


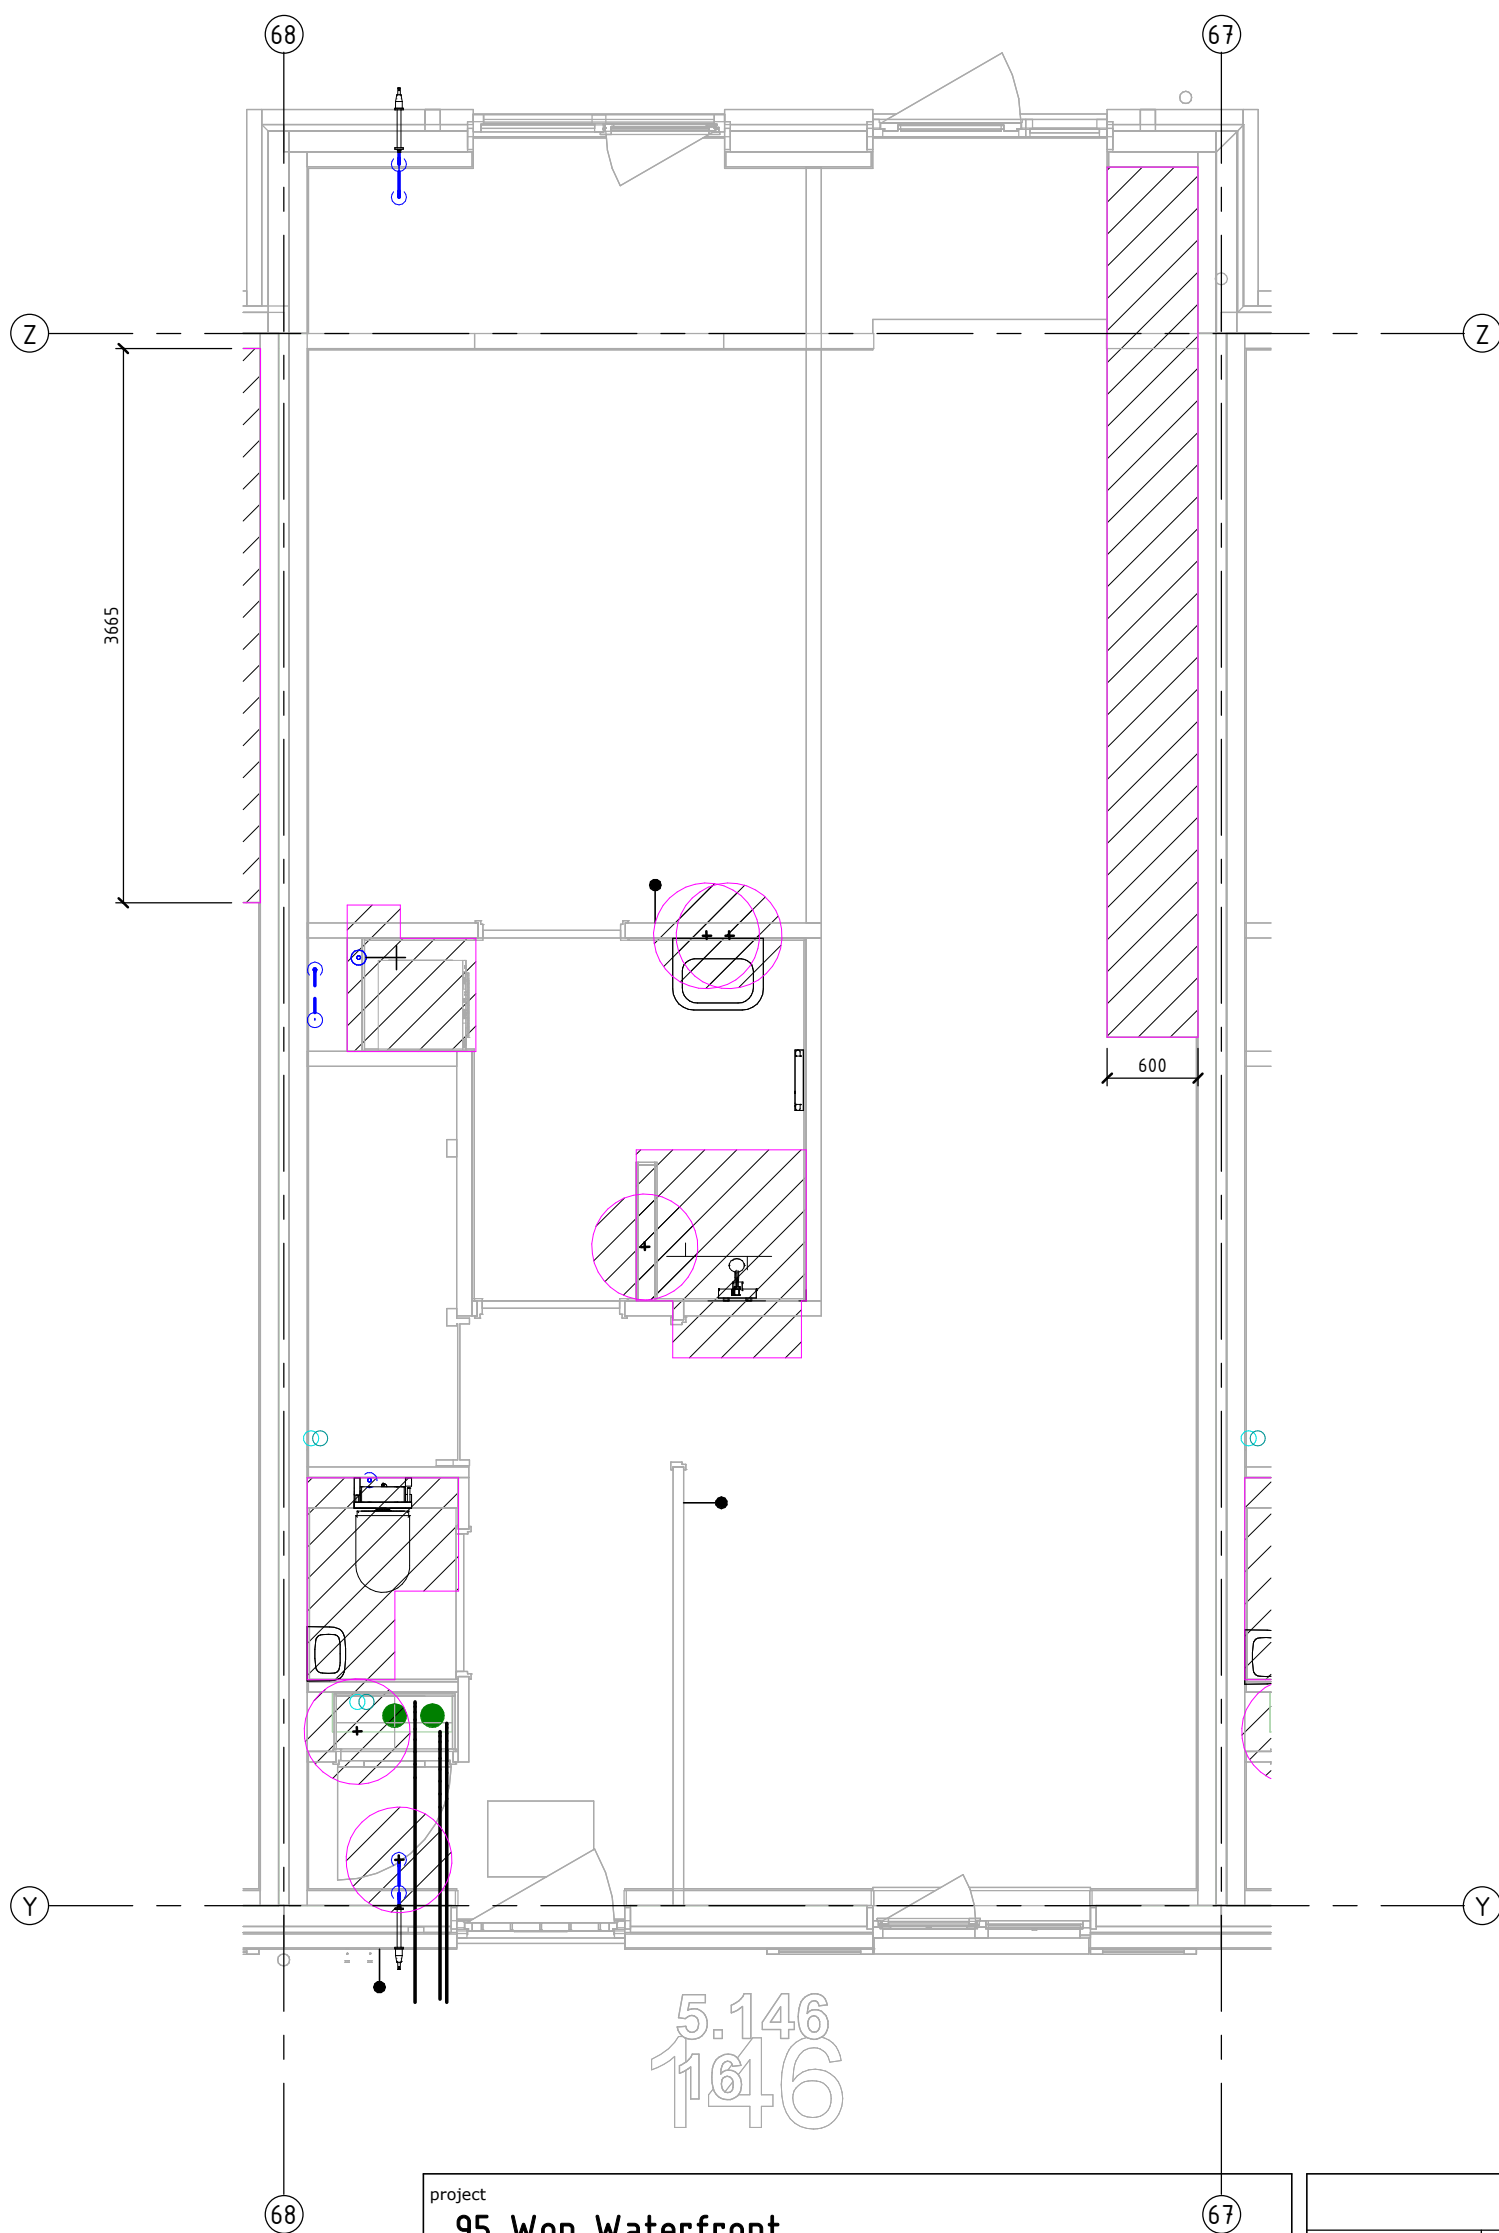

project

95 Won Waterfront

omschrijving

Centrale verwarming
begane grond, 146

aannemer

Van Wijnen Harderwijk

opdrachtgever

Breman Harderwijk




Breman Harderwijk B.V.
Celsiusstraat 43
3846 BK Harderwijk
T 0341 - 41 48 44

HARDERWIJK

I www.breman.nl

Revisie		
14-05-2025	LvV	
datum	getekend	gezien
formaat A3	schaal 1 : 50	
projectnummer 22019	tekeningnummer CV-00-146	

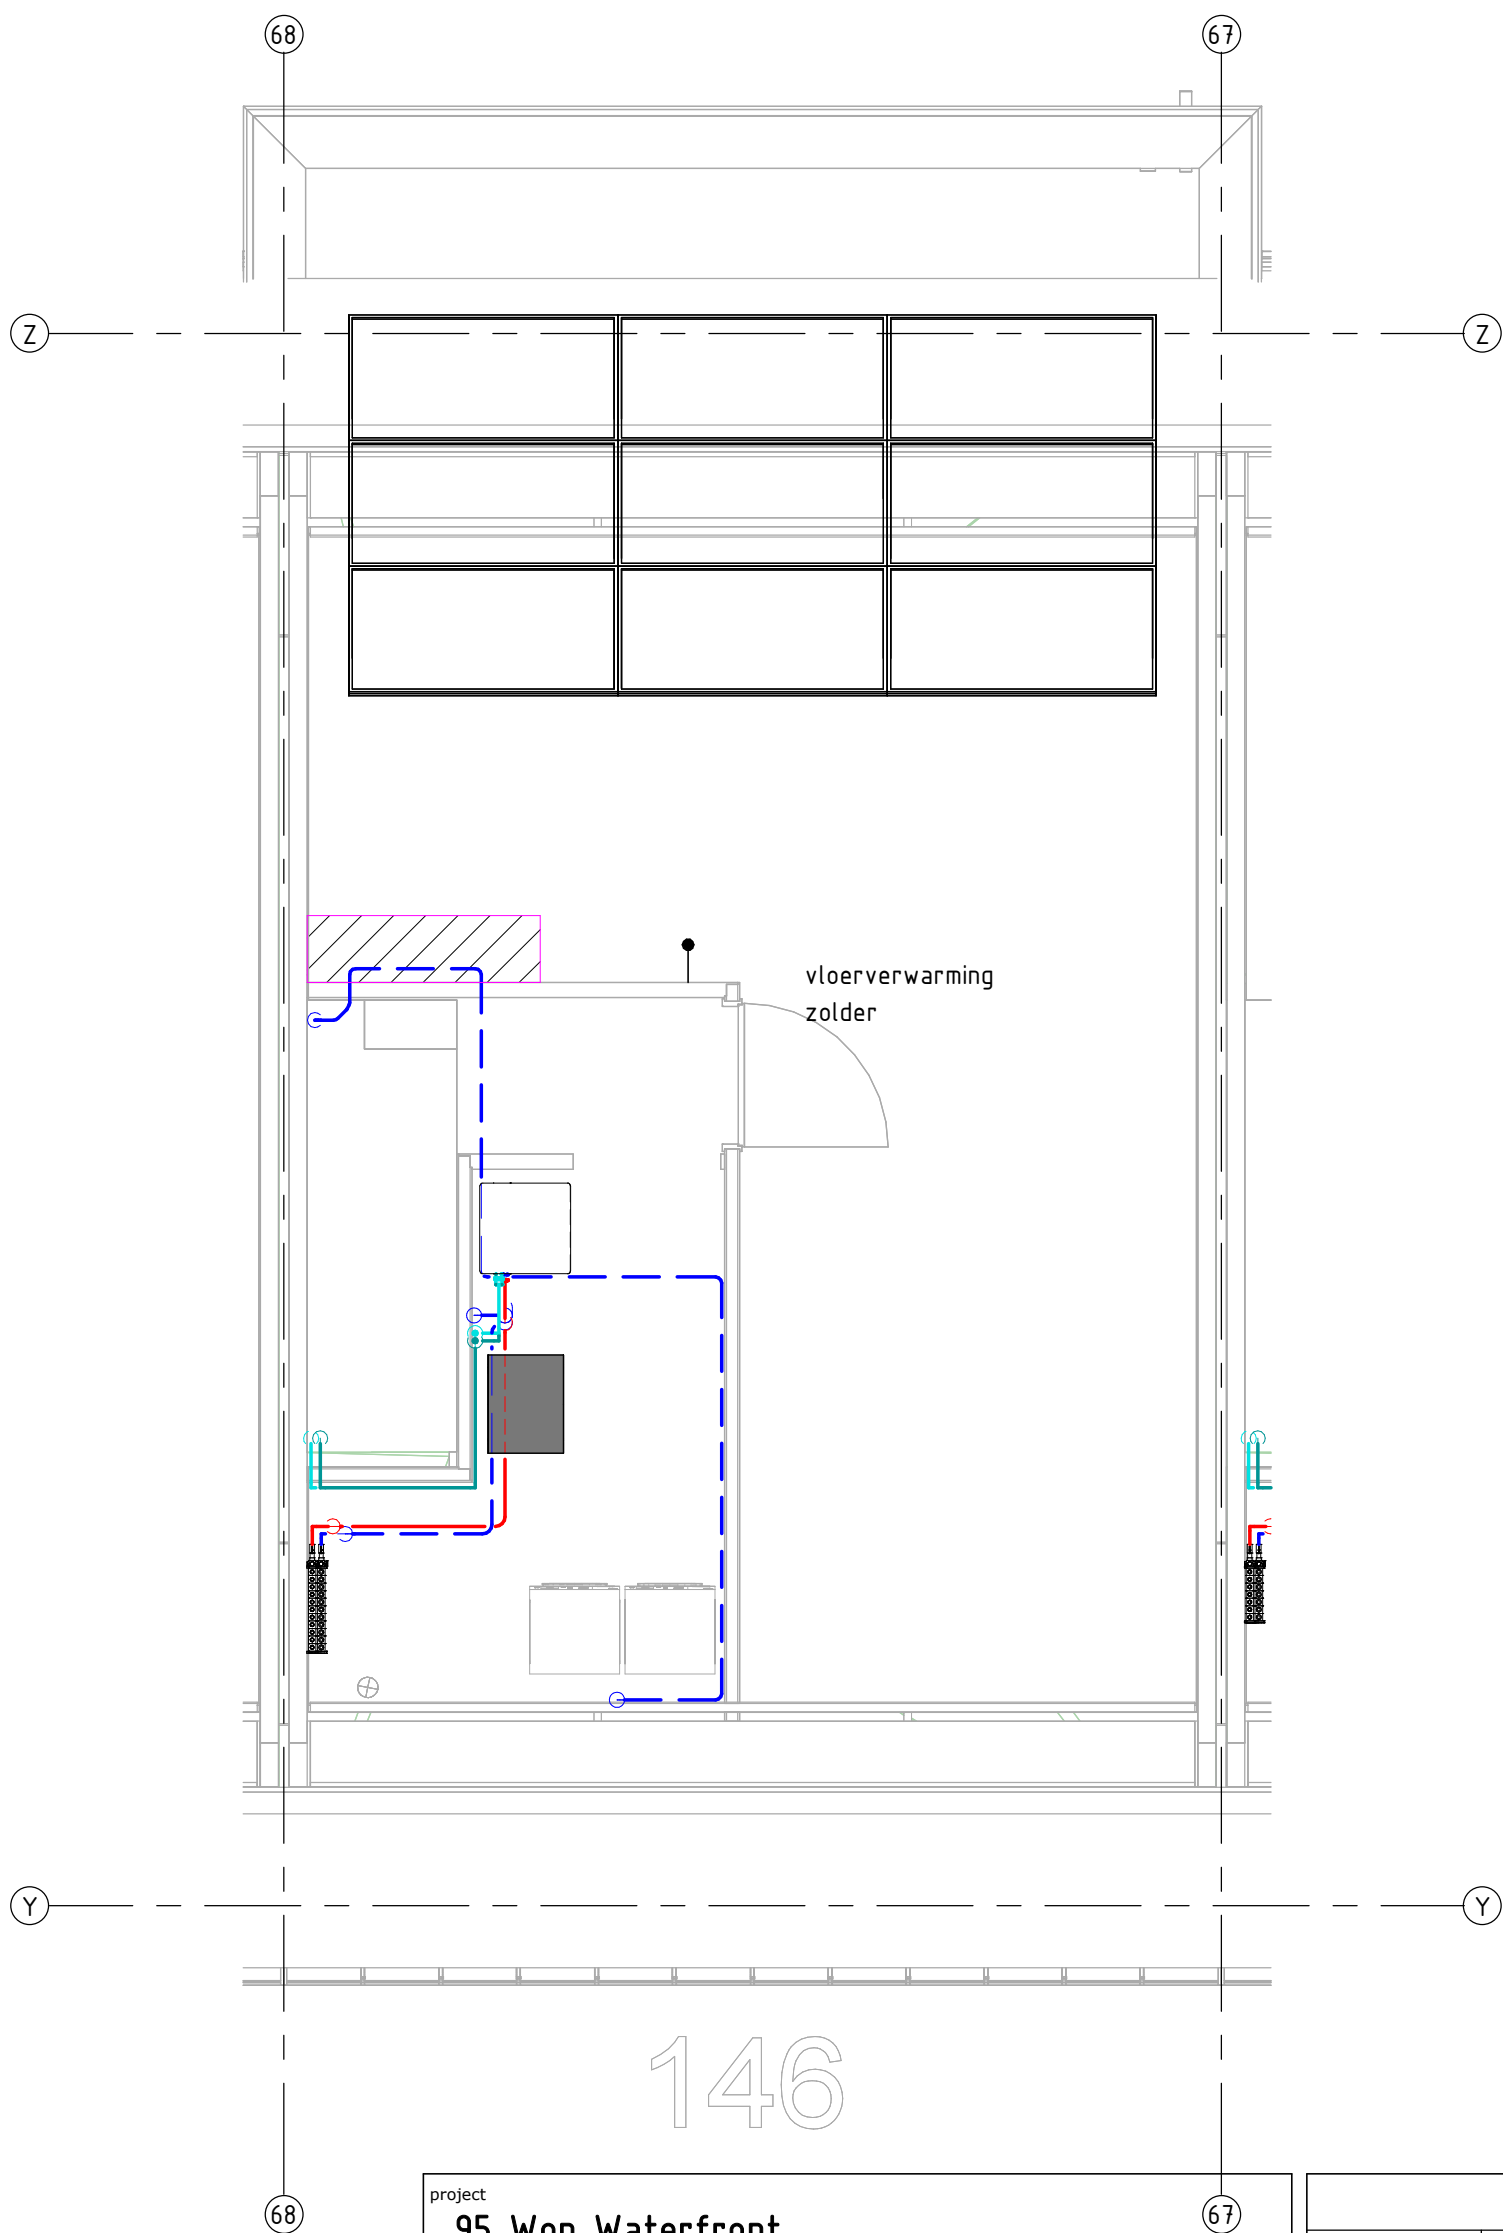

146

project

95 Won Waterfront

omschrijving

Centrale verwarming
eerste verdieping, 146

aannemer

Van Wijnen Harderwijk

opdrachtgever

Breman Harderwijk



Breman Harderwijk B.V.
Celsiusstraat 43
3846 BK Harderwijk
T 0341 - 41 48 44

I www.breman.nl

Revisie

14-05-2025	LvV	
datum	getekend	gezien
formaat A3	schaal 1 : 50	


projectnummer
22019

tekeningnummer
CV-01-146



Breman Harderwijk



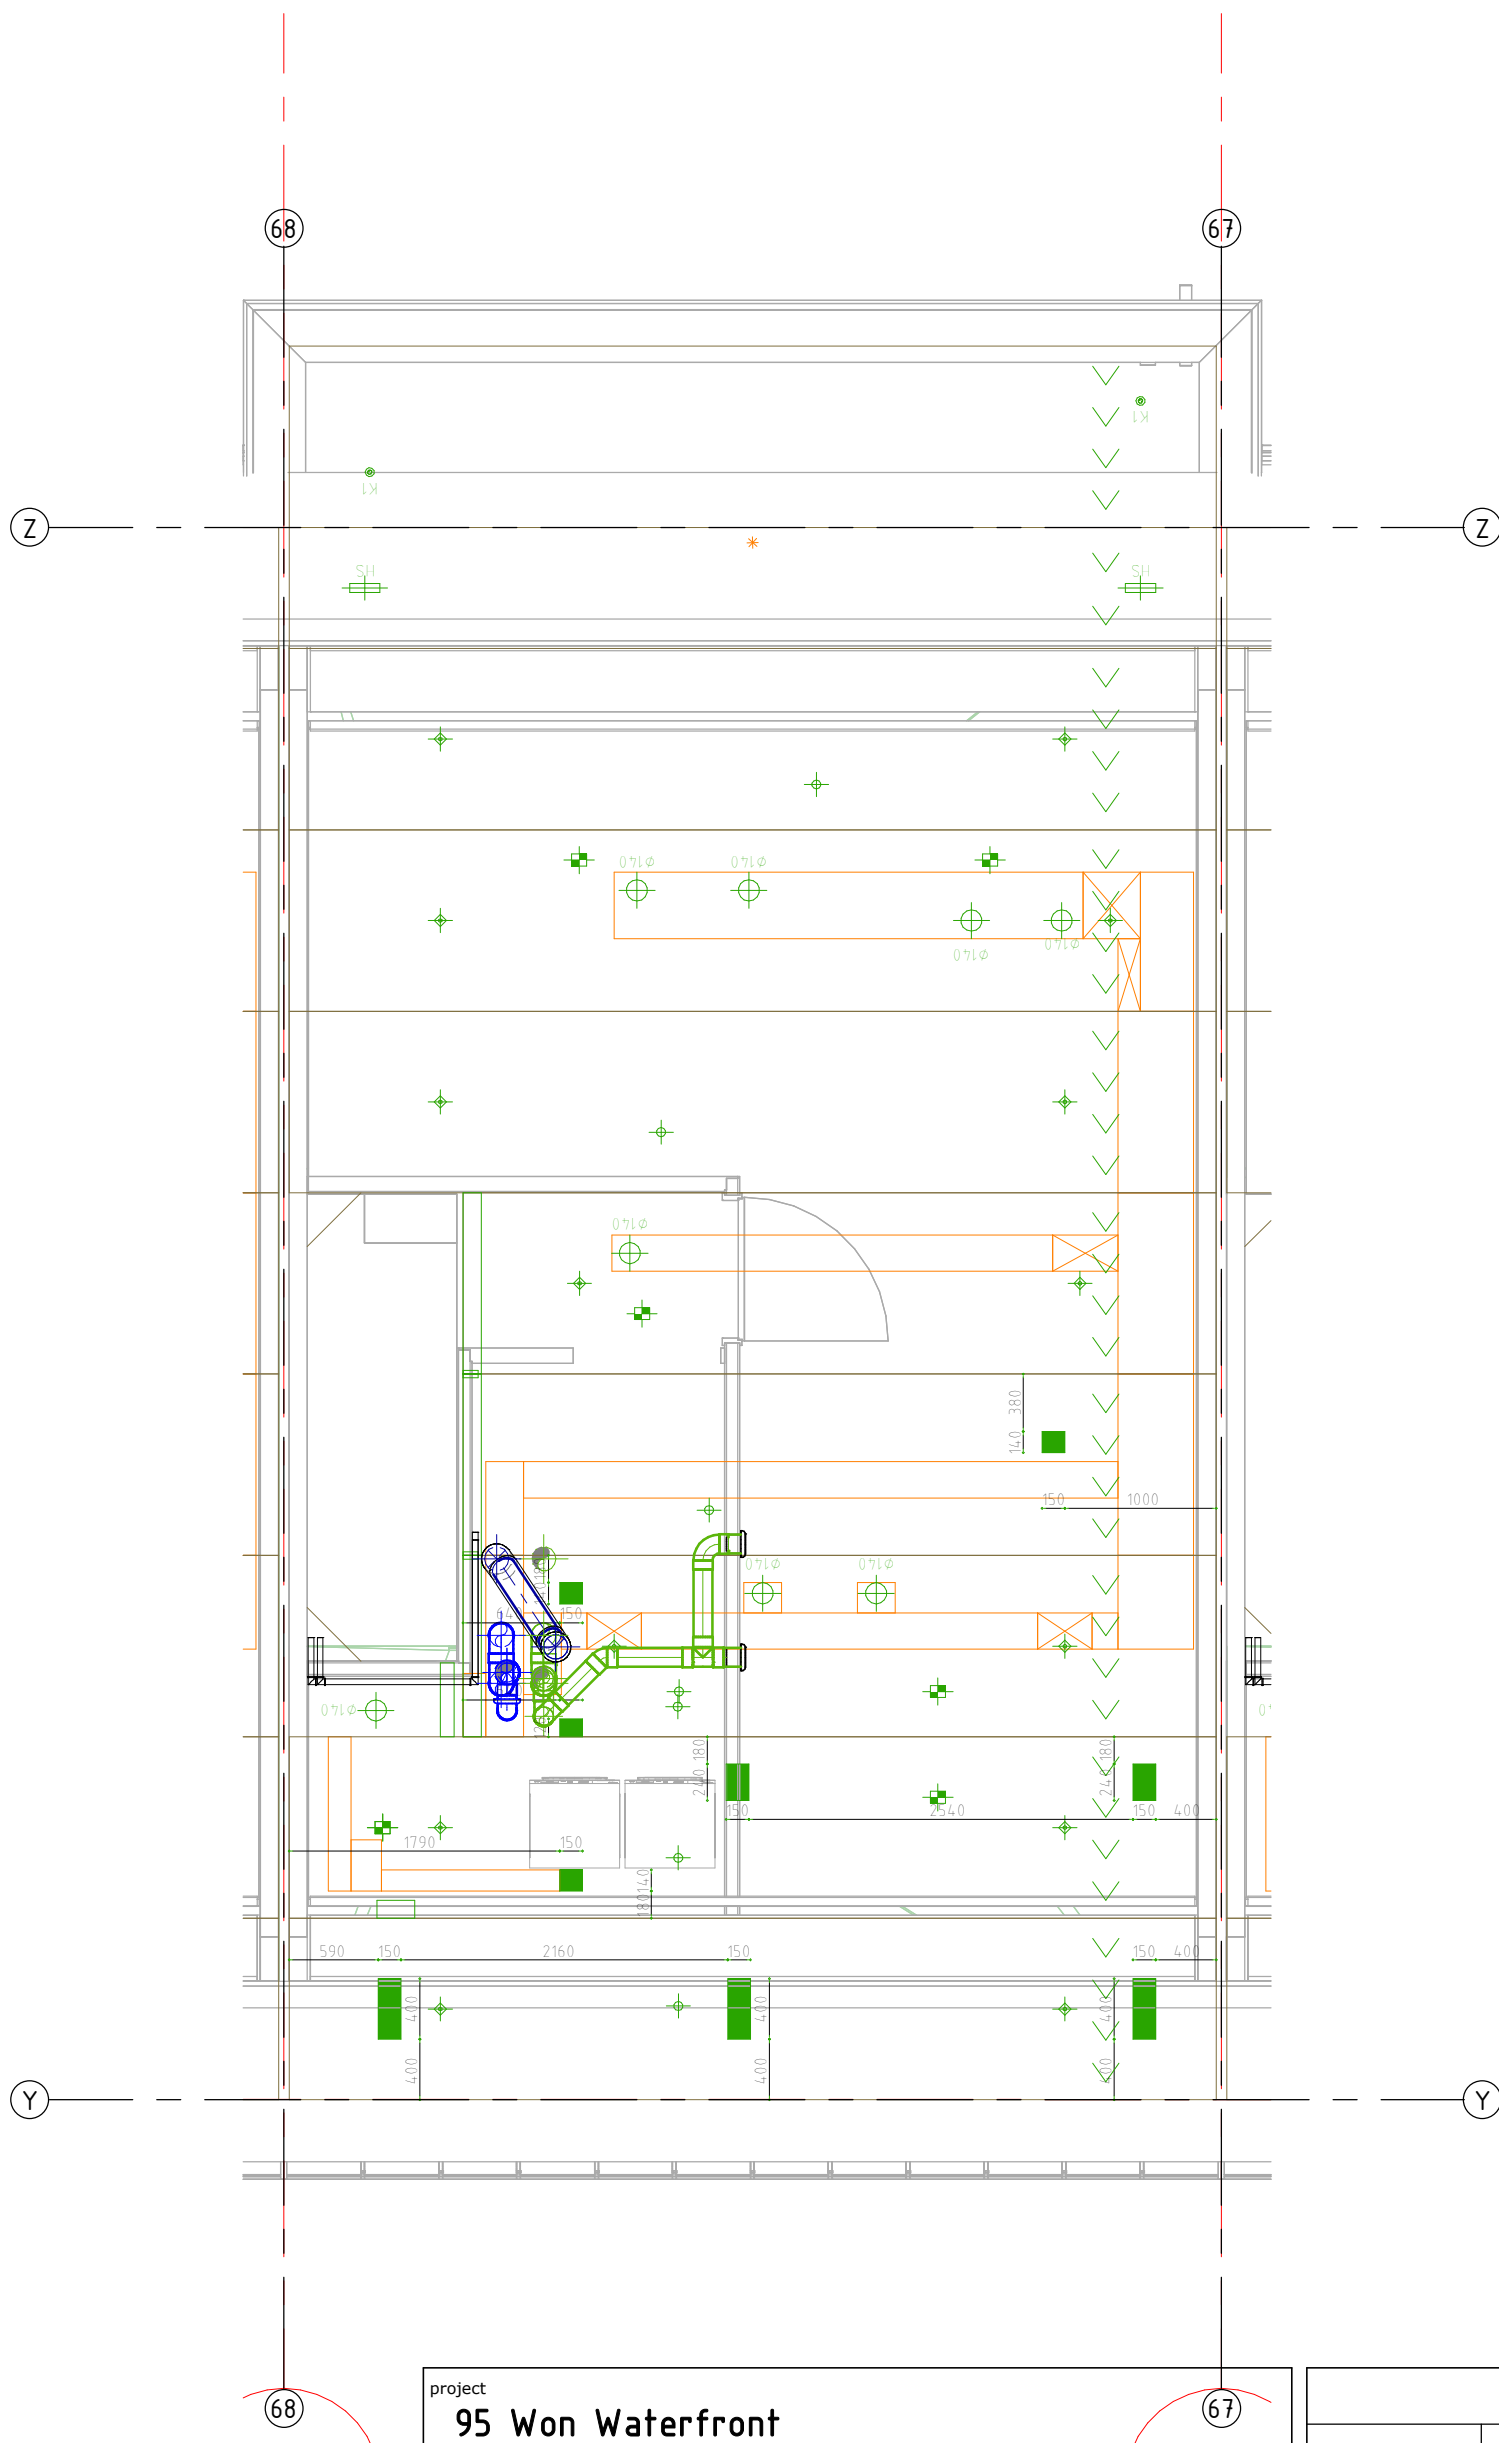

project
95 Won Waterfront

omschrijving
**Ventilatie
eerste verdieping, 146**

aannemer
Van Wijnen Harderwijk

opdrachtgever
Breman Harderwijk




Breman Harderwijk B.V.
Celsiusstraat 43
3846 BK Harderwijk
T 0341 - 41 48 44
I www.breman.nl

Revisie

14-05-2025	LvV	
datum	getekend	gezien
formaat A3	schaal 1 : 50	


projectnummer 22019	tekeningnummer MV-01-146
------------------------	-----------------------------

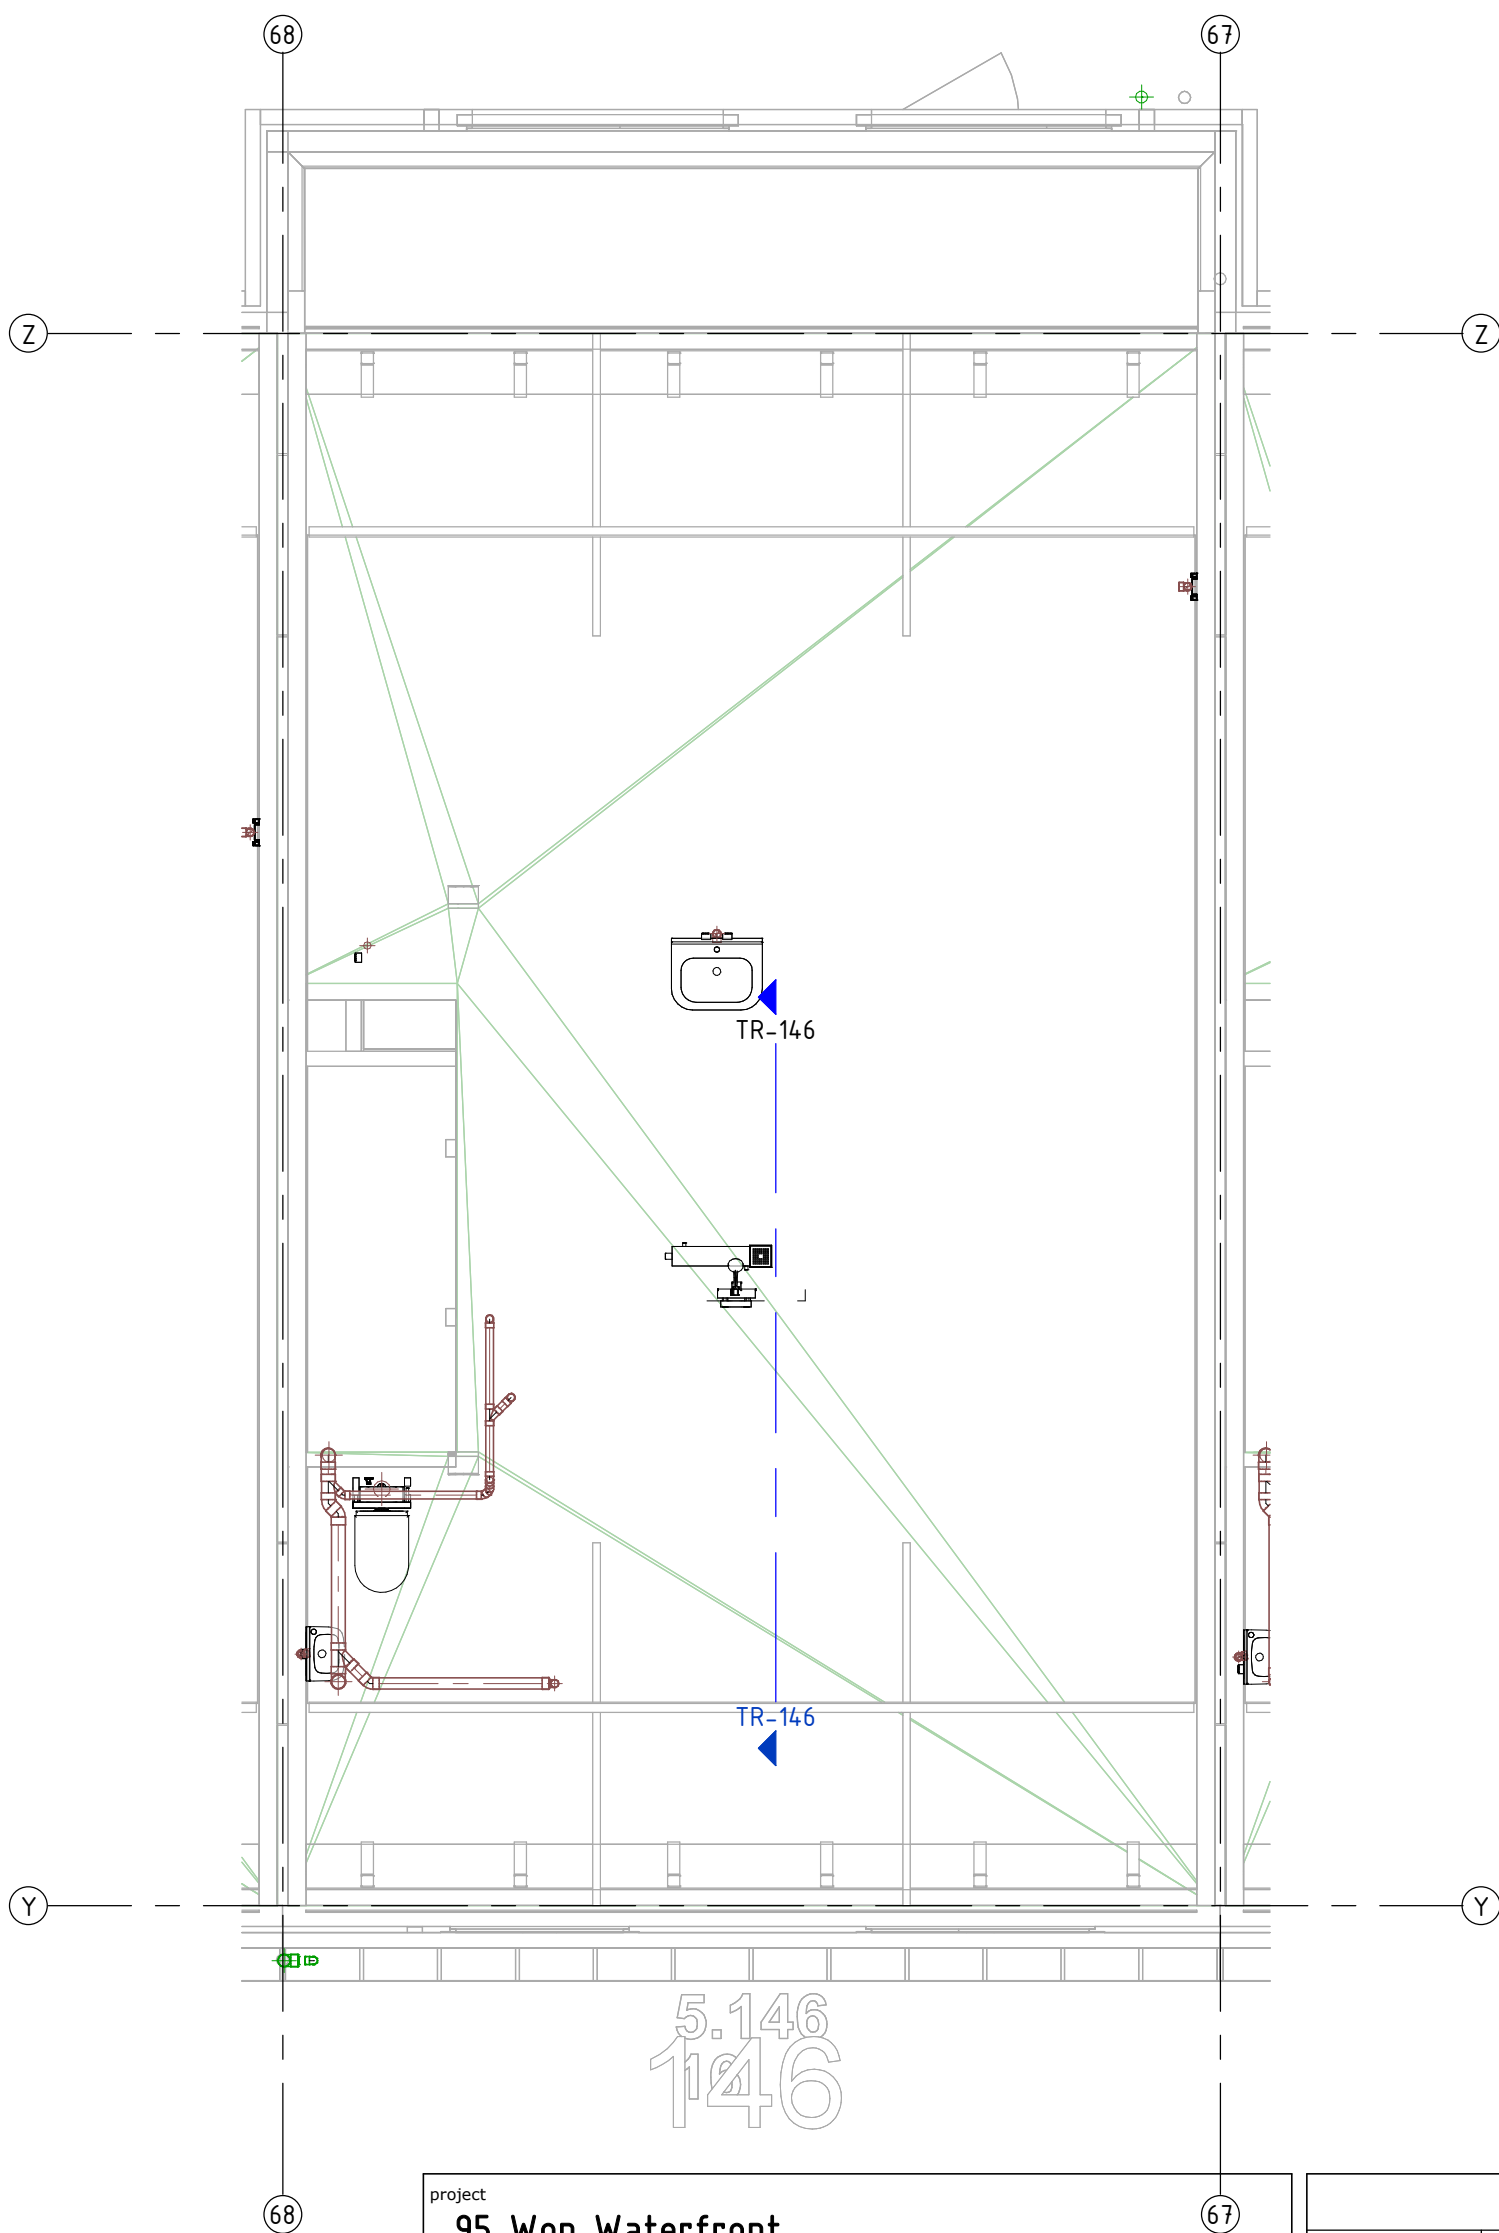

project 95 Won Waterfront	
omschrijving Riool eerste verdieping, 146	
aannemer Van Wijnen Harderwijk	opdrachtgever Bremant Harderwijk

 HARDERWIJK	Bremant Harderwijk B.V. Celsiusstraat 43 3846 BK Harderwijk T 0341 - 41 48 44
	I www.bremant.nl

Revisie		
14-05-2025	LvV	
datum	getekend	gezien
formaat A3	schaal 1 : 50	
projectnummer 22019	tekeningnummer RIO-01-146	

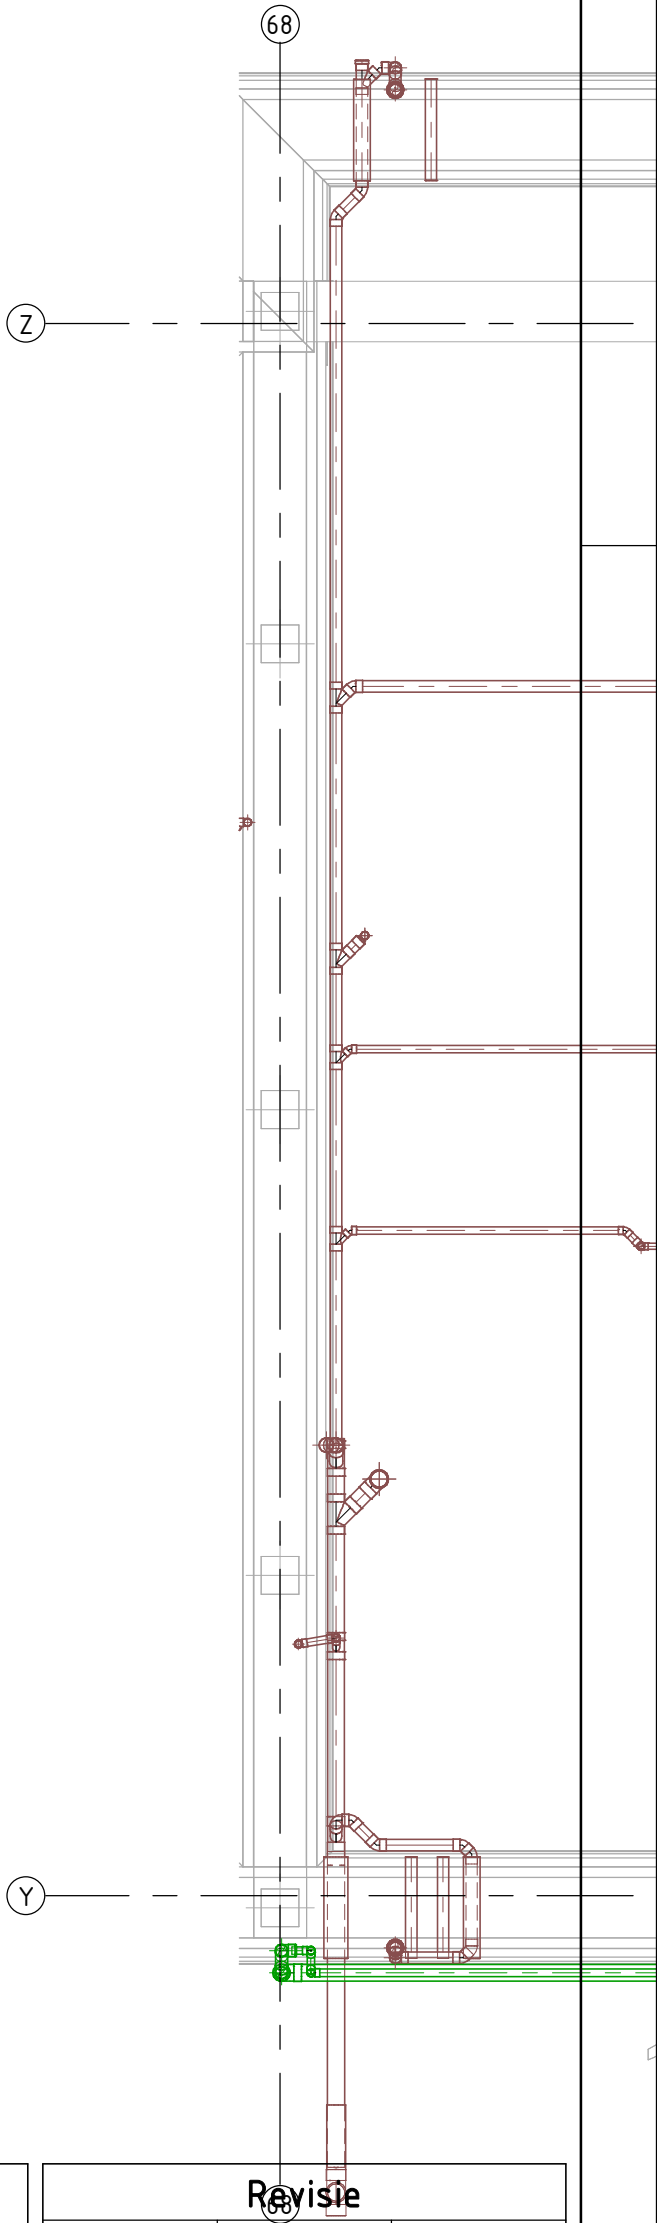

project
95 Won Waterfront

omschrijving
Riool
b.k. fundering, 146

aannemer
Van Wijnen Harderwijk

opdrachtgever
Breman Harderwijk




Breman
HARDERWIJK

Breman Harderwijk B.V.
Celsiusstraat 43
3846 BK Harderwijk
T 0341 - 41 48 44

I www.breman.nl

Revisie

14-05-2025	LvV	
datum	getekend	gezien
formaat A3	schaal 1 : 50	
projectnummer 22019	tekeningnummer RIO-FU-146	

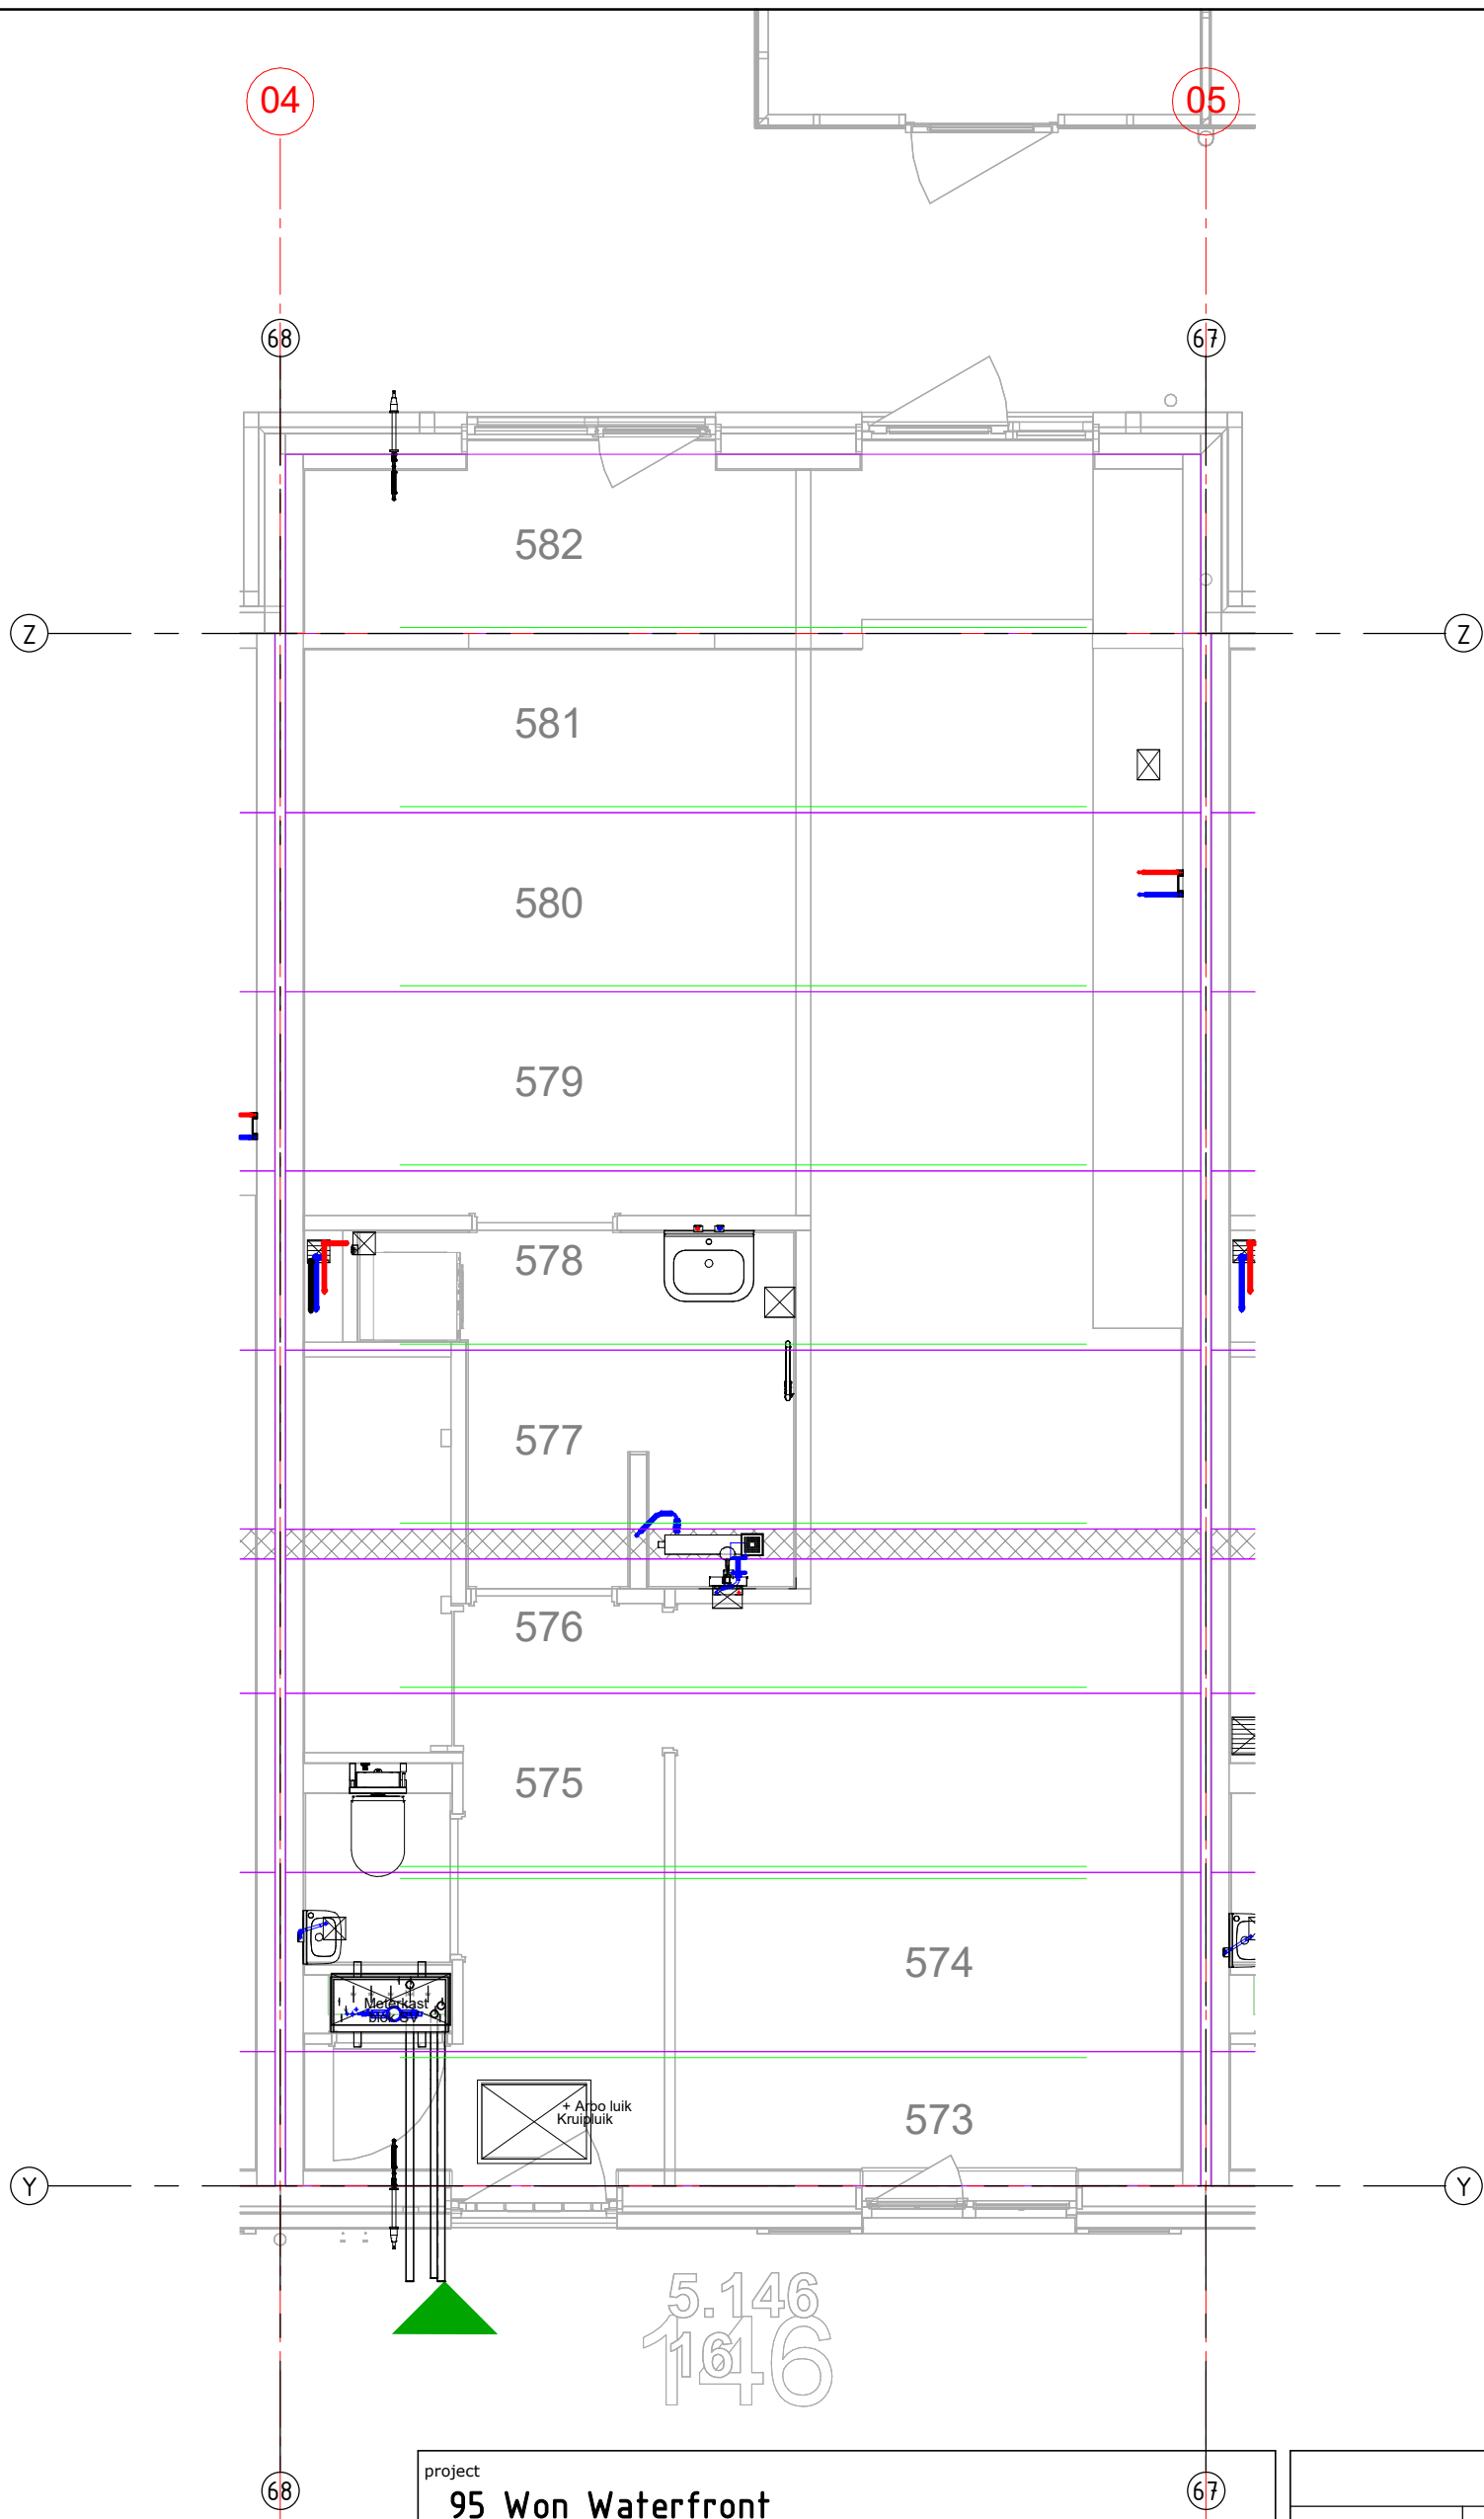

project

95 Won Waterfront

omschrijving

Water
begane grond, 146

aannemer

Van Wijnen Harderwijk

opdrachtgever

Breman Harderwijk



Breman

HARDERWIJK

Breman Harderwijk B.V.

Celsiusstraat 43


3846 BK Harderwijk

T 0341 - 41 48 44

I

www.breman.nl

Revisie		
14-05-2025	LvV	
datum	getekend	gezien
formaat A3	schaal 1 : 50	
projectnummer 22019	tekeningnummer W-00-146	

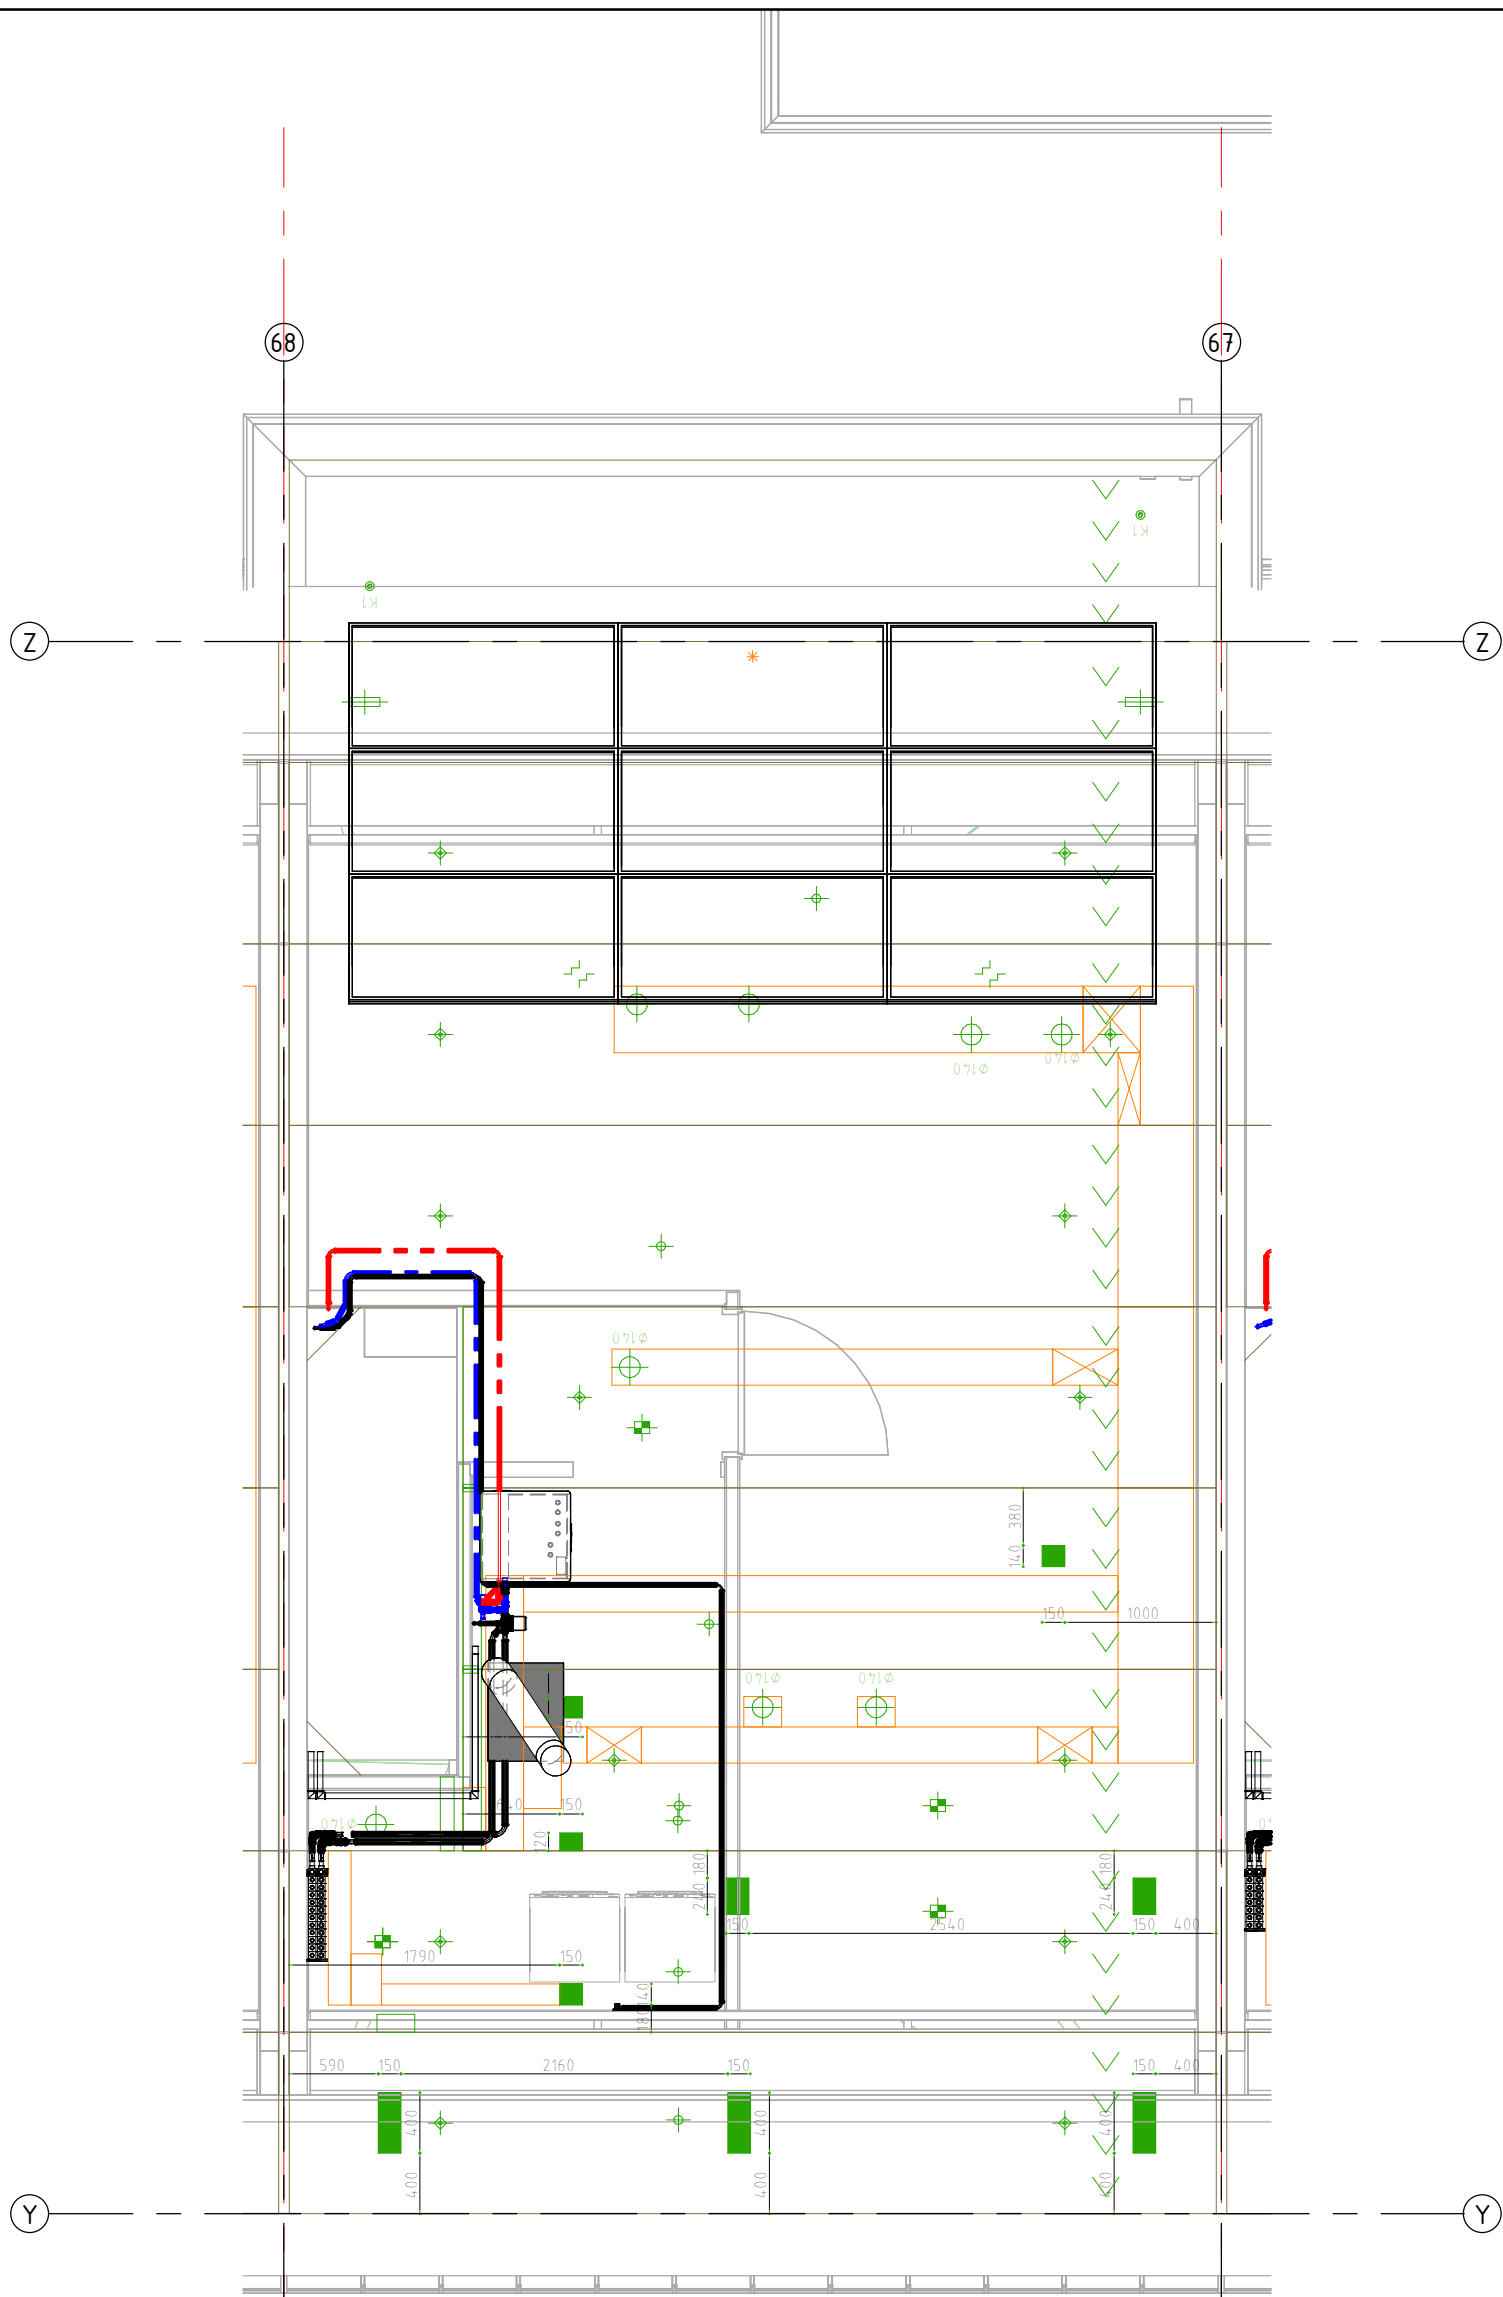

146

project
95 Won Waterfront

omschrijving
Water
eerste verdieping, 146

aannemer
Van Wijnen Harderwijk

opdrachtgever
Bremant Harderwijk



Bremant Harderwijk B.V.
Celsiusstraat 43
3846 BK Harderwijk
T 0341 - 41 48 44
I www.bremant.nl

Revisie		
14-05-2025	LvV	
datum	getekend	gezien
formaat A3	schaal 1 : 50	
projectnummer 22019	tekeningnummer W-01-146	



projectnummer 22019	tekeningnummer W-FU-146
------------------------	----------------------------