


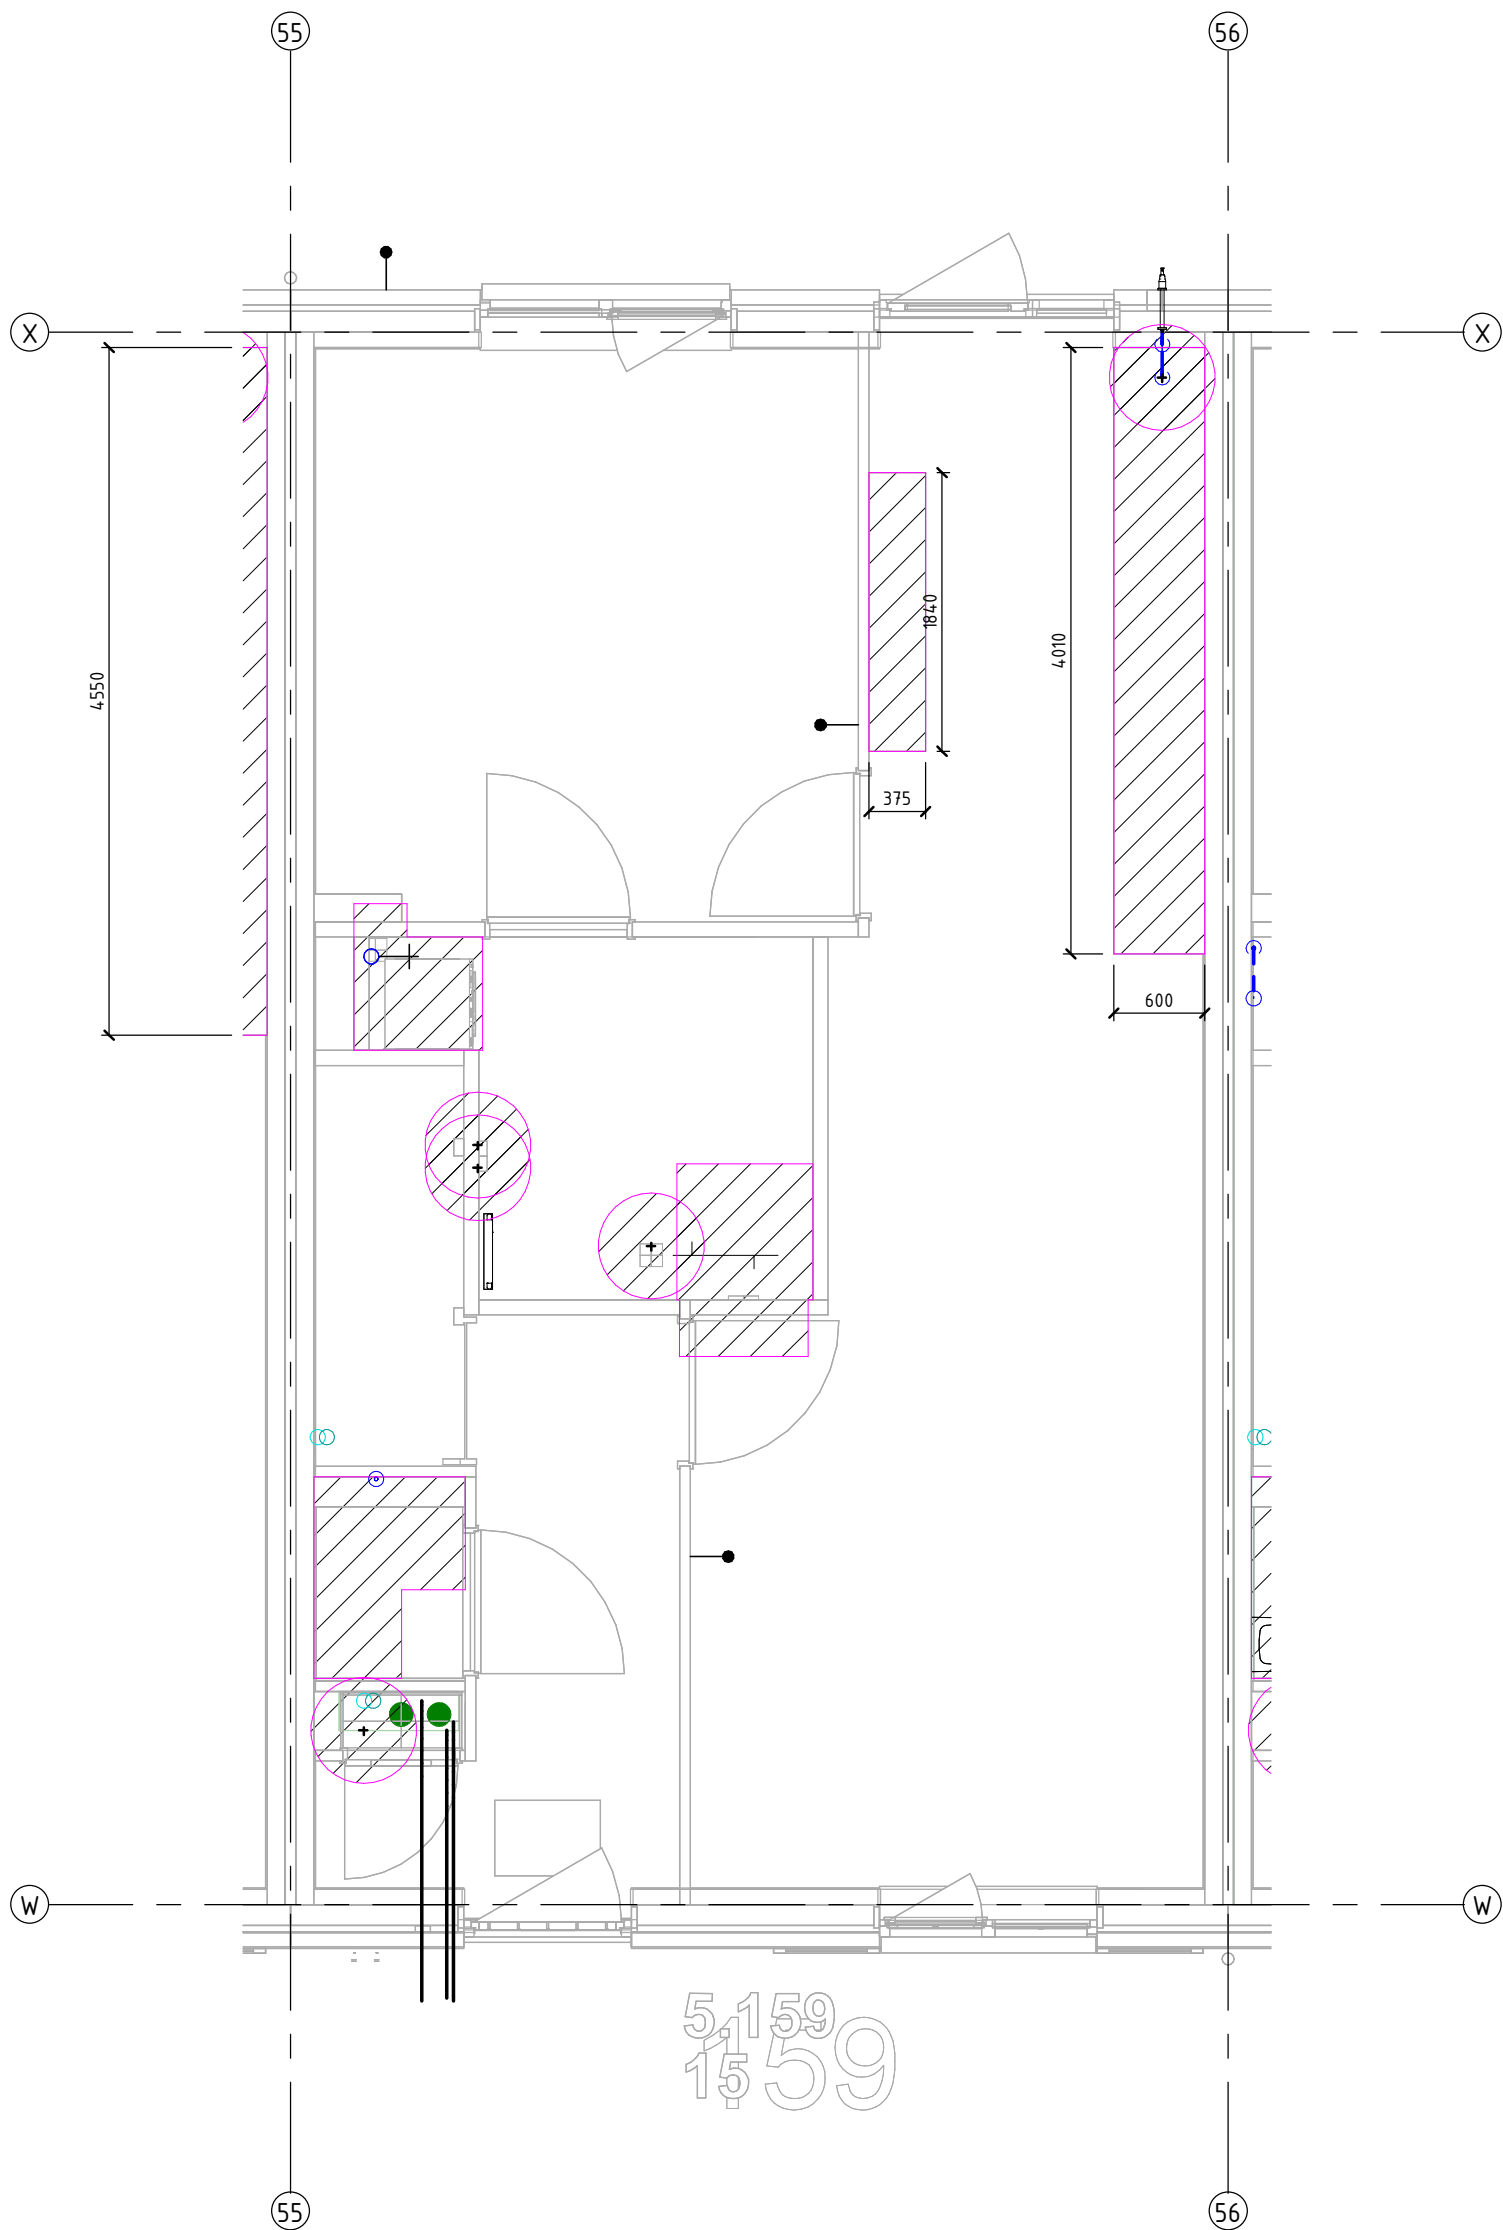

project
95 Won Waterfront

omschrijving
**Centrale verwarming
begane grond, 159**

aannemer
Van Wijnen Harderwijk

opdrachtgever
Bremant Harderwijk




Bremant
HARDERWIJK

Bremant Harderwijk B.V.
Celsiusstraat 43
3846 BK Harderwijk
T 0341 - 41 48 44

I www.bremant.nl

Revisie		
14-05-2025	LvV	
datum	getekend	gezien
formaat A3	schaal 1 : 50	
projectnummer 22019	tekeningnummer CV-00-159	

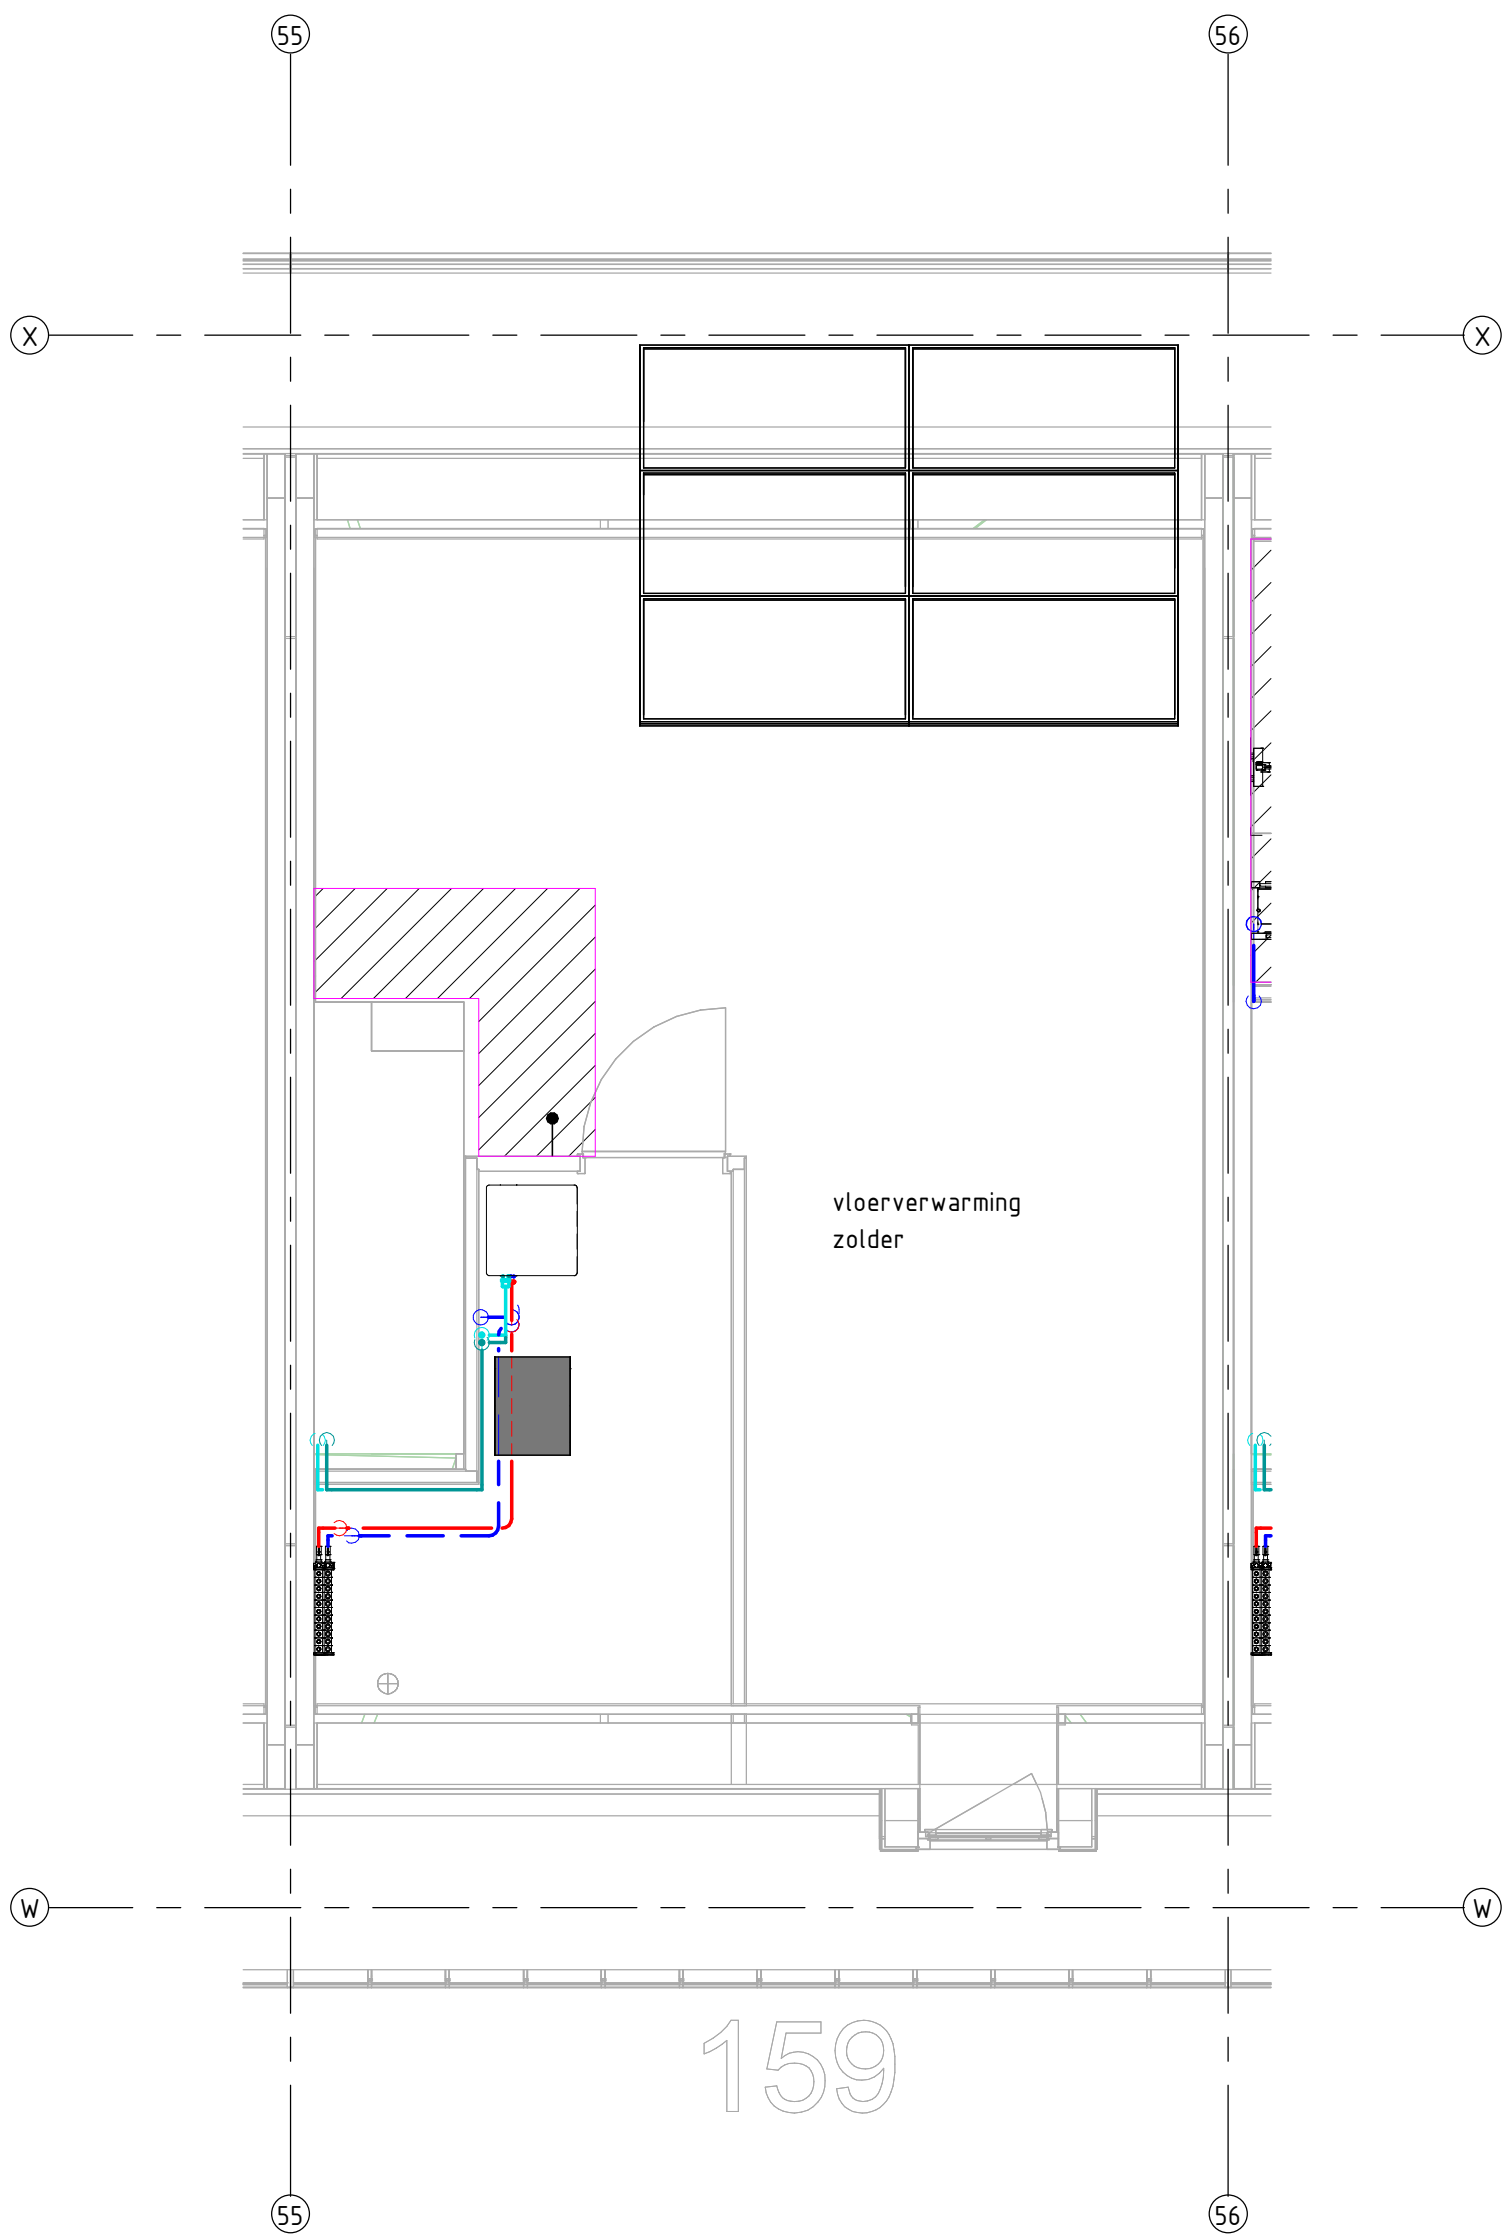

project

95 Won Waterfront

omschrijving

Centrale verwarming
eerste verdieping, 159

aannemer

Van Wijnen Harderwijk

opdrachtgever

Breman Harderwijk



Breman

HARDERWIJK

Breman Harderwijk B.V.

Celsiusstraat 43


3846 BK Harderwijk

T 0341 - 41 48 44

I

www.breman.nl

Revisie		
14-05-2025	LvV	
datum	getekend	gezien
formaat A3	schaal 1 : 50	
projectnummer 22019	tekeningnummer CV-01-159	

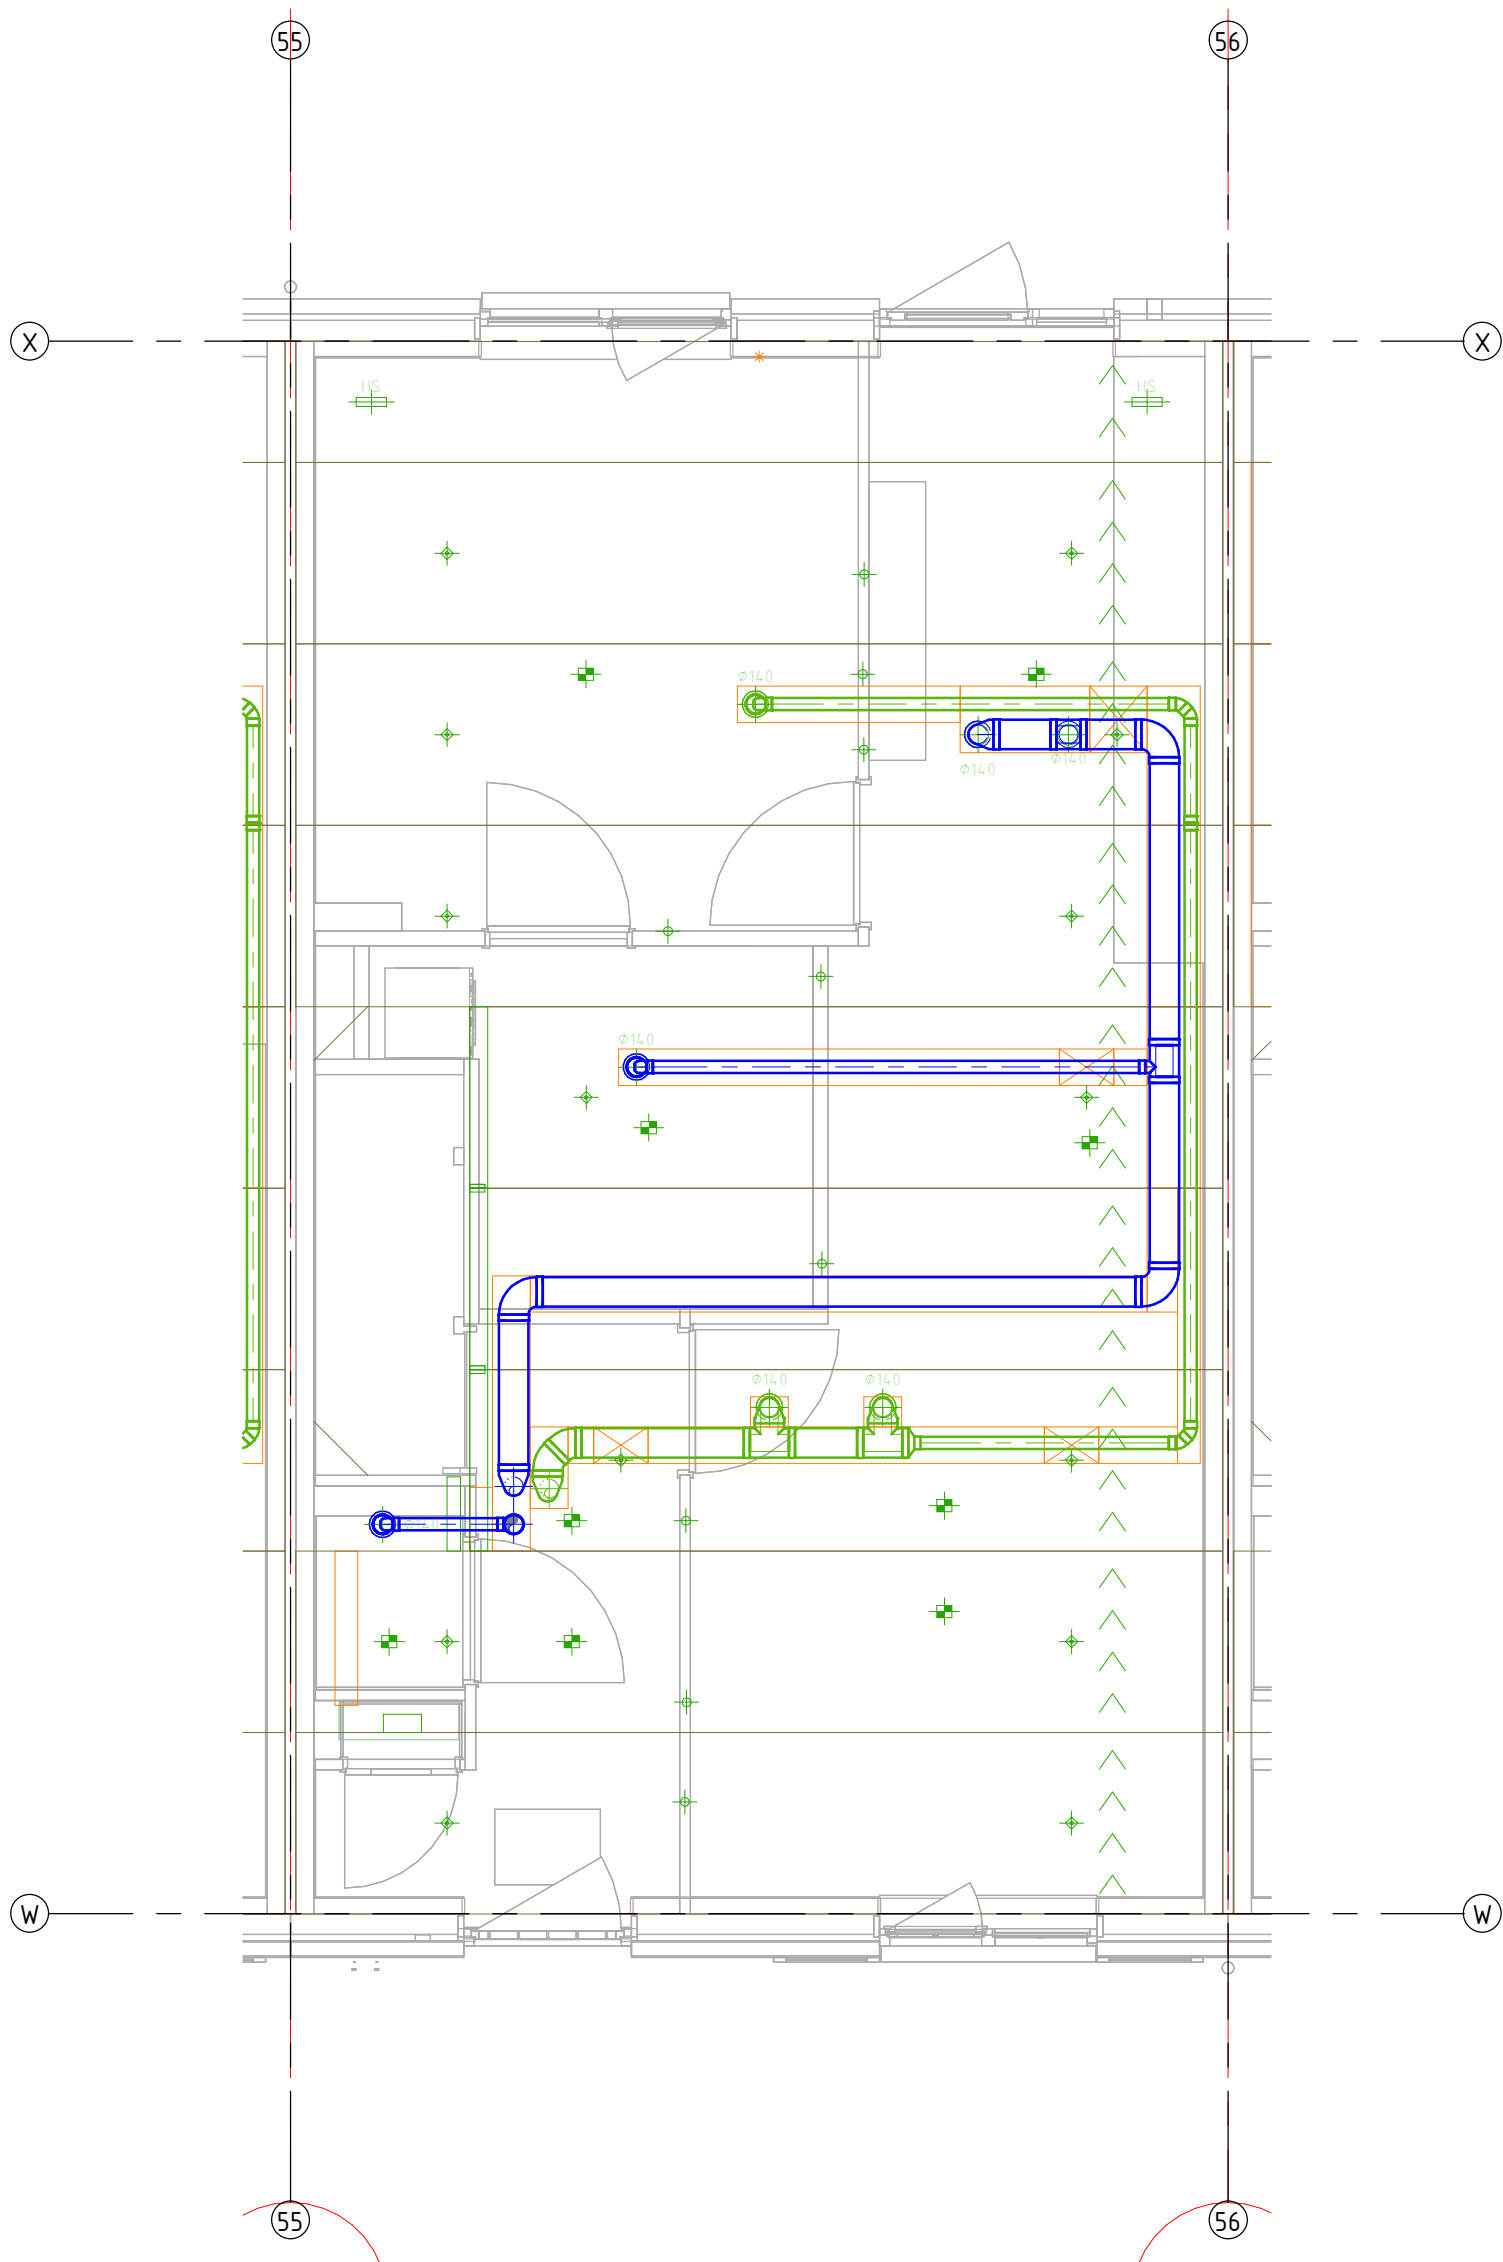

project
95 Won Waterfront

omschrijving
**Ventilatie
begane grond, 159**

aannemer
Van Wijnen Harderwijk

opdrachtgever
Bremant Harderwijk




Bremant
HARDERWIJK

Bremant Harderwijk B.V.
Celsiusstraat 43
3846 BK Harderwijk
T 0341 - 41 48 44

I www.bremant.nl

Revisie		
14-05-2025	LvV	
datum	getekend	gezien
formaat A3	schaal 1 : 50	
projectnummer 22019	tekeningnummer MV-00-159	

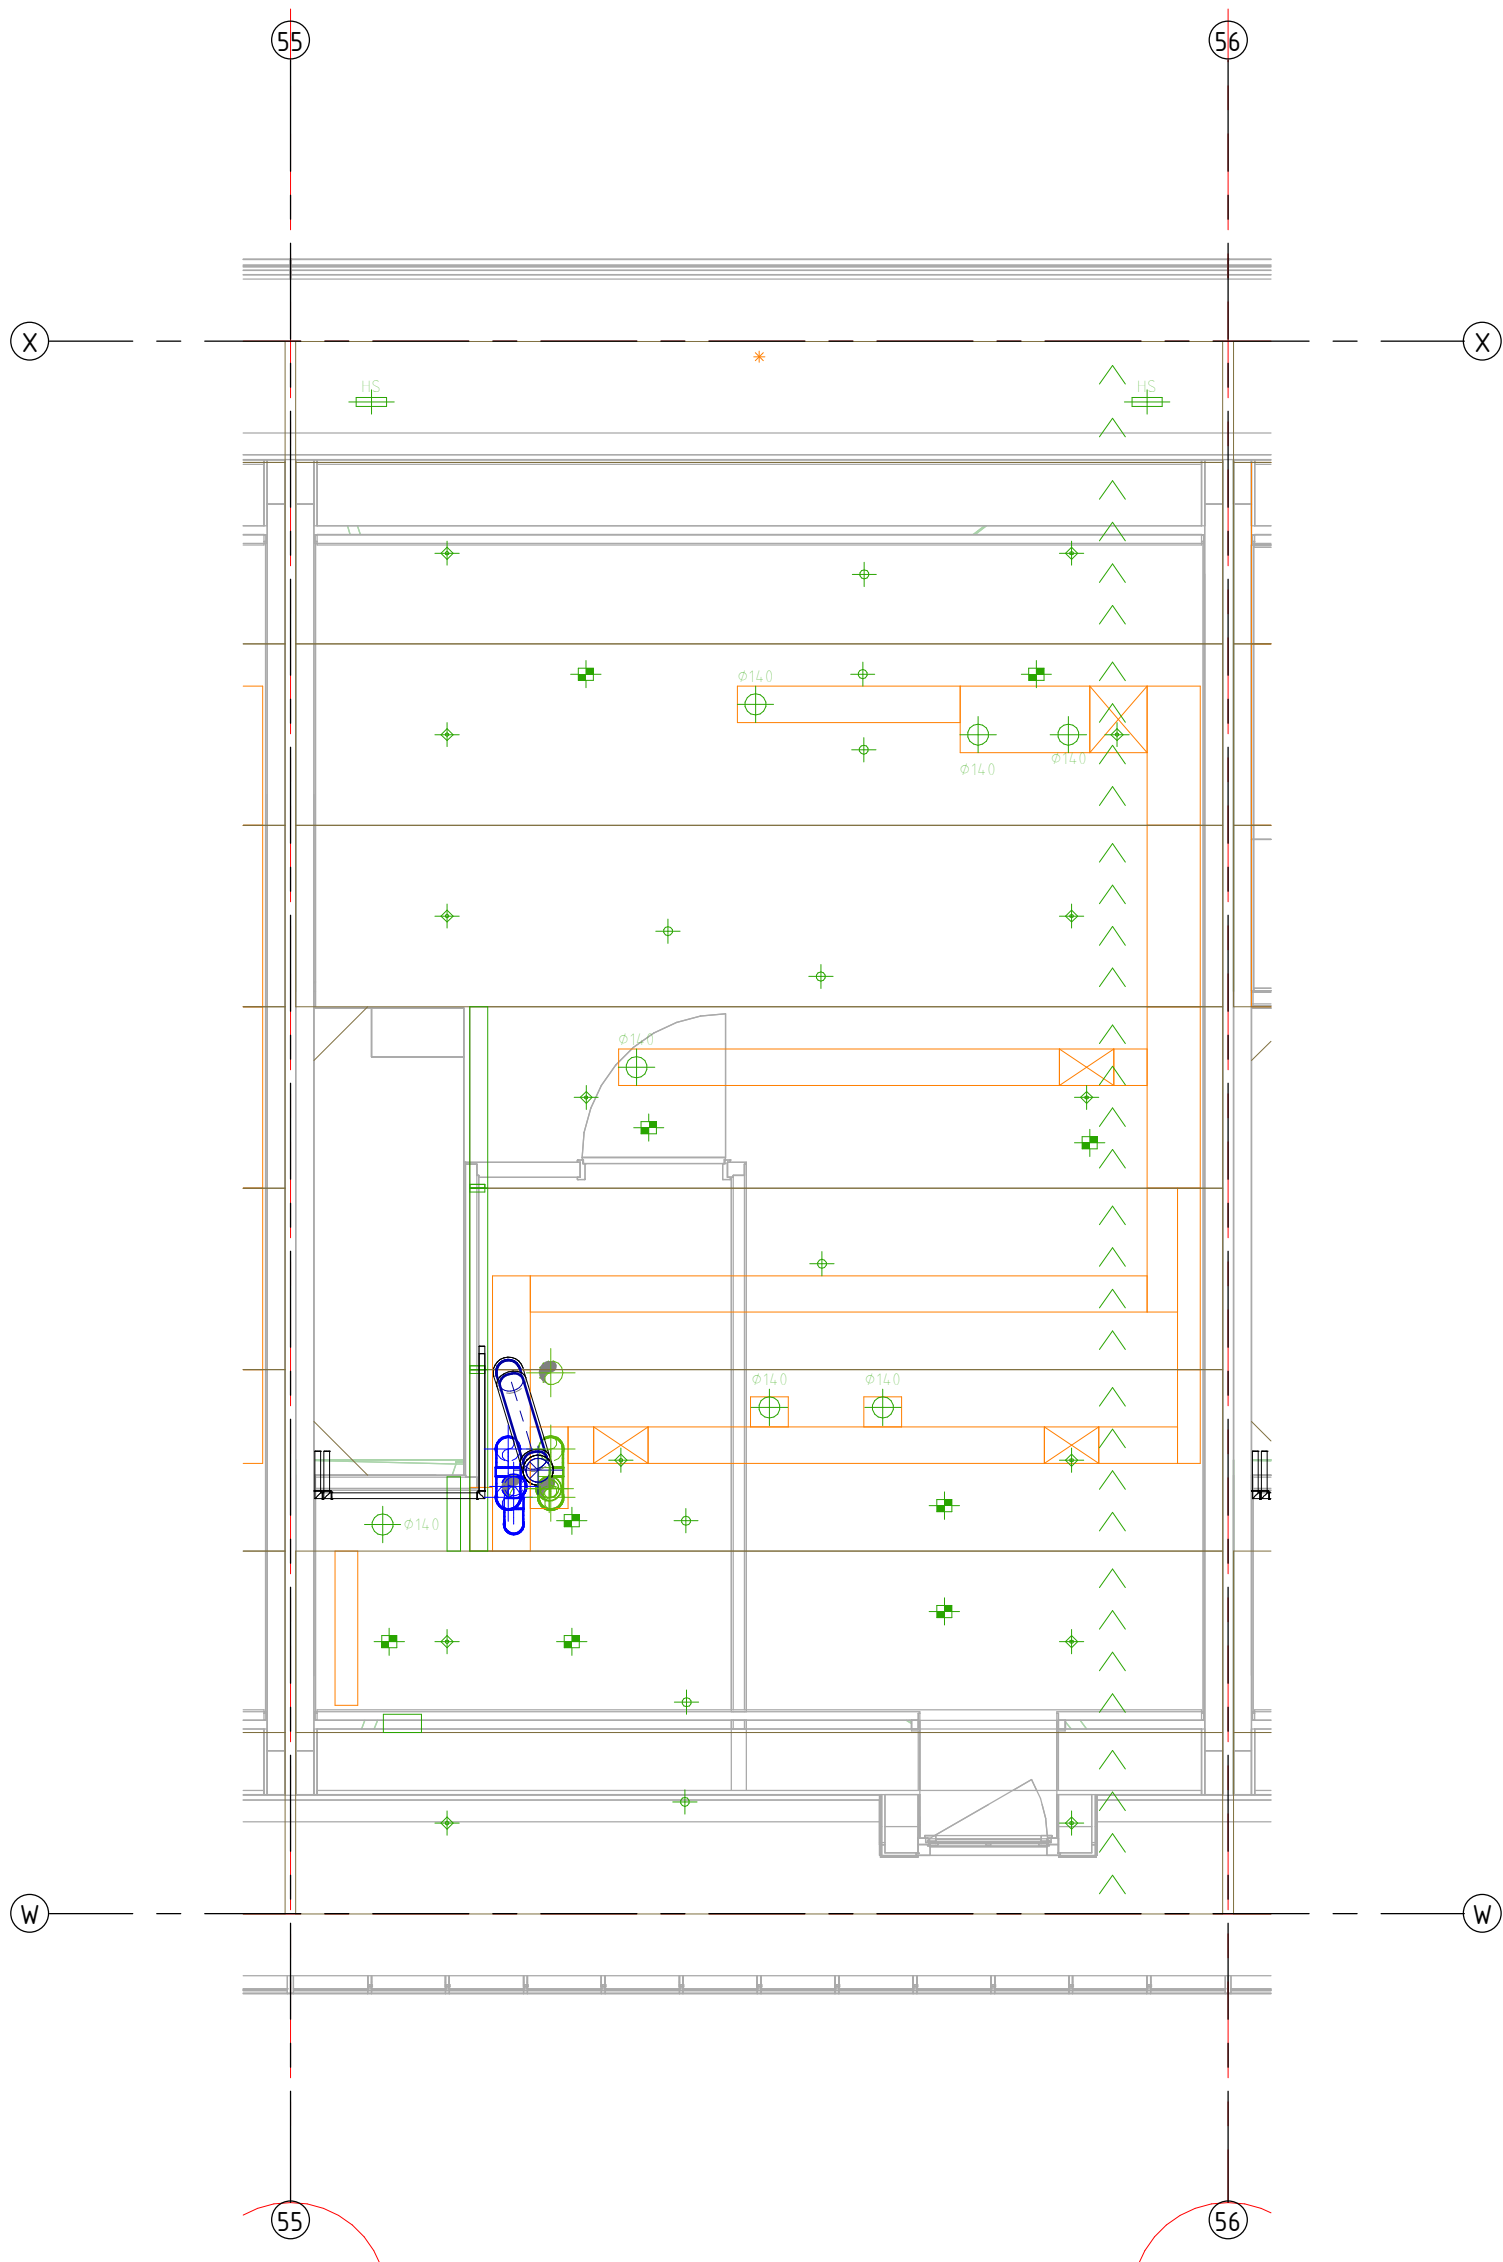

project
95 Won Waterfront

omschrijving
**Ventilatie
eerste verdieping, 159**

aannemer
Van Wijnen Harderwijk

opdrachtgever
Bremant Harderwijk




Bremant
HARDERWIJK

Bremant Harderwijk B.V.
Celsiusstraat 43
3846 BK Harderwijk
T 0341 - 41 48 44

I www.bremant.nl

Revisie		
14-05-2025	LvV	
datum	getekend	gezien
formaat A3	schaal 1 : 50	
projectnummer 22019	tekeningnummer MV-01-159	

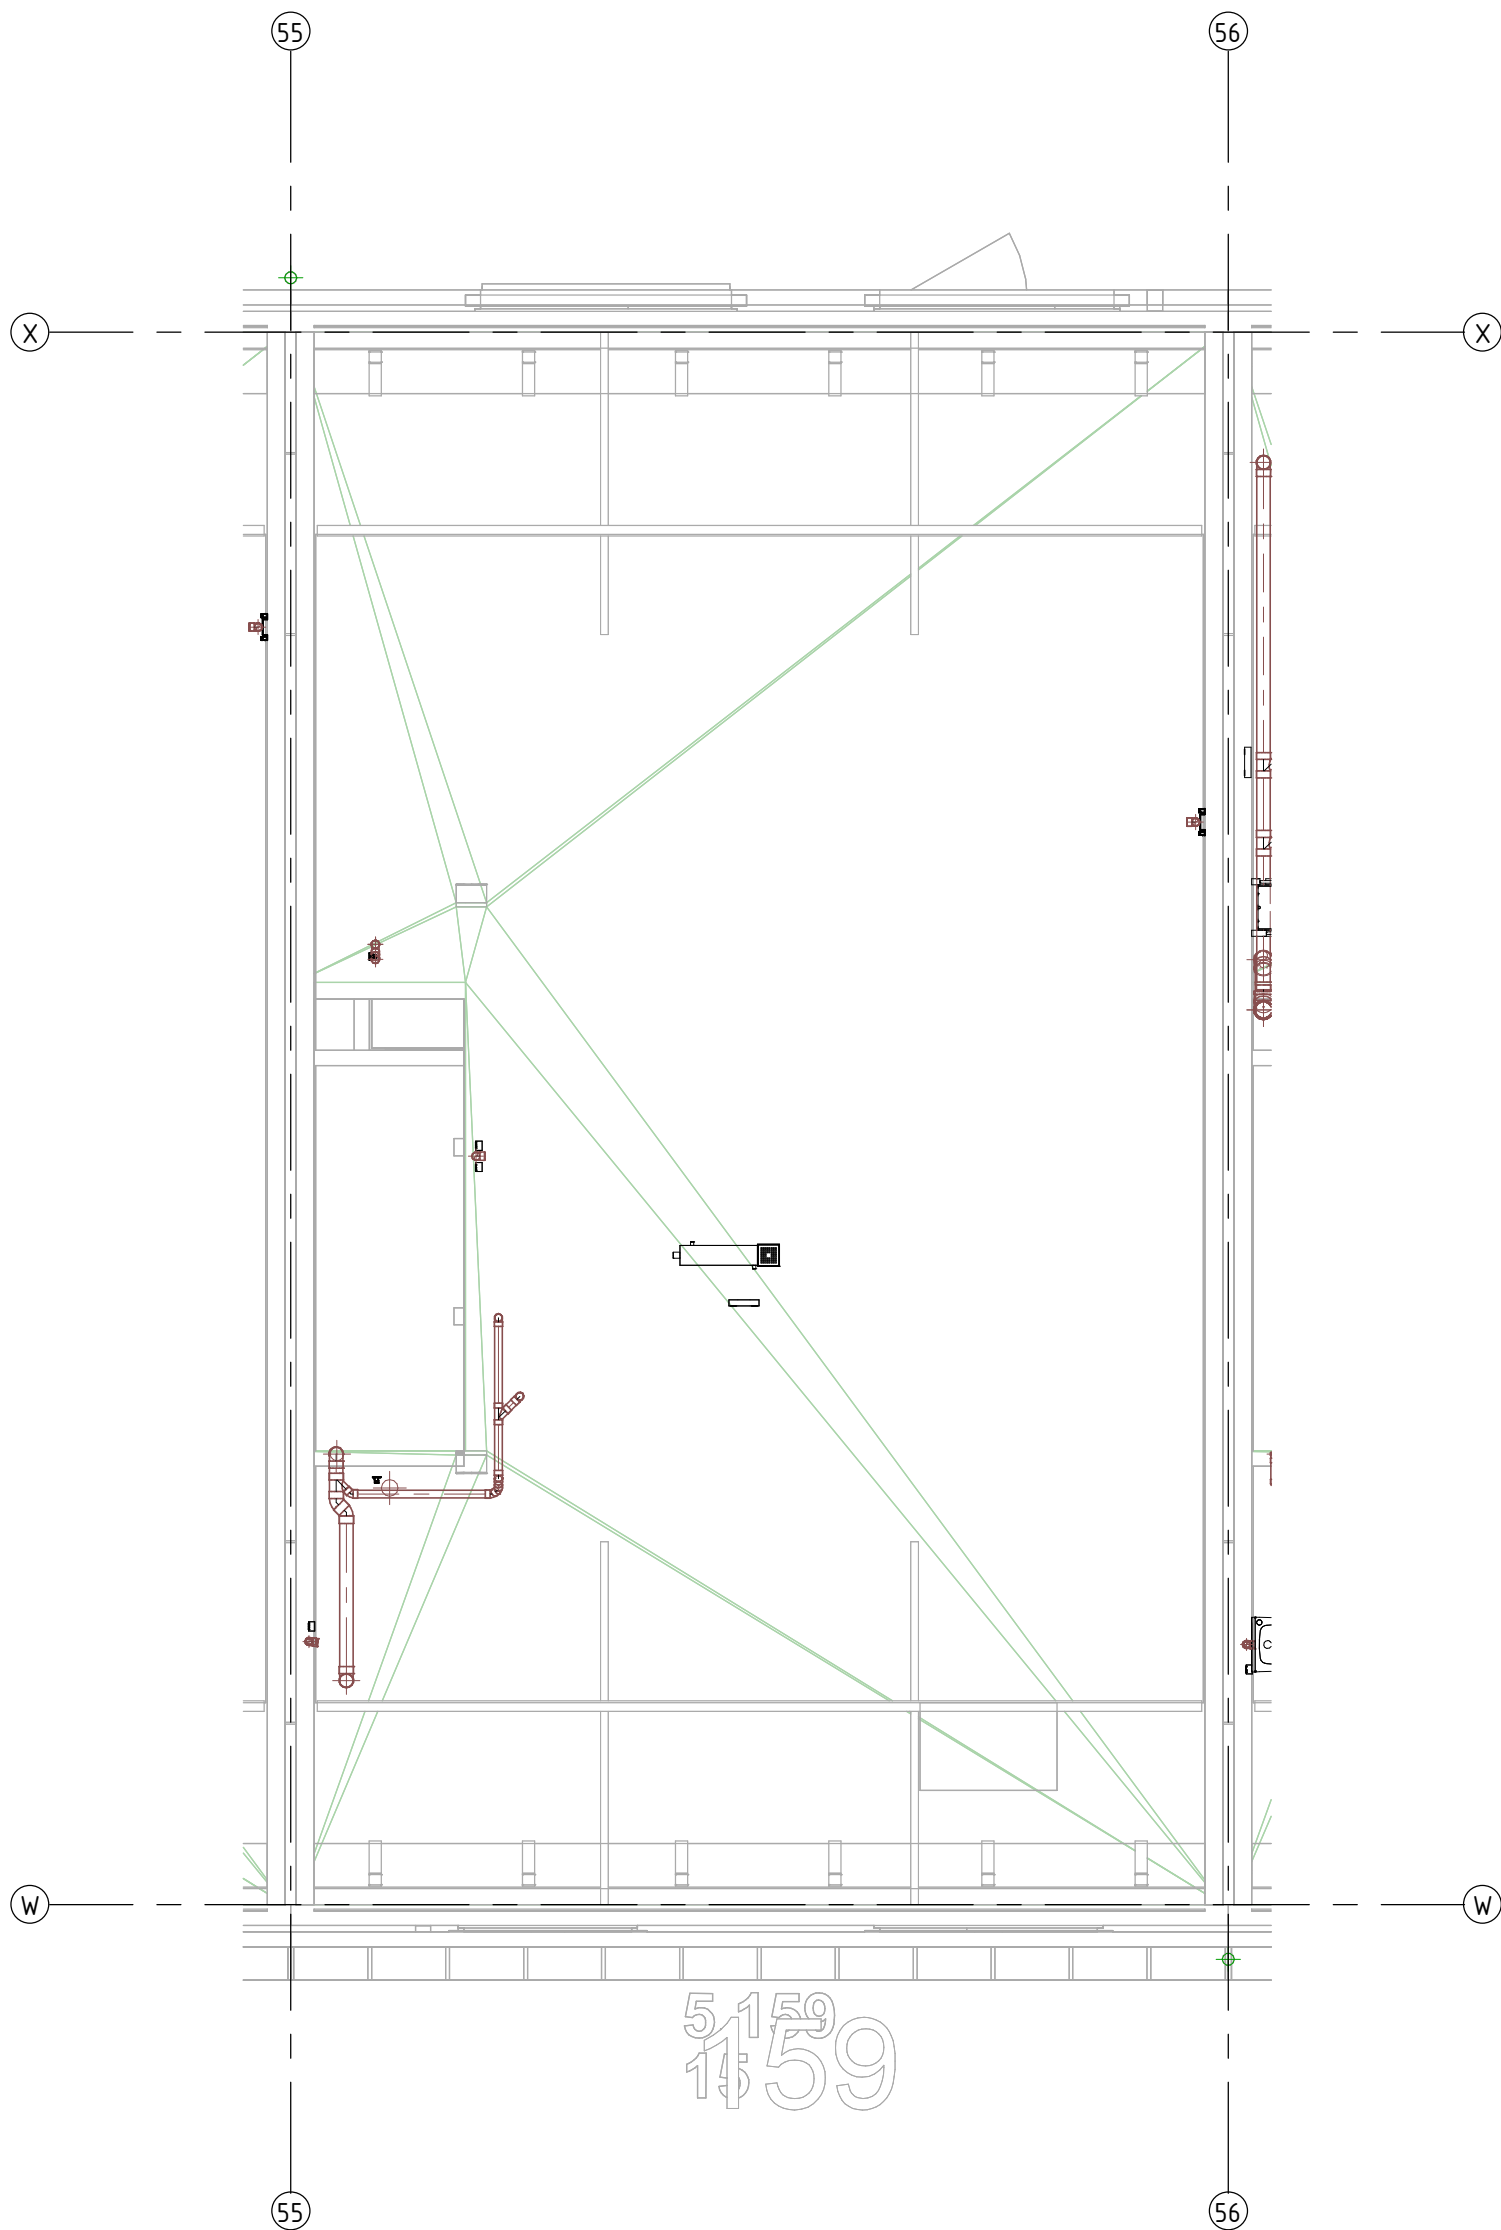

project
95 Won Waterfront

omschrijving
Riool
eerste verdieping, 159

aannemer
Van Wijnen Harderwijk

opdrachtgever
Bremas Harderwijk




Bremas
HARDERWIJK

Bremas Harderwijk B.V.
Celsiusstraat 43
3846 BK Harderwijk
T 0341 - 41 48 44

I www.bremas.nl

Revisie		
14-05-2025	LvV	
datum	getekend	gezien
formaat A3	schaal 1 : 50	
projectnummer 22019	tekeningnummer RIO-01-159	

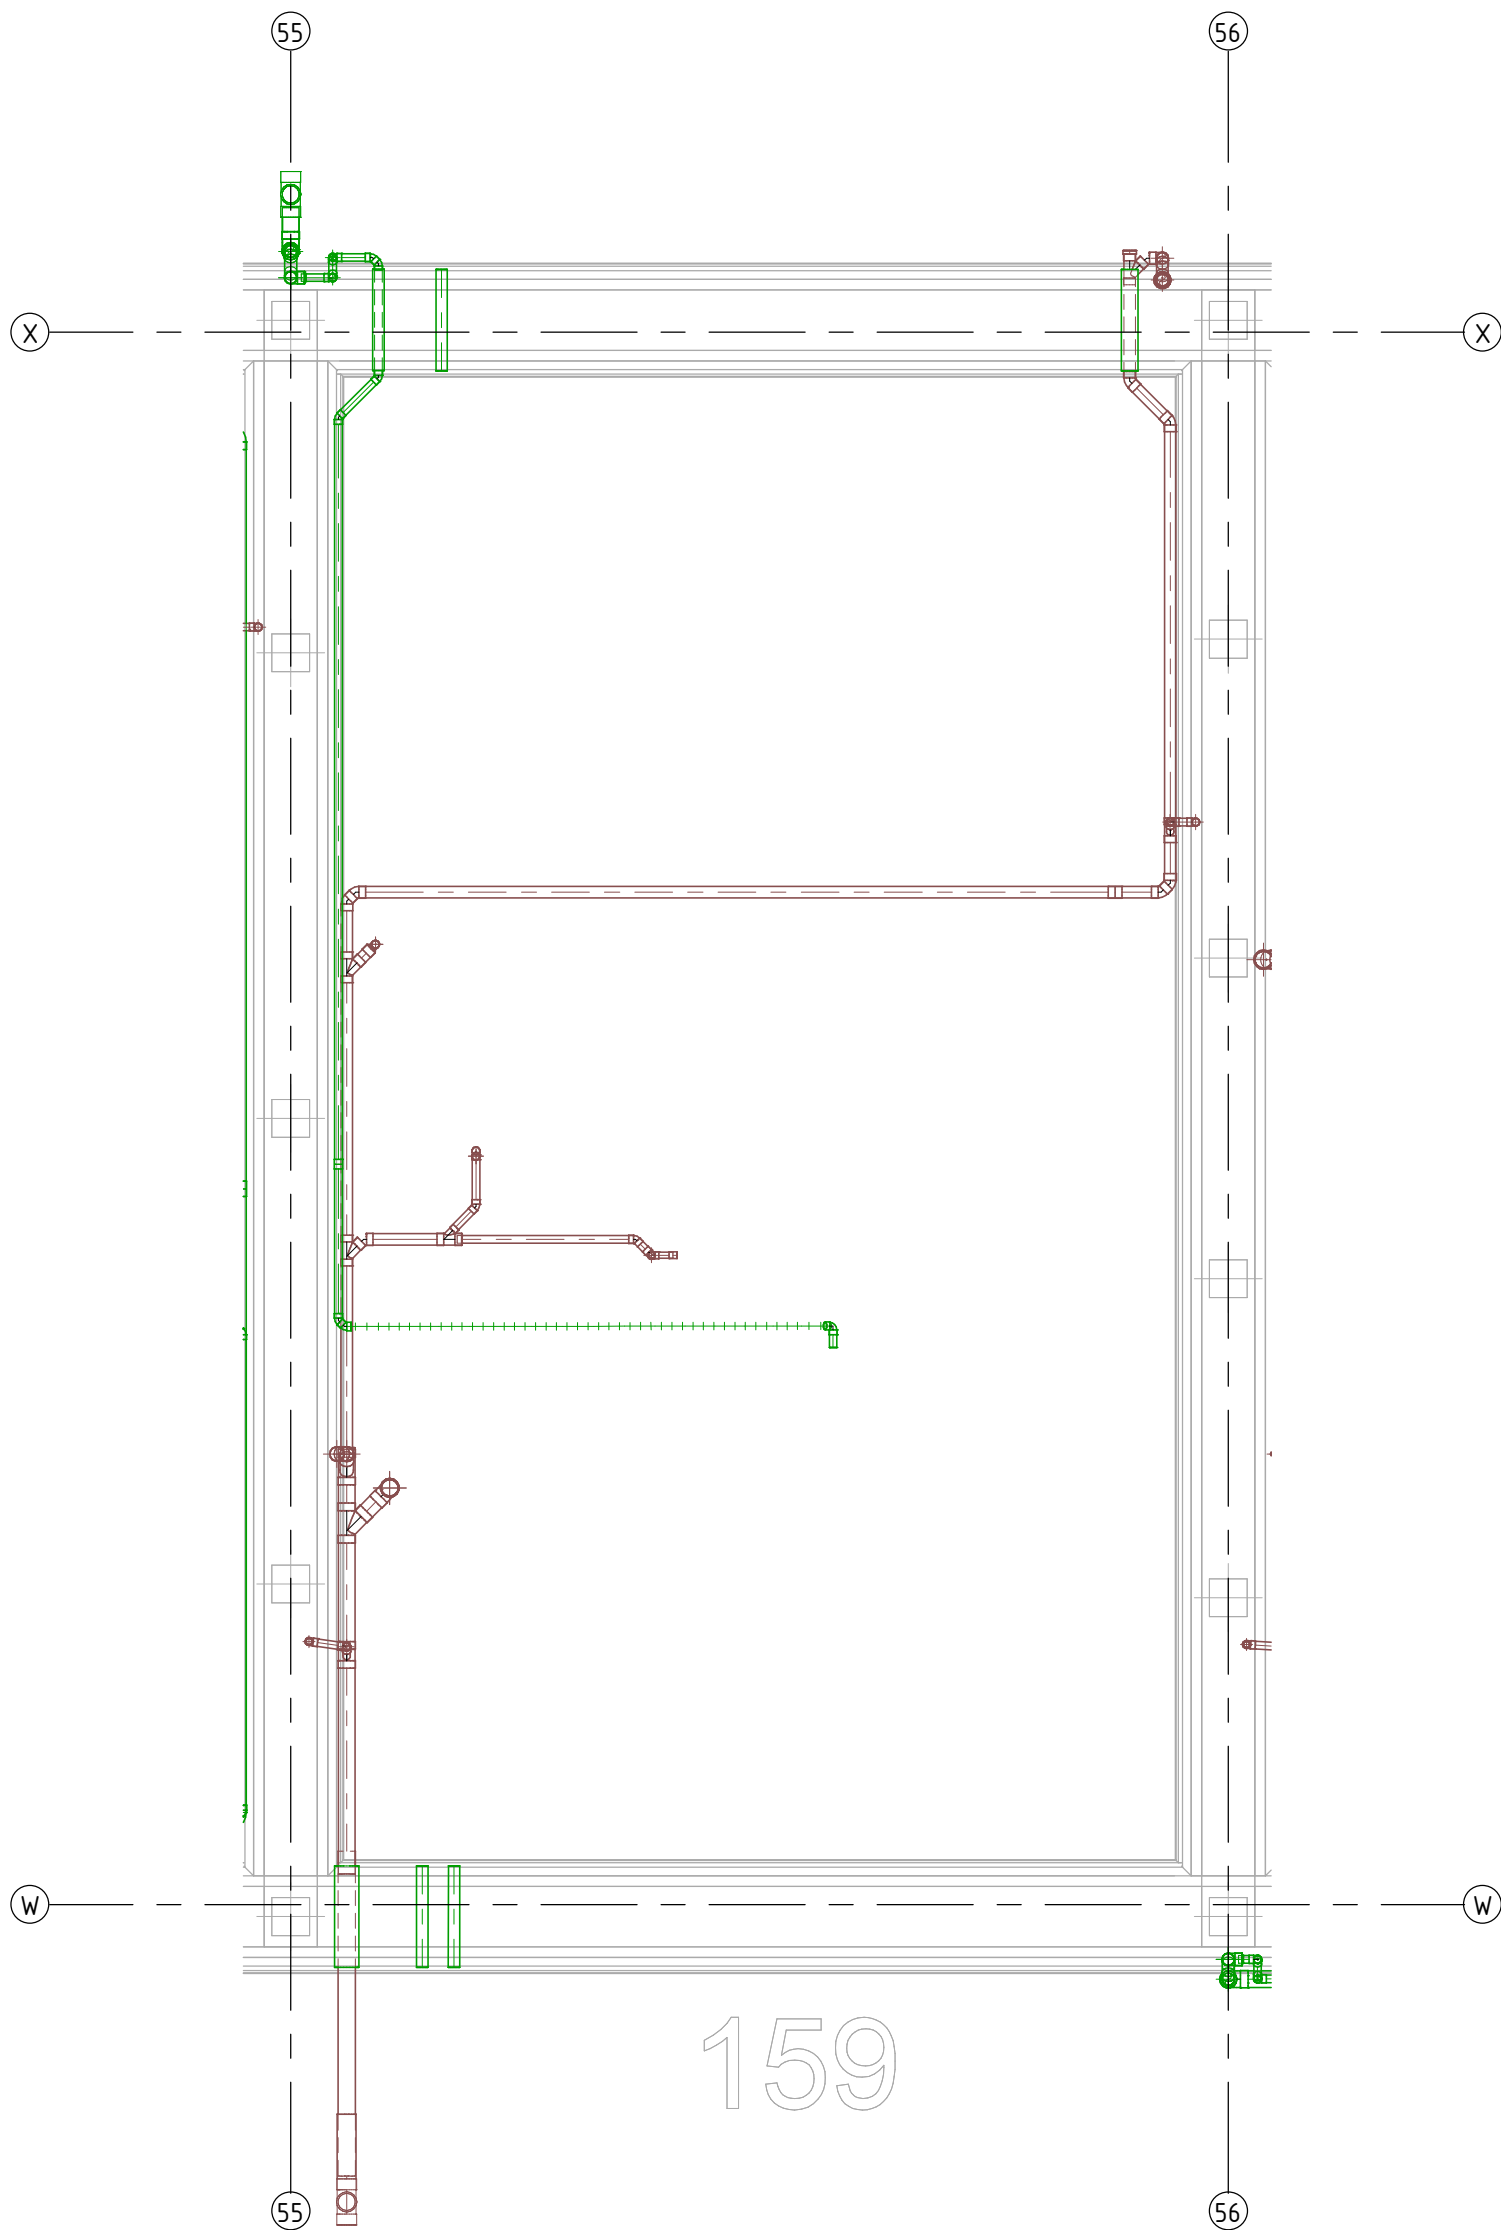

project
95 Won Waterfront

omschrijving
Riool
b.k. fundering, 159

aannemer
Van Wijnen Harderwijk

opdrachtgever
Breman Harderwijk




Breman
HARDERWIJK

Breman Harderwijk B.V.
Celsiusstraat 43
3846 BK Harderwijk
T 0341 - 41 48 44

I www.breman.nl

Revisie		
14-05-2025	LvV	
datum	getekend	gezien
formaat A3	schaal 1 : 50	
projectnummer 22019	tekeningnummer RIO-FU-159	

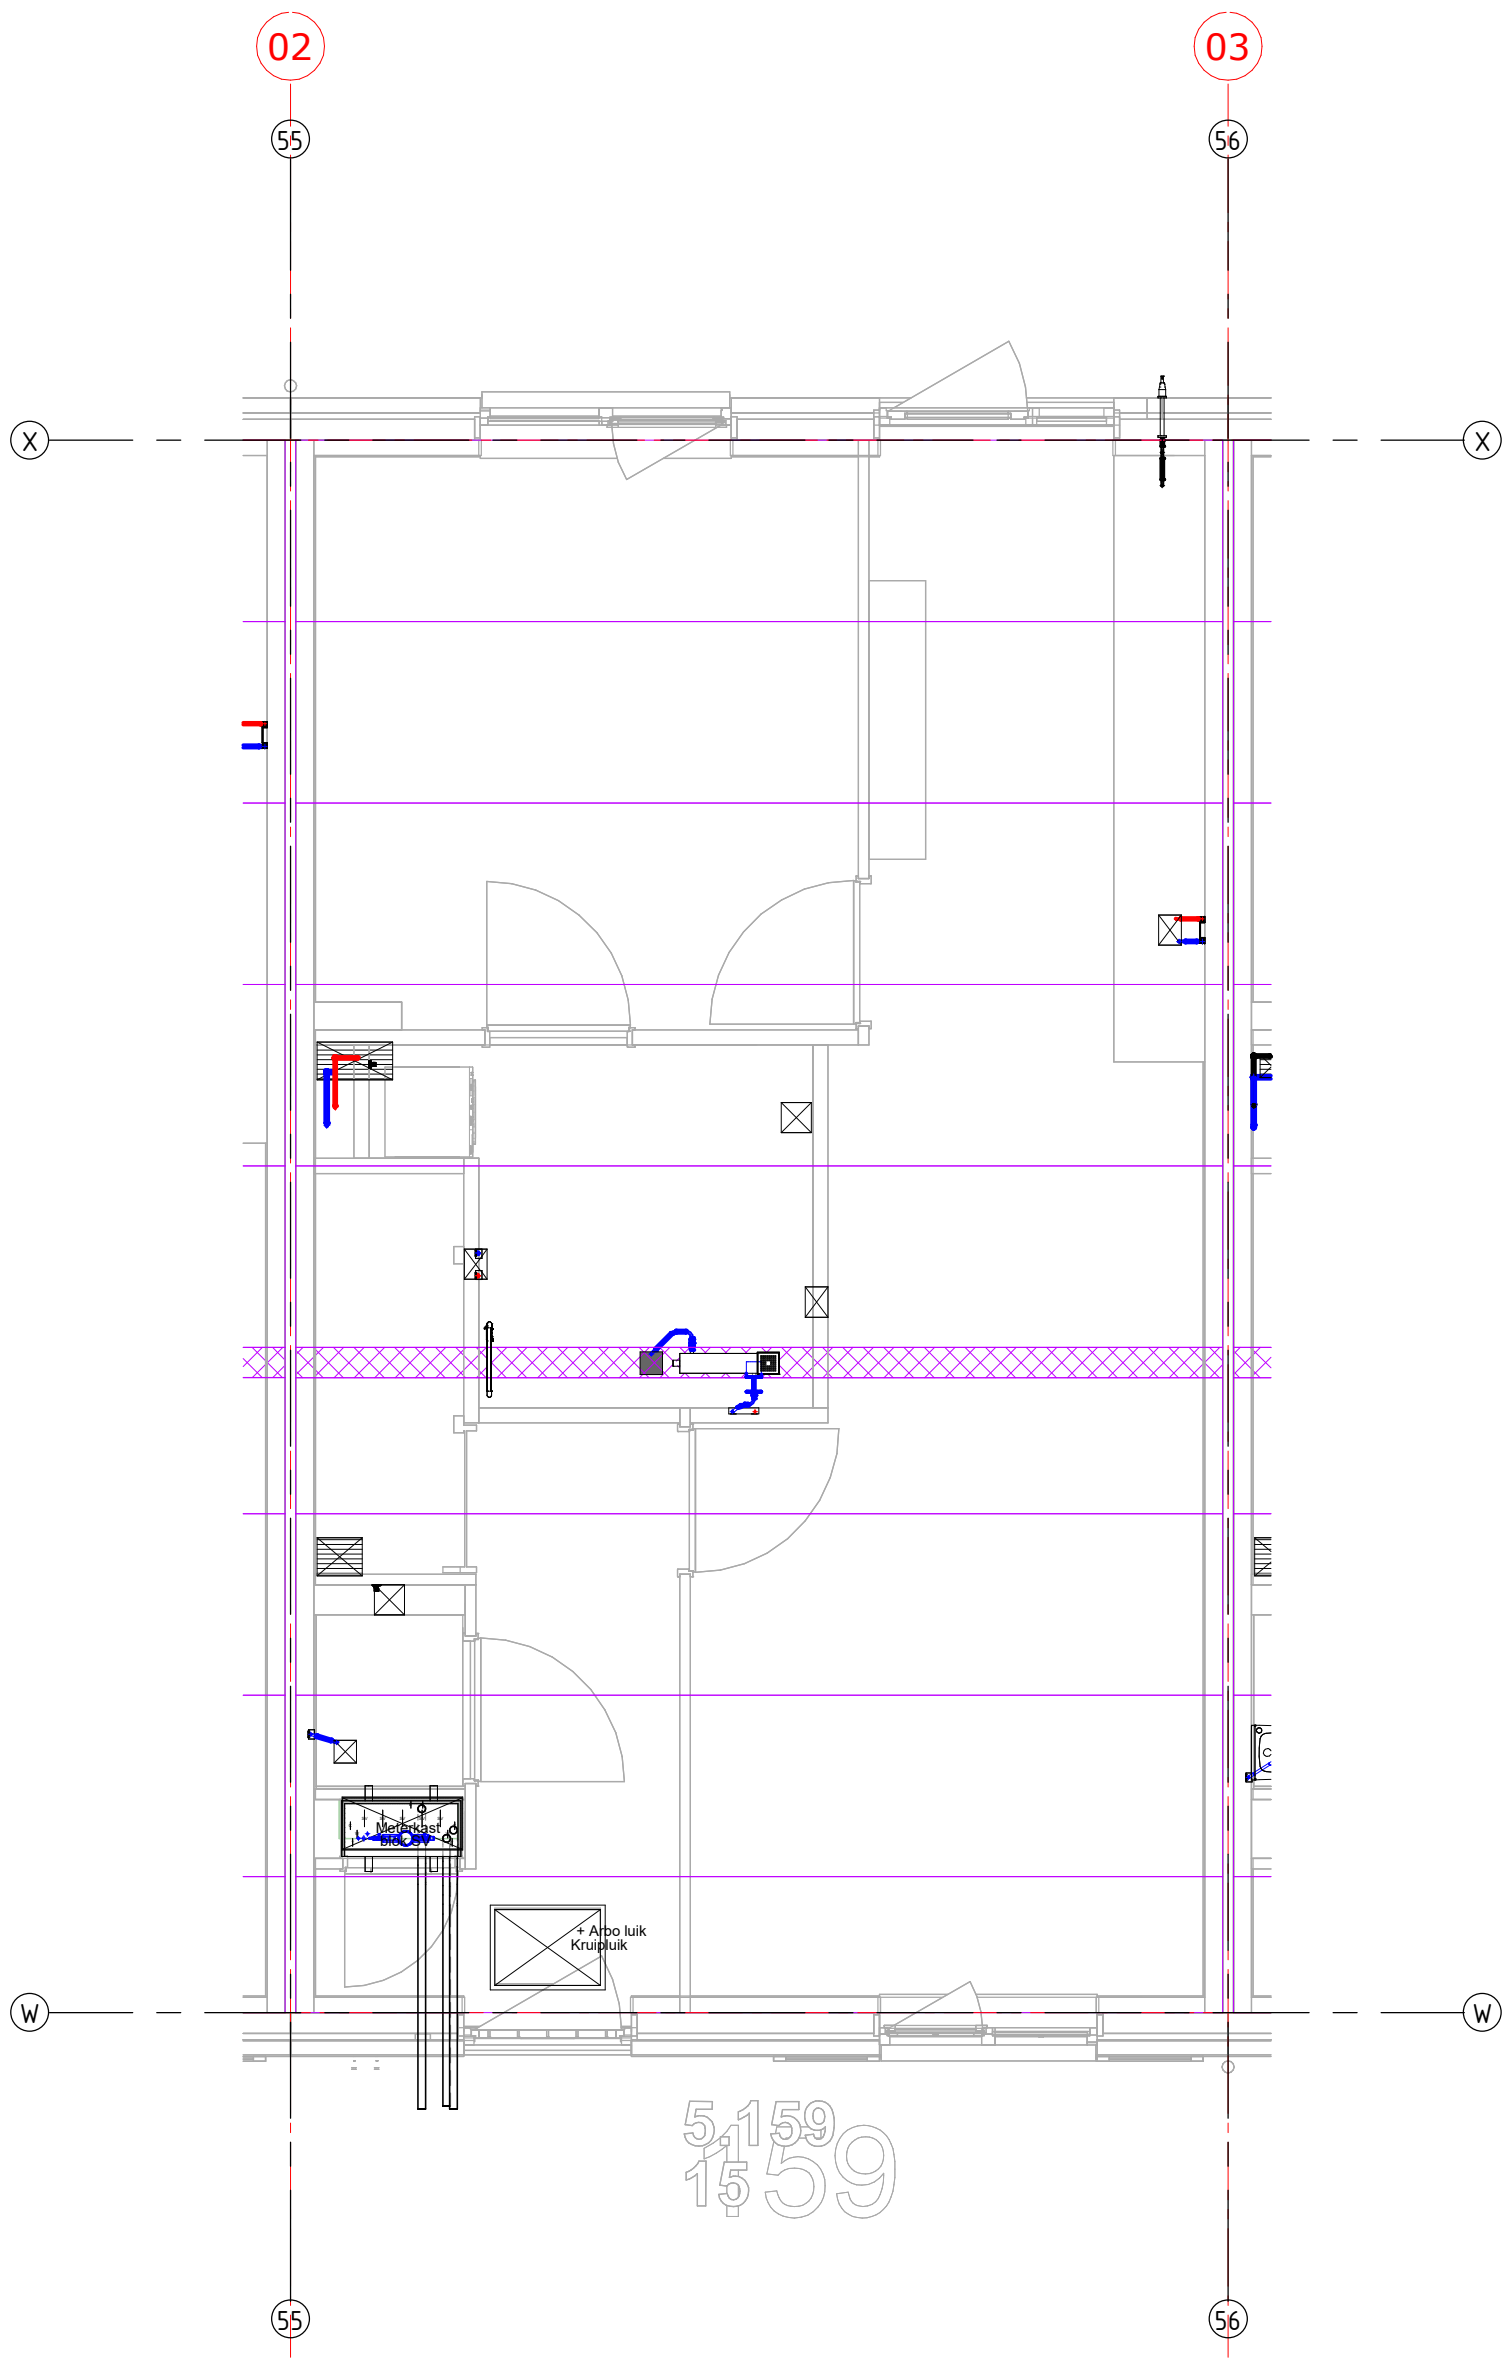

project
95 Won Waterfront

omschrijving
Water
begane grond, 159

aannemer
Van Wijnen Harderwijk

opdrachtgever
Bremant Harderwijk




Bremant
HARDERWIJK

Bremant Harderwijk B.V.
Celsiusstraat 43
3846 BK Harderwijk
T 0341 - 41 48 44

I www.bremant.nl

Revisie		
14-05-2025	LvV	
datum	getekend	gezien
formaat A3	schaal 1 : 50	
projectnummer 22019	tekeningnummer W-00-159	

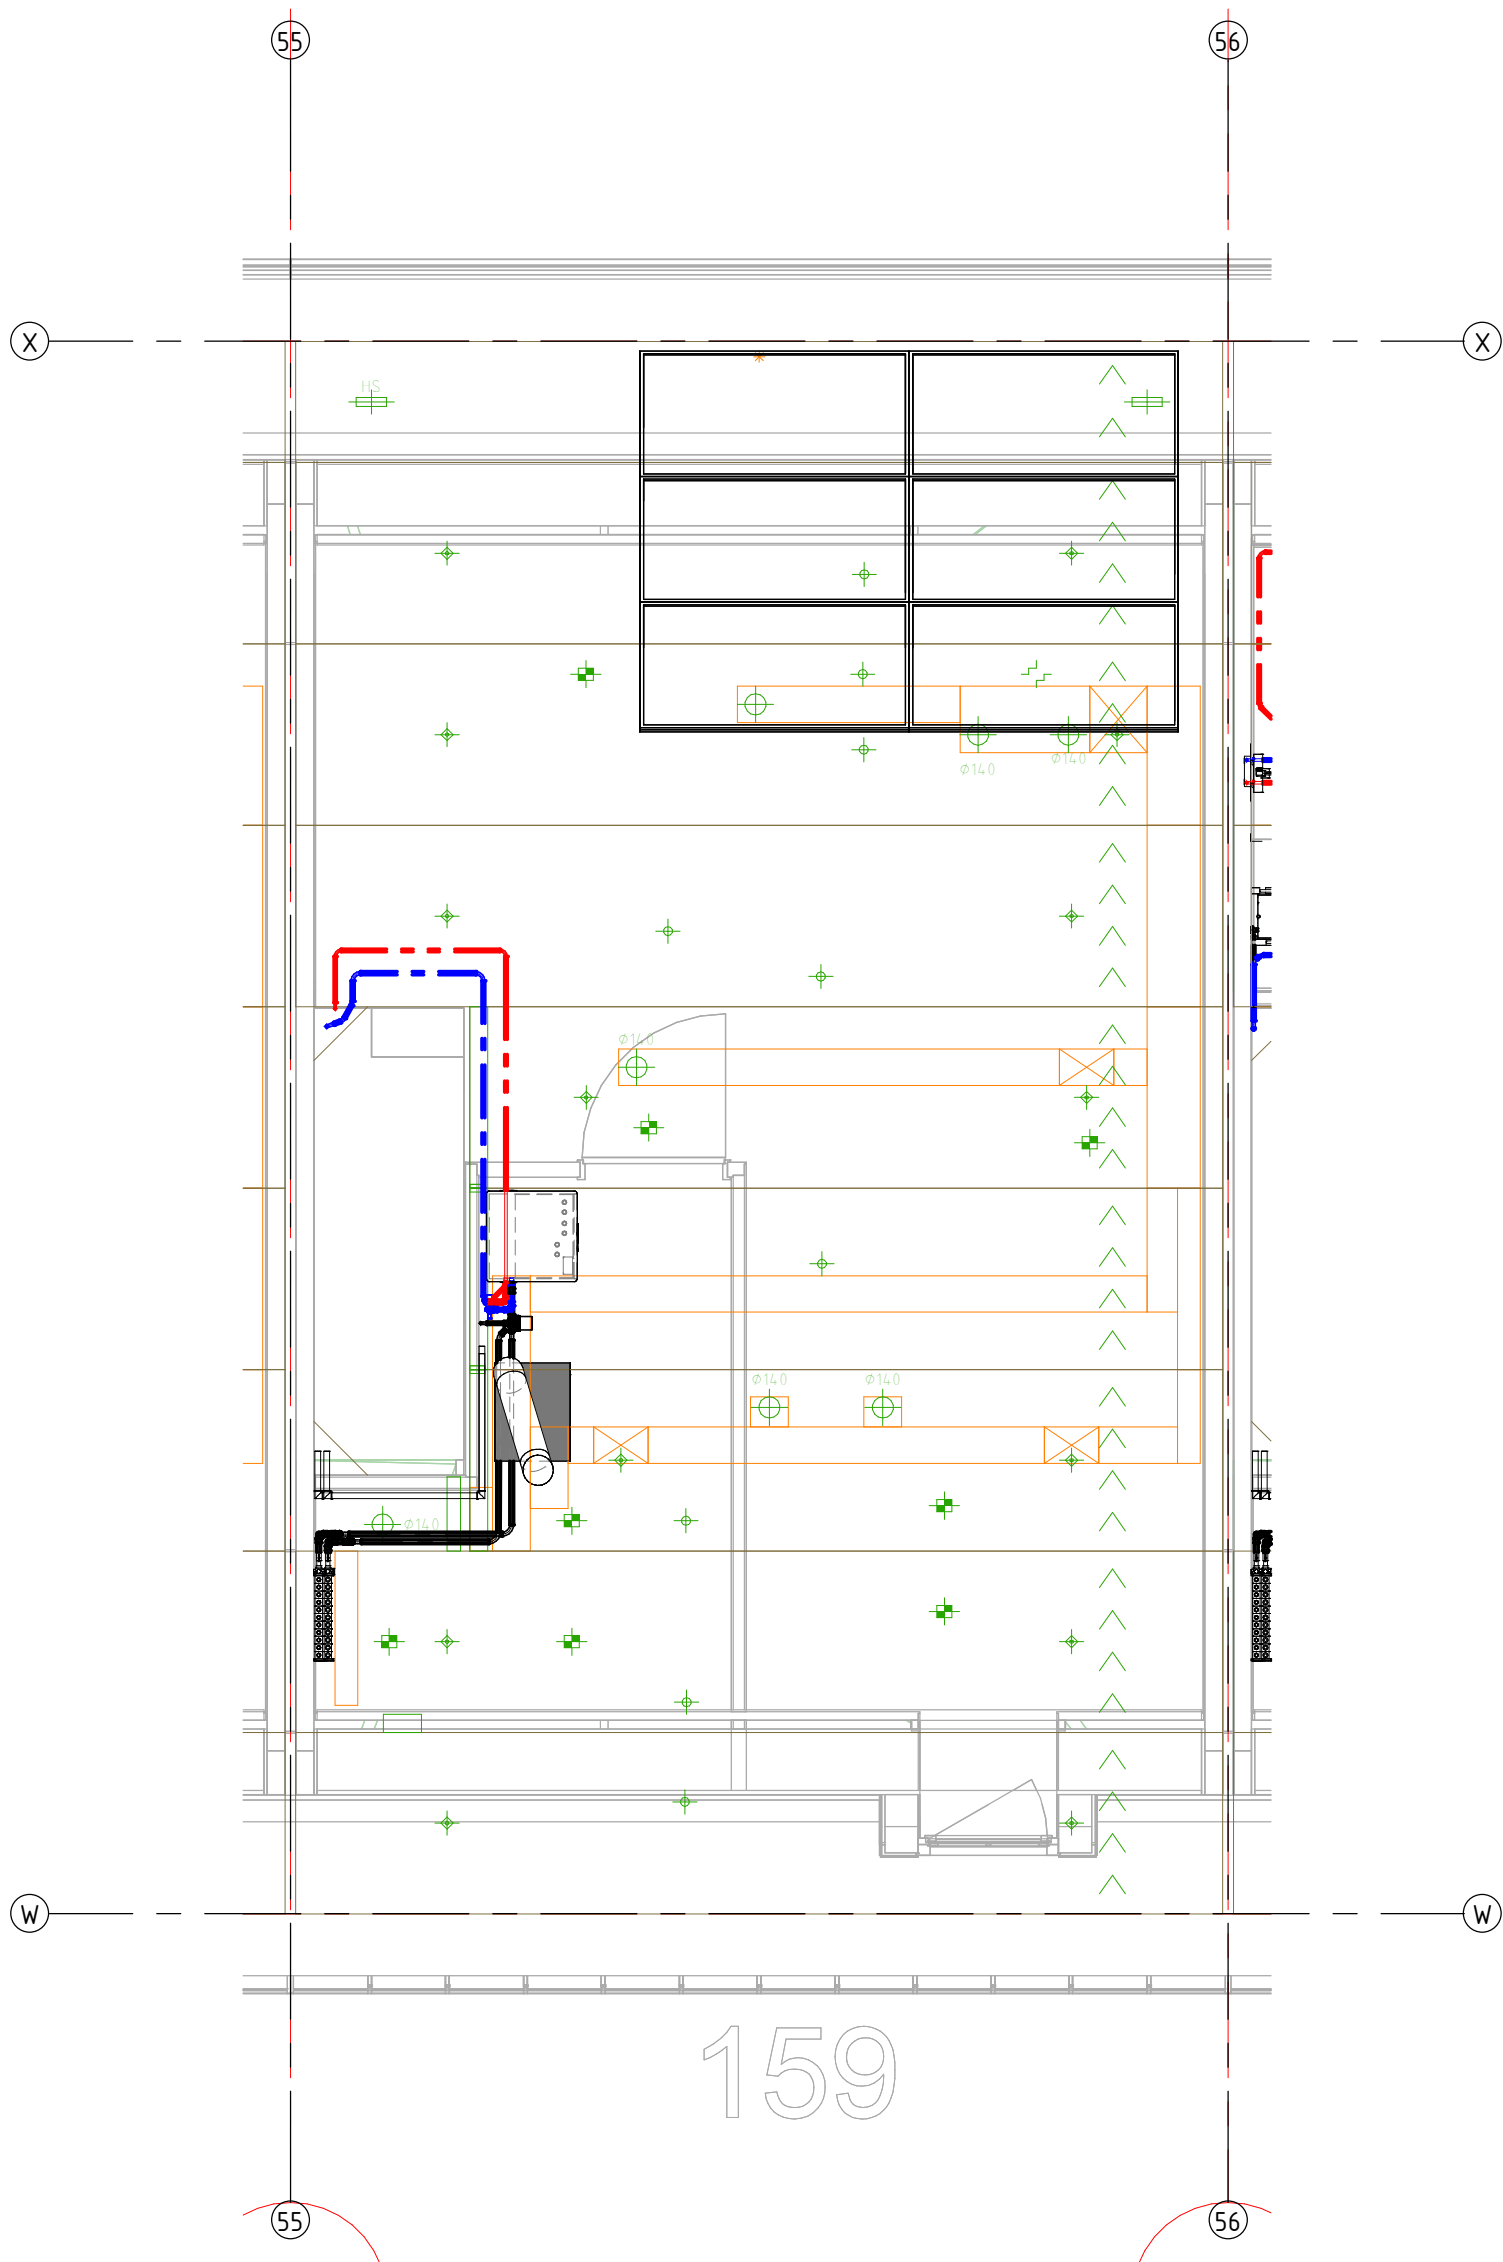

project
95 Won Waterfront

omschrijving
Water
eerste verdieping, 159

aannemer
Van Wijnen Harderwijk

opdrachtgever
Bremant Harderwijk




Bremant Harderwijk B.V.
Celsiusstraat 43
3846 BK Harderwijk
T 0341 - 41 48 44

I www.bremant.nl

Revisie

14-05-2025	LvV	
datum	getekend	gezien
formaat A3	schaal 1 : 50	

projectnummer 22019	tekeningnummer W-01-159
------------------------	----------------------------

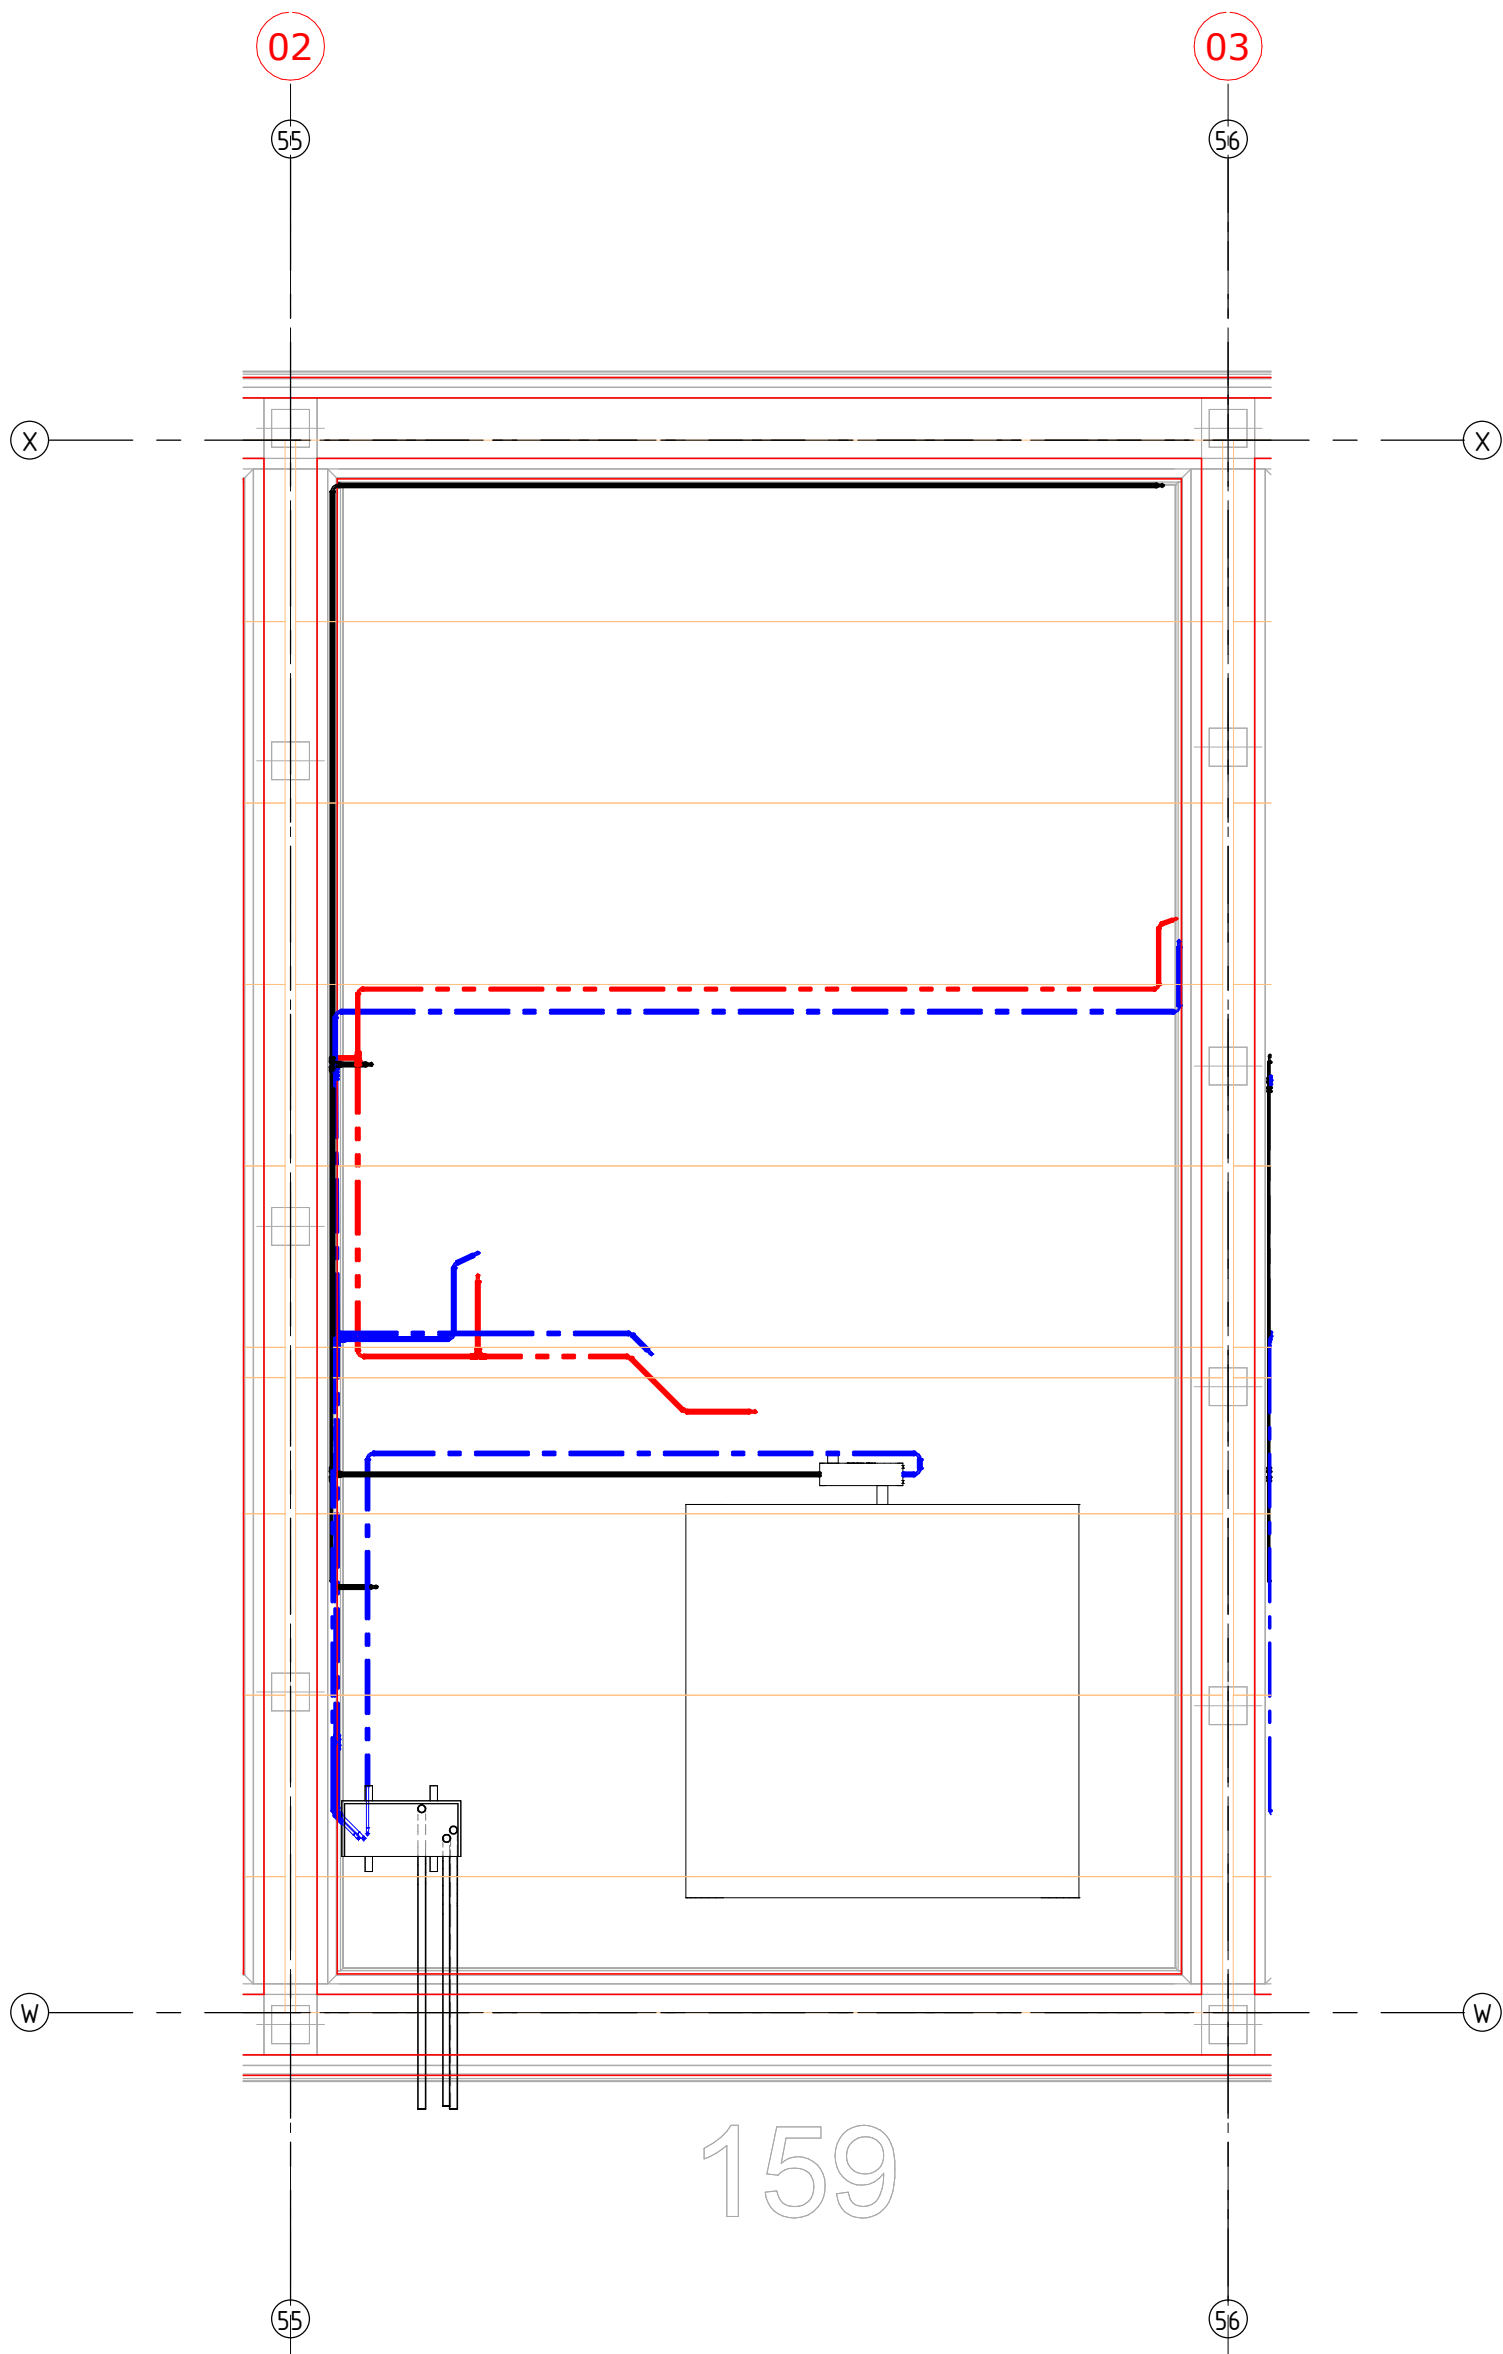

project

95 Won Waterfront

omschrijving

Water
b.k. fundering, 159

aannemer

Van Wijnen Harderwijk

opdrachtgever

Breman Harderwijk



Breman

HARDERWIJK

Breman Harderwijk B.V.

Celsiusstraat 43

3846 BK Harderwijk

T 0341 - 41 48 44

I

www.breman.nl

Revisie		
14-05-2025	LvV	
datum	getekend	gezien
formaat	schaal	
A3	1 : 50	
projectnummer	tekeningnummer	
22019	W-FU-159	