


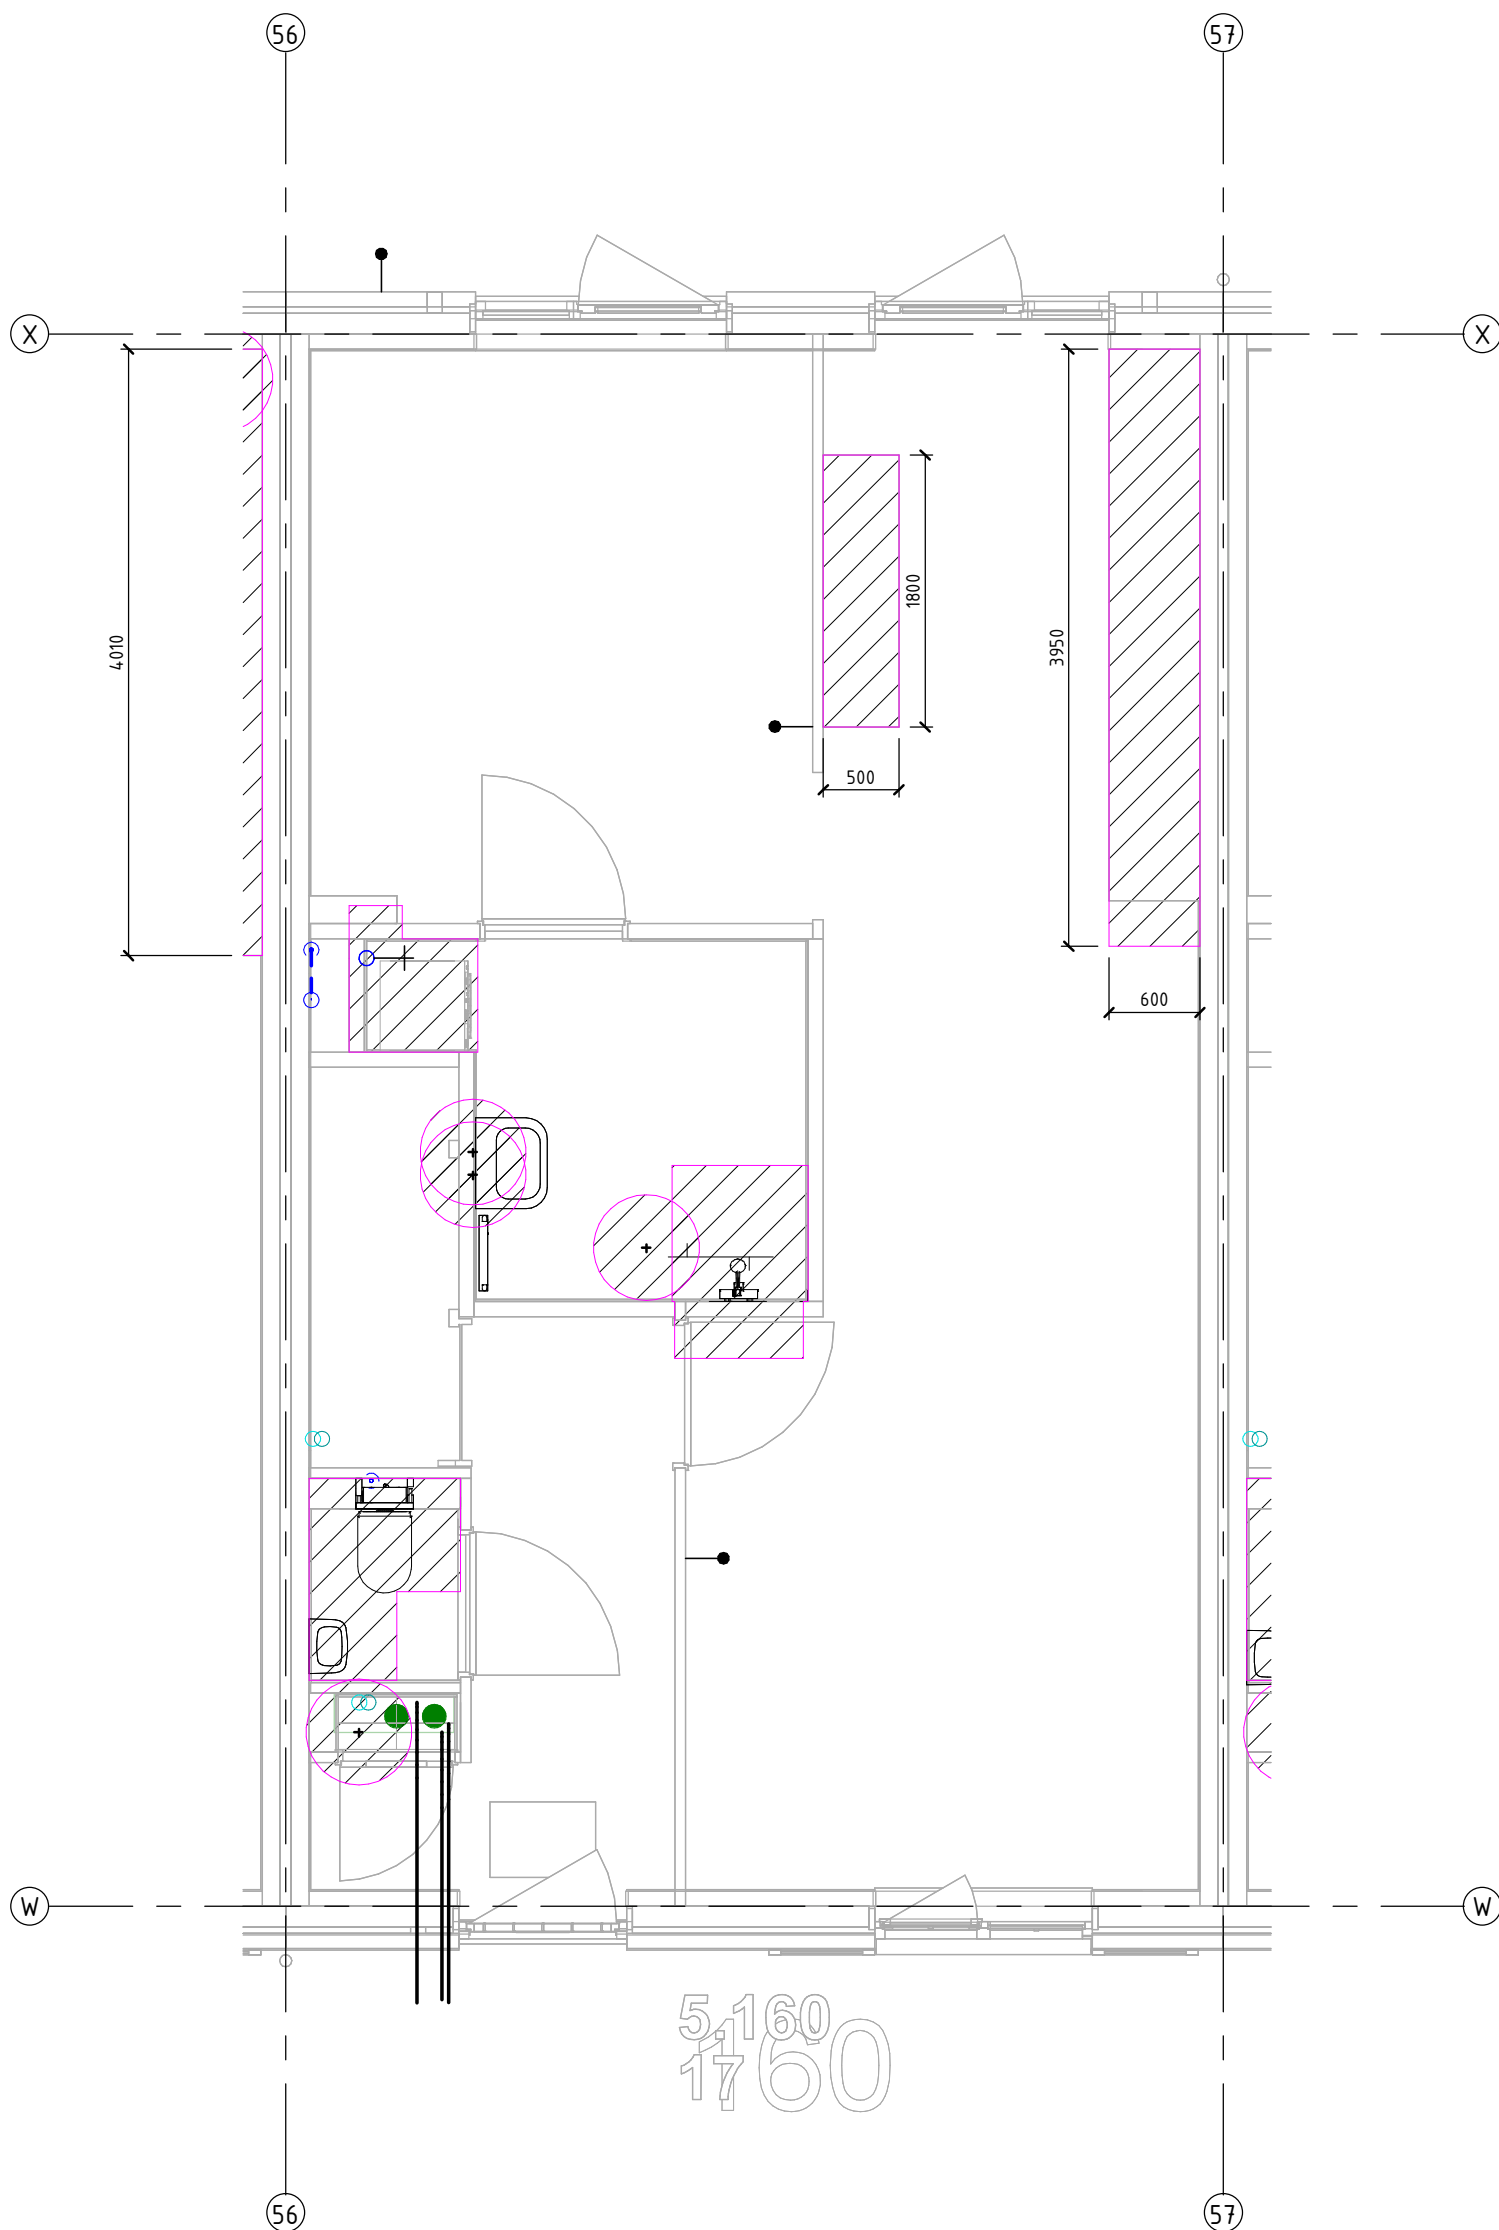

project

95 Won Waterfront

omschrijving

Centrale verwarming
begane grond, 160

aannemer

Van Wijnen Harderwijk

opdrachtgever

Breman Harderwijk




Breman
HARDERWIJK

Breman Harderwijk B.V.
Celsiusstraat 43
3846 BK Harderwijk
T 0341 - 41 48 44

I www.breman.nl


Revisie		
14-05-2025	LvV	
datum	getekend	gezien
formaat A3	schaal 1 : 50	
projectnummer 22019	tekeningnummer CV-00-160	

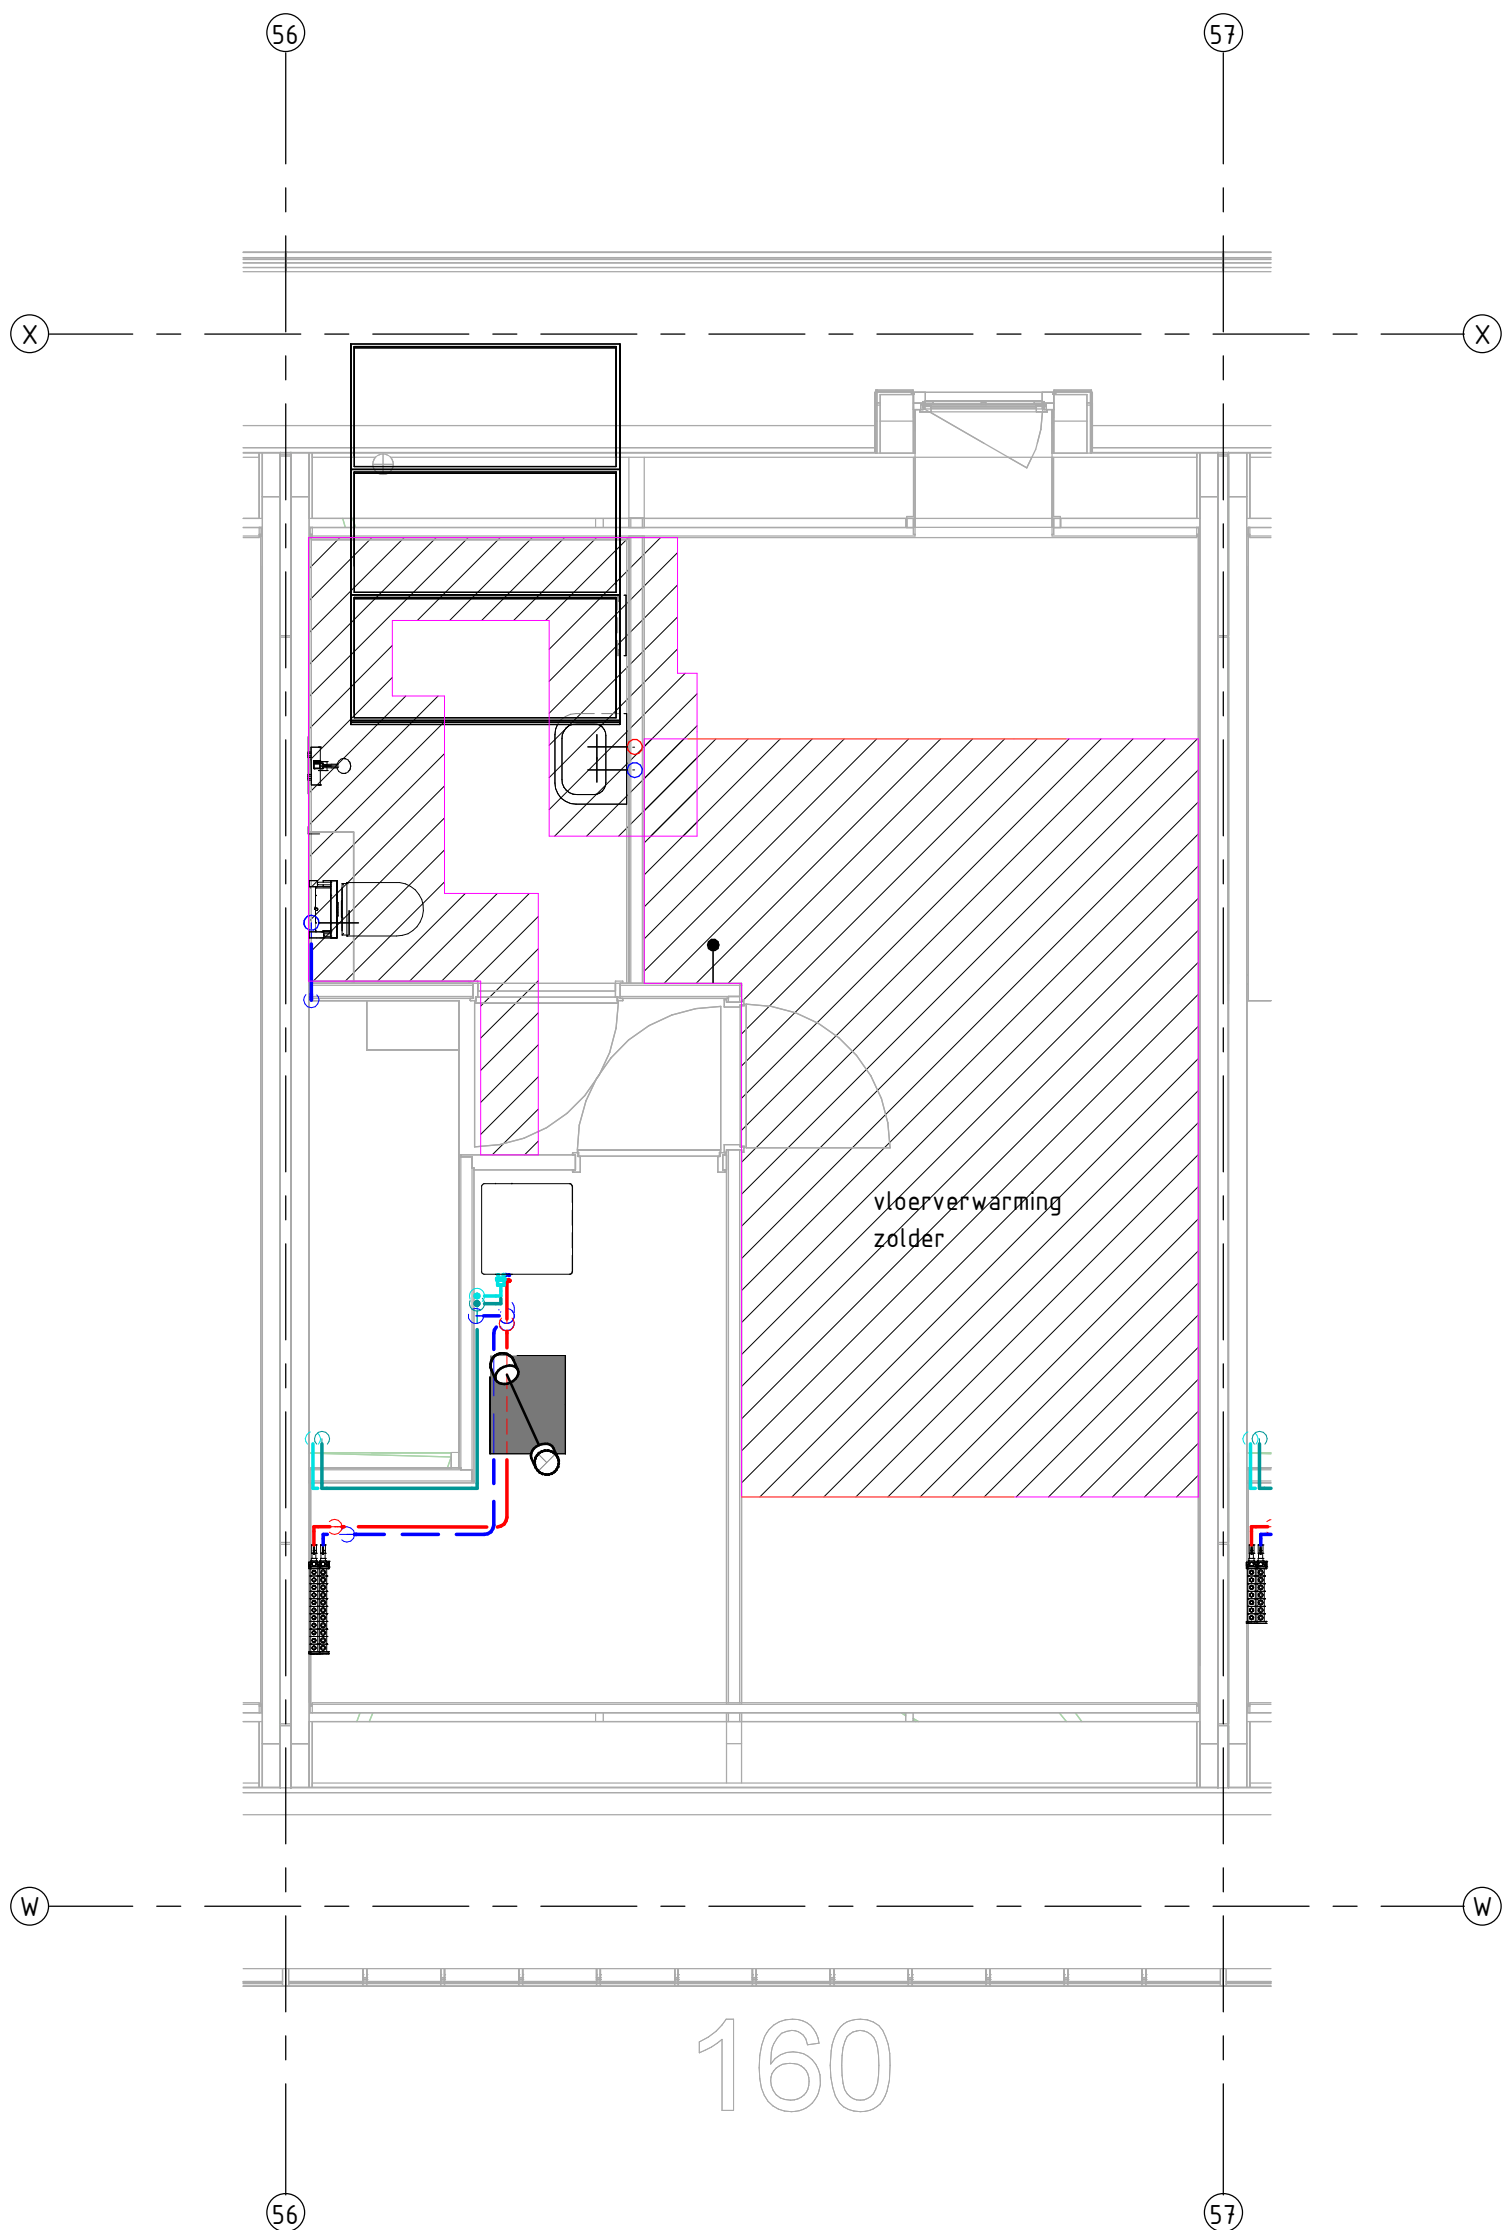

project 95 Won Waterfront	
omschrijving Centrale verwarming eerste verdieping, 160	
aannemer Van Wijnen Harderwijk	opdrachtgever Bremant Harderwijk

 Bremant HARDERWIJK	Bremant Harderwijk B.V. Celsiusstraat 43 3846 BK Harderwijk T 0341 - 41 48 44
	I www.bremant.nl

Revisie		
14-05-2025	LvV	
datum	getekend	gezien
formaat A3	schaal 1 : 50	
projectnummer 22019	tekeningnummer CV-01-160	

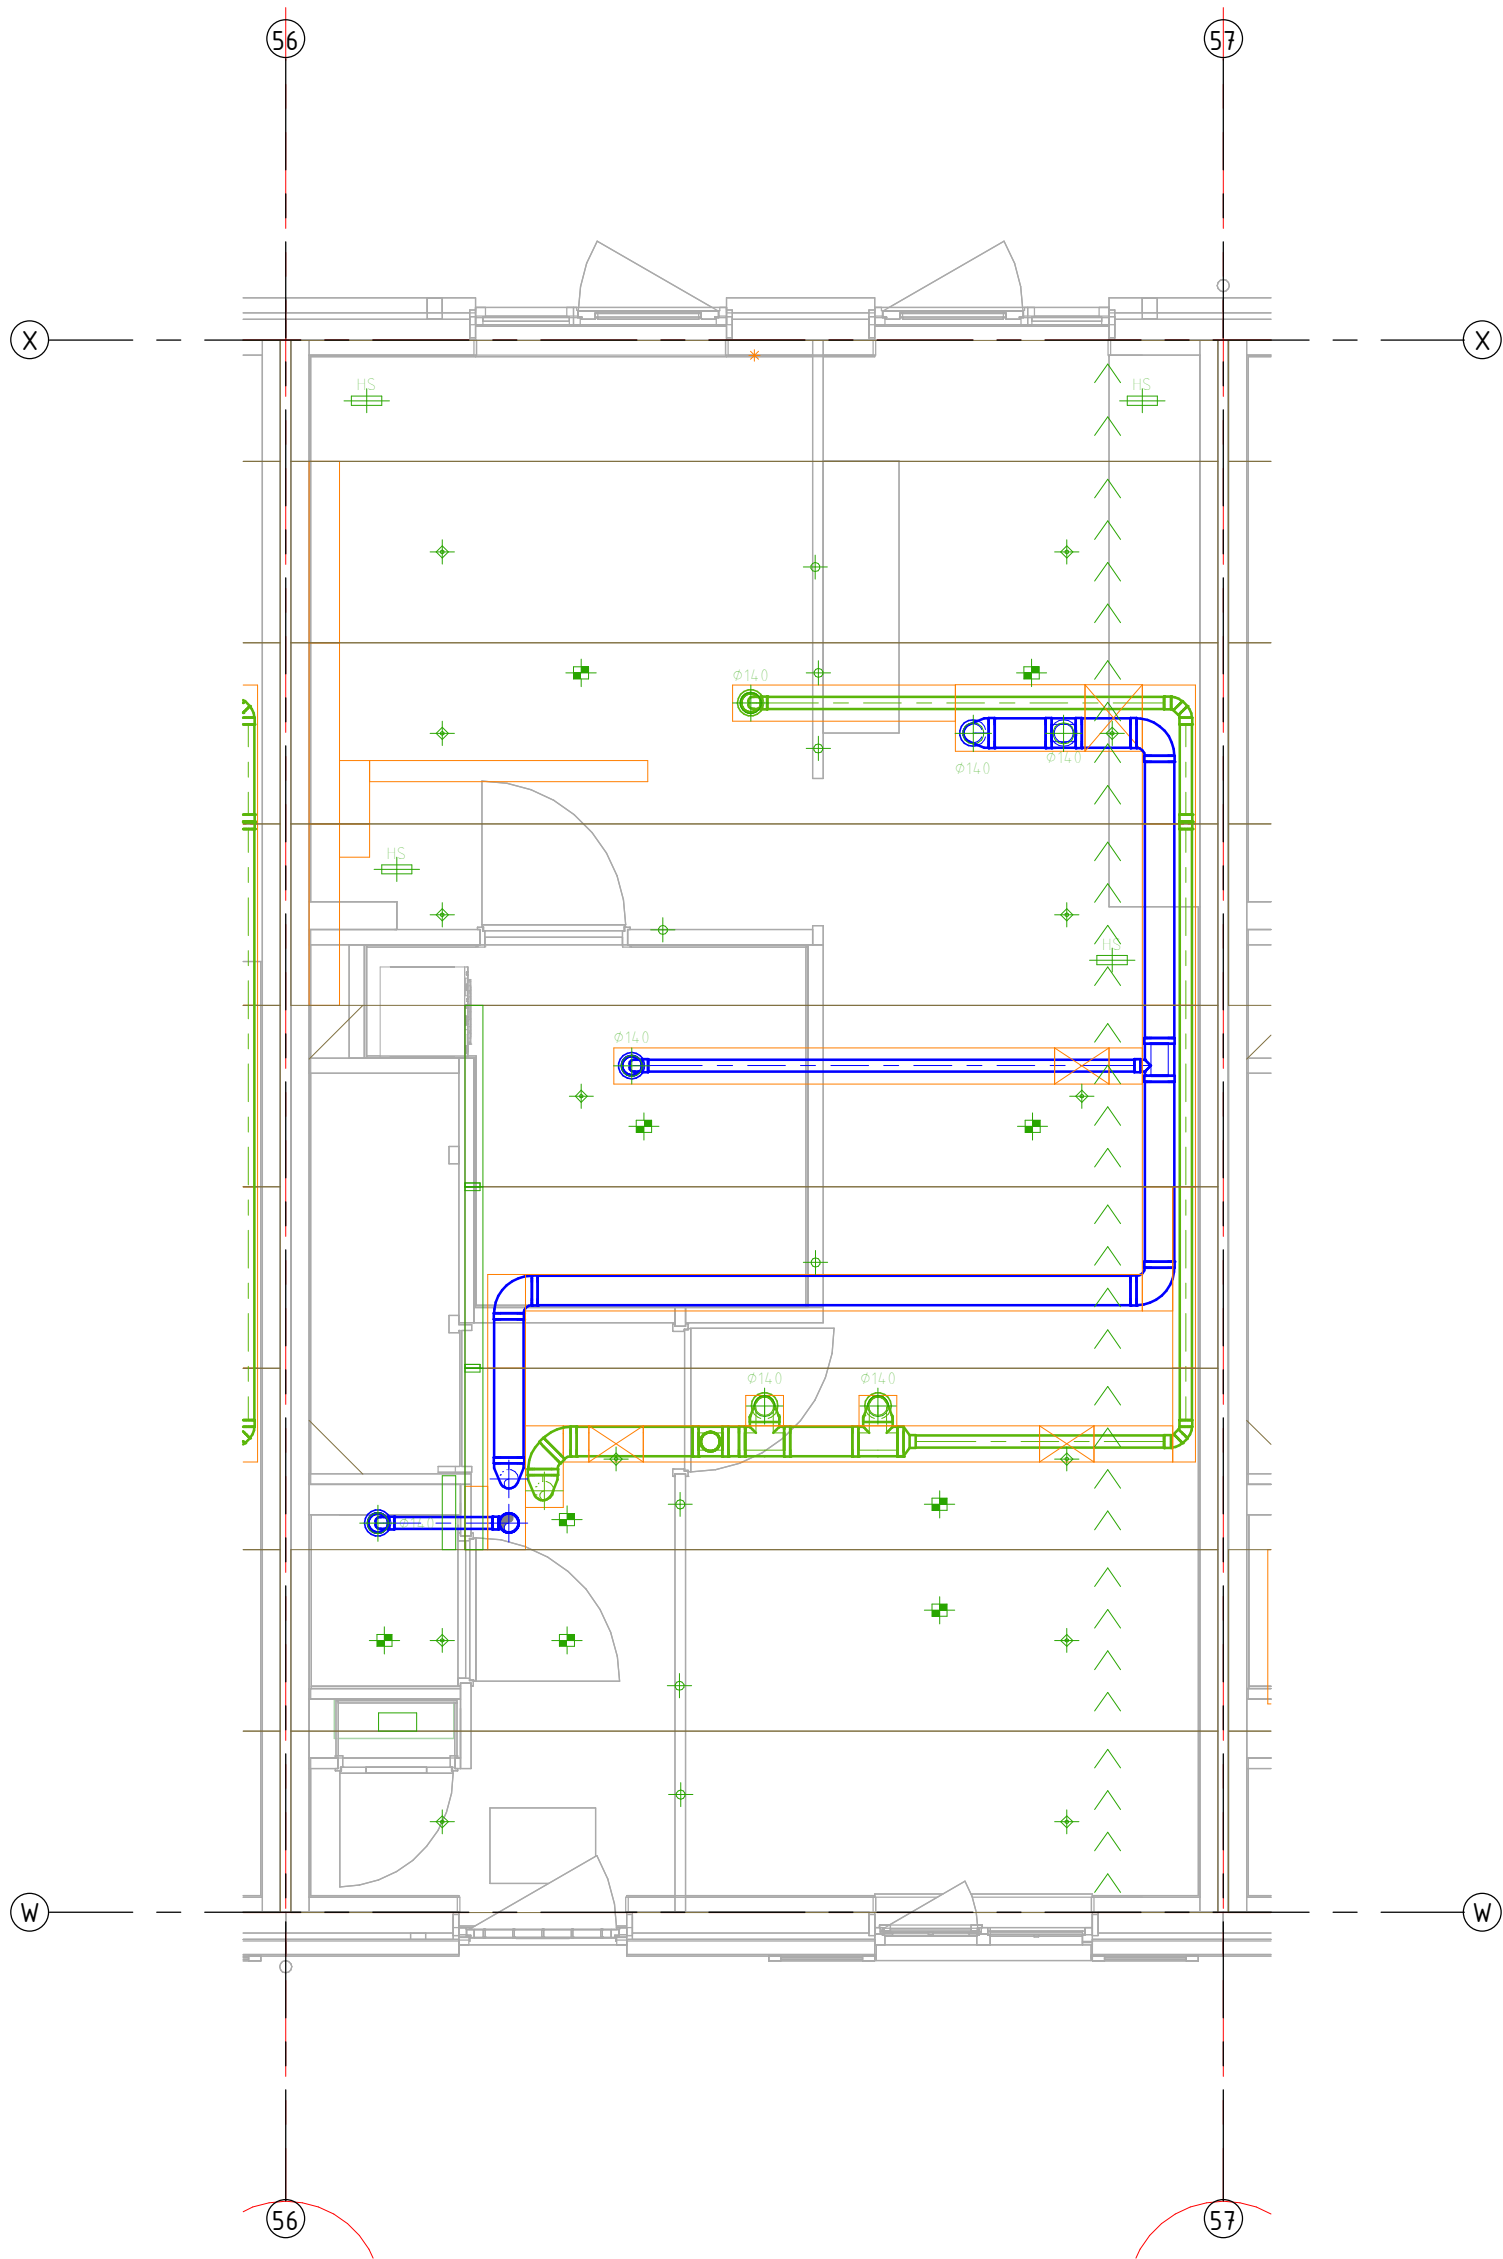

project
95 Won Waterfront

omschrijving
**Ventilatie
begane grond, 160**

aannemer
Van Wijnen Harderwijk

opdrachtgever
Bremant Harderwijk




Bremant
HARDERWIJK

Bremant Harderwijk B.V.
Celsiusstraat 43
3846 BK Harderwijk
T 0341 - 41 48 44

I www.bremant.nl

Revisie		
14-05-2025	LvV	
datum	getekend	gezien
formaat A3	schaal 1 : 50	
projectnummer 22019	tekeningnummer MV-00-160	

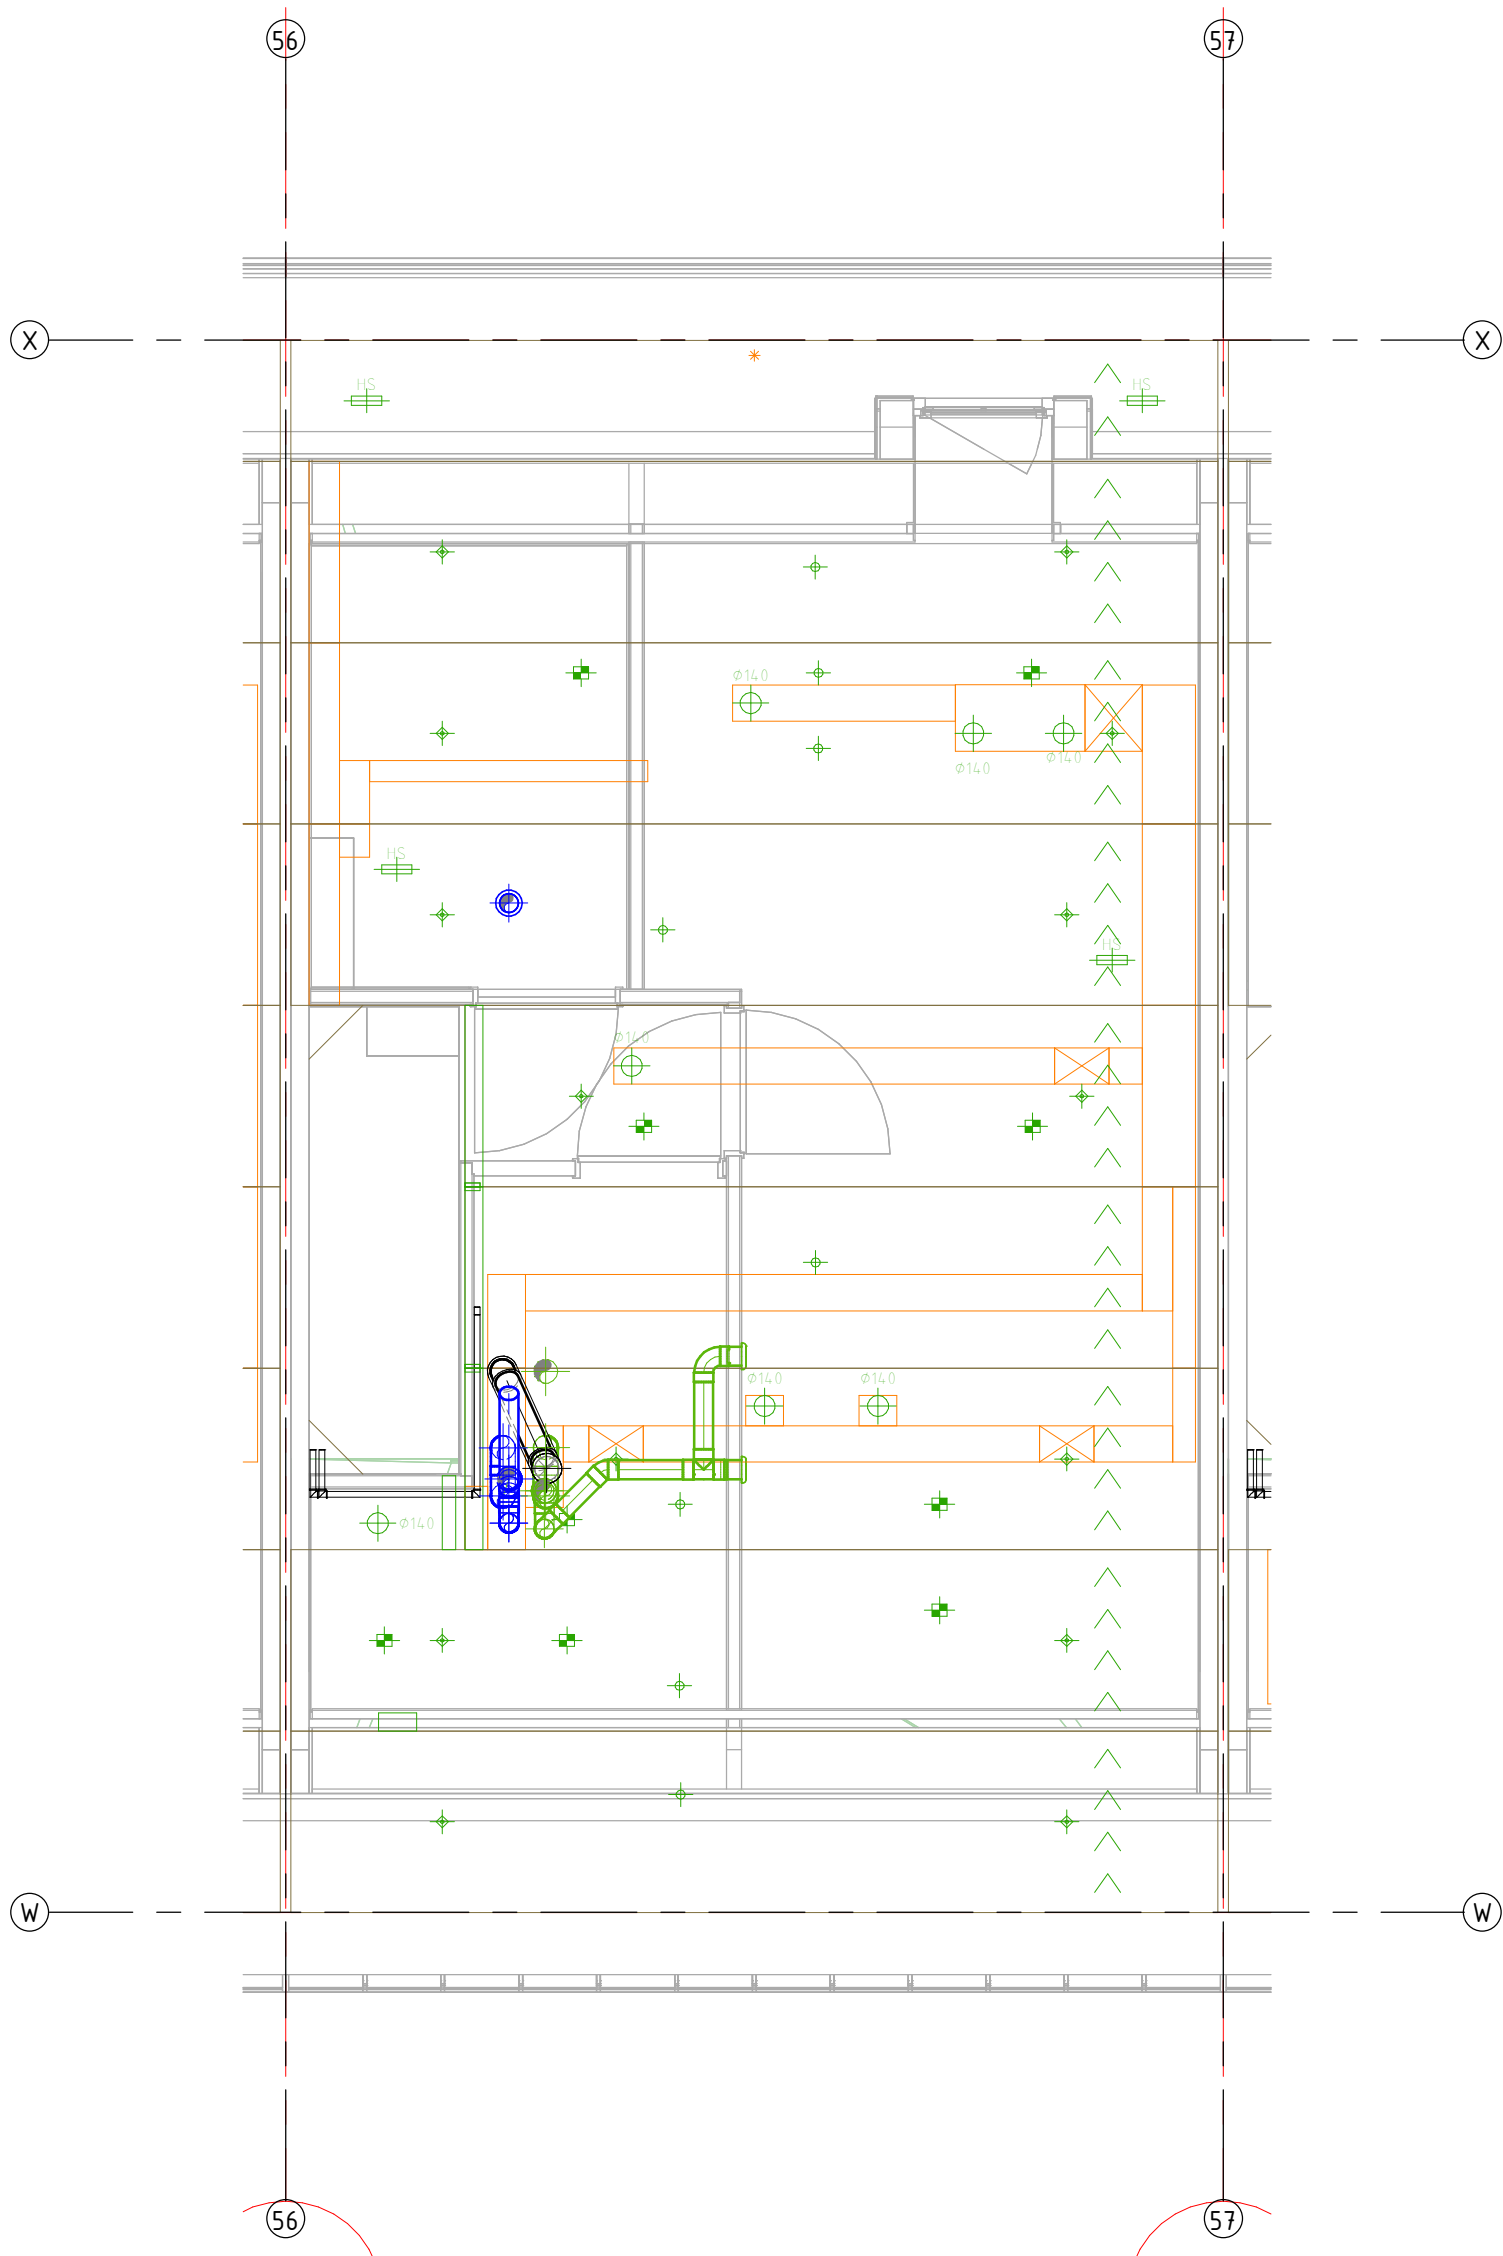

project
95 Won Waterfront

omschrijving
**Ventilatie
eerste verdieping, 160**

aannemer
Van Wijnen Harderwijk

opdrachtgever
Bremant Harderwijk




Bremant
HARDERWIJK

Bremant Harderwijk B.V.
Celsiusstraat 43
3846 BK Harderwijk
T 0341 - 41 48 44

I www.bremant.nl

Revisie		
14-05-2025	LvV	
datum	getekend	gezien
formaat A3	schaal 1 : 50	
projectnummer 22019	tekeningnummer MV-01-160	

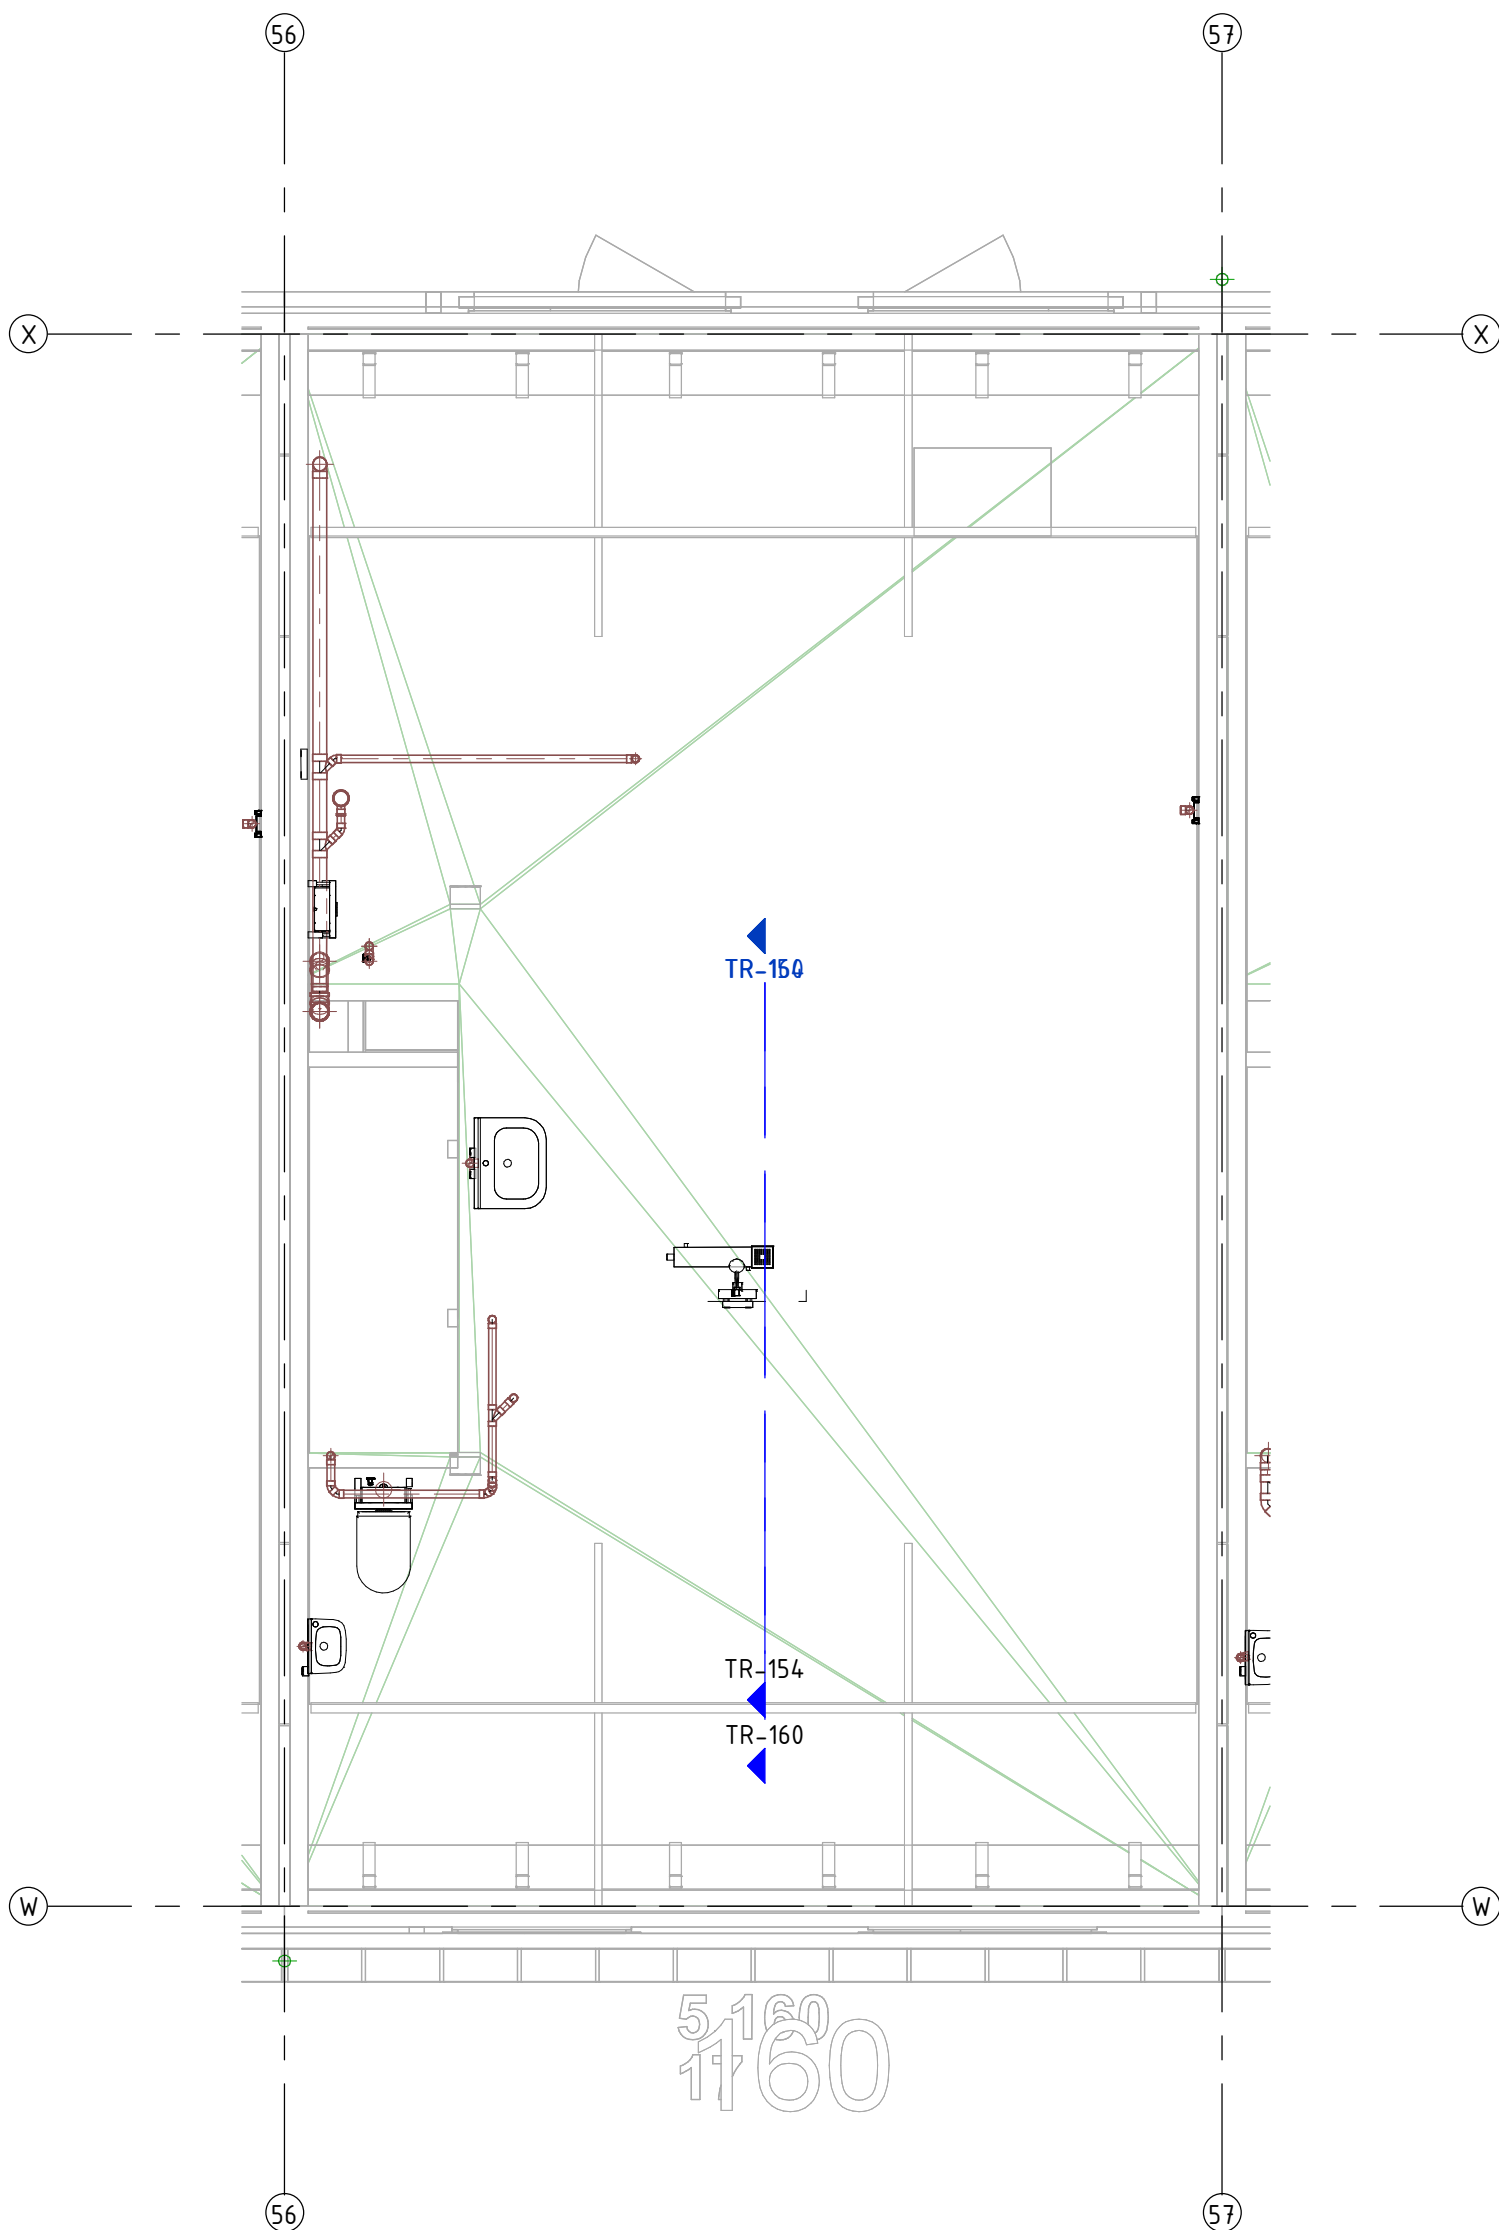

project
95 Won Waterfront

omschrijving
**Riool
eerste verdieping, 160**

aannemer
Van Wijnen Harderwijk

opdrachtgever
Bremant Harderwijk




Bremant
HARDERWIJK

Bremant Harderwijk B.V.
Celsiusstraat 43
3846 BK Harderwijk
T 0341 - 41 48 44

I www.bremant.nl

Revisie		
14-05-2025	LvV	
datum	getekend	gezien
formaat A3	schaal 1 : 50	
projectnummer 22019	tekeningnummer RIO-01-160	

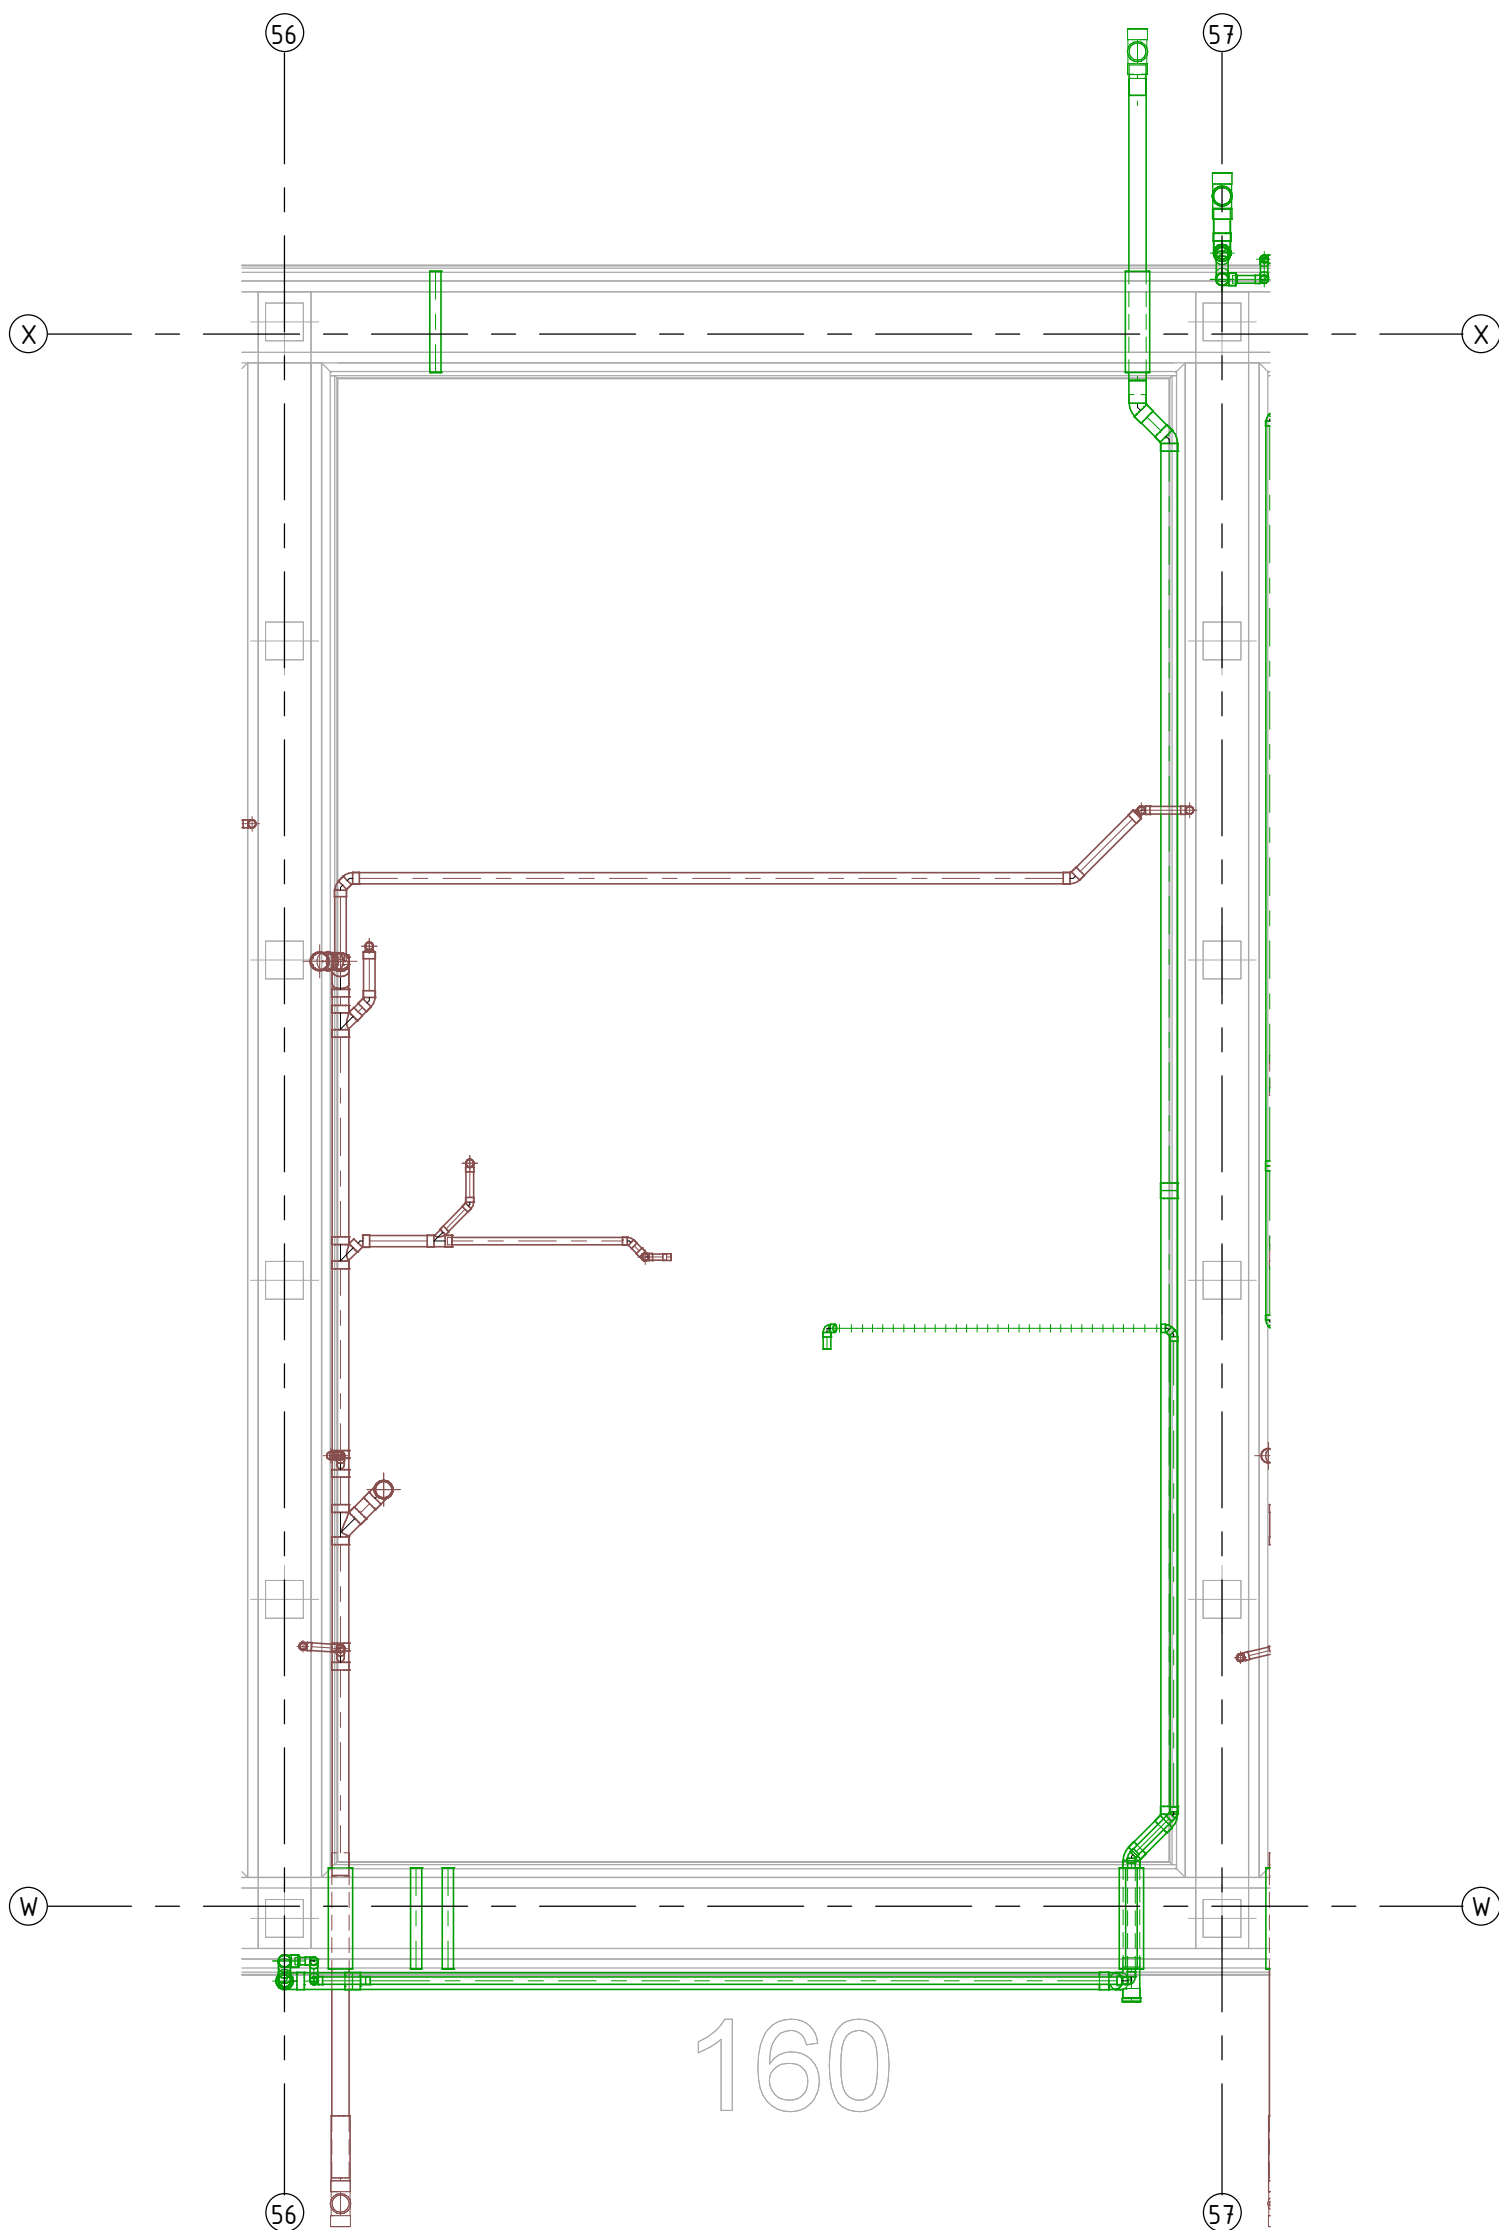

project
95 Won Waterfront

omschrijving
Riool
b.k. fundering, 160

aannemer
Van Wijnen Harderwijk

opdrachtgever
Bremas Harderwijk




Bremas Harderwijk B.V.
Celsiusstraat 43
3846 BK Harderwijk
T 0341 - 41 48 44

I www.bremas.nl

Revisie

14-05-2025	LvV	
datum	getekend	gezien
formaat A3	schaal 1 : 50	

projectnummer 22019	tekeningnummer RIO-FU-160

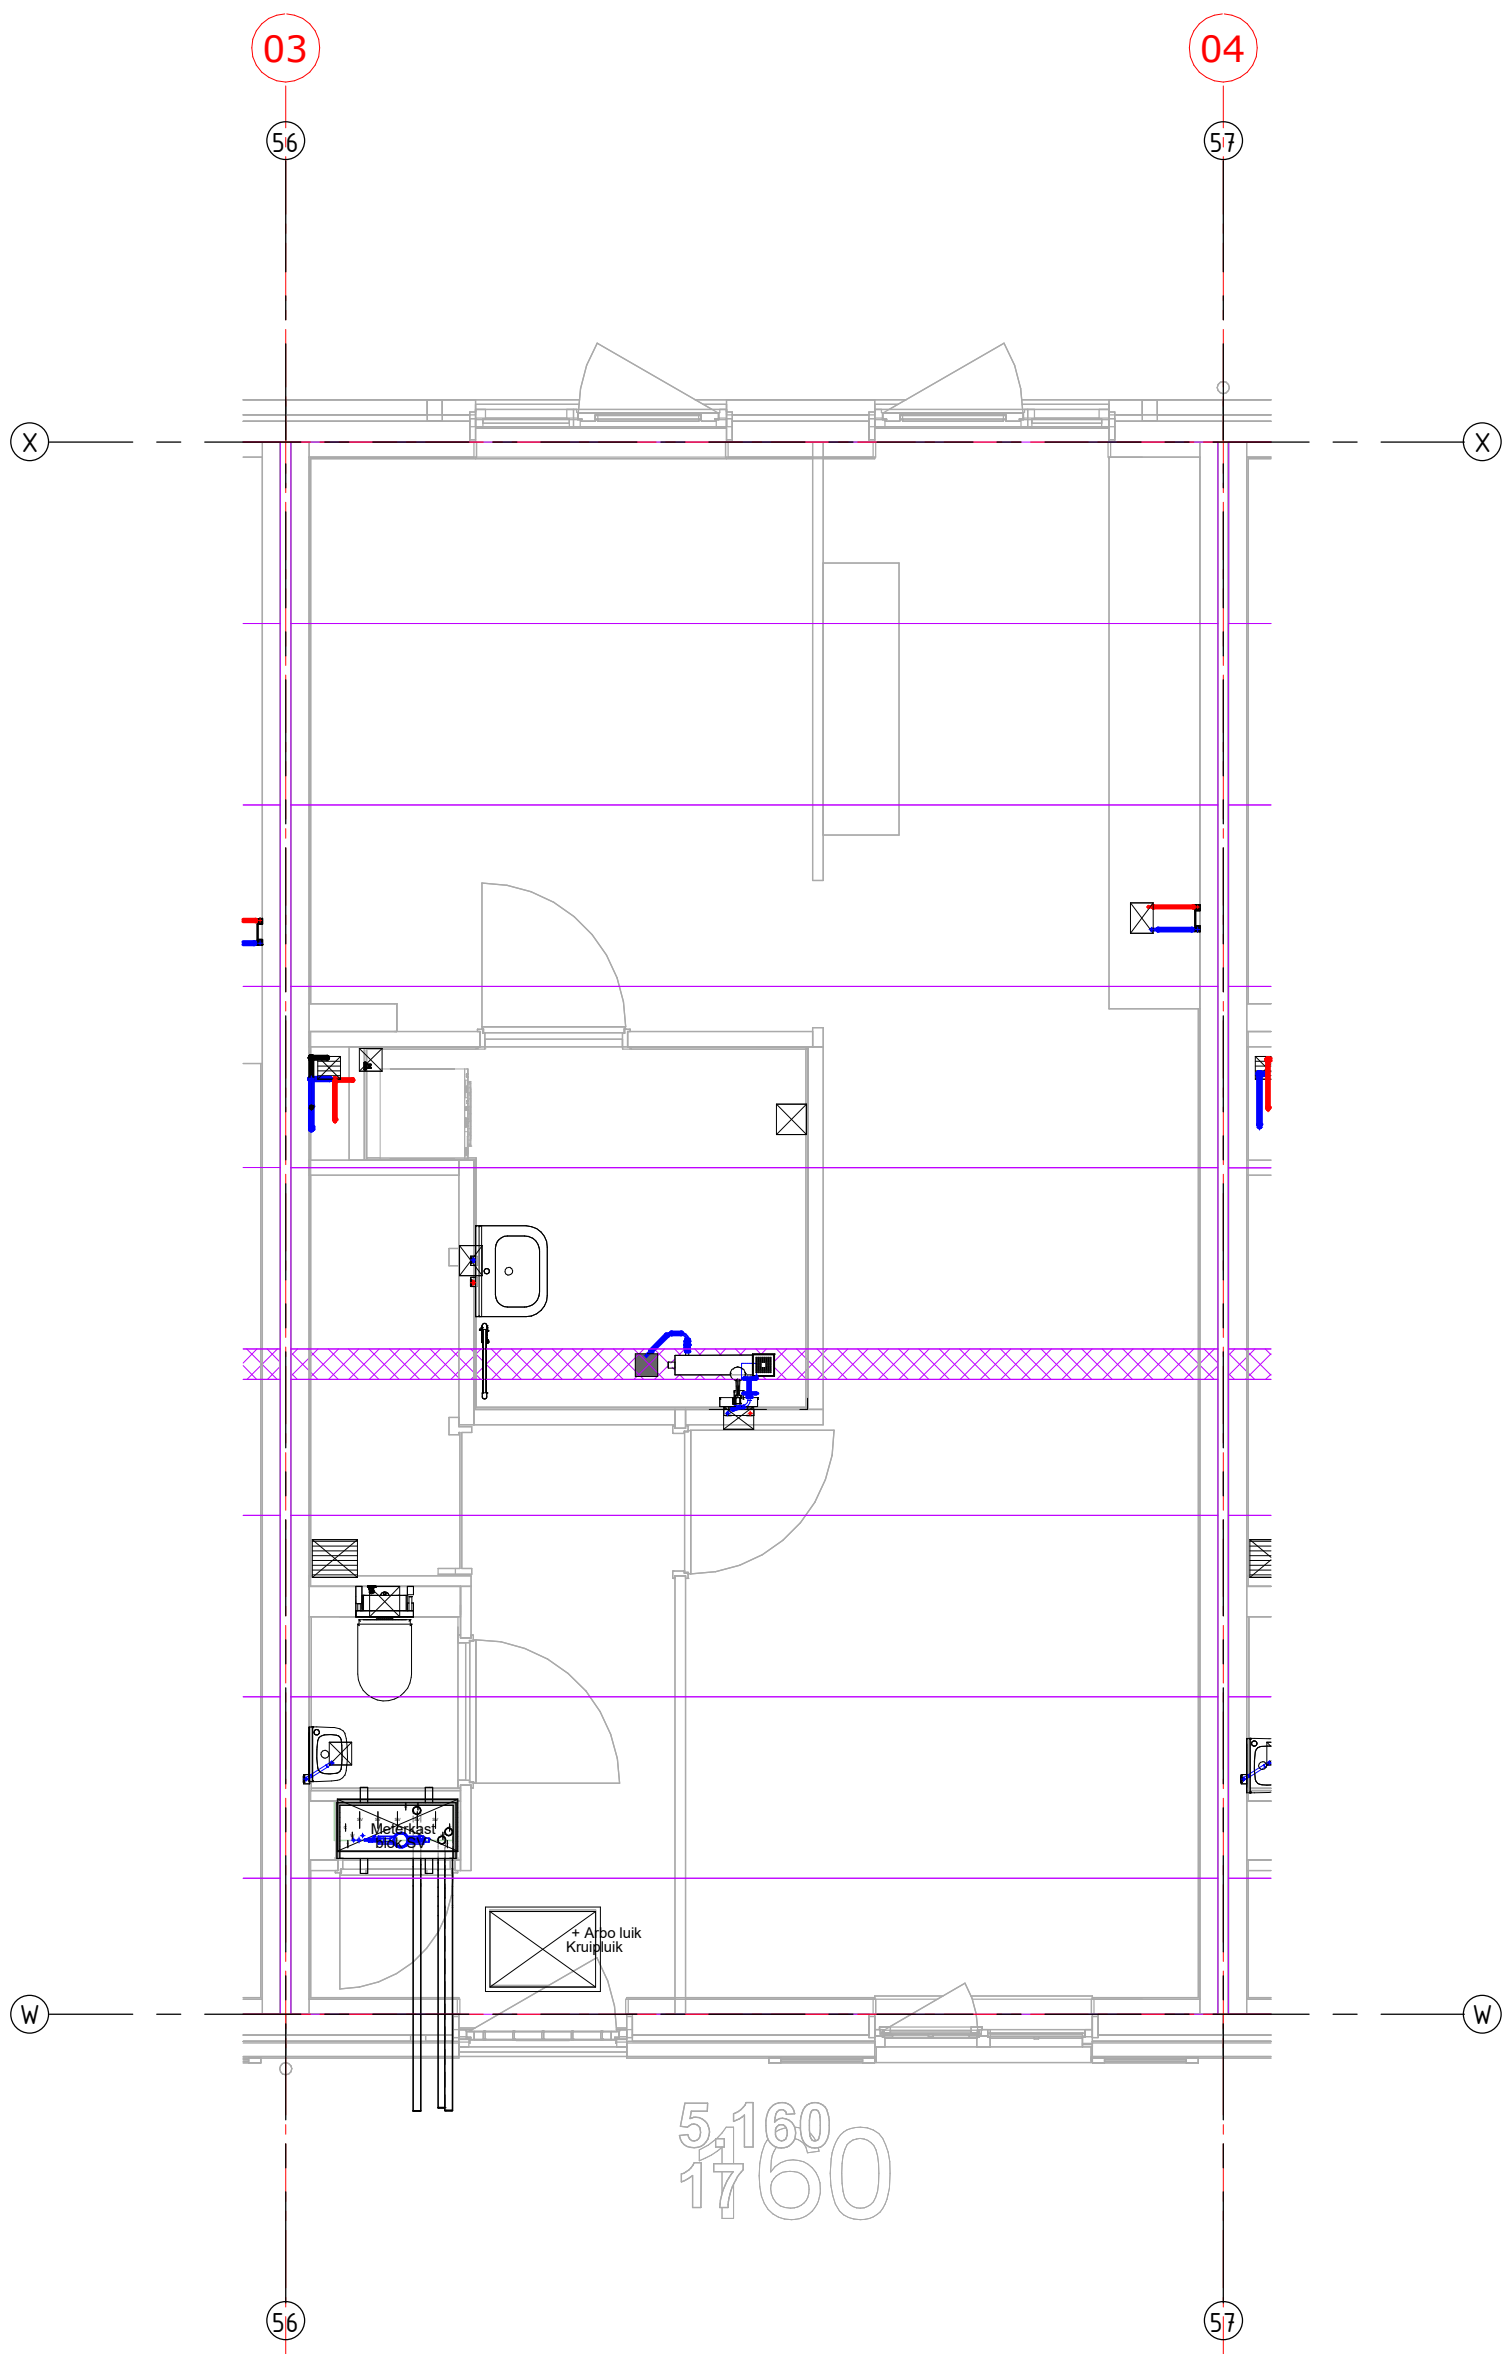

project
95 Won Waterfront

omschrijving
Water
begane grond, 160

aannemer
Van Wijnen Harderwijk

opdrachtgever
Bremas Harderwijk




Bremas
HARDERWIJK

Bremas Harderwijk B.V.
Celsiusstraat 43
3846 BK Harderwijk
T 0341 - 41 48 44

I www.bremas.nl

Revisie		
14-05-2025	LvV	
datum	getekend	gezien
formaat A3	schaal 1 : 50	
projectnummer 22019	tekeningnummer W-00-160	

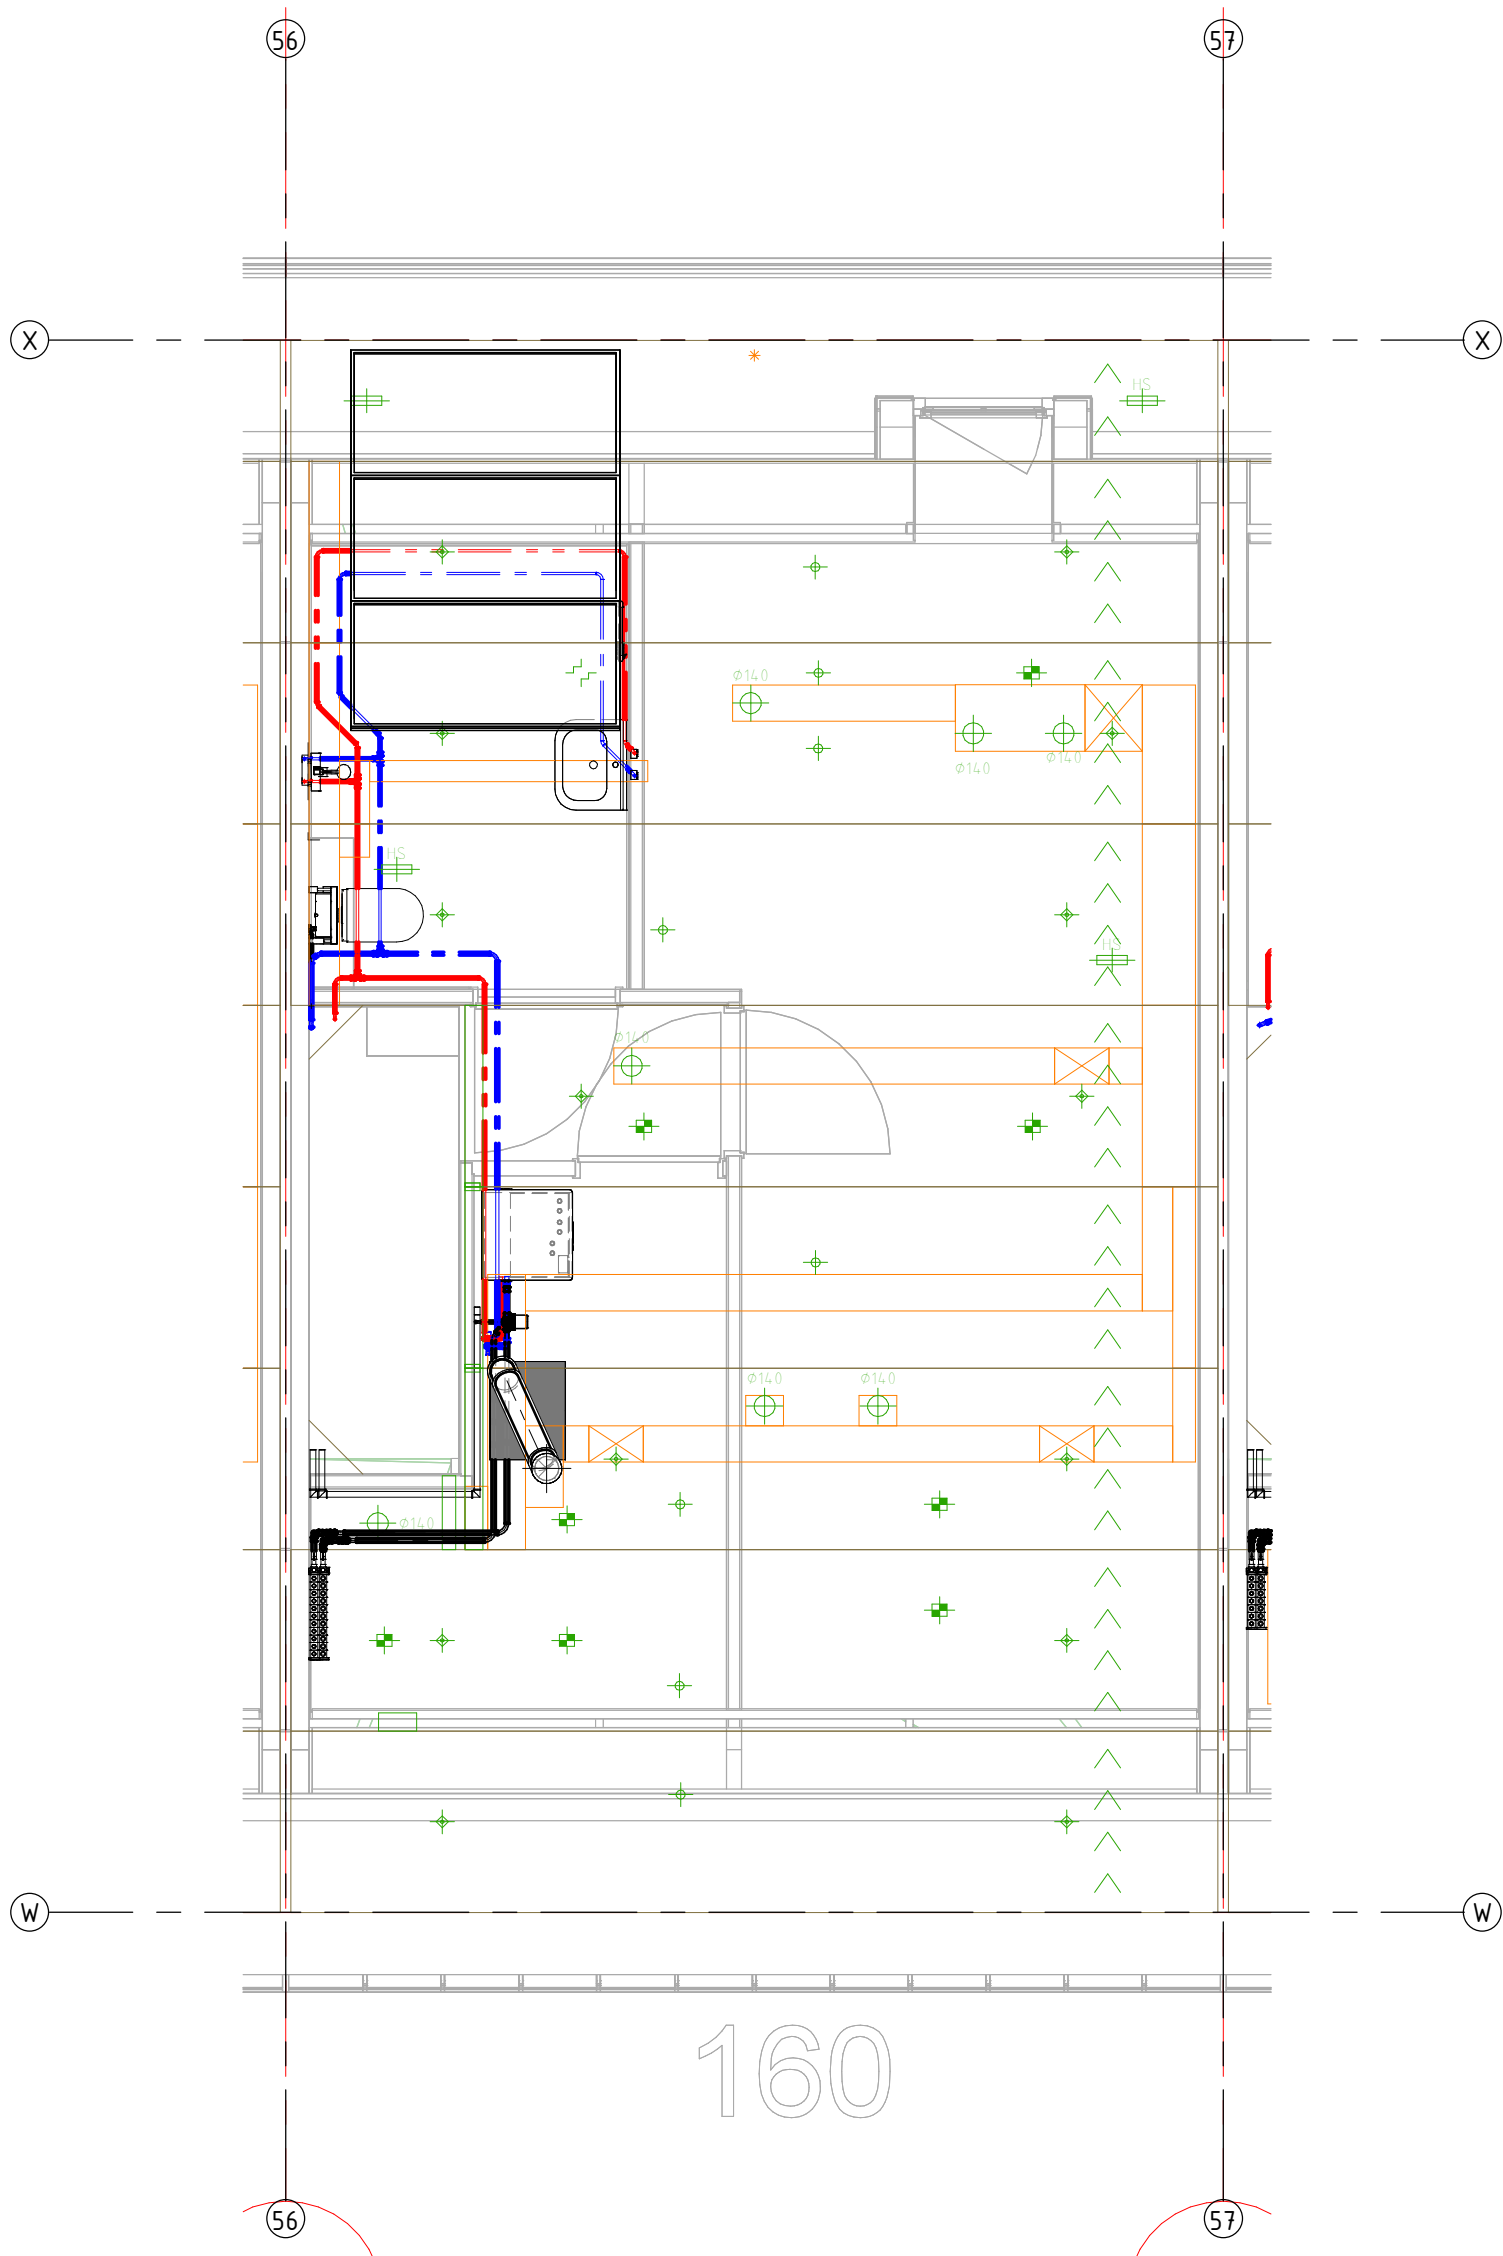

project
95 Won Waterfront

omschrijving
Water
eerste verdieping, 160

aannemer
Van Wijnen Harderwijk

opdrachtgever
Bremant Harderwijk




Bremant
HARDERWIJK

Bremant Harderwijk B.V.
Celsiusstraat 43
3846 BK Harderwijk
T 0341 - 41 48 44

I www.bremant.nl

Revisie		
14-05-2025	LvV	
datum	getekend	gezien
formaat A3	schaal 1 : 50	
projectnummer 22019	tekeningnummer W-01-160	

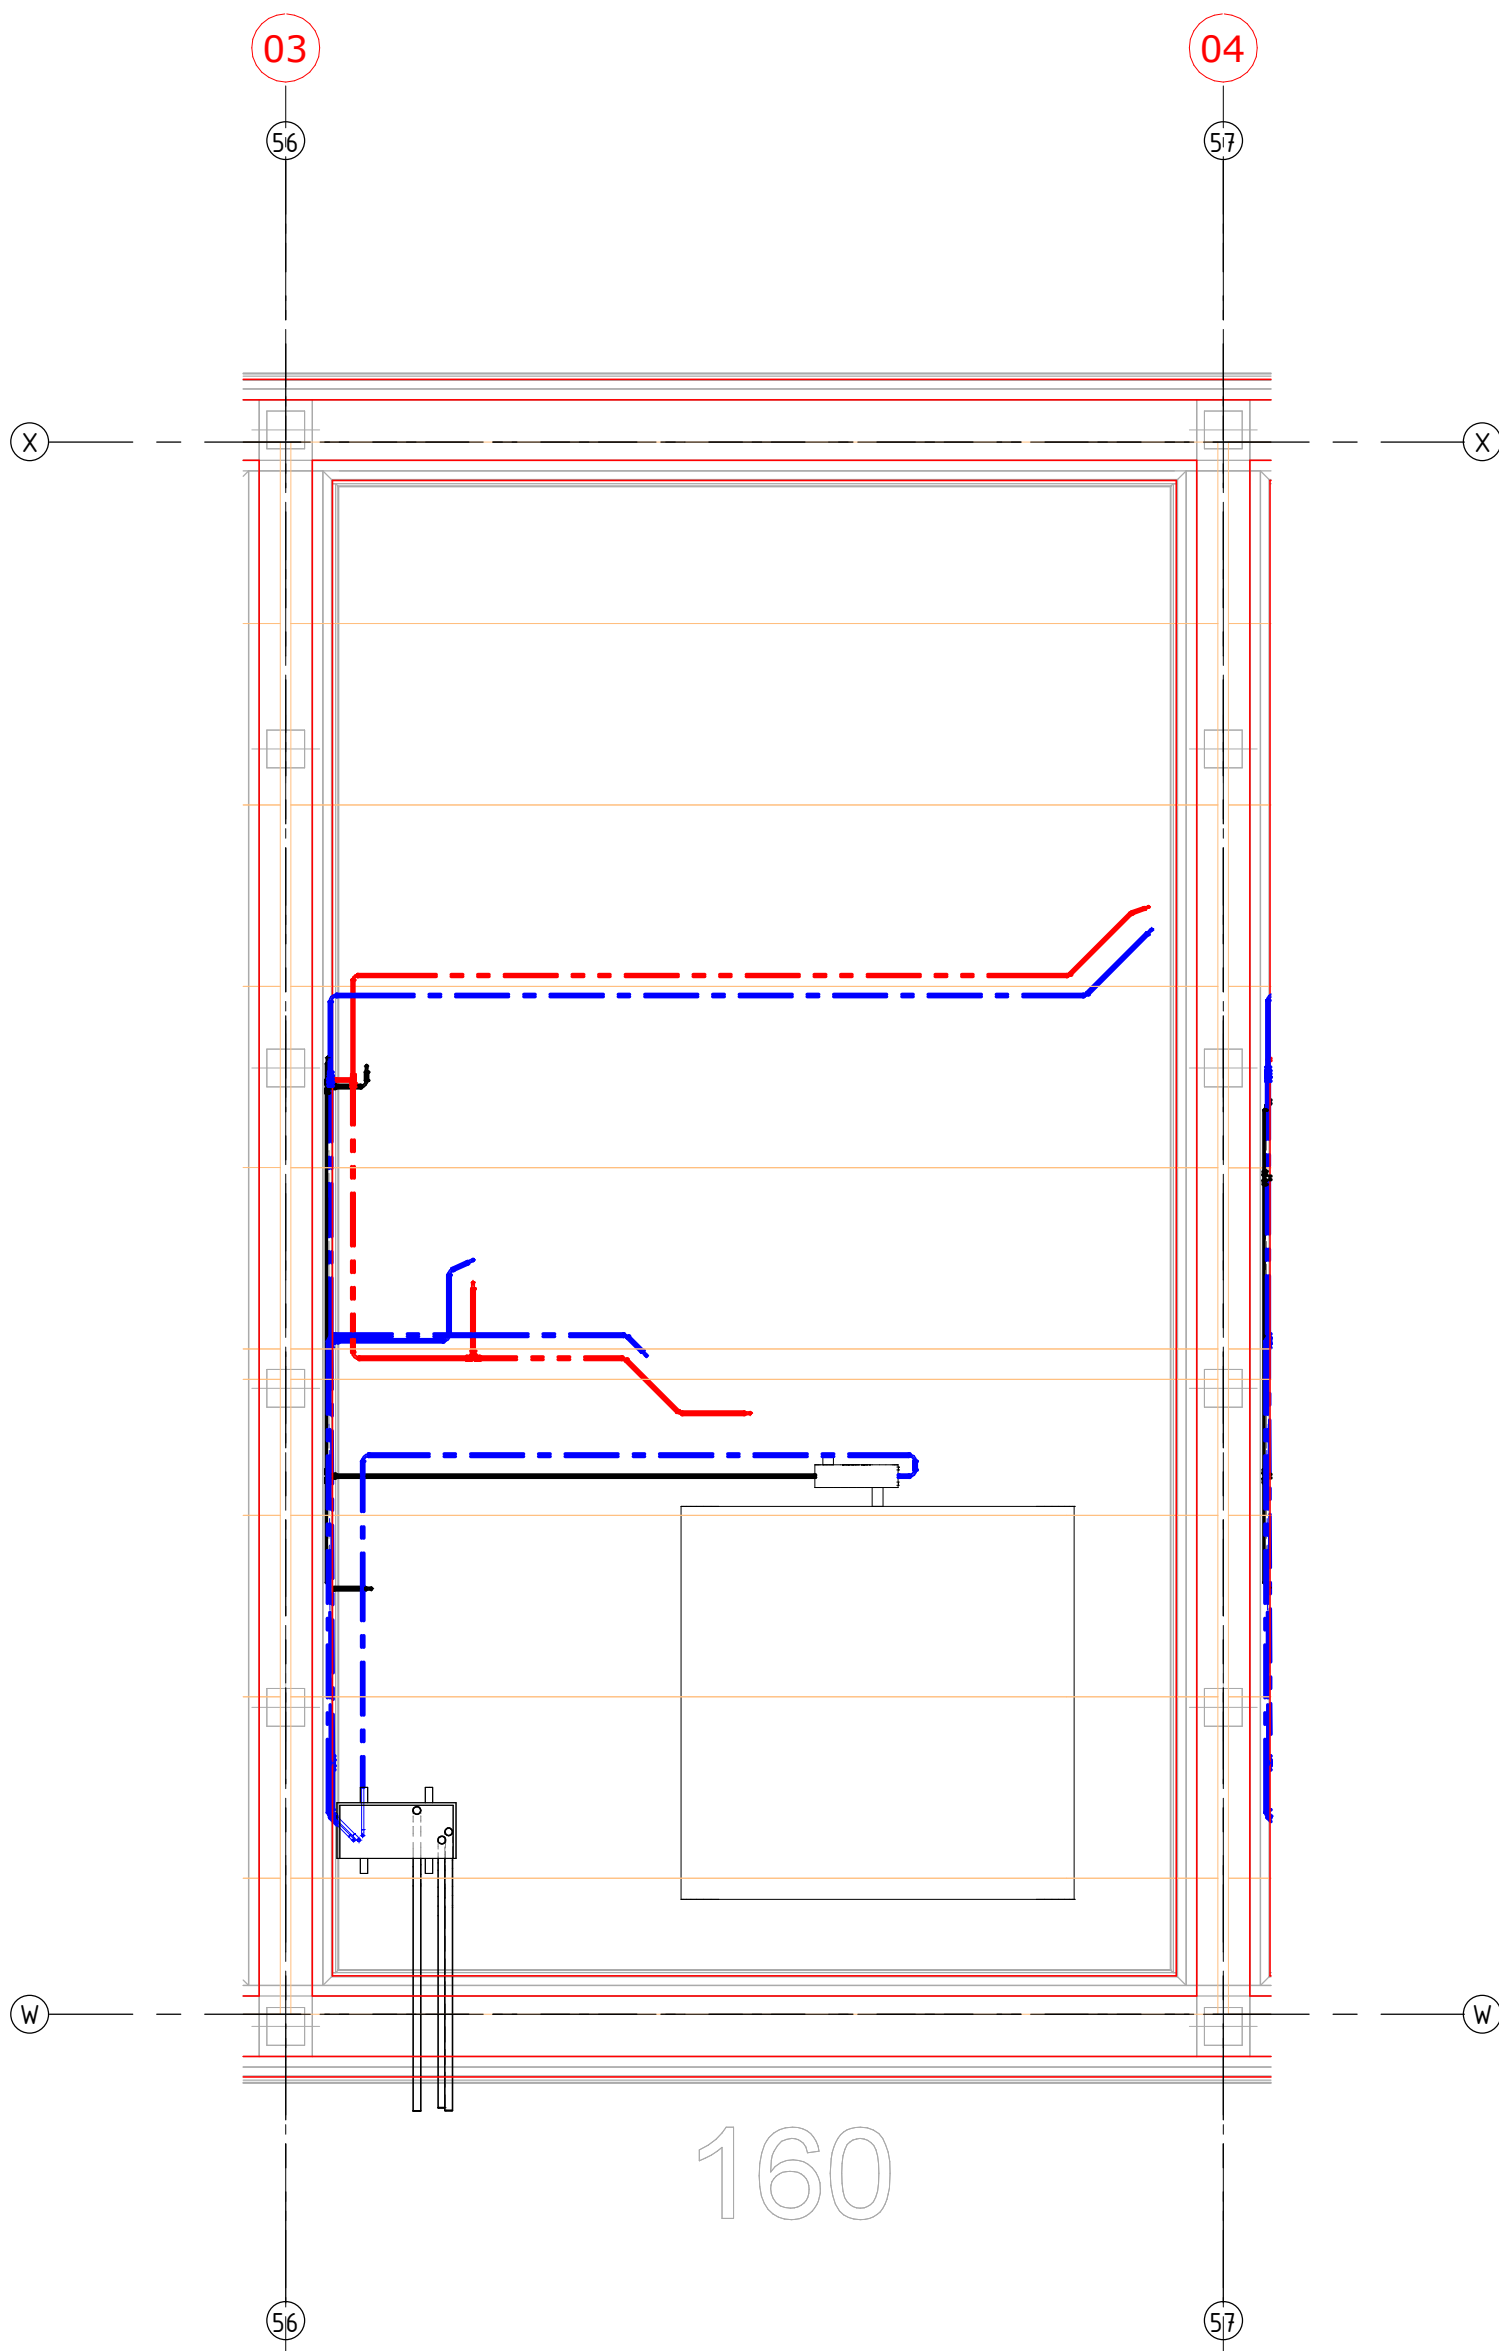

project
95 Won Waterfront

omschrijving
Water
b.k. fundering, 160

aannemer
Van Wijnen Harderwijk

opdrachtgever
Bremas Harderwijk



Bremas
HARDERWIJK

Bremas Harderwijk B.V.
Celsiusstraat 43
3846 BK Harderwijk
T 0341 - 41 48 44

I www.bremas.nl

Revisie		
14-05-2025	LvV	
datum	getekend	gezien
formaat A3	schaal 1 : 50	
projectnummer 22019	tekeningnummer W-FU-160	