




project	
95 Won Waterfront	
omschrijving	
Centrale verwarming begane grond, 161	
aannemer	opdrachtgever
Van Wijnen Harderwijk	Breman Harderwijk

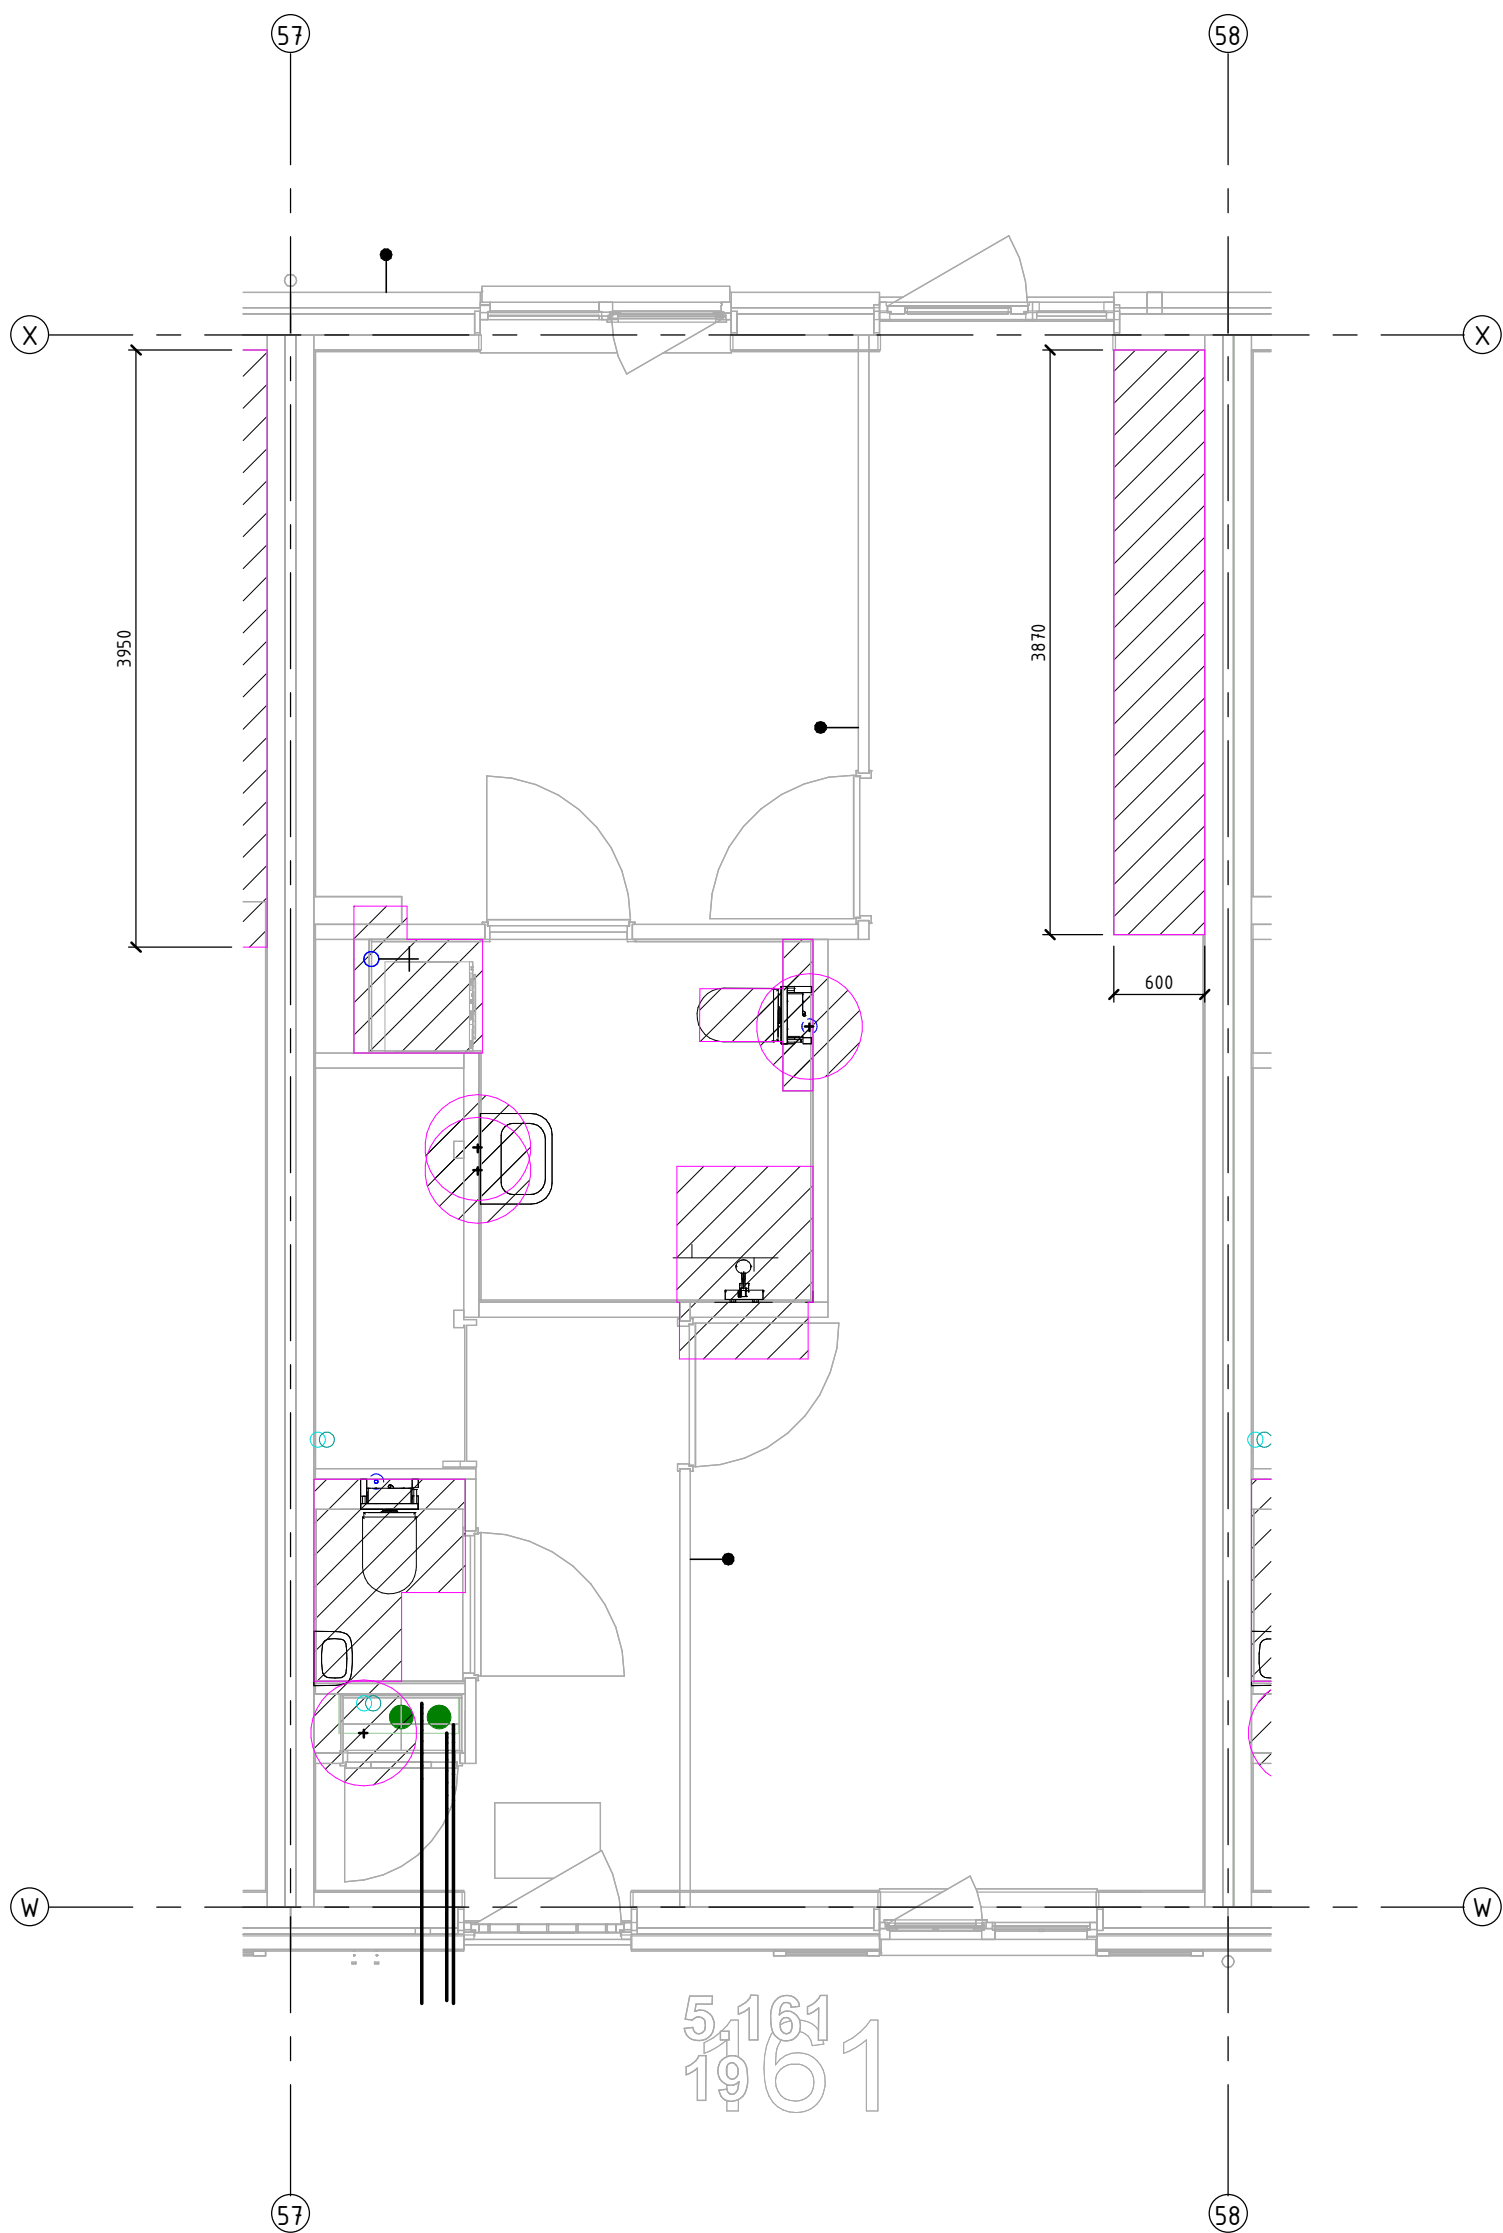


Breman
HARDERWIJK

Breman Harderwijk B.V.
Celsiusstraat 43
3846 BK Harderwijk
T 0341 - 41 48 44

I www.breman.nl

Revisie		
14-05-2025	LvV	
datum	getekend	gezien
formaat A3	schaal 1 : 50	
projectnummer 22019	tekeningnummer CV-00-161	

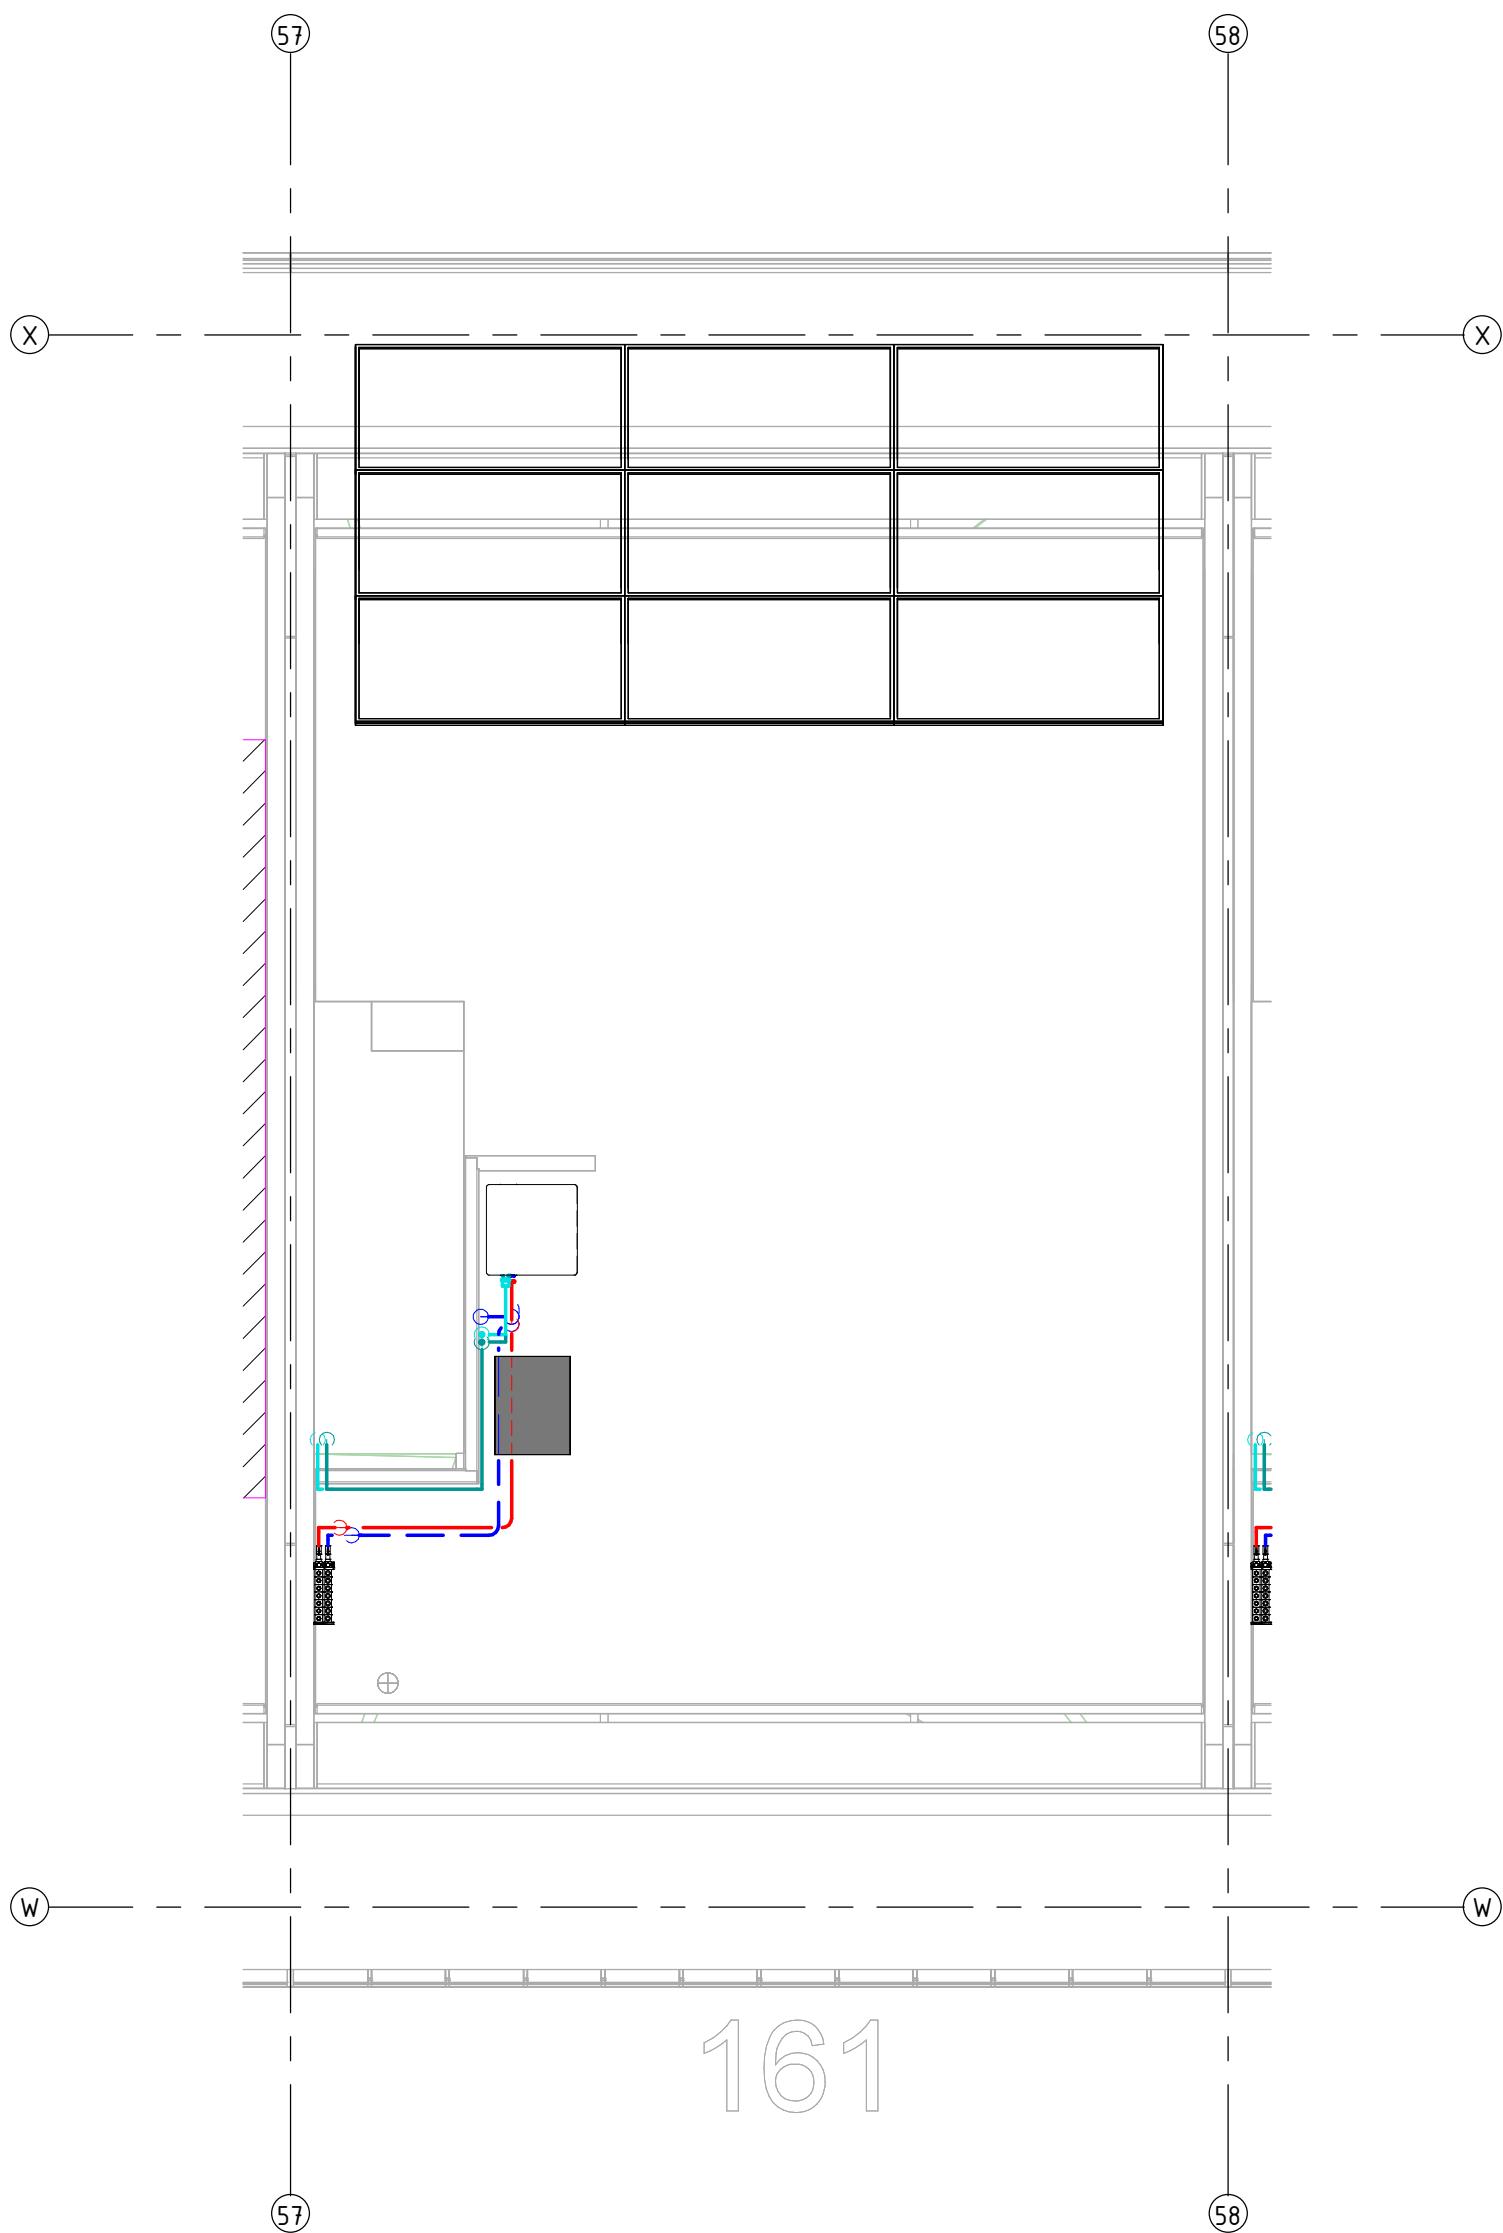

project
95 Won Waterfront

omschrijving
**Centrale verwarming
eerste verdieping, 161**

aannemer
Van Wijnen Harderwijk

opdrachtgever
Bremant Harderwijk




Bremant
HARDERWIJK

Bremant Harderwijk B.V.
Celsiusstraat 43
3846 BK Harderwijk
T 0341 - 41 48 44

I www.bremant.nl

Revisie		
14-05-2025	LvV	
datum	getekend	gezien
formaat A3	schaal 1 : 50	
projectnummer 22019	tekeningnummer CV-01-161	

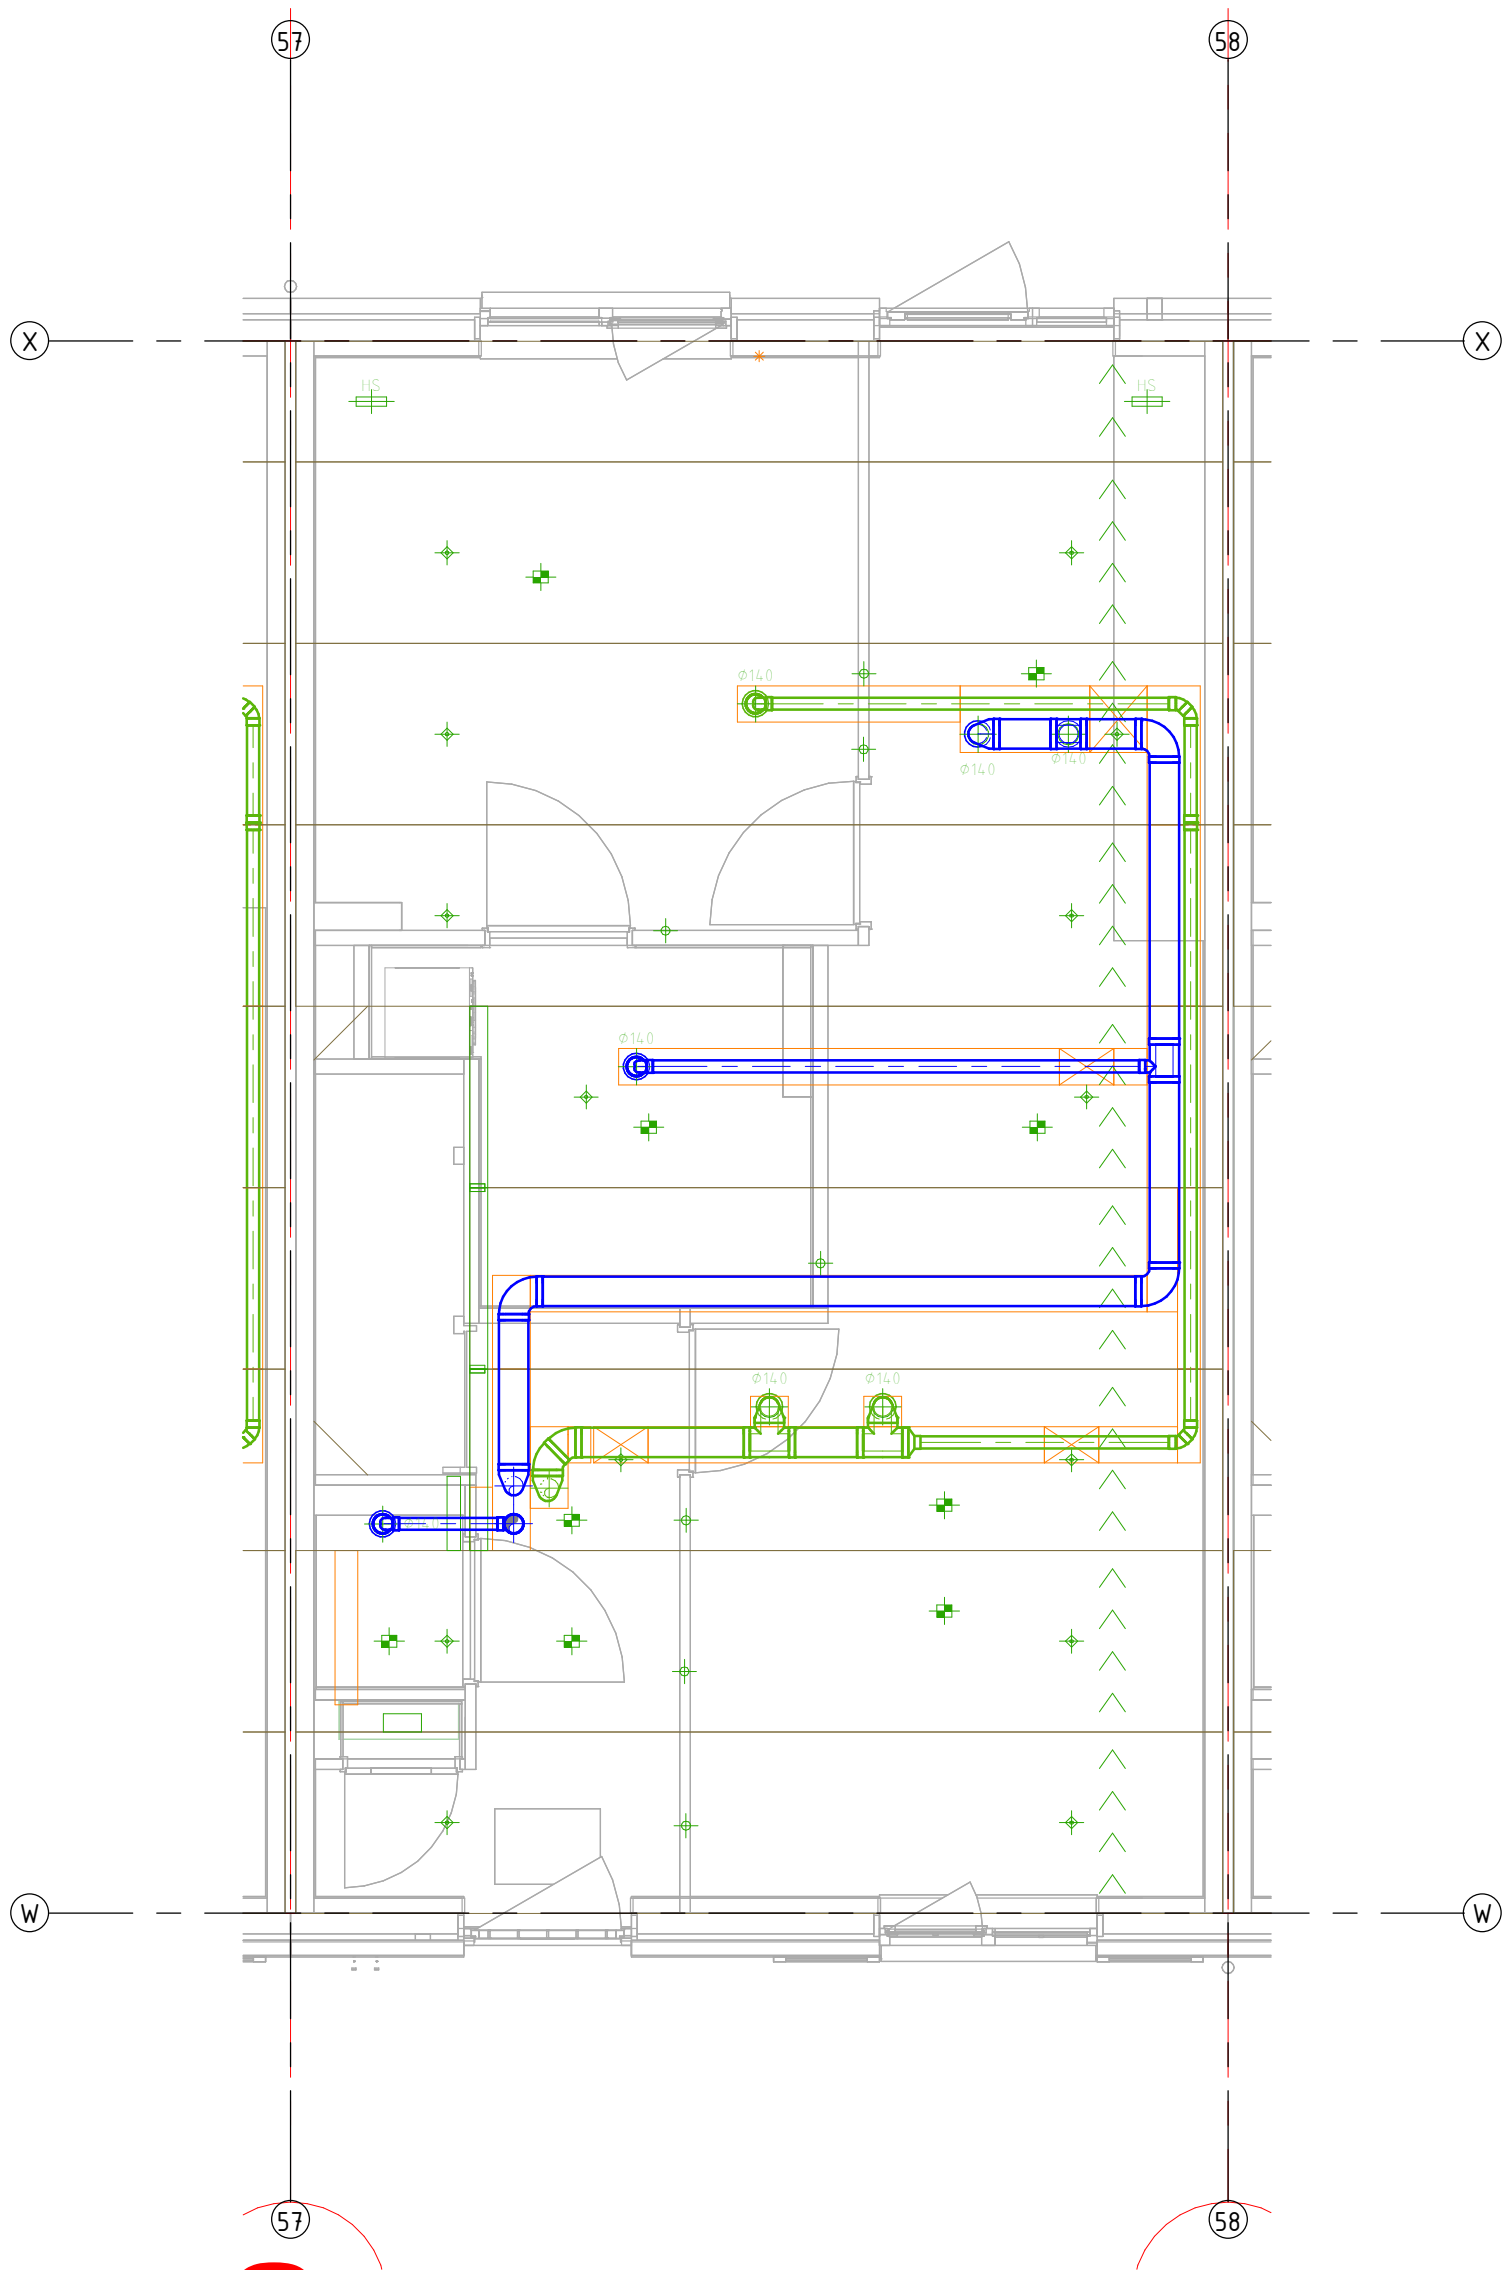

project
95 Won Waterfront

omschrijving
**Ventilatie
begane grond, 161**

aannemer
Van Wijnen Harderwijk

opdrachtgever
Breman Harderwijk



Breman Harderwijk B.V.
Celsiusstraat 43
3846 BK Harderwijk
T 0341 - 41 48 44


I www.breman.nl

Revisie

14-05-2025	LvV	
datum	getekend	gezien
formaat A3	schaal 1 : 50	

projectnummer
22019

tekeningnummer
MV-00-161

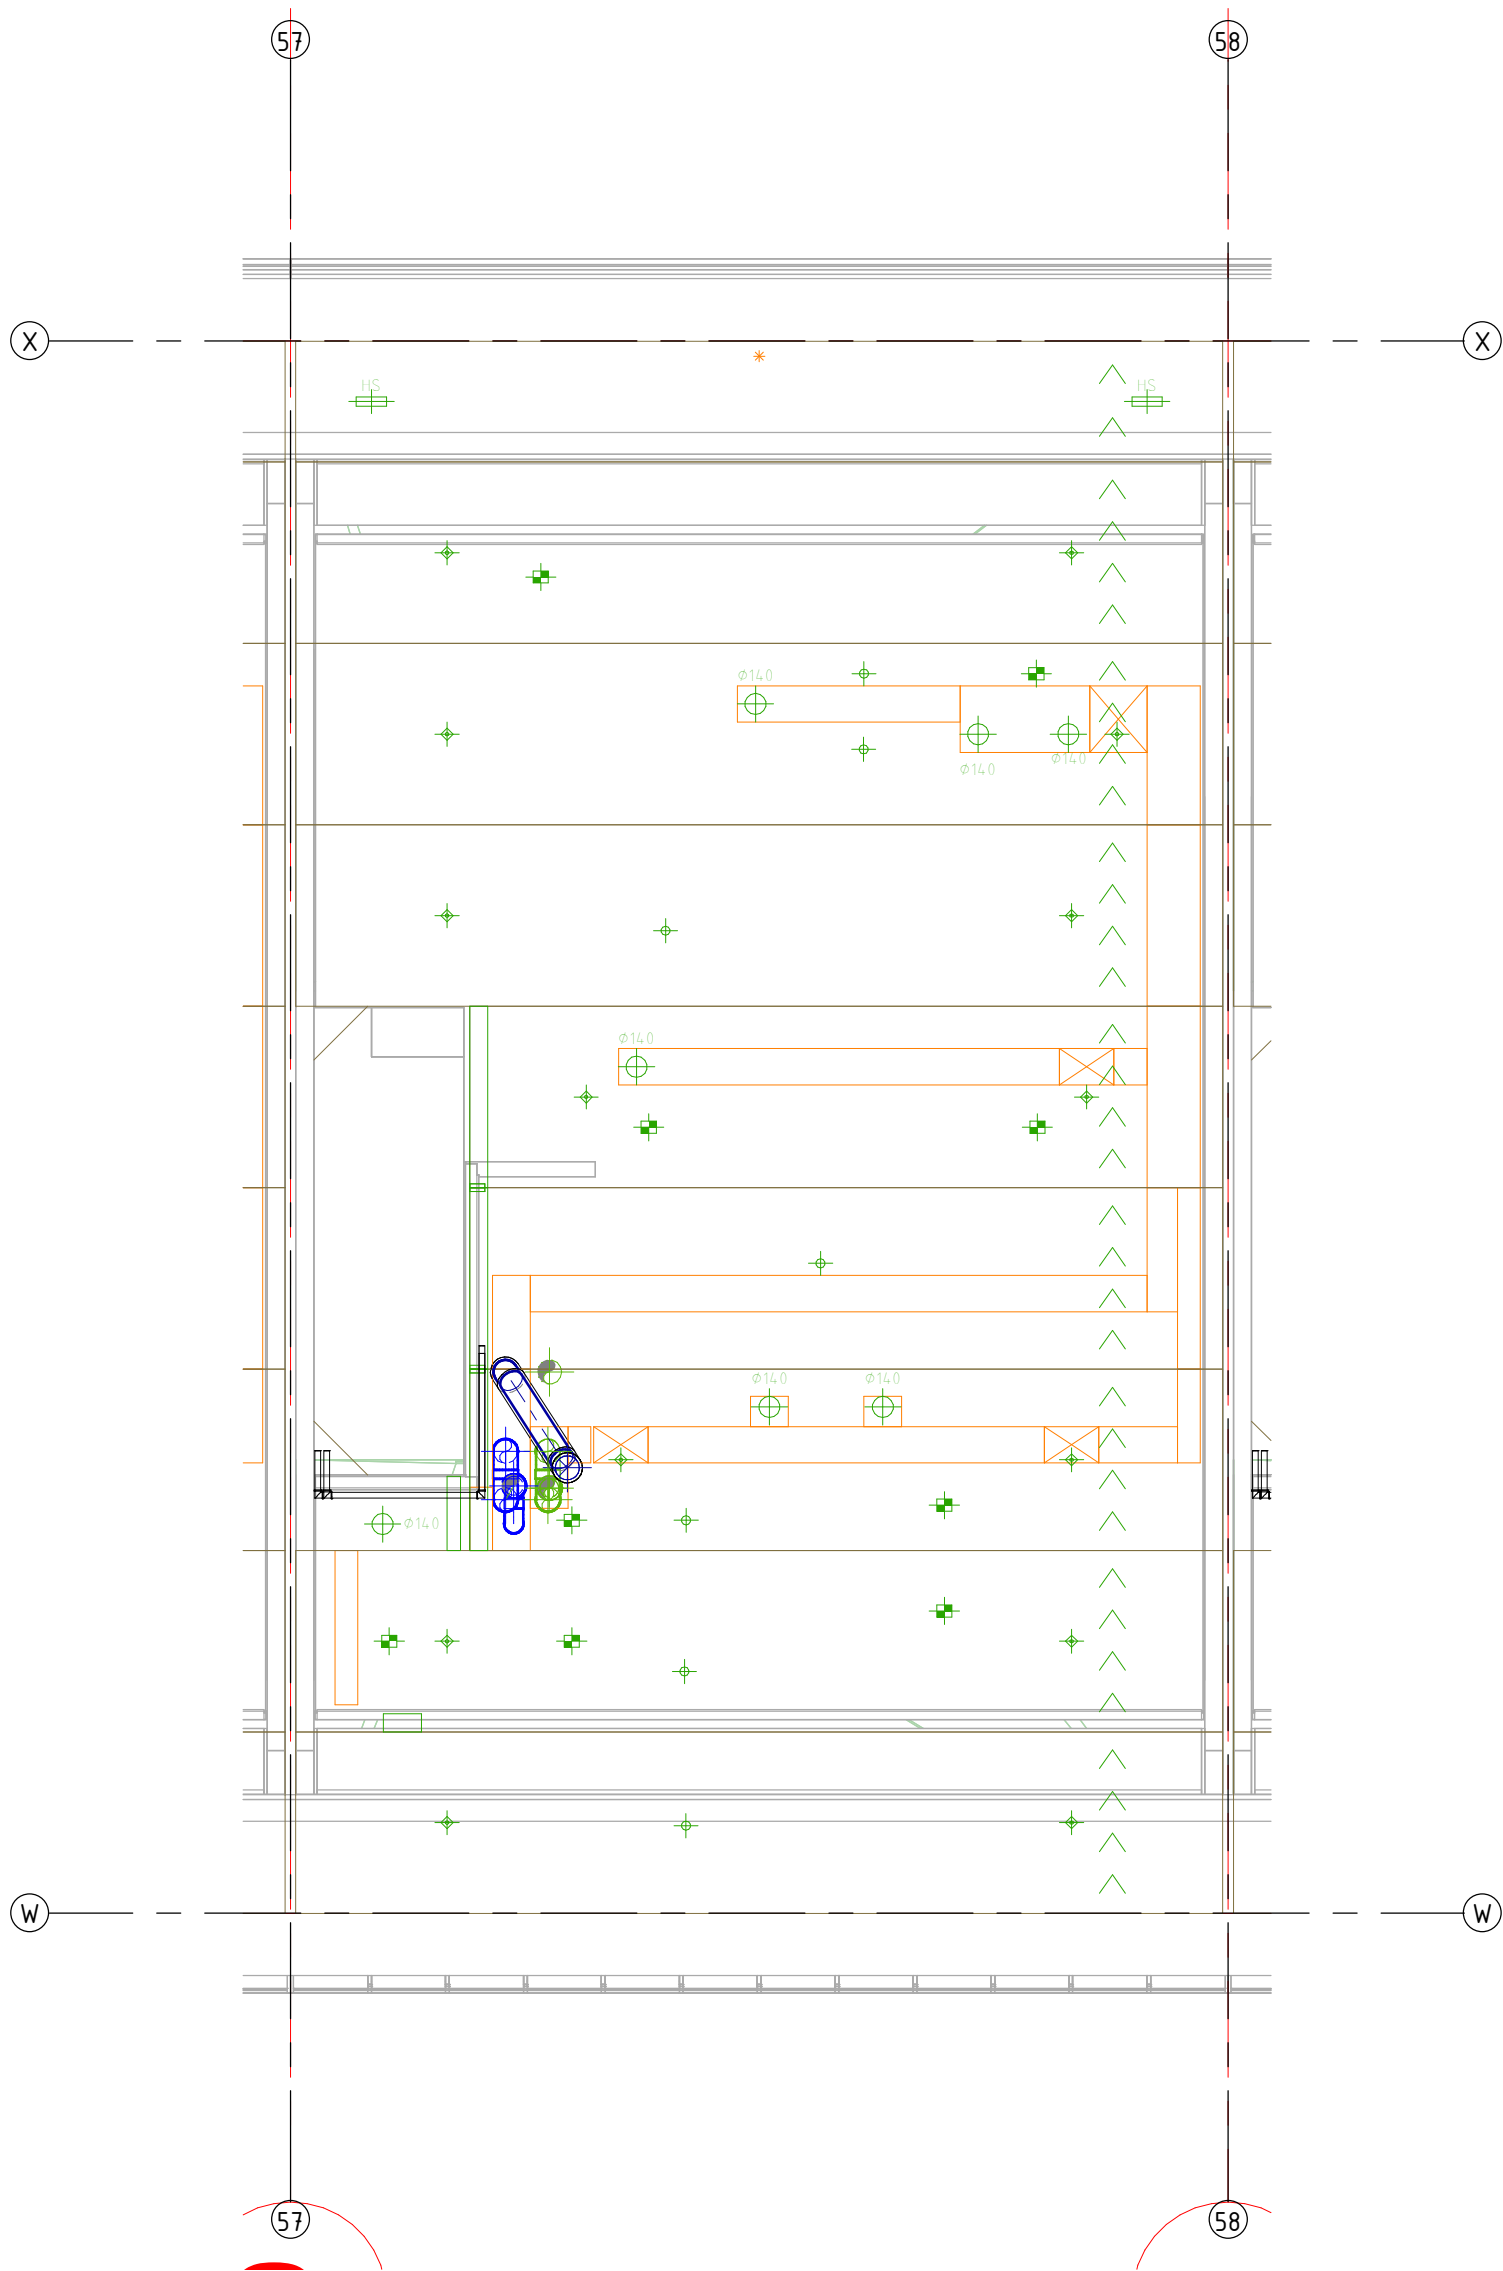

project
95 Won Waterfront

omschrijving
**Ventilatie
eerste verdieping, 161**

aannemer
Van Wijnen Harderwijk

opdrachtgever
Bremas Harderwijk




Bremas
HARDERWIJK

Bremas Harderwijk B.V.
Celsiusstraat 43
3846 BK Harderwijk
T 0341 - 41 48 44

I www.bremas.nl

Revisie		
14-05-2025	LvV	
datum	getekend	gezien
formaat A3	schaal 1 : 50	
projectnummer 22019	tekeningnummer MV-01-161	

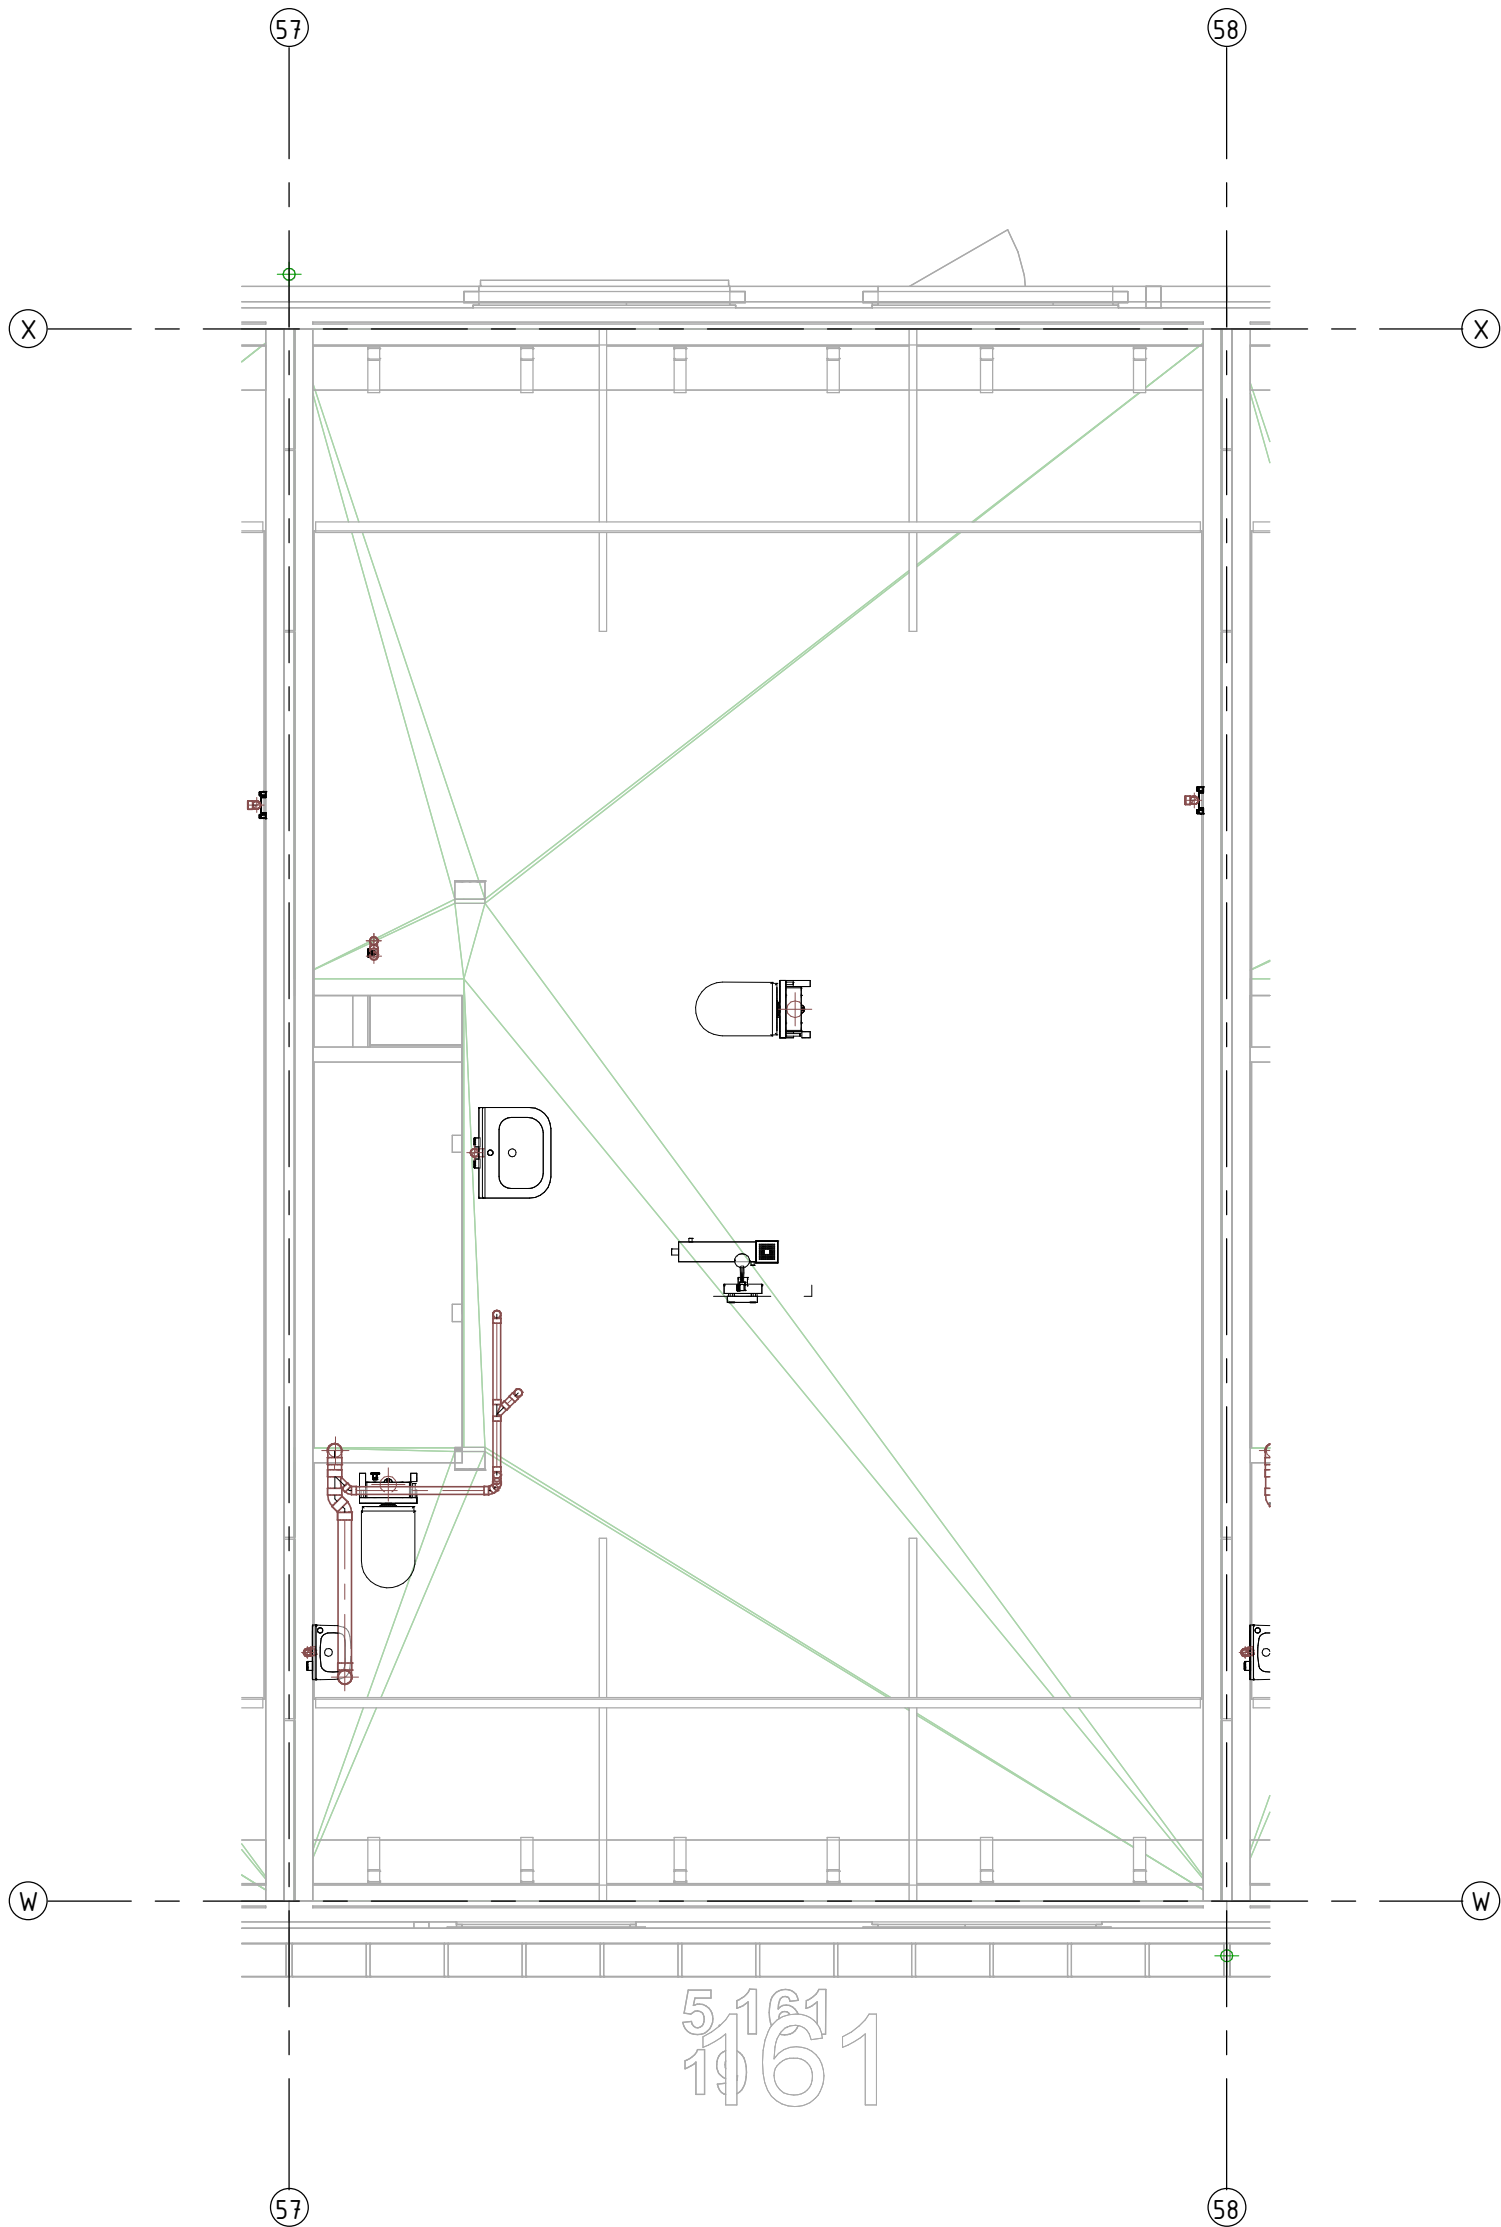

project
95 Won Waterfront

omschrijving
Riool
eerste verdieping, 161

aannemer
Van Wijnen Harderwijk

opdrachtgever
Breman Harderwijk




Breman
HARDERWIJK

Breman Harderwijk B.V.
Celsiusstraat 43
3846 BK Harderwijk
T 0341 - 41 48 44

I www.breman.nl

Revisie		
14-05-2025	LvV	
datum	getekend	gezien
formaat A3	schaal 1 : 50	
projectnummer 22019	tekeningnummer RIO-01-161	

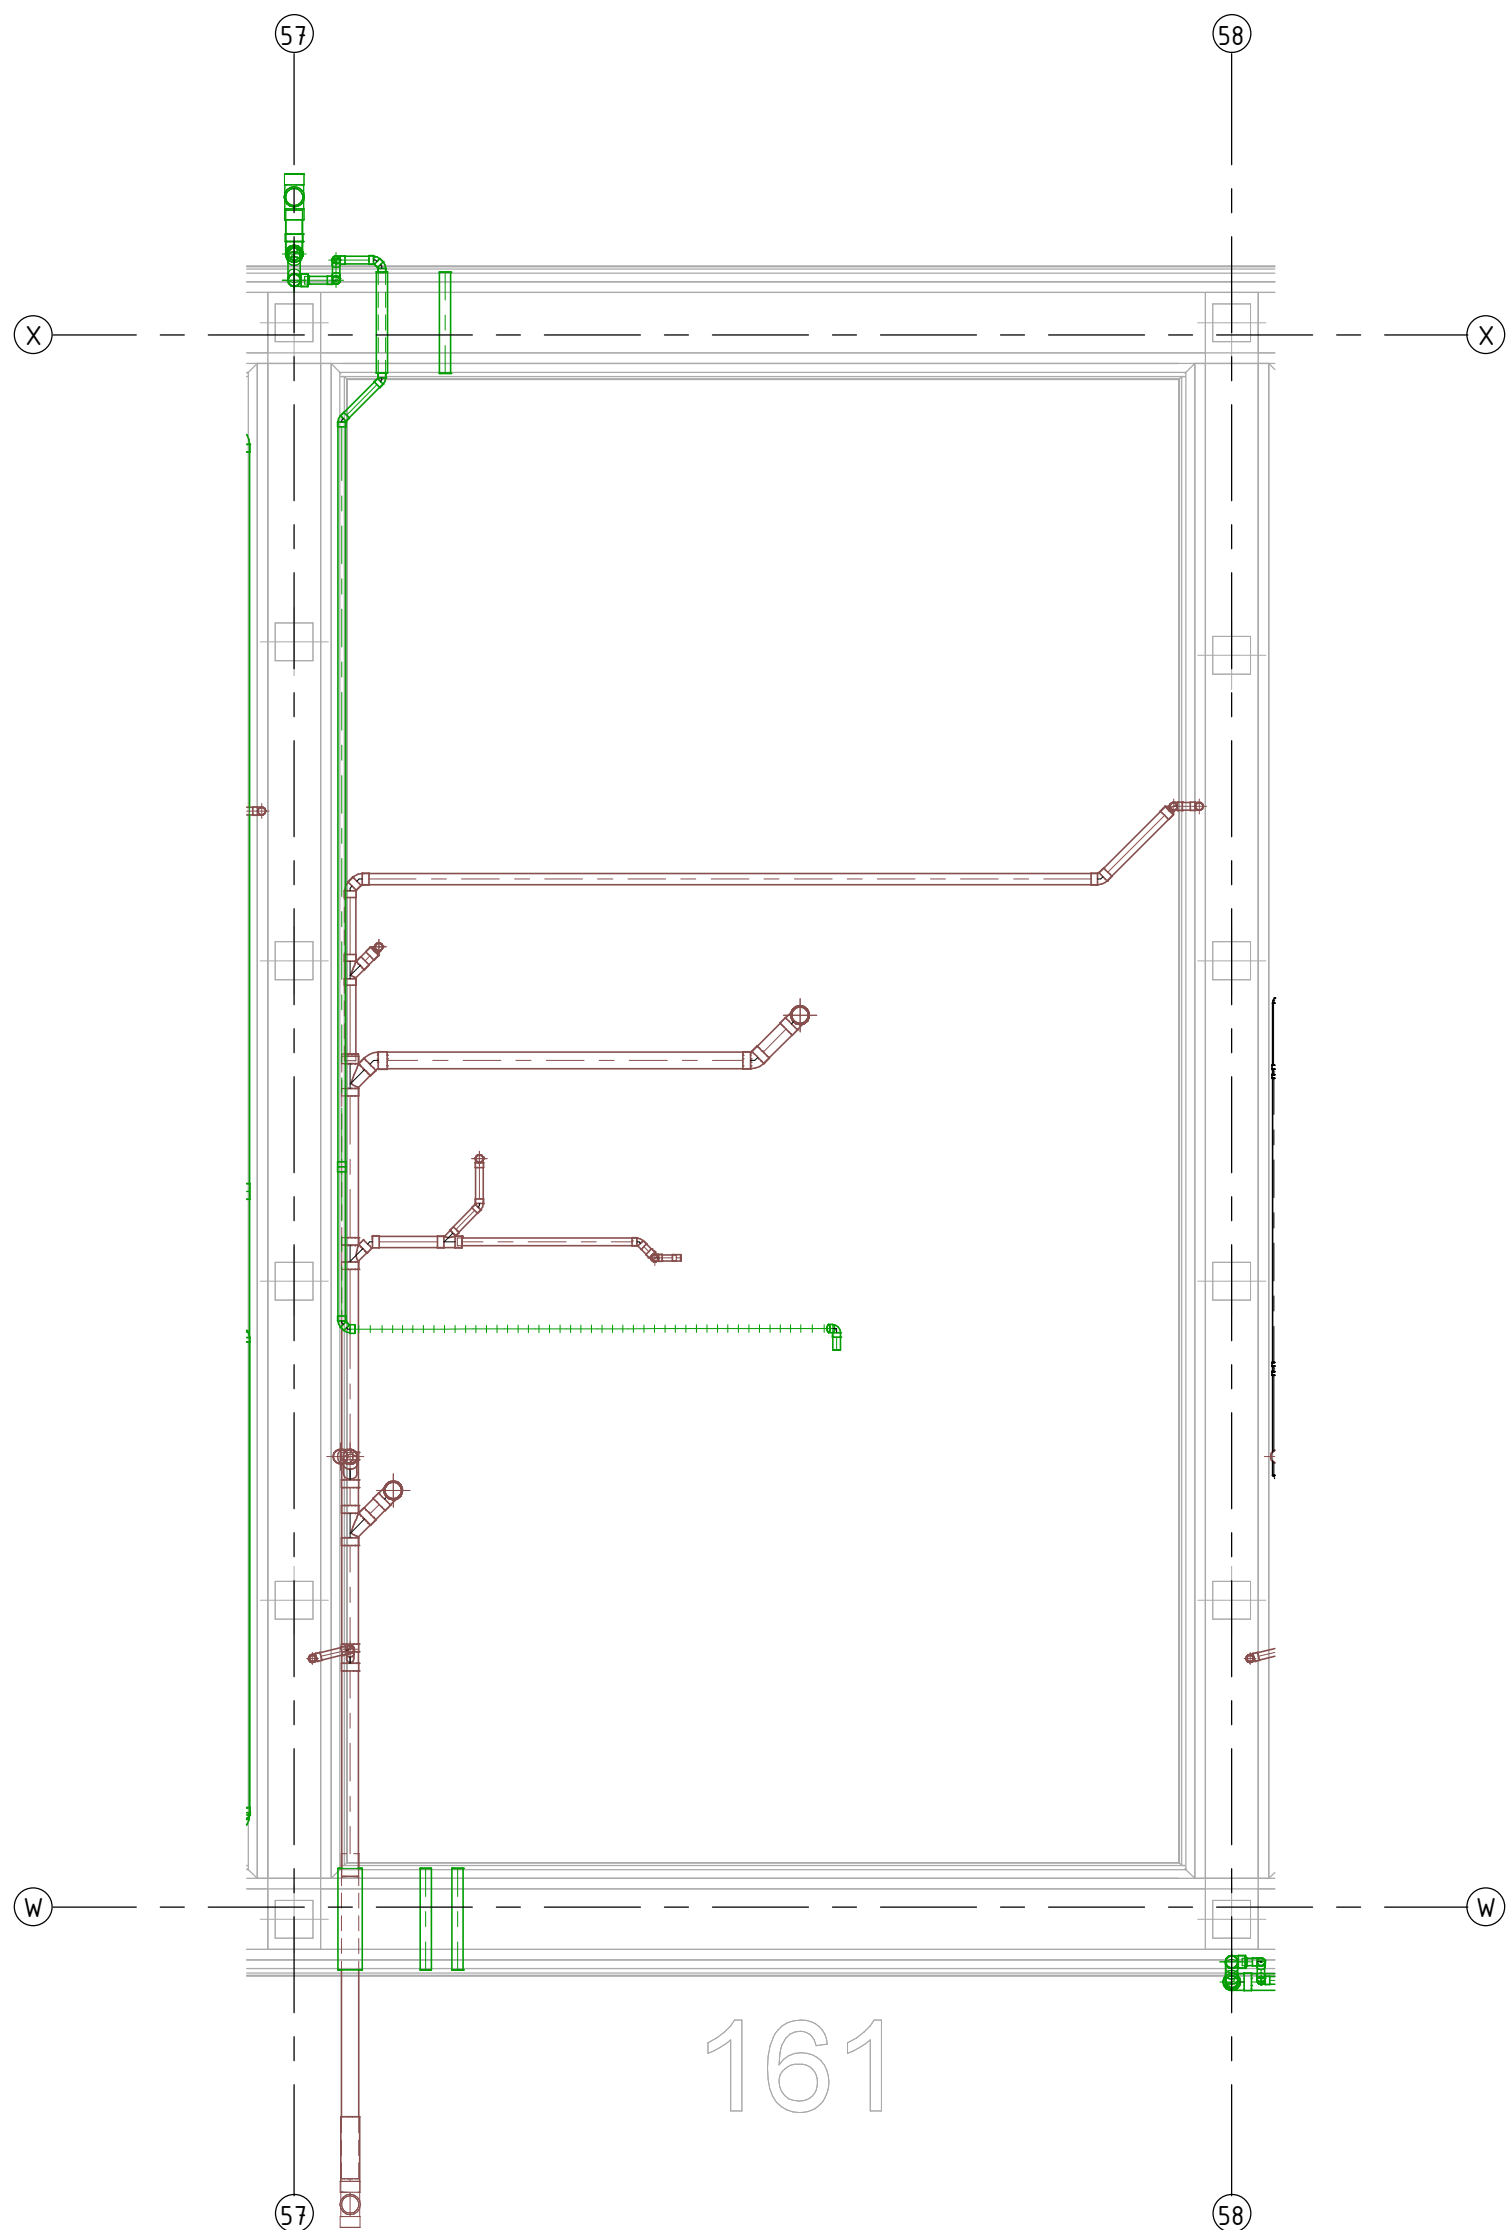

project
95 Won Waterfront

omschrijving
Riool
b.k. fundering, 161

aannemer
Van Wijnen Harderwijk

opdrachtgever
Bremas Harderwijk




Bremas
HARDERWIJK

Bremas Harderwijk B.V.
Celsiusstraat 43
3846 BK Harderwijk
T 0341 - 41 48 44

I www.bremas.nl

Revisie		
14-05-2025	LvV	
datum	getekend	gezien
formaat A3	schaal 1 : 50	
projectnummer 22019	tekeningnummer RIO-FU-161	

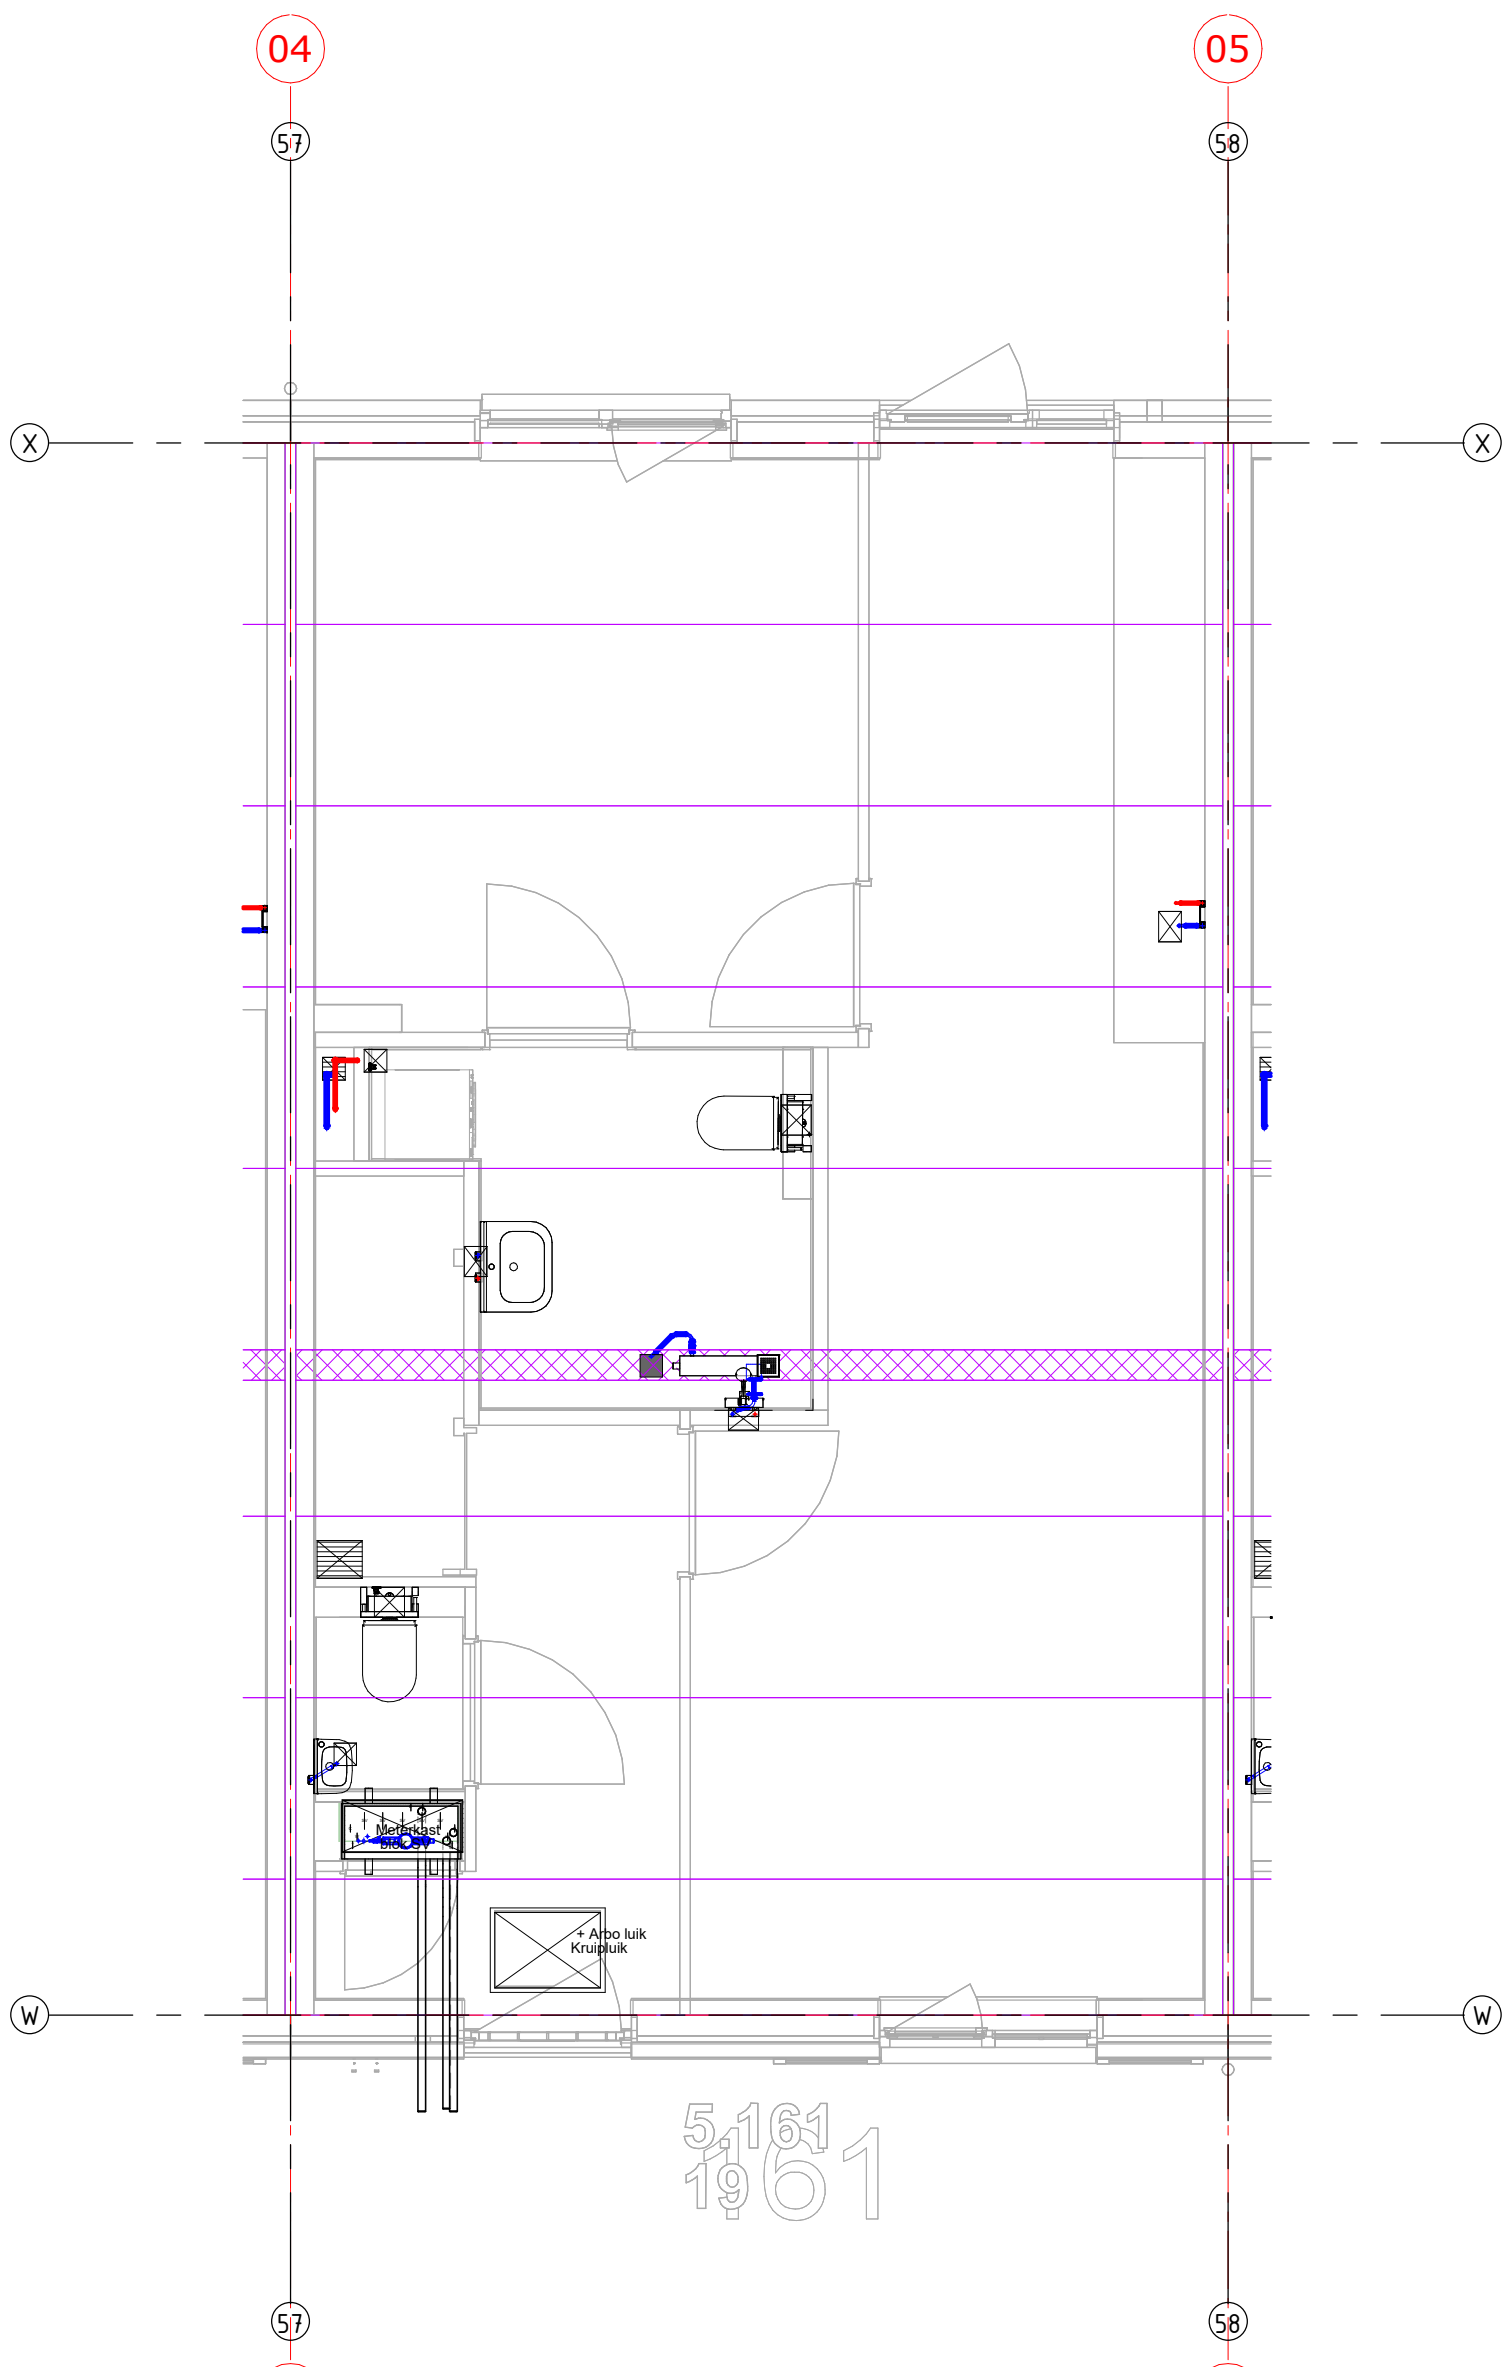

project
95 Won Waterfront

omschrijving
Water
begane grond, 161

aannemer
Van Wijnen Harderwijk

opdrachtgever
Bremas Harderwijk




Bremas
HARDERWIJK

Bremas Harderwijk B.V.
Celsiusstraat 43
3846 BK Harderwijk
T 0341 - 41 48 44

I www.bremas.nl

Revisie		
14-05-2025	LvV	
datum	getekend	gezien
formaat A3	schaal 1 : 50	
projectnummer 22019	tekeningnummer W-00-161	

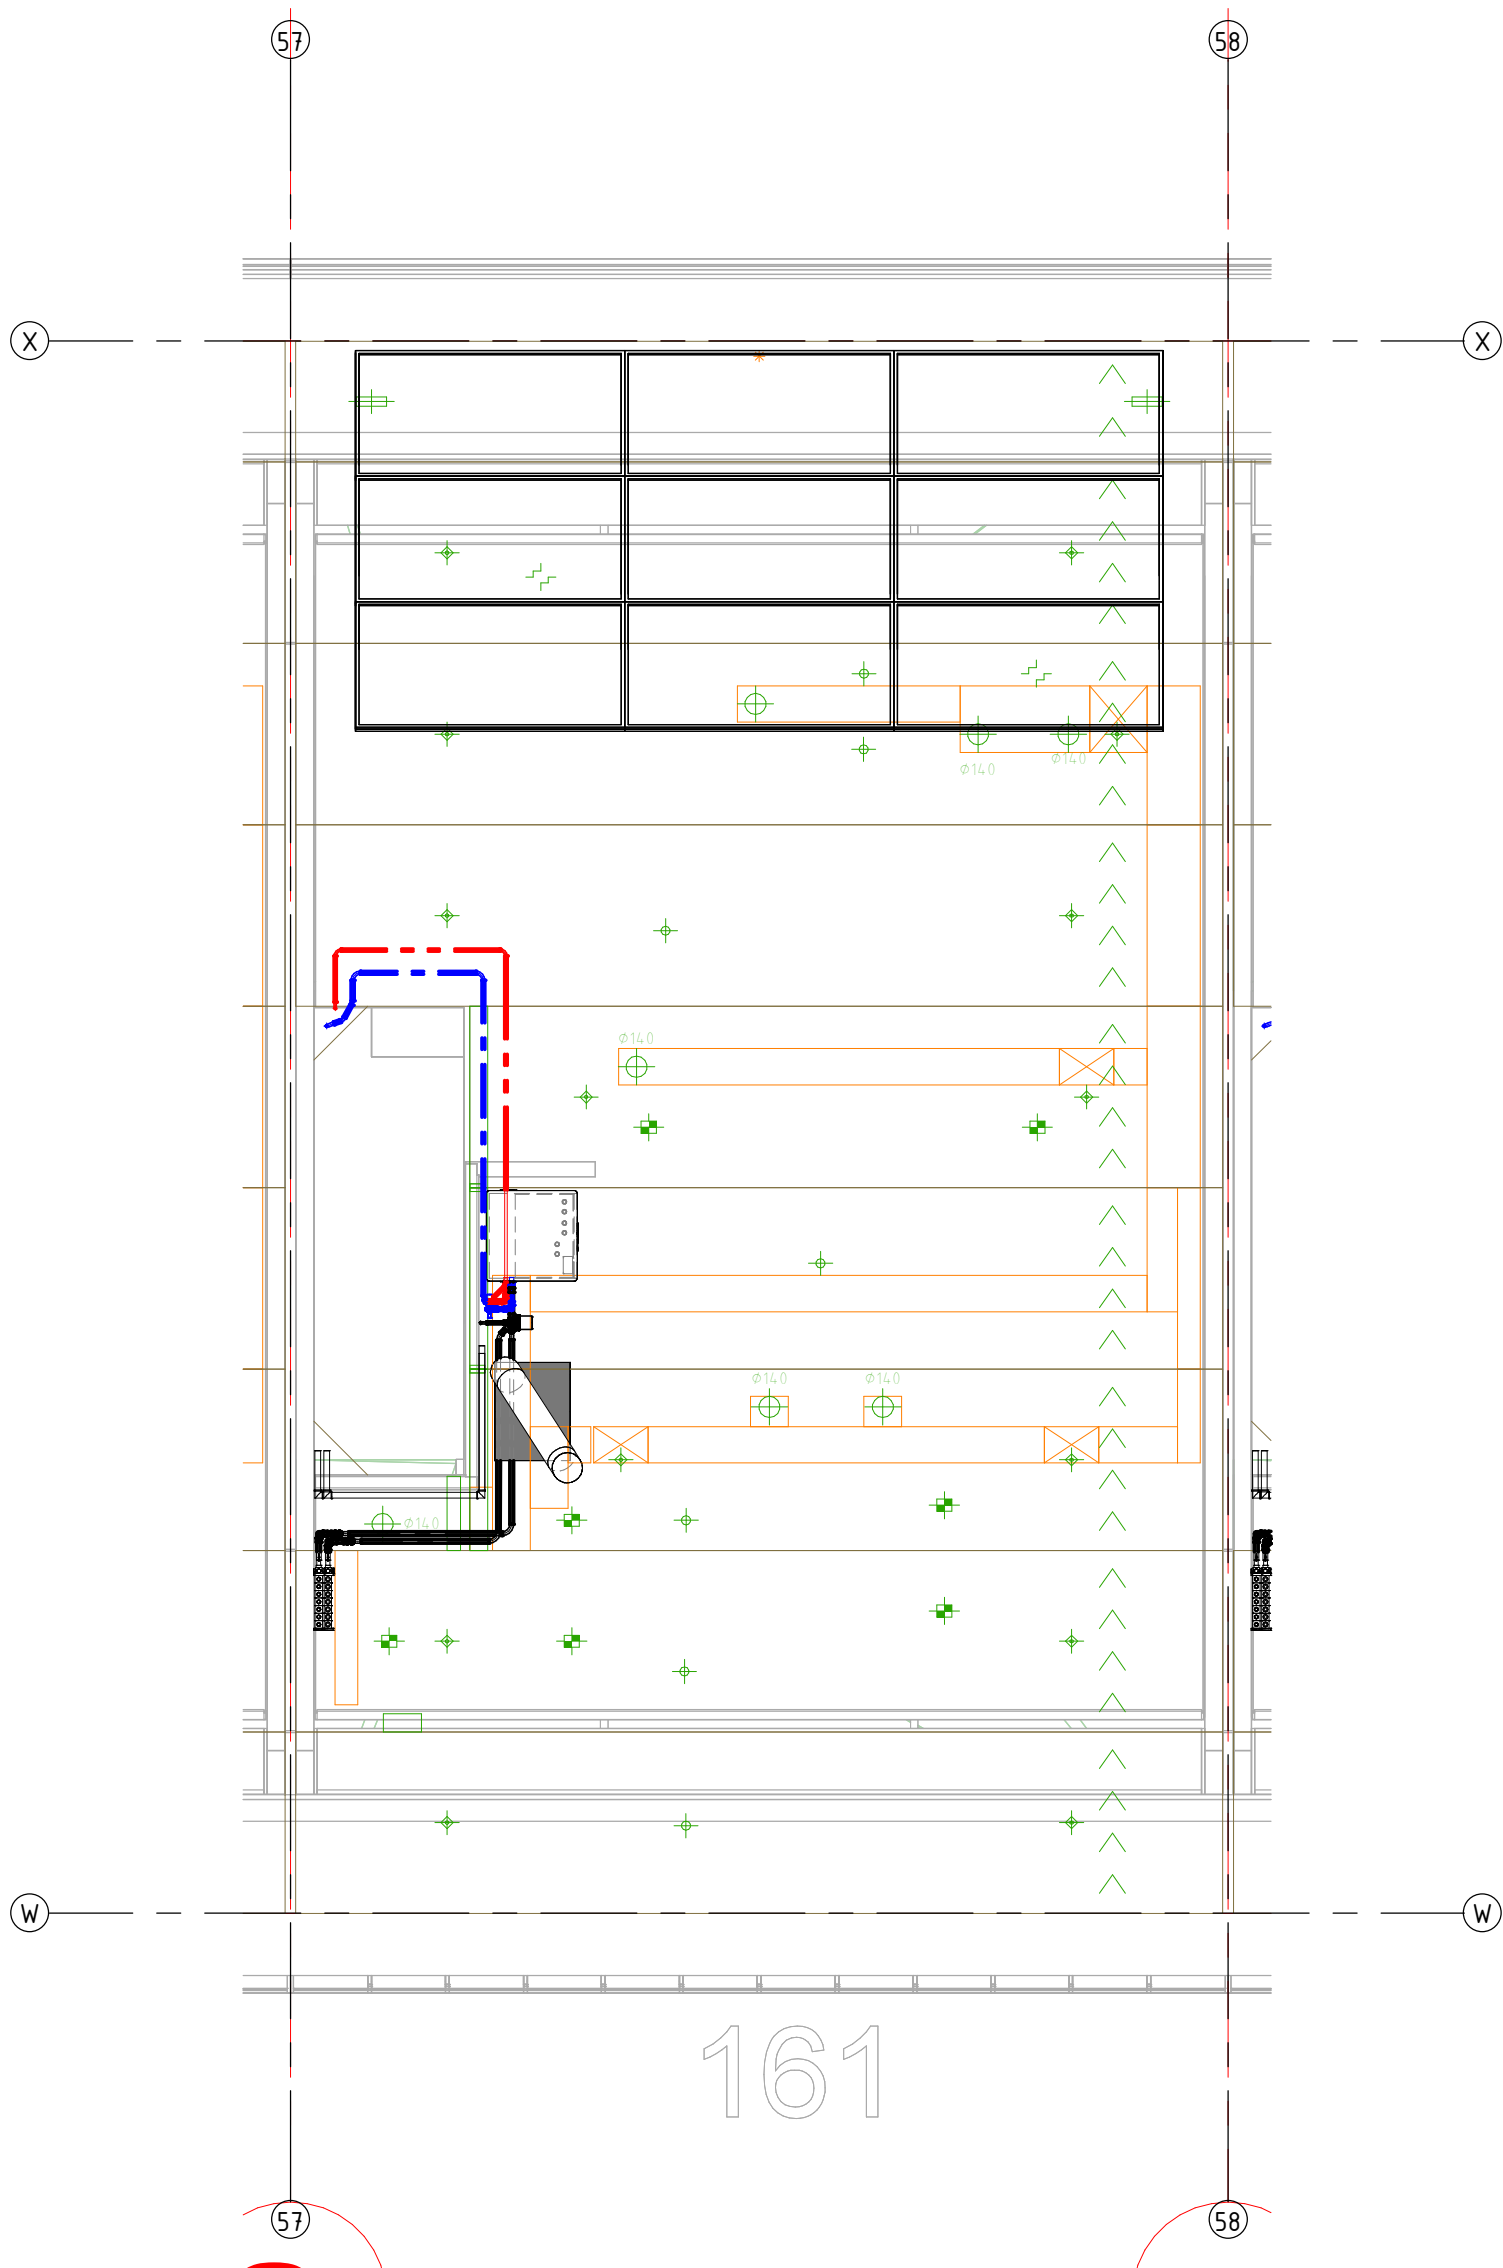

project
95 Won Waterfront

omschrijving
Water
eerste verdieping, 161

aannemer
Van Wijnen Harderwijk

opdrachtgever
Bremas Harderwijk




Bremas Harderwijk B.V.
Celsiusstraat 43
3846 BK Harderwijk
T 0341 - 41 48 44
I www.bremas.nl

Revisie

14-05-2025	LvV	
datum	getekend	gezien
formaat A3	schaal 1 : 50	

projectnummer 22019	tekeningnummer W-01-161
------------------------	----------------------------

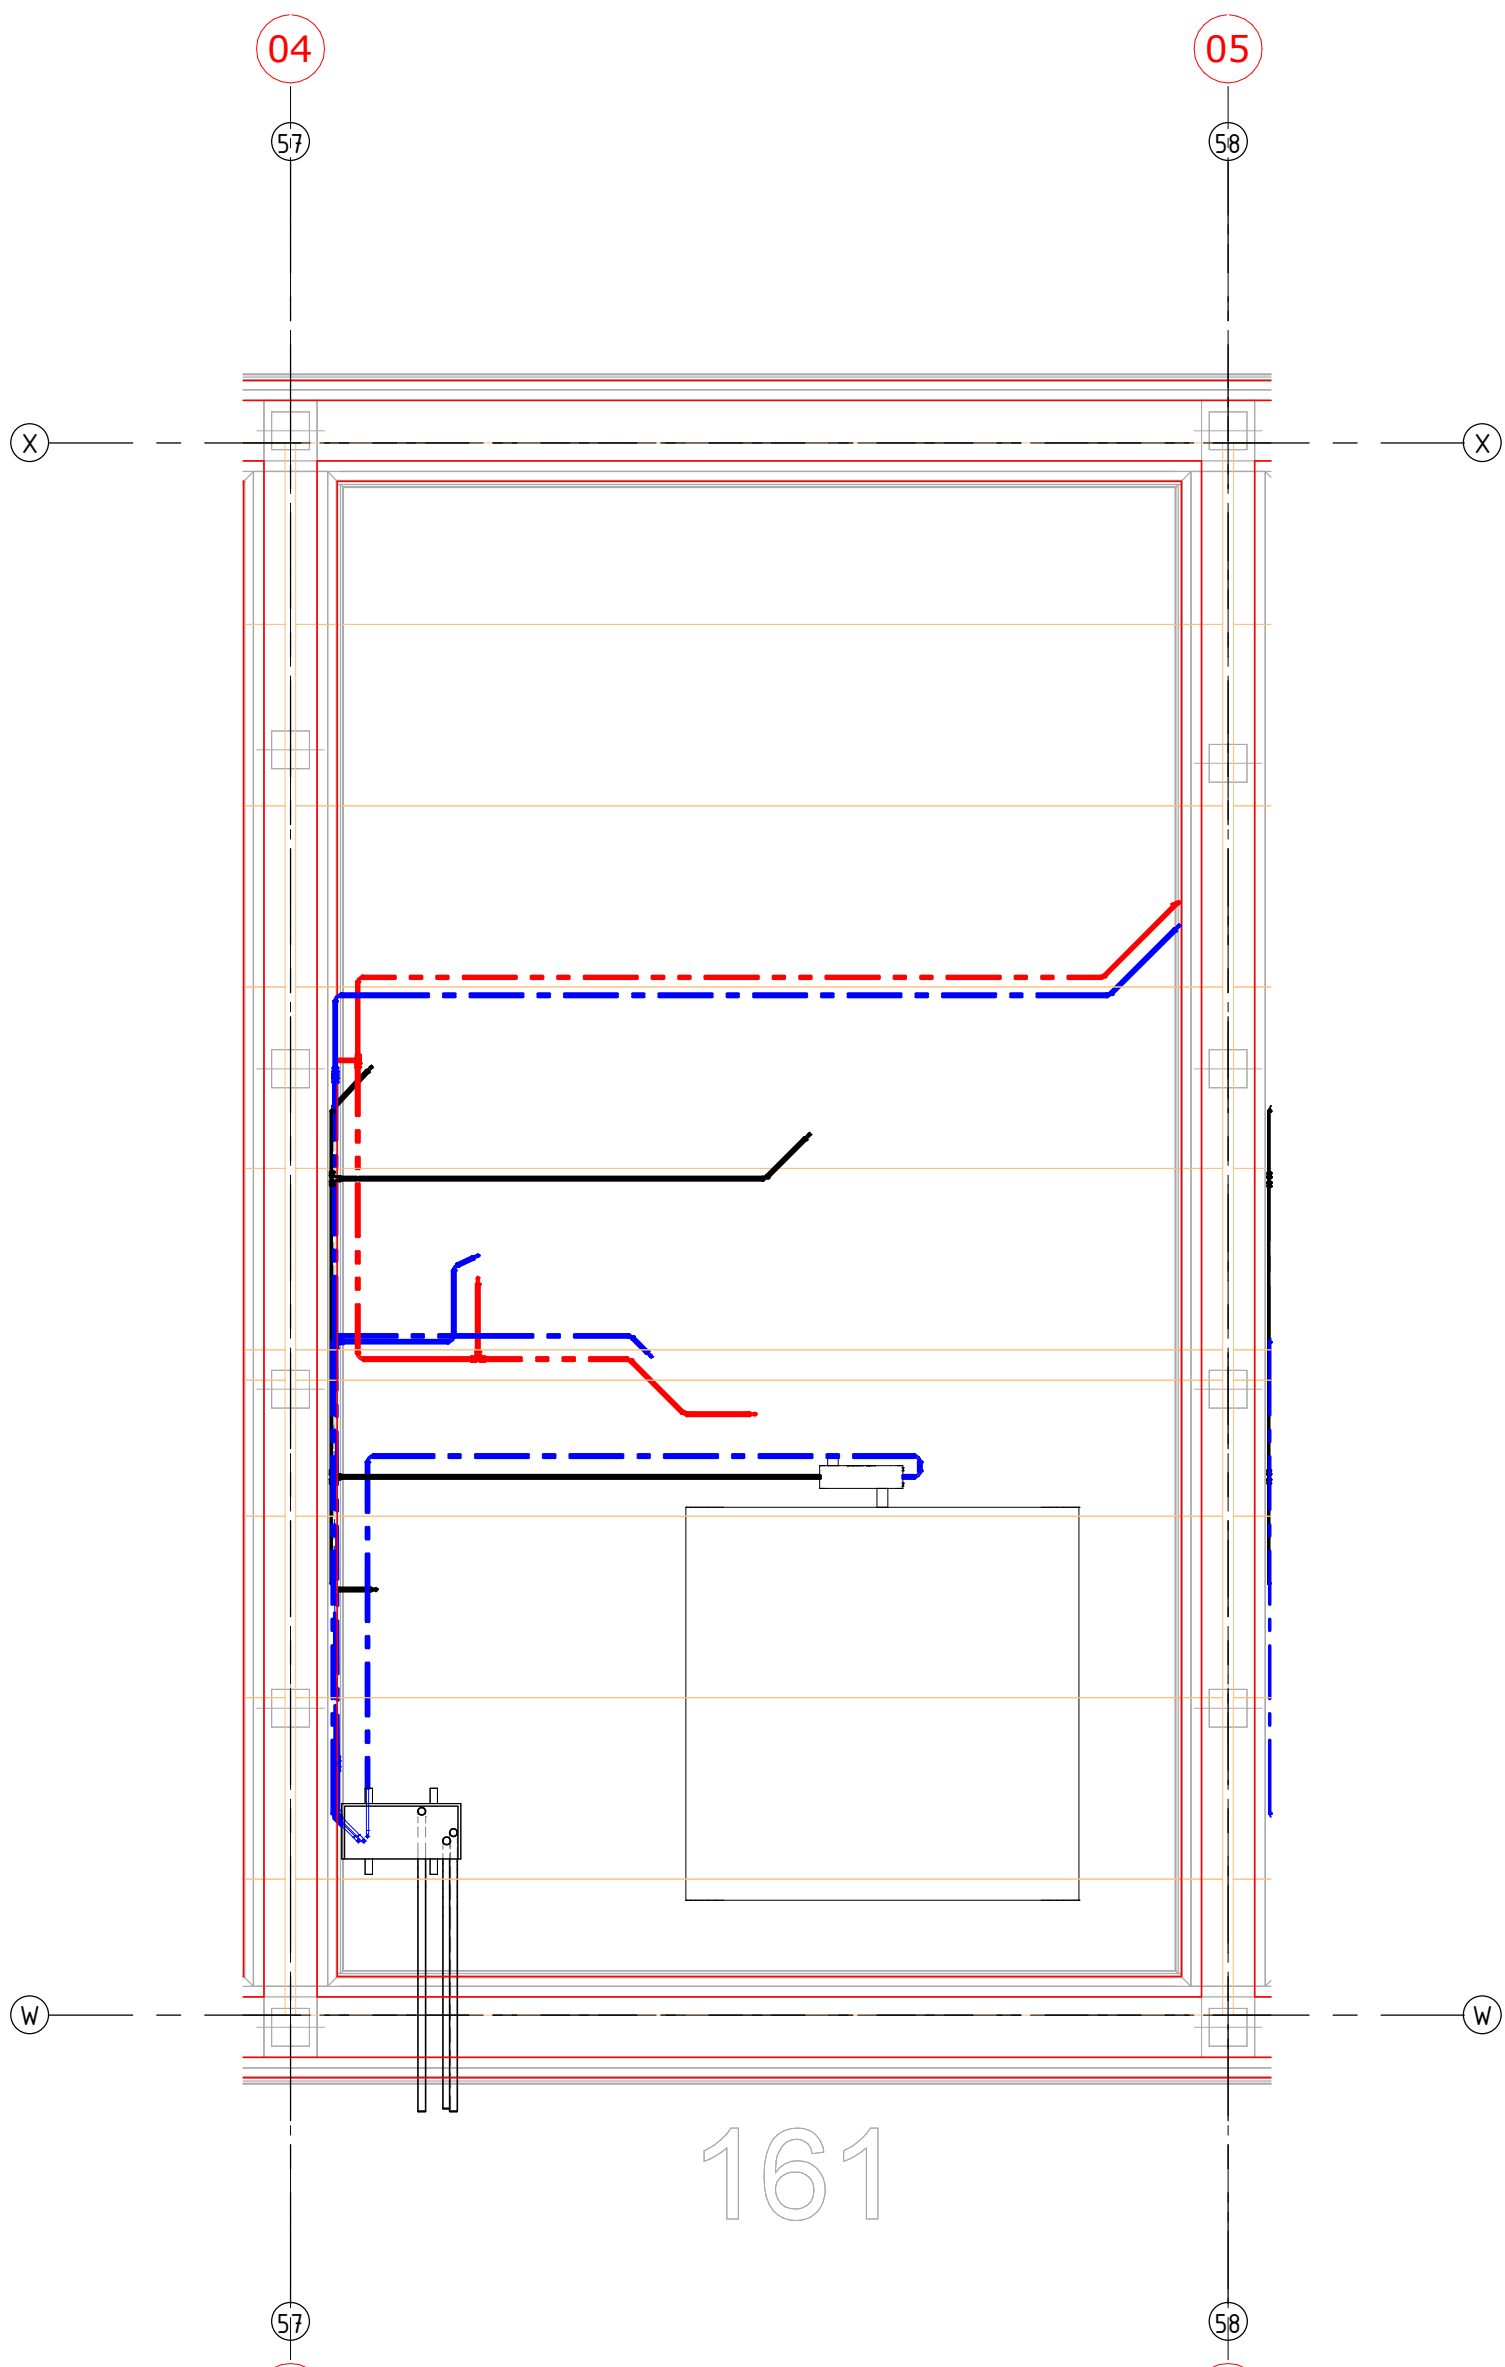

project
95 Won Waterfront

omschrijving
Water
b.k. fundering, 161

aannemer
Van Wijnen Harderwijk

opdrachtgever
Bremas Harderwijk



Bremas
HARDERWIJK

Bremas Harderwijk B.V.
Celsiusstraat 43
3846 BK Harderwijk
T 0341 - 41 48 44

I www.bremas.nl

Revisie		
14-05-2025	LvV	
datum	getekend	gezien
formaat A3	schaal 1 : 50	
projectnummer 22019	tekeningnummer W-FU-161	