




 **Bremant**

HARDERWIJK

Bremant Harderwijk B.V.
Celsiusstraat 43
3846 BK Harderwijk
T 0341 - 41 48 44

I www.bremant.nl

projectnummer 22019	tekeningnummer CV-00-184
------------------------	-----------------------------

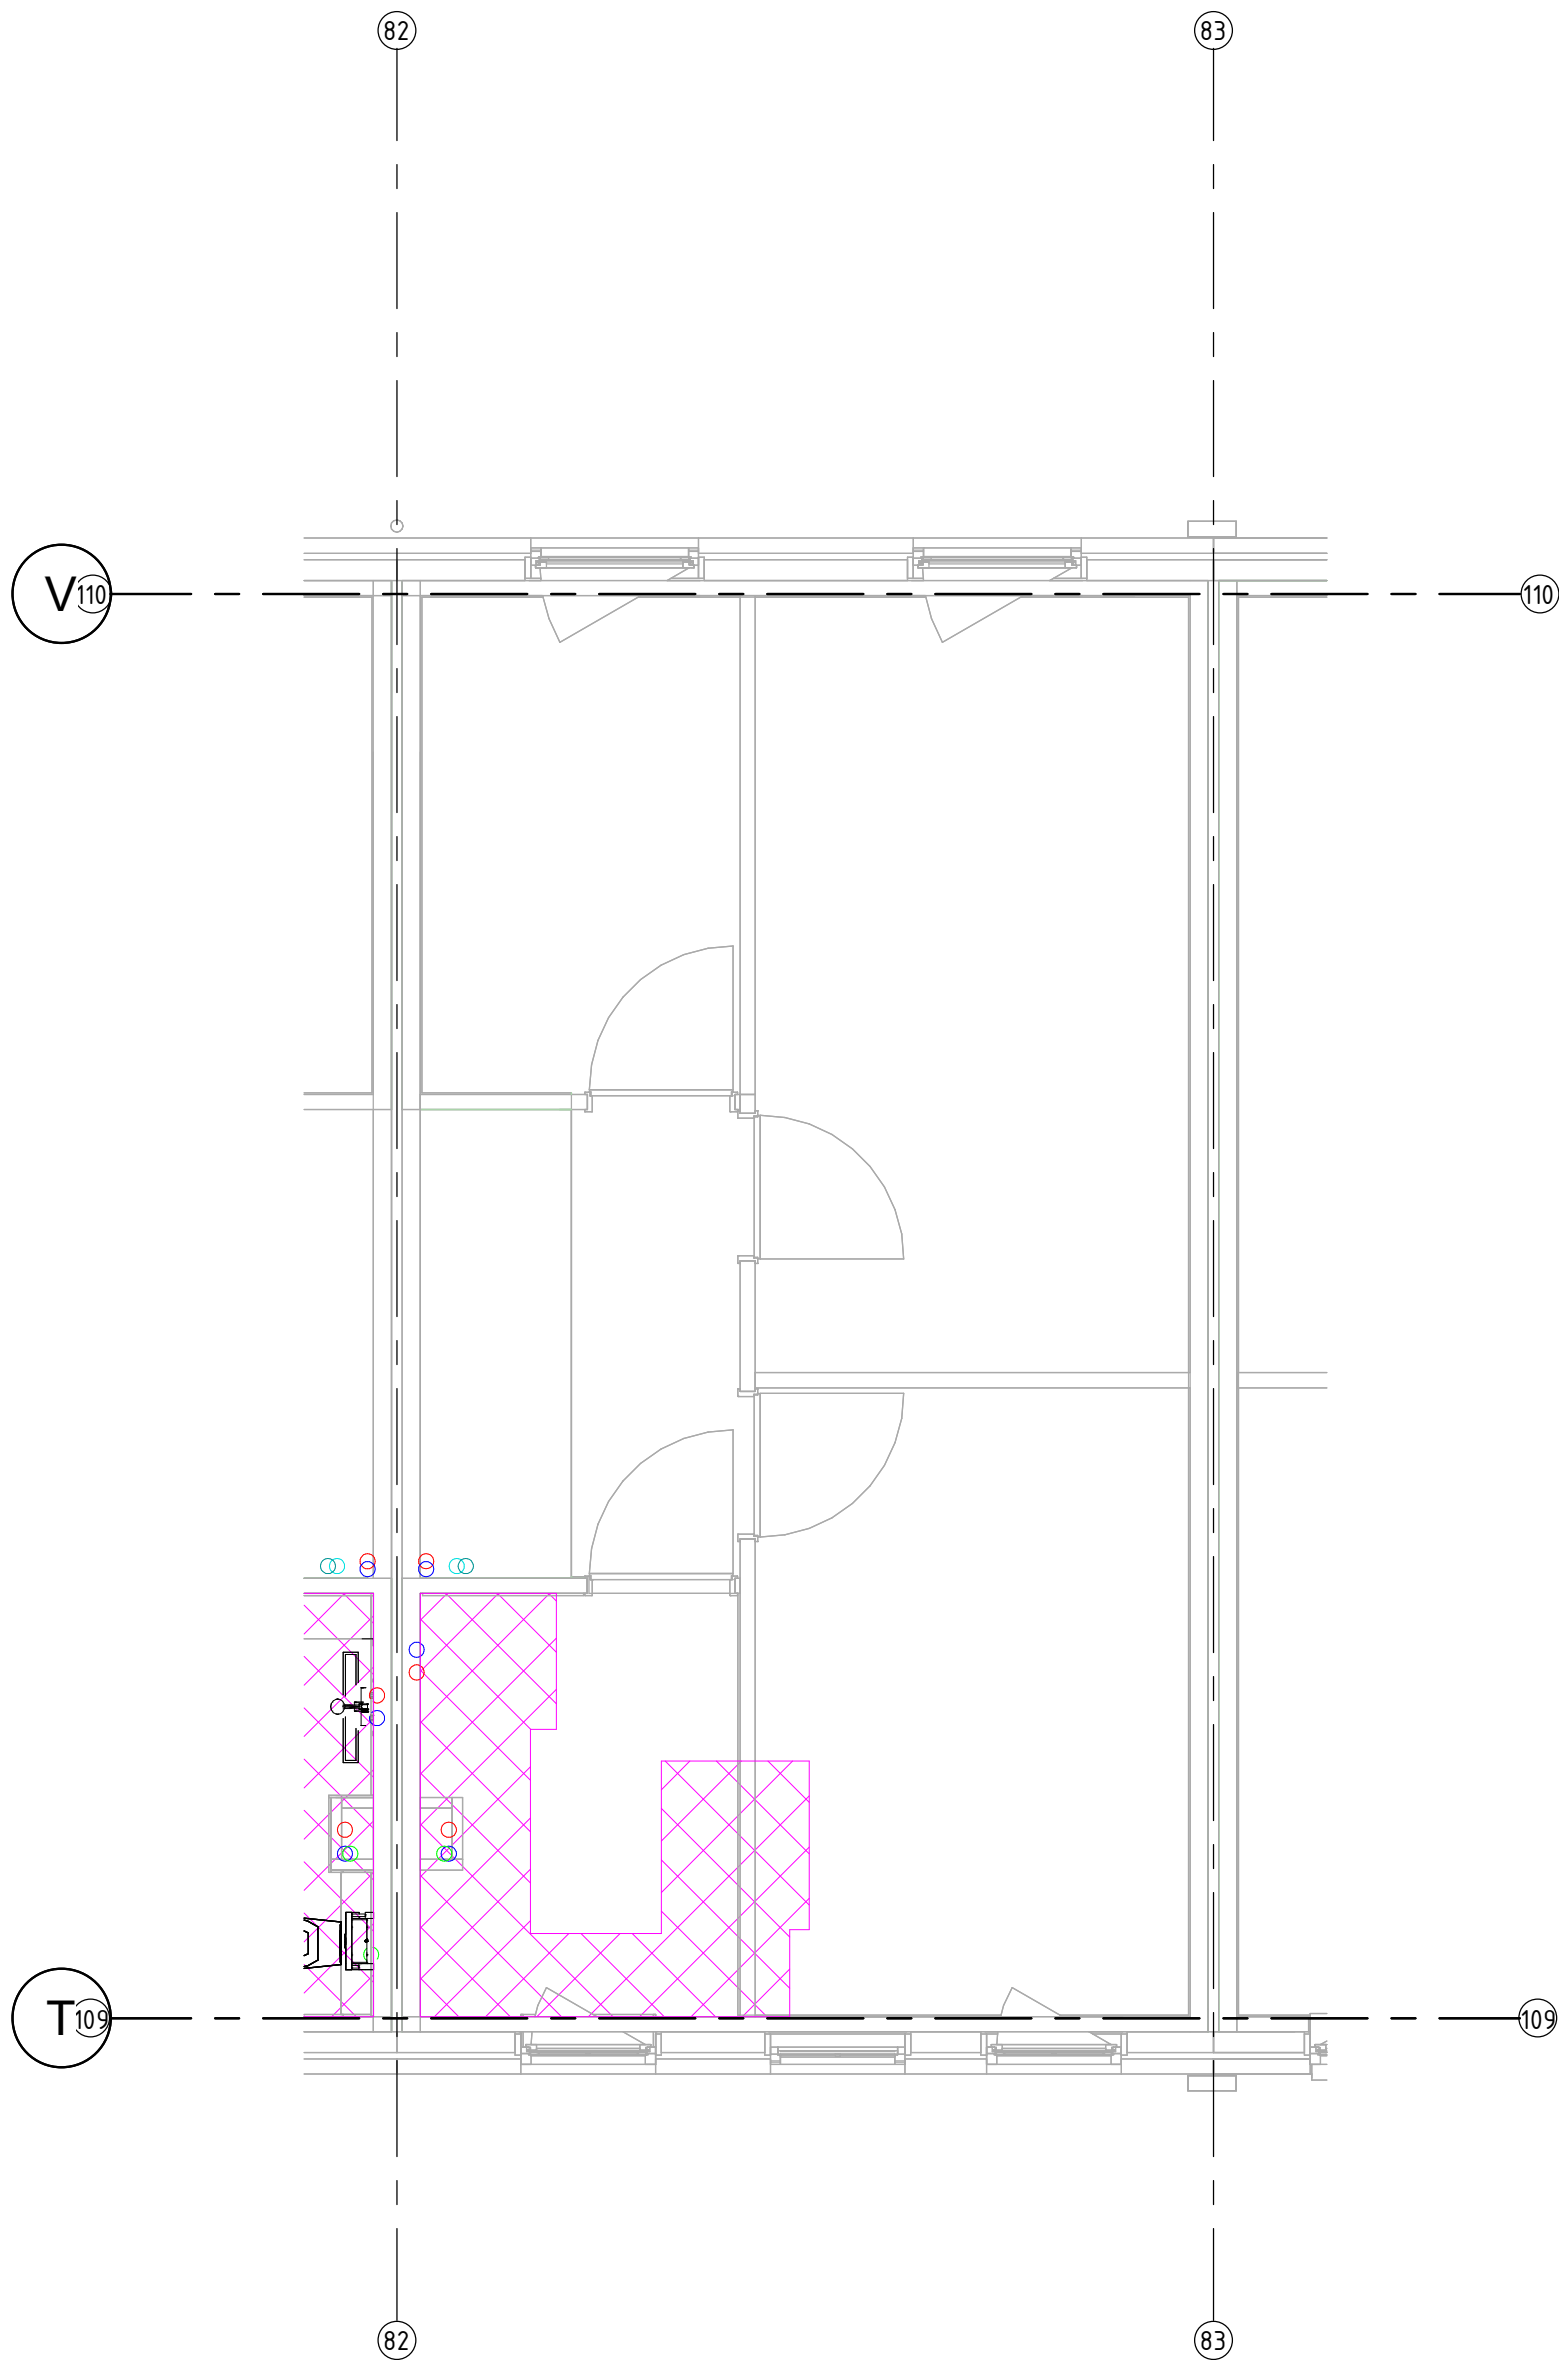

project
95 won. Harderwijk

omschrijving
**Centrale verwarming
eerste verdieping hoog , 184**

aannemer
Van Wijnen Harderwijk

opdrachtgever
Breman Harderwijk




Breman
HARDERWIJK

Breman Harderwijk B.V.
Celsiusstraat 43
3846 BK Harderwijk
T 0341 - 41 48 44

I www.breman.nl

Revisie		
14-05-2025	LvV	
datum	getekend	gezien
formaat A3	schaal 1 : 50	

projectnummer 22019	tekeningnummer CV-01+-184

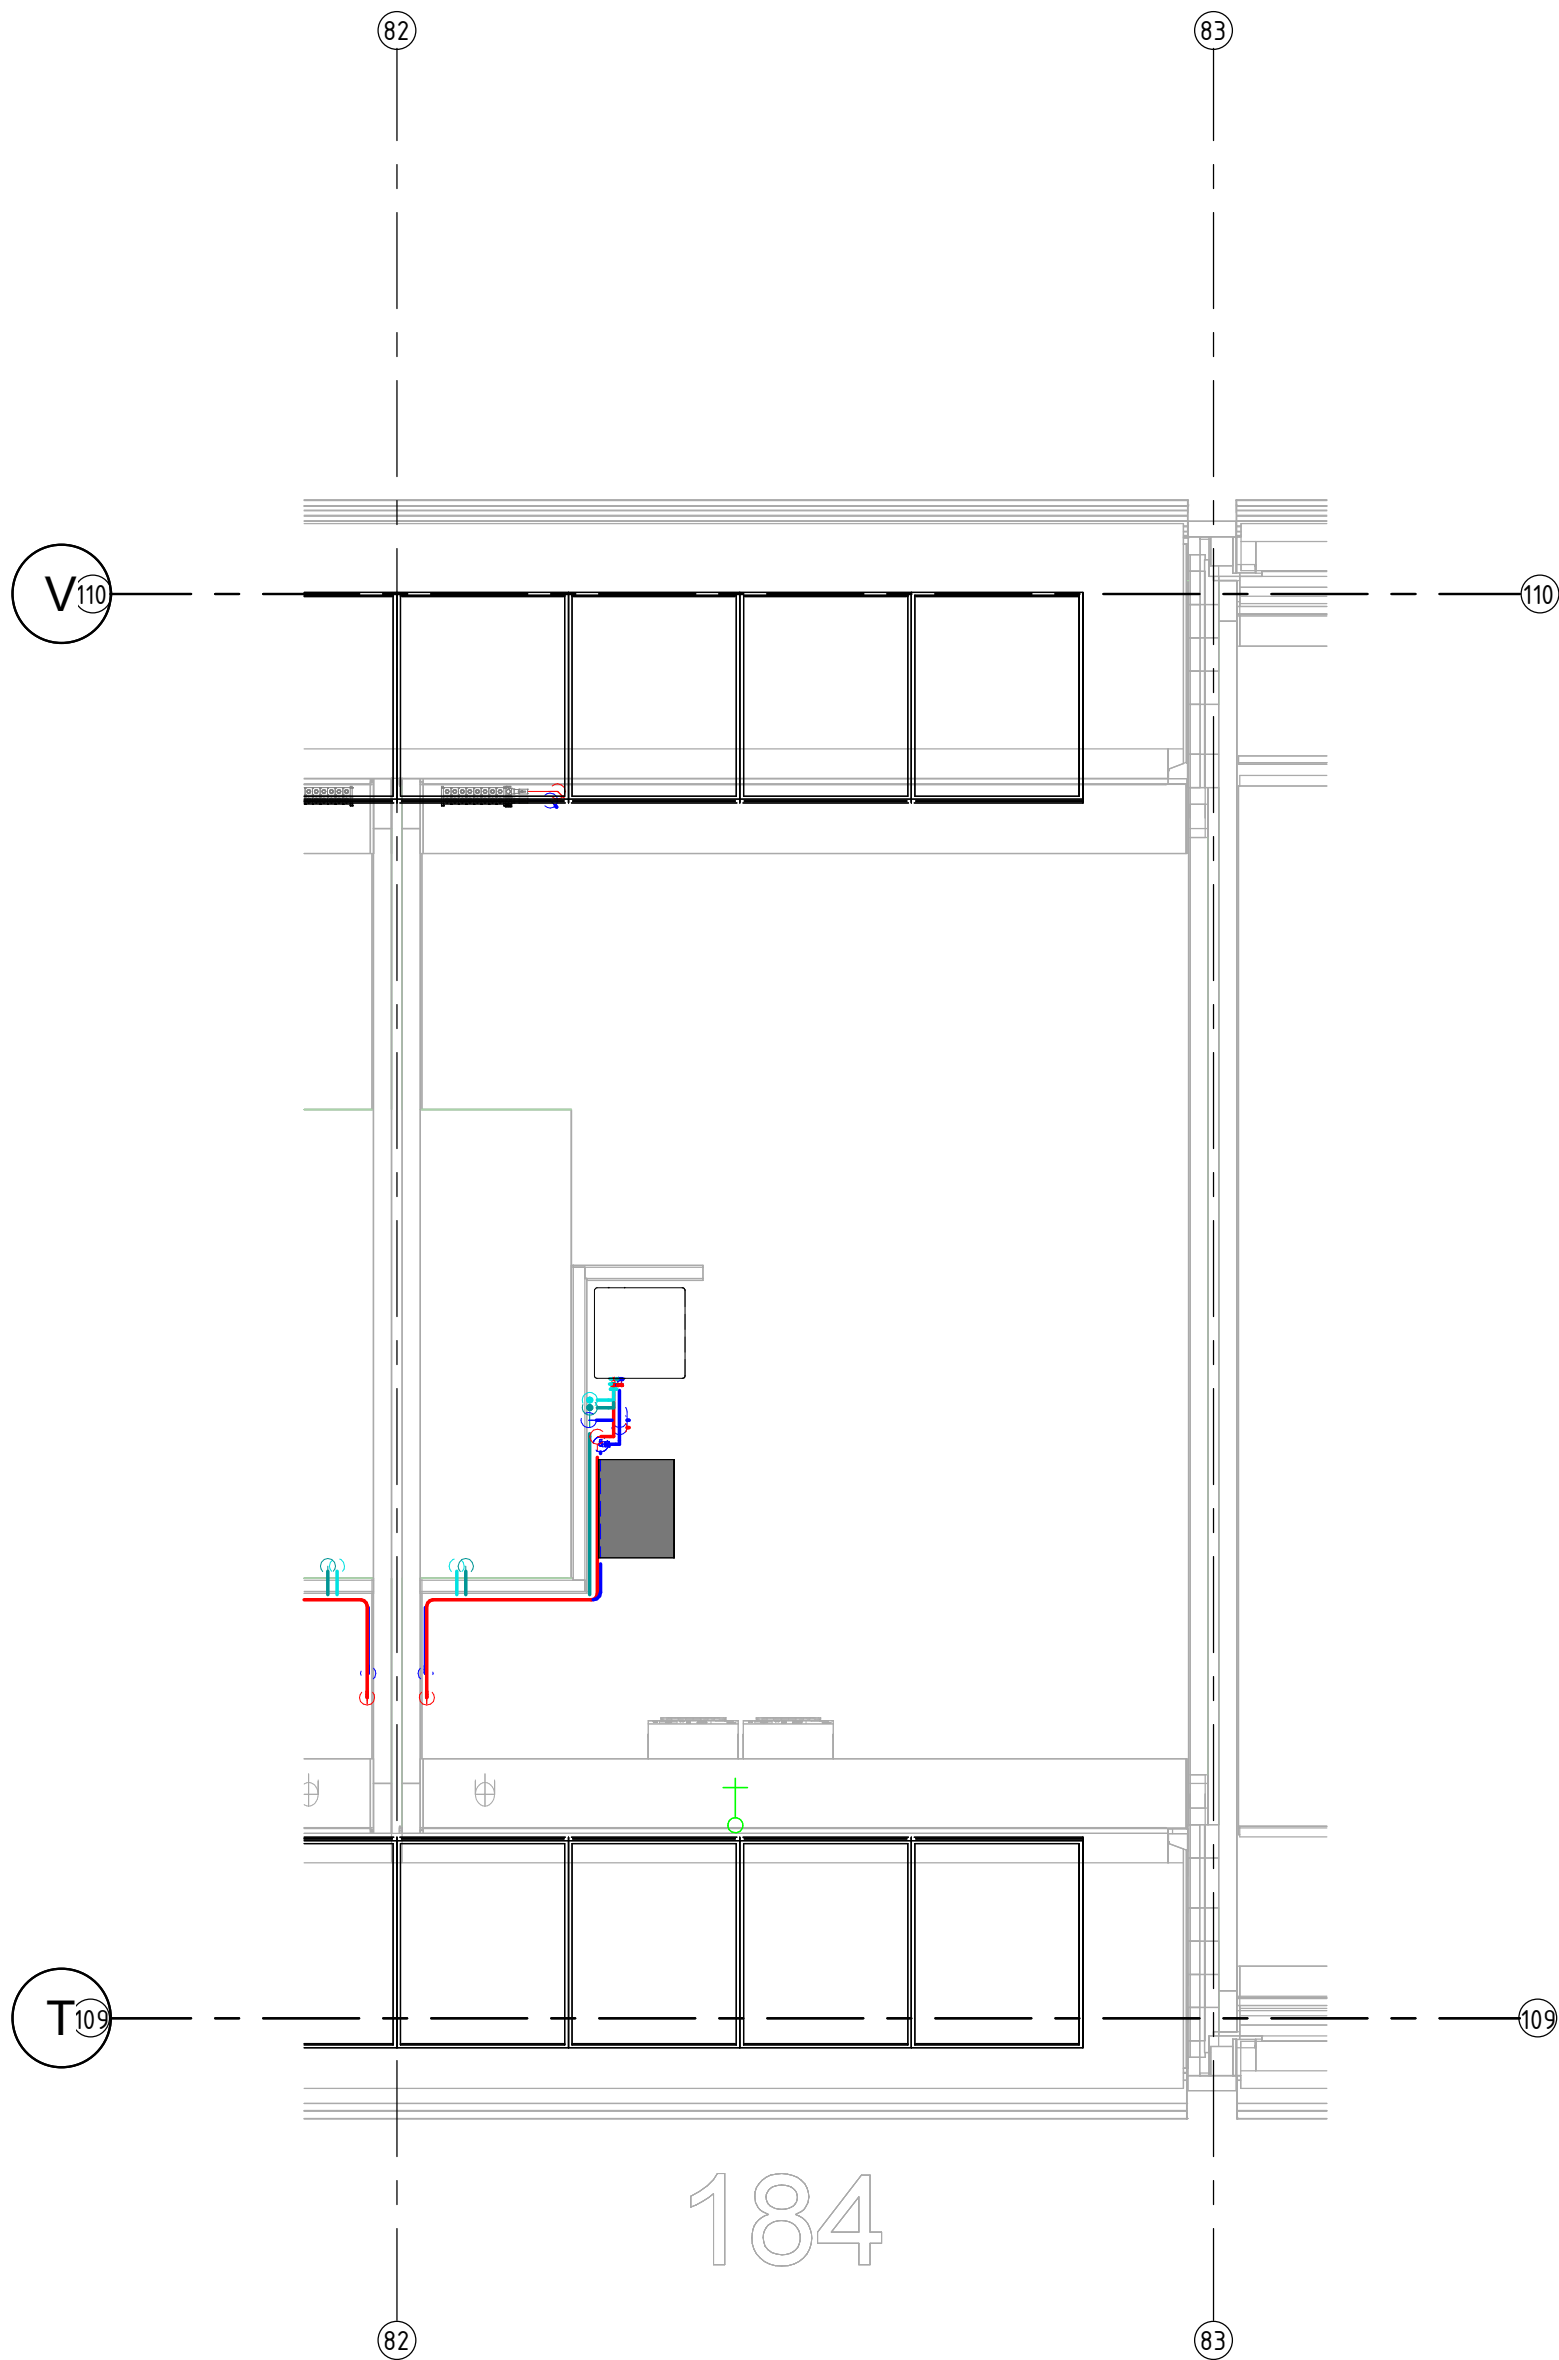

project
95 won. Harderwijk

omschrijving
**Centrale verwarming
tweede verdieping hoog , 184**

aannemer
Van Wijnen Harderwijk

opdrachtgever
Bremant Harderwijk




Bremant
HARDERWIJK

Bremant Harderwijk B.V.
Celsiusstraat 43
3846 BK Harderwijk
T 0341 - 41 48 44

I www.bremant.nl

Revisie		
14-05-2025	LvV	
datum	getekend	gezien
formaat A3	schaal 1 : 50	
projectnummer 22019	tekeningnummer CV-02+-184	

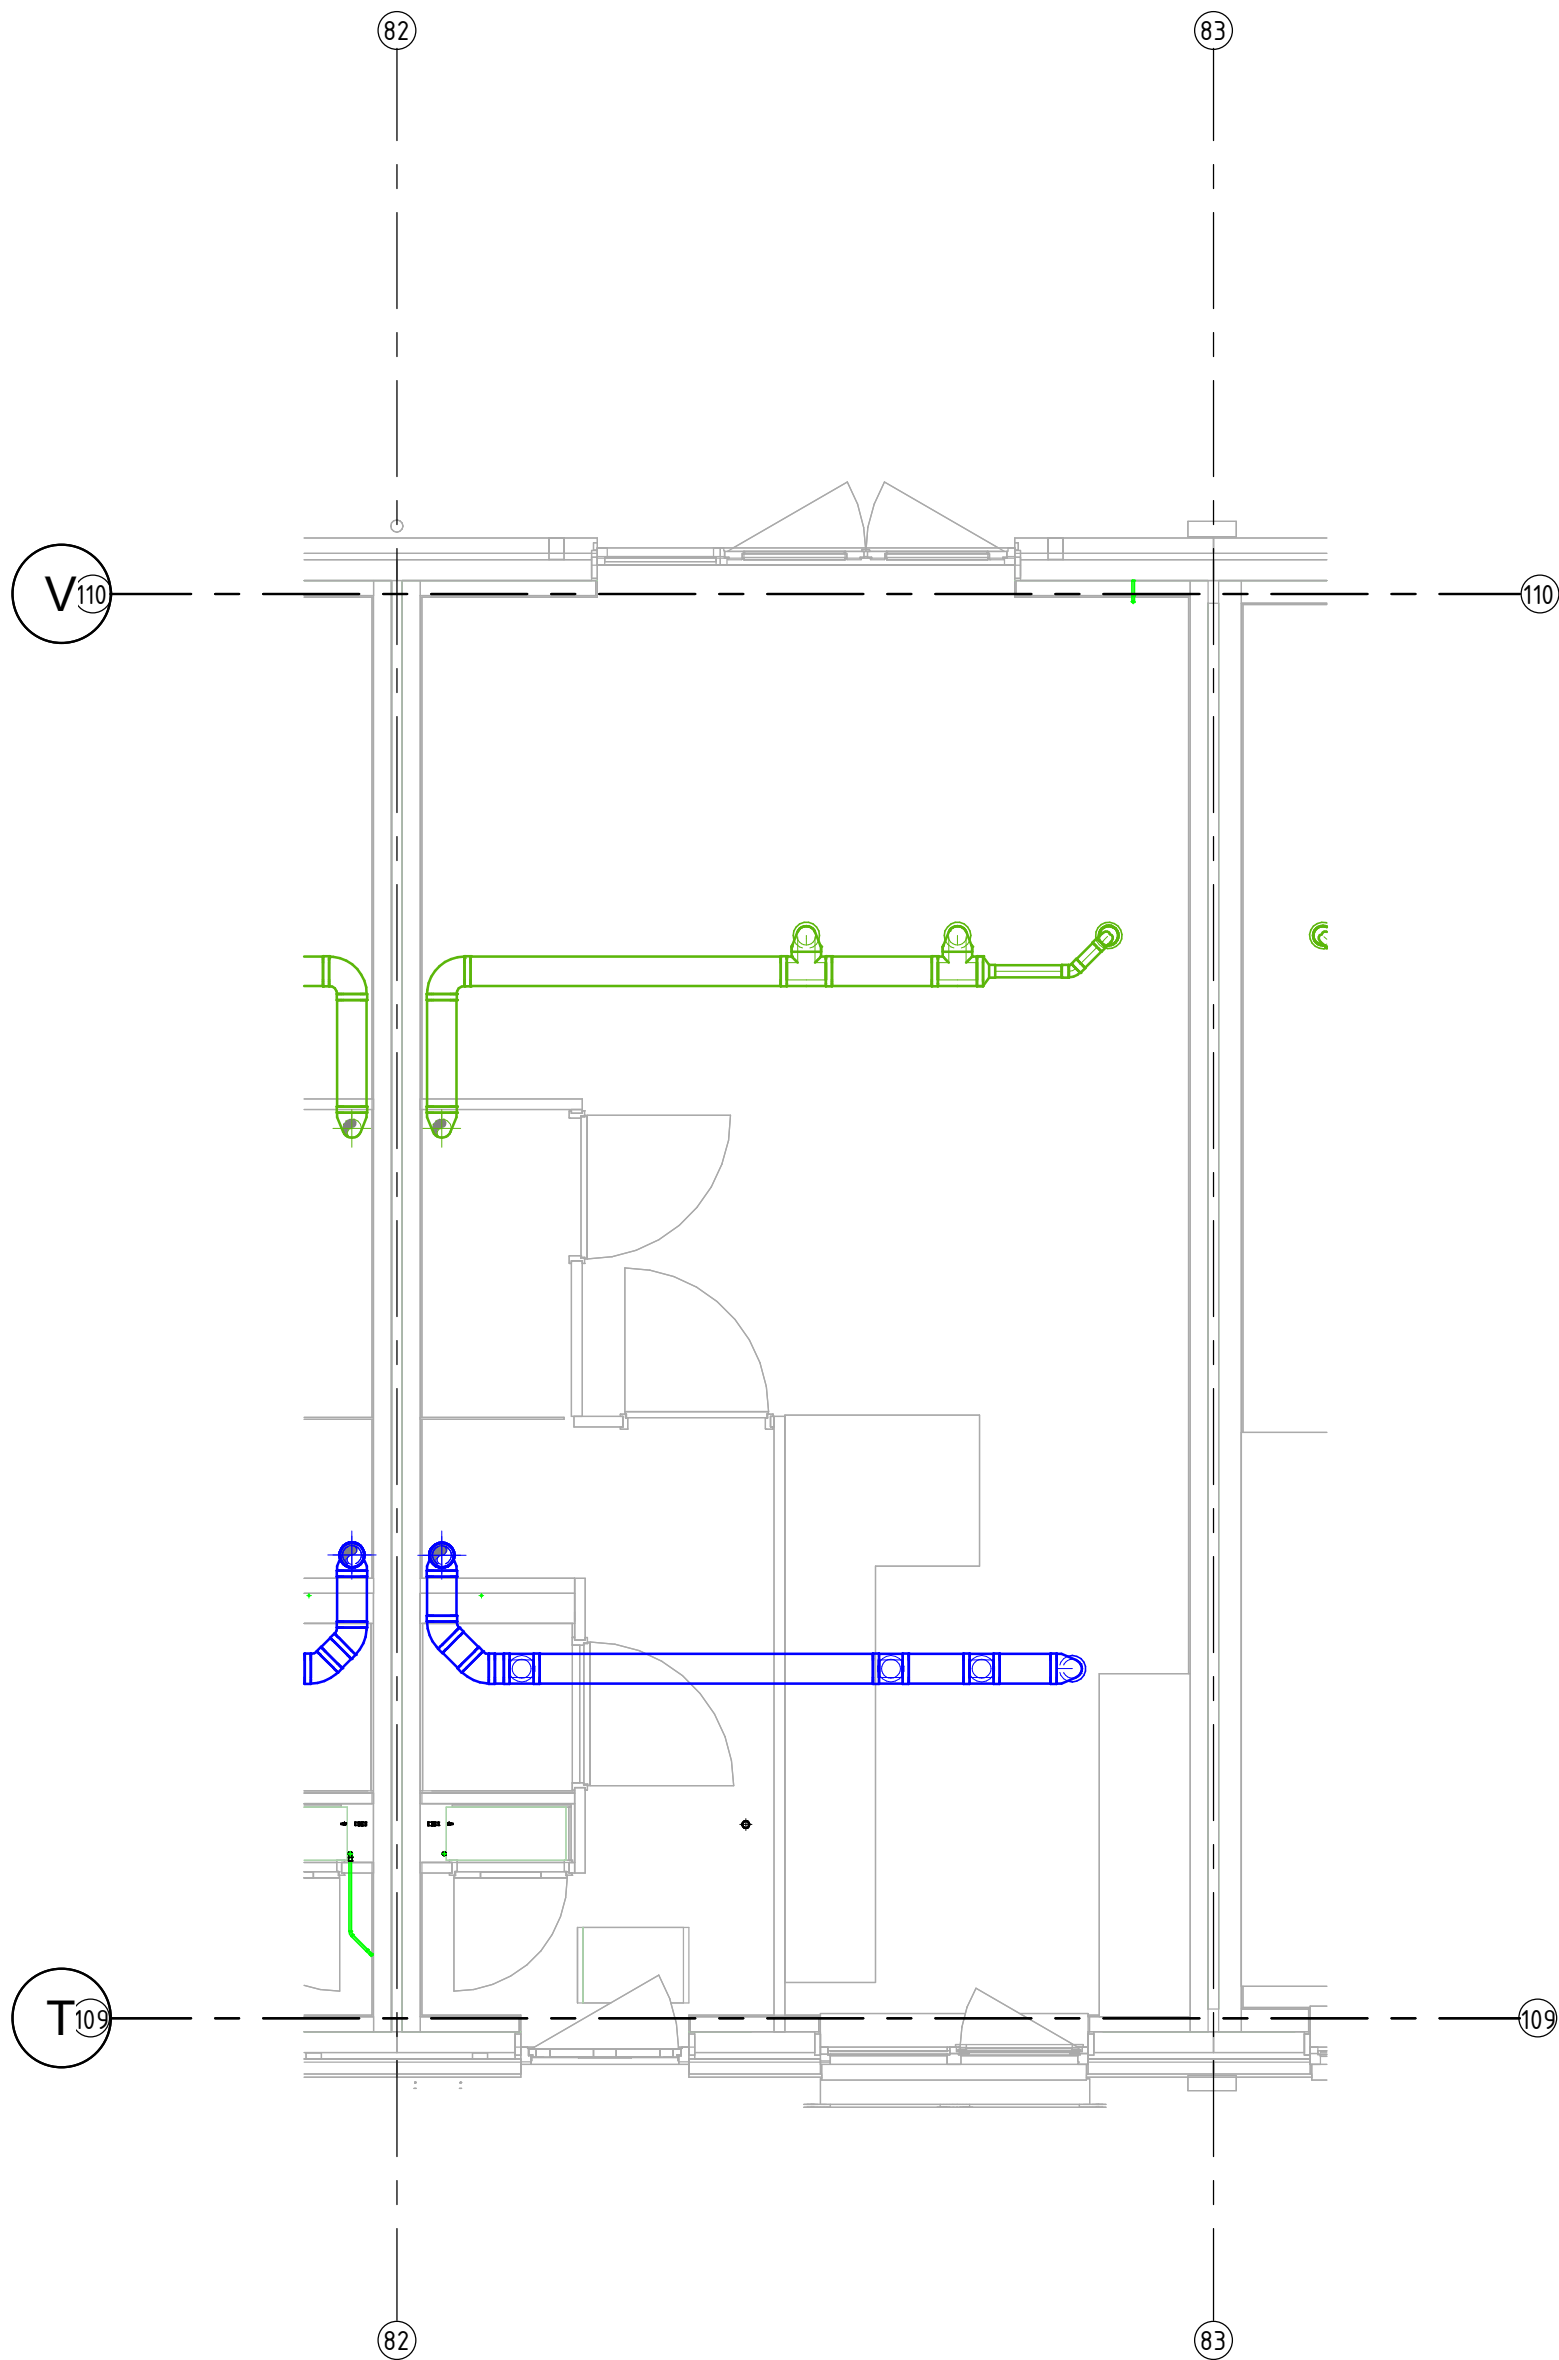

project
95 won. Harderwijk

omschrijving
**Ventilatie
begane grond , 184**

aannemer
Van Wijnen Harderwijk

opdrachtgever
Bremant Harderwijk




Bremant
HARDERWIJK

Bremant Harderwijk B.V.
Celsiusstraat 43
3846 BK Harderwijk
T 0341 - 41 48 44

I www.bremant.nl

Revisie		
14-05-2025	LvV	
datum	getekend	gezien
formaat A3	schaal 1 : 50	
projectnummer 22019	tekeningnummer MV-00+-184	

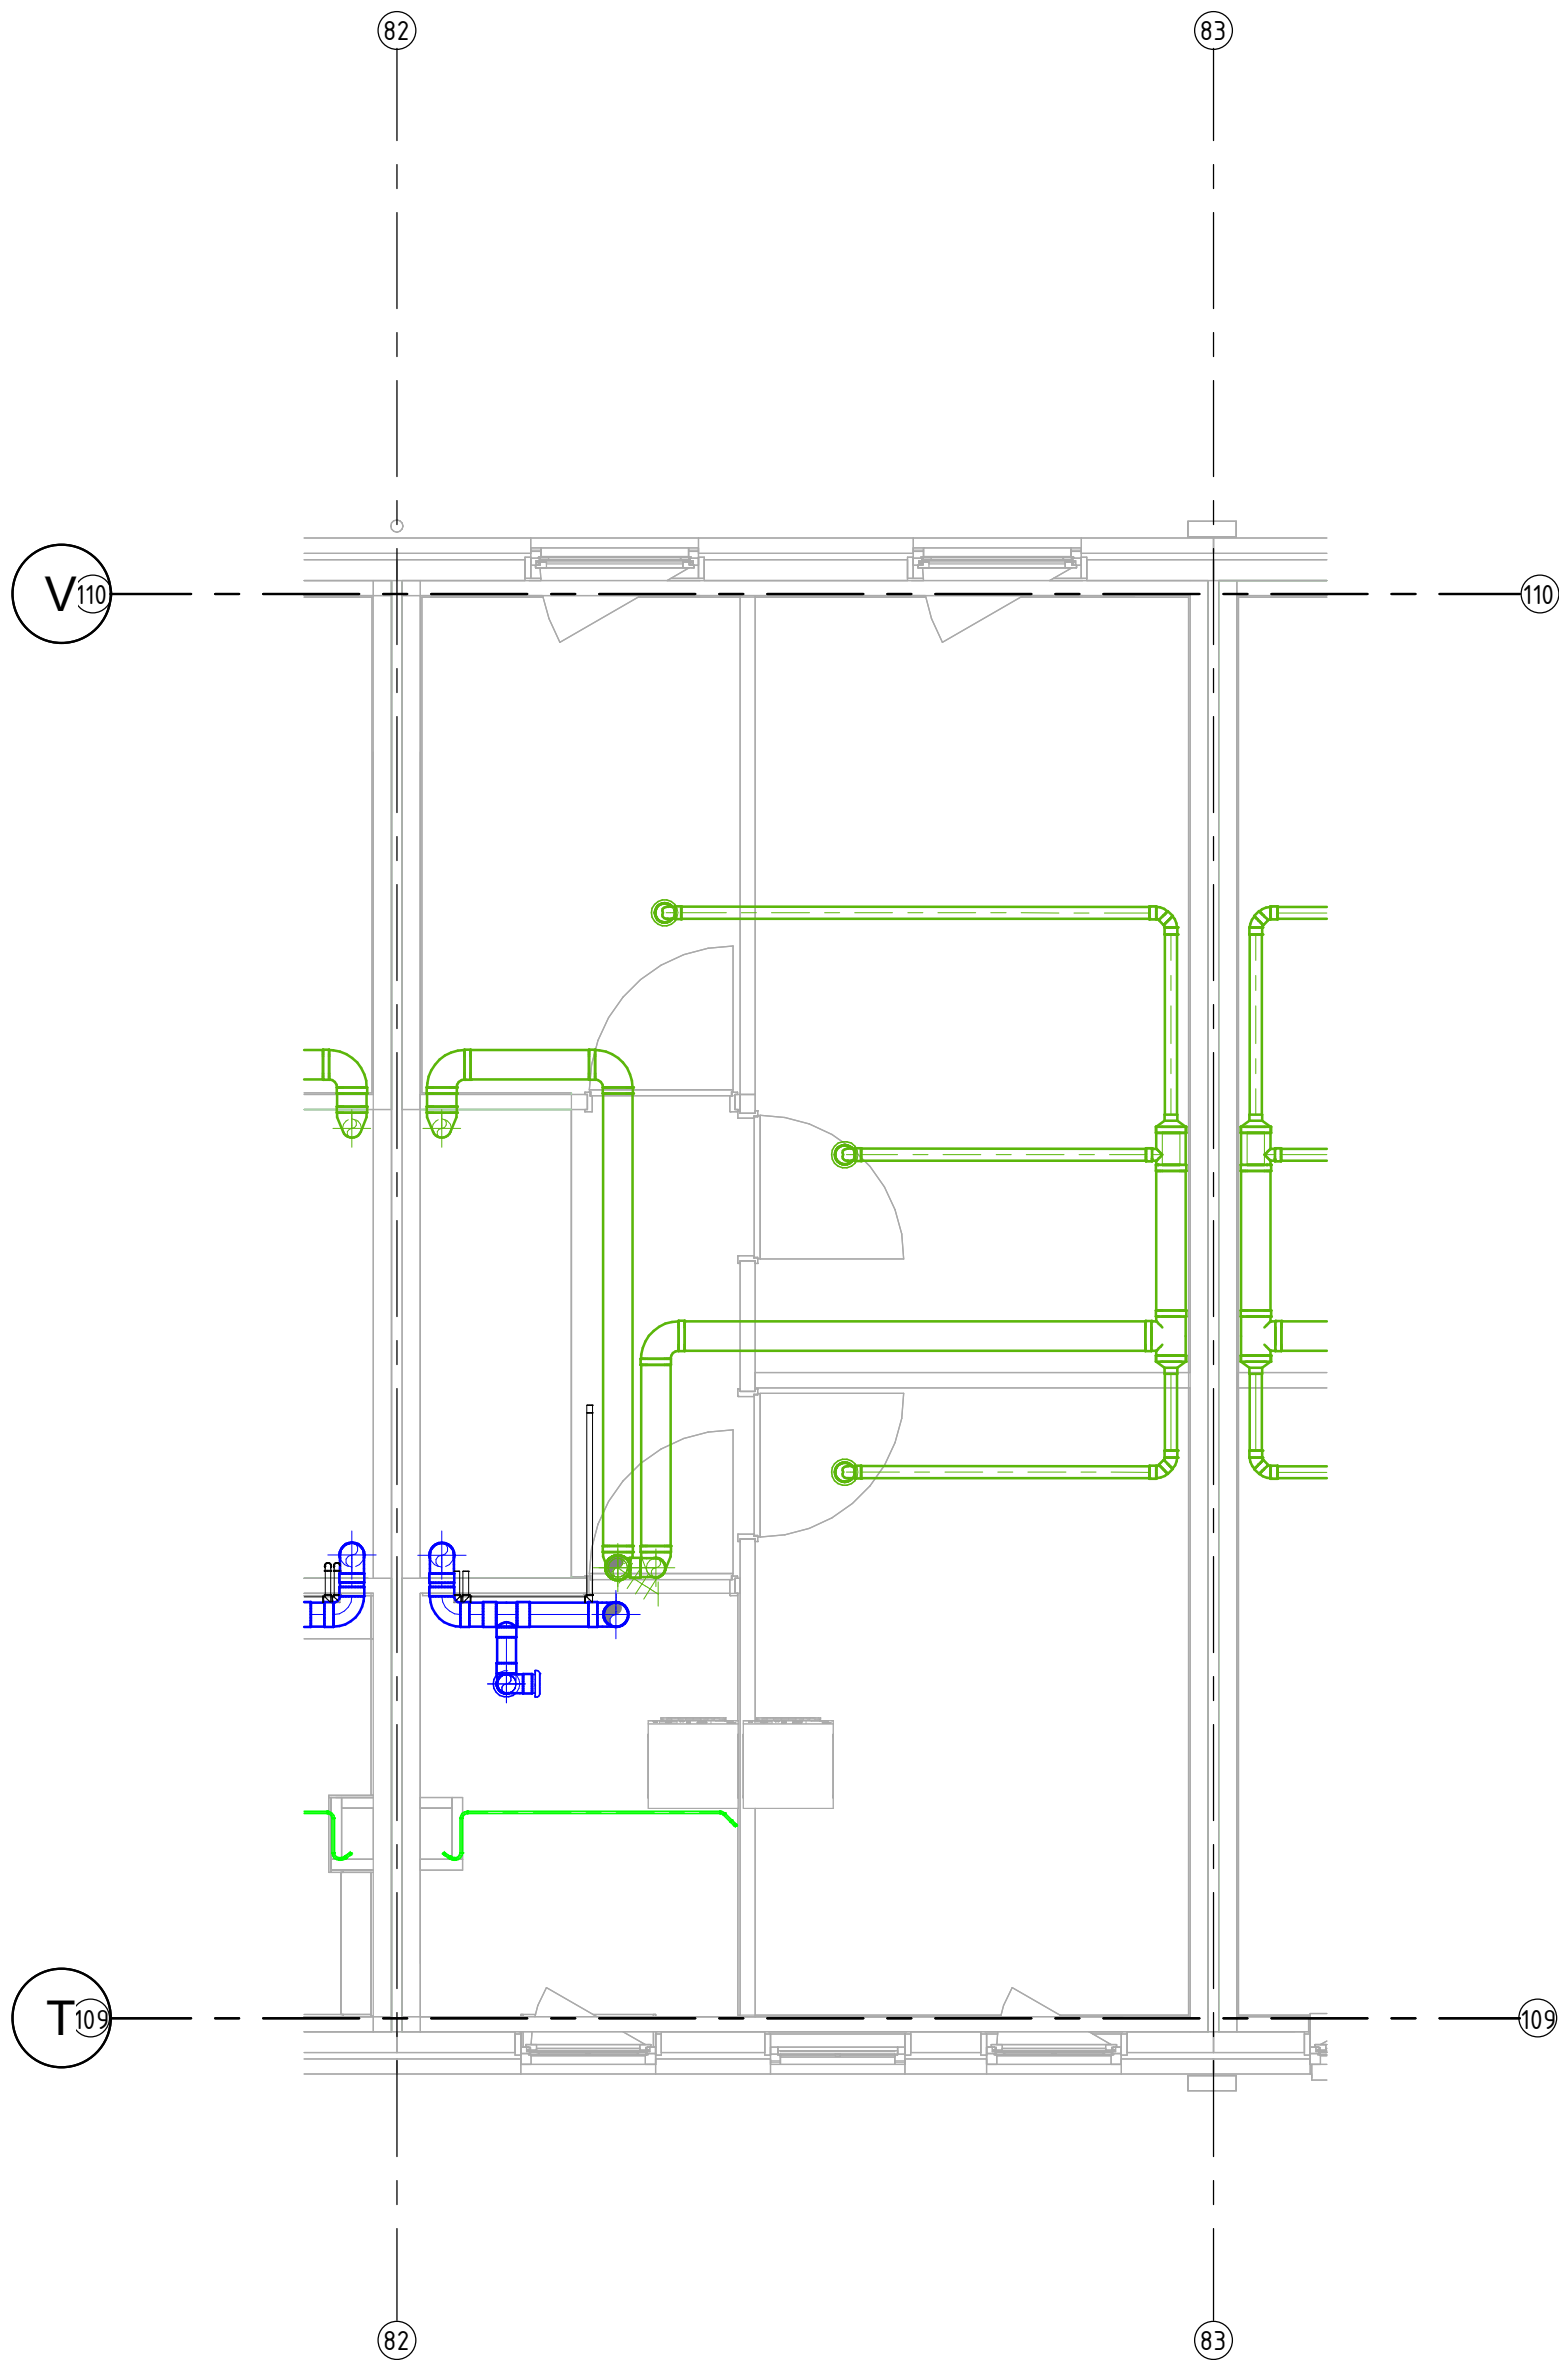

project
95 won. Harderwijk

omschrijving
**Ventilatie
eerste verdieping hoog , 184**

aannemer
Van Wijnen Harderwijk

opdrachtgever
Bremant Harderwijk




Bremant
HARDERWIJK

Bremant Harderwijk B.V.
Celsiusstraat 43
3846 BK Harderwijk
T 0341 - 41 48 44

I www.bremant.nl

Revisie		
14-05-2025	LvV	
datum	getekend	gezien
formaat A3	schaal 1 : 50	
projectnummer 22019	tekeningnummer MV-01+-184	

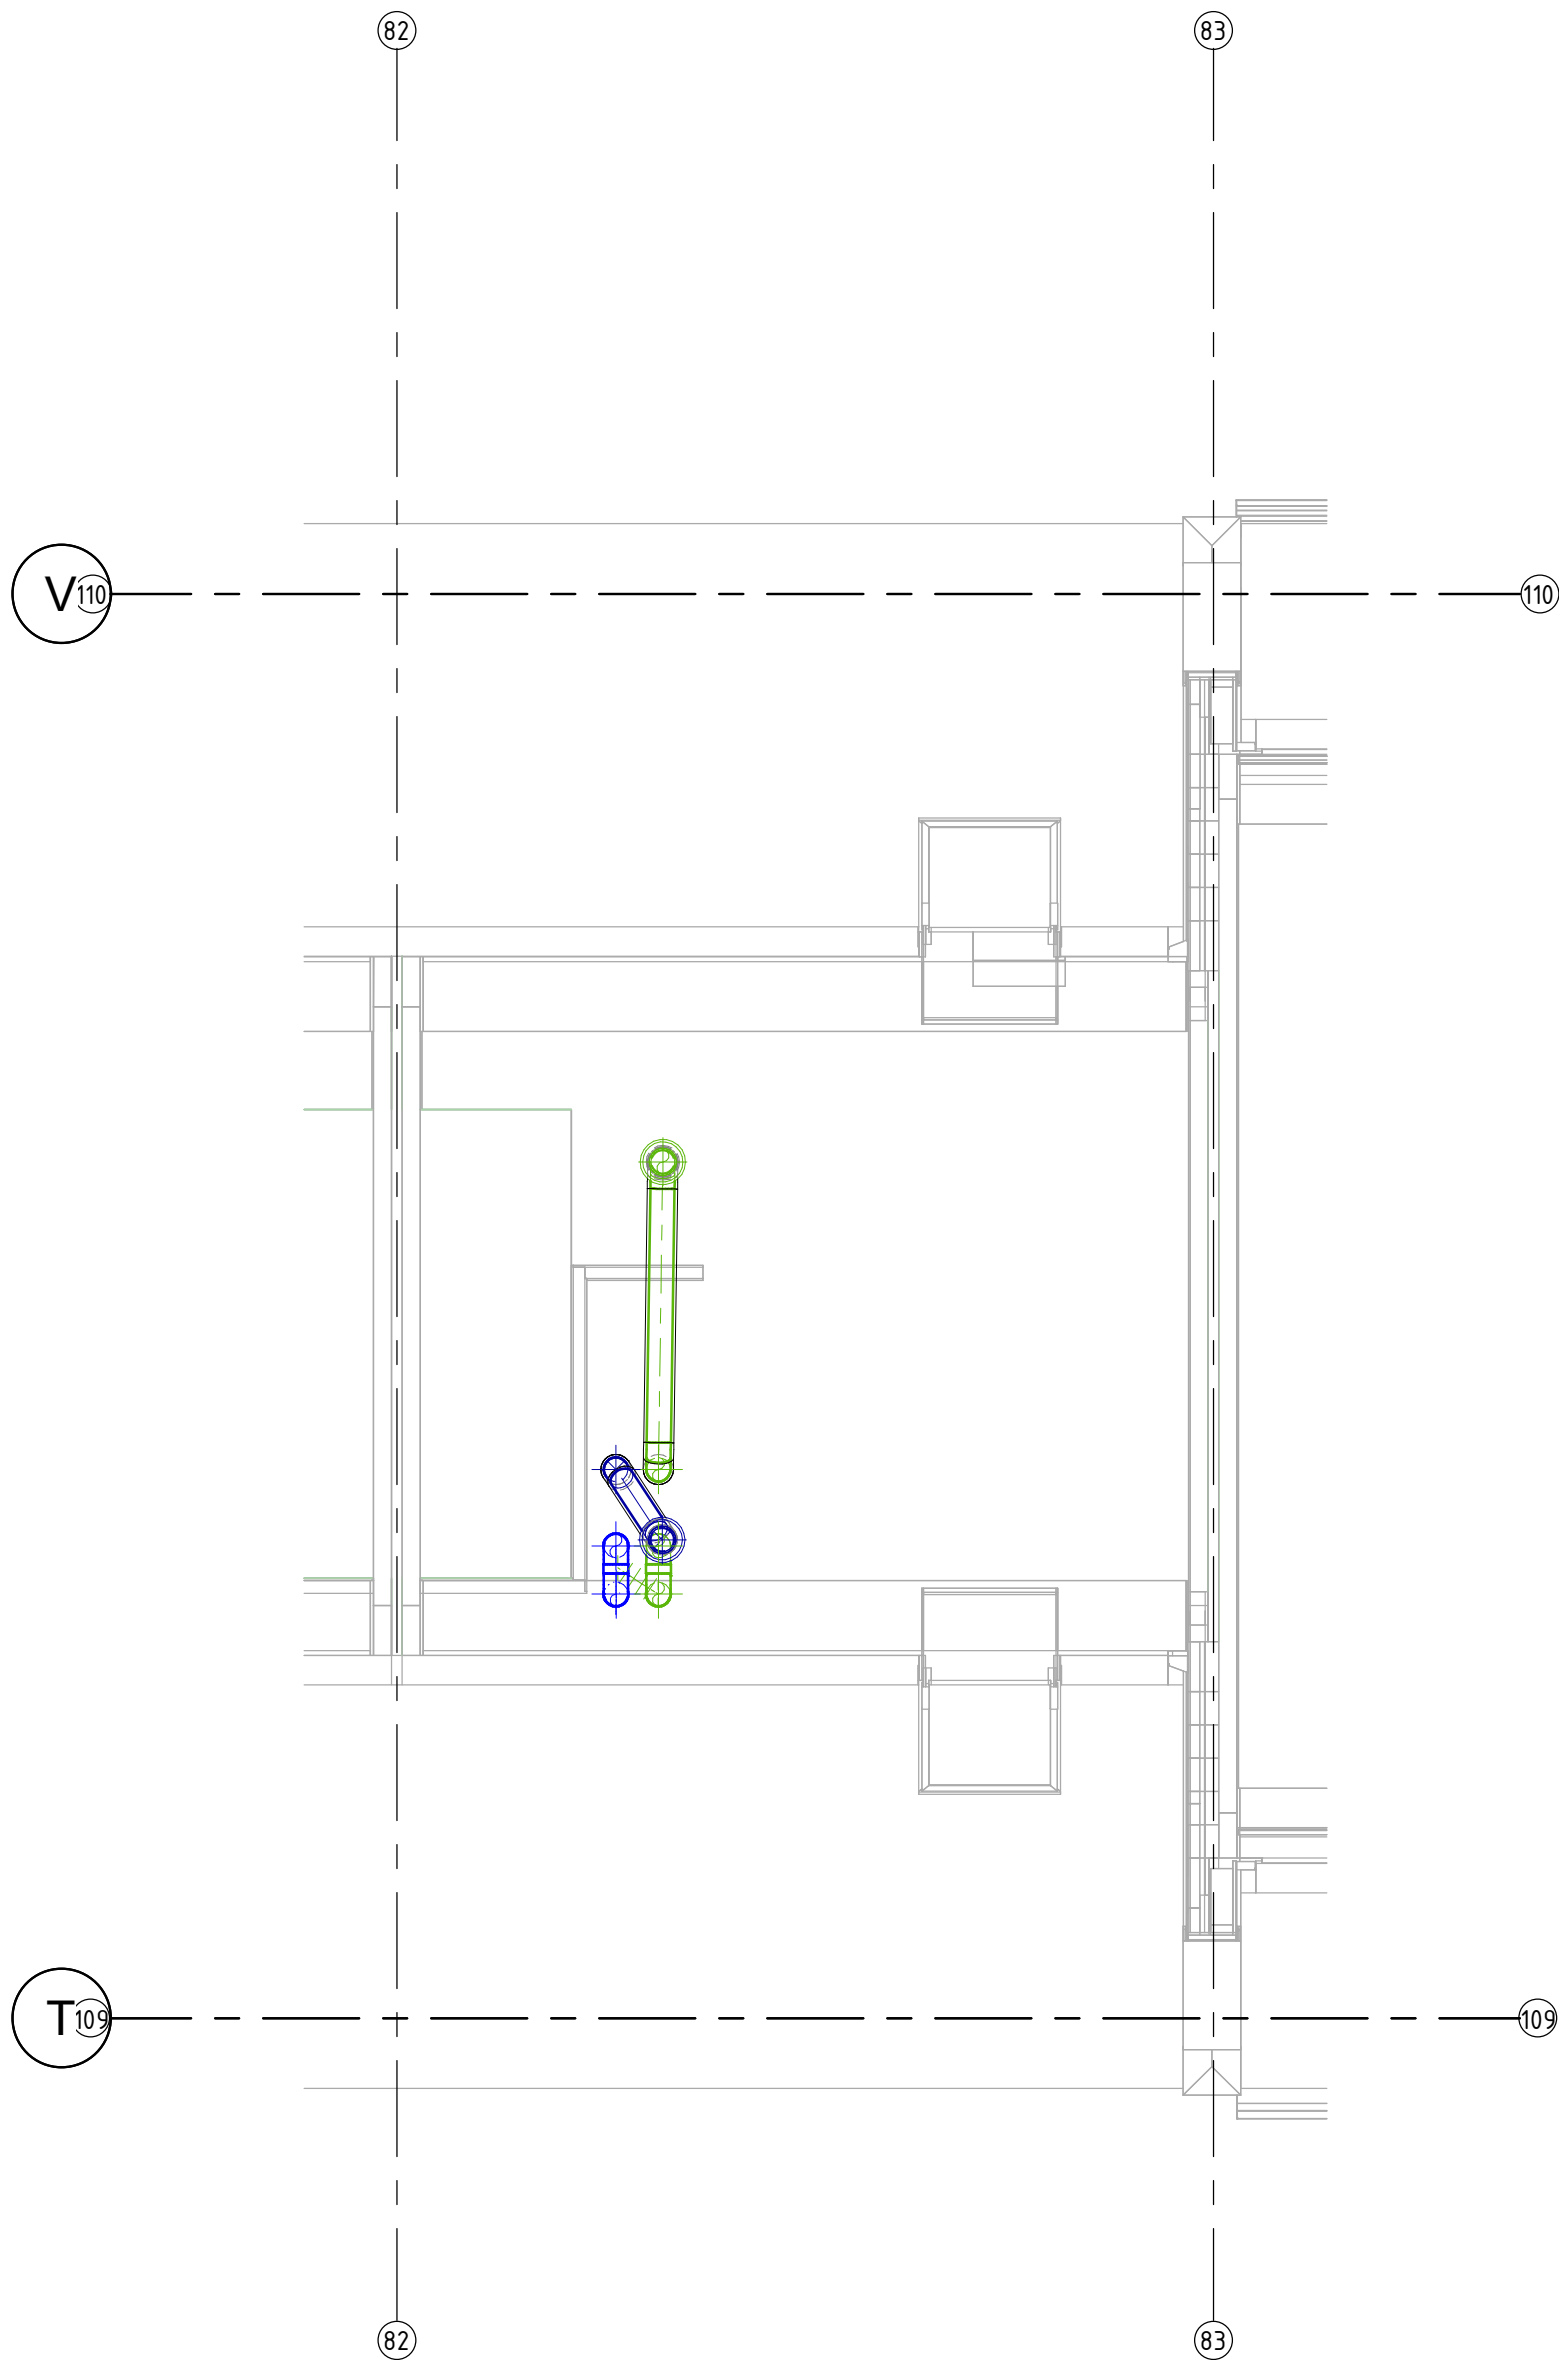

project
95 won. Harderwijk

omschrijving
**Ventilatie
tweede verdieping hoog , 184**

aannemer
Van Wijnen Harderwijk


opdrachtgever
Bremas Harderwijk



Bremas Harderwijk B.V.
Celsiusstraat 43
3846 BK Harderwijk
T 0341 - 41 48 44

I www.bremas.nl

Revisie		
14-05-2025	LvV	
datum	getekend	gezien
formaat A3	schaal 1 : 50	
projectnummer 22019	tekeningnummer MV-02+-184	

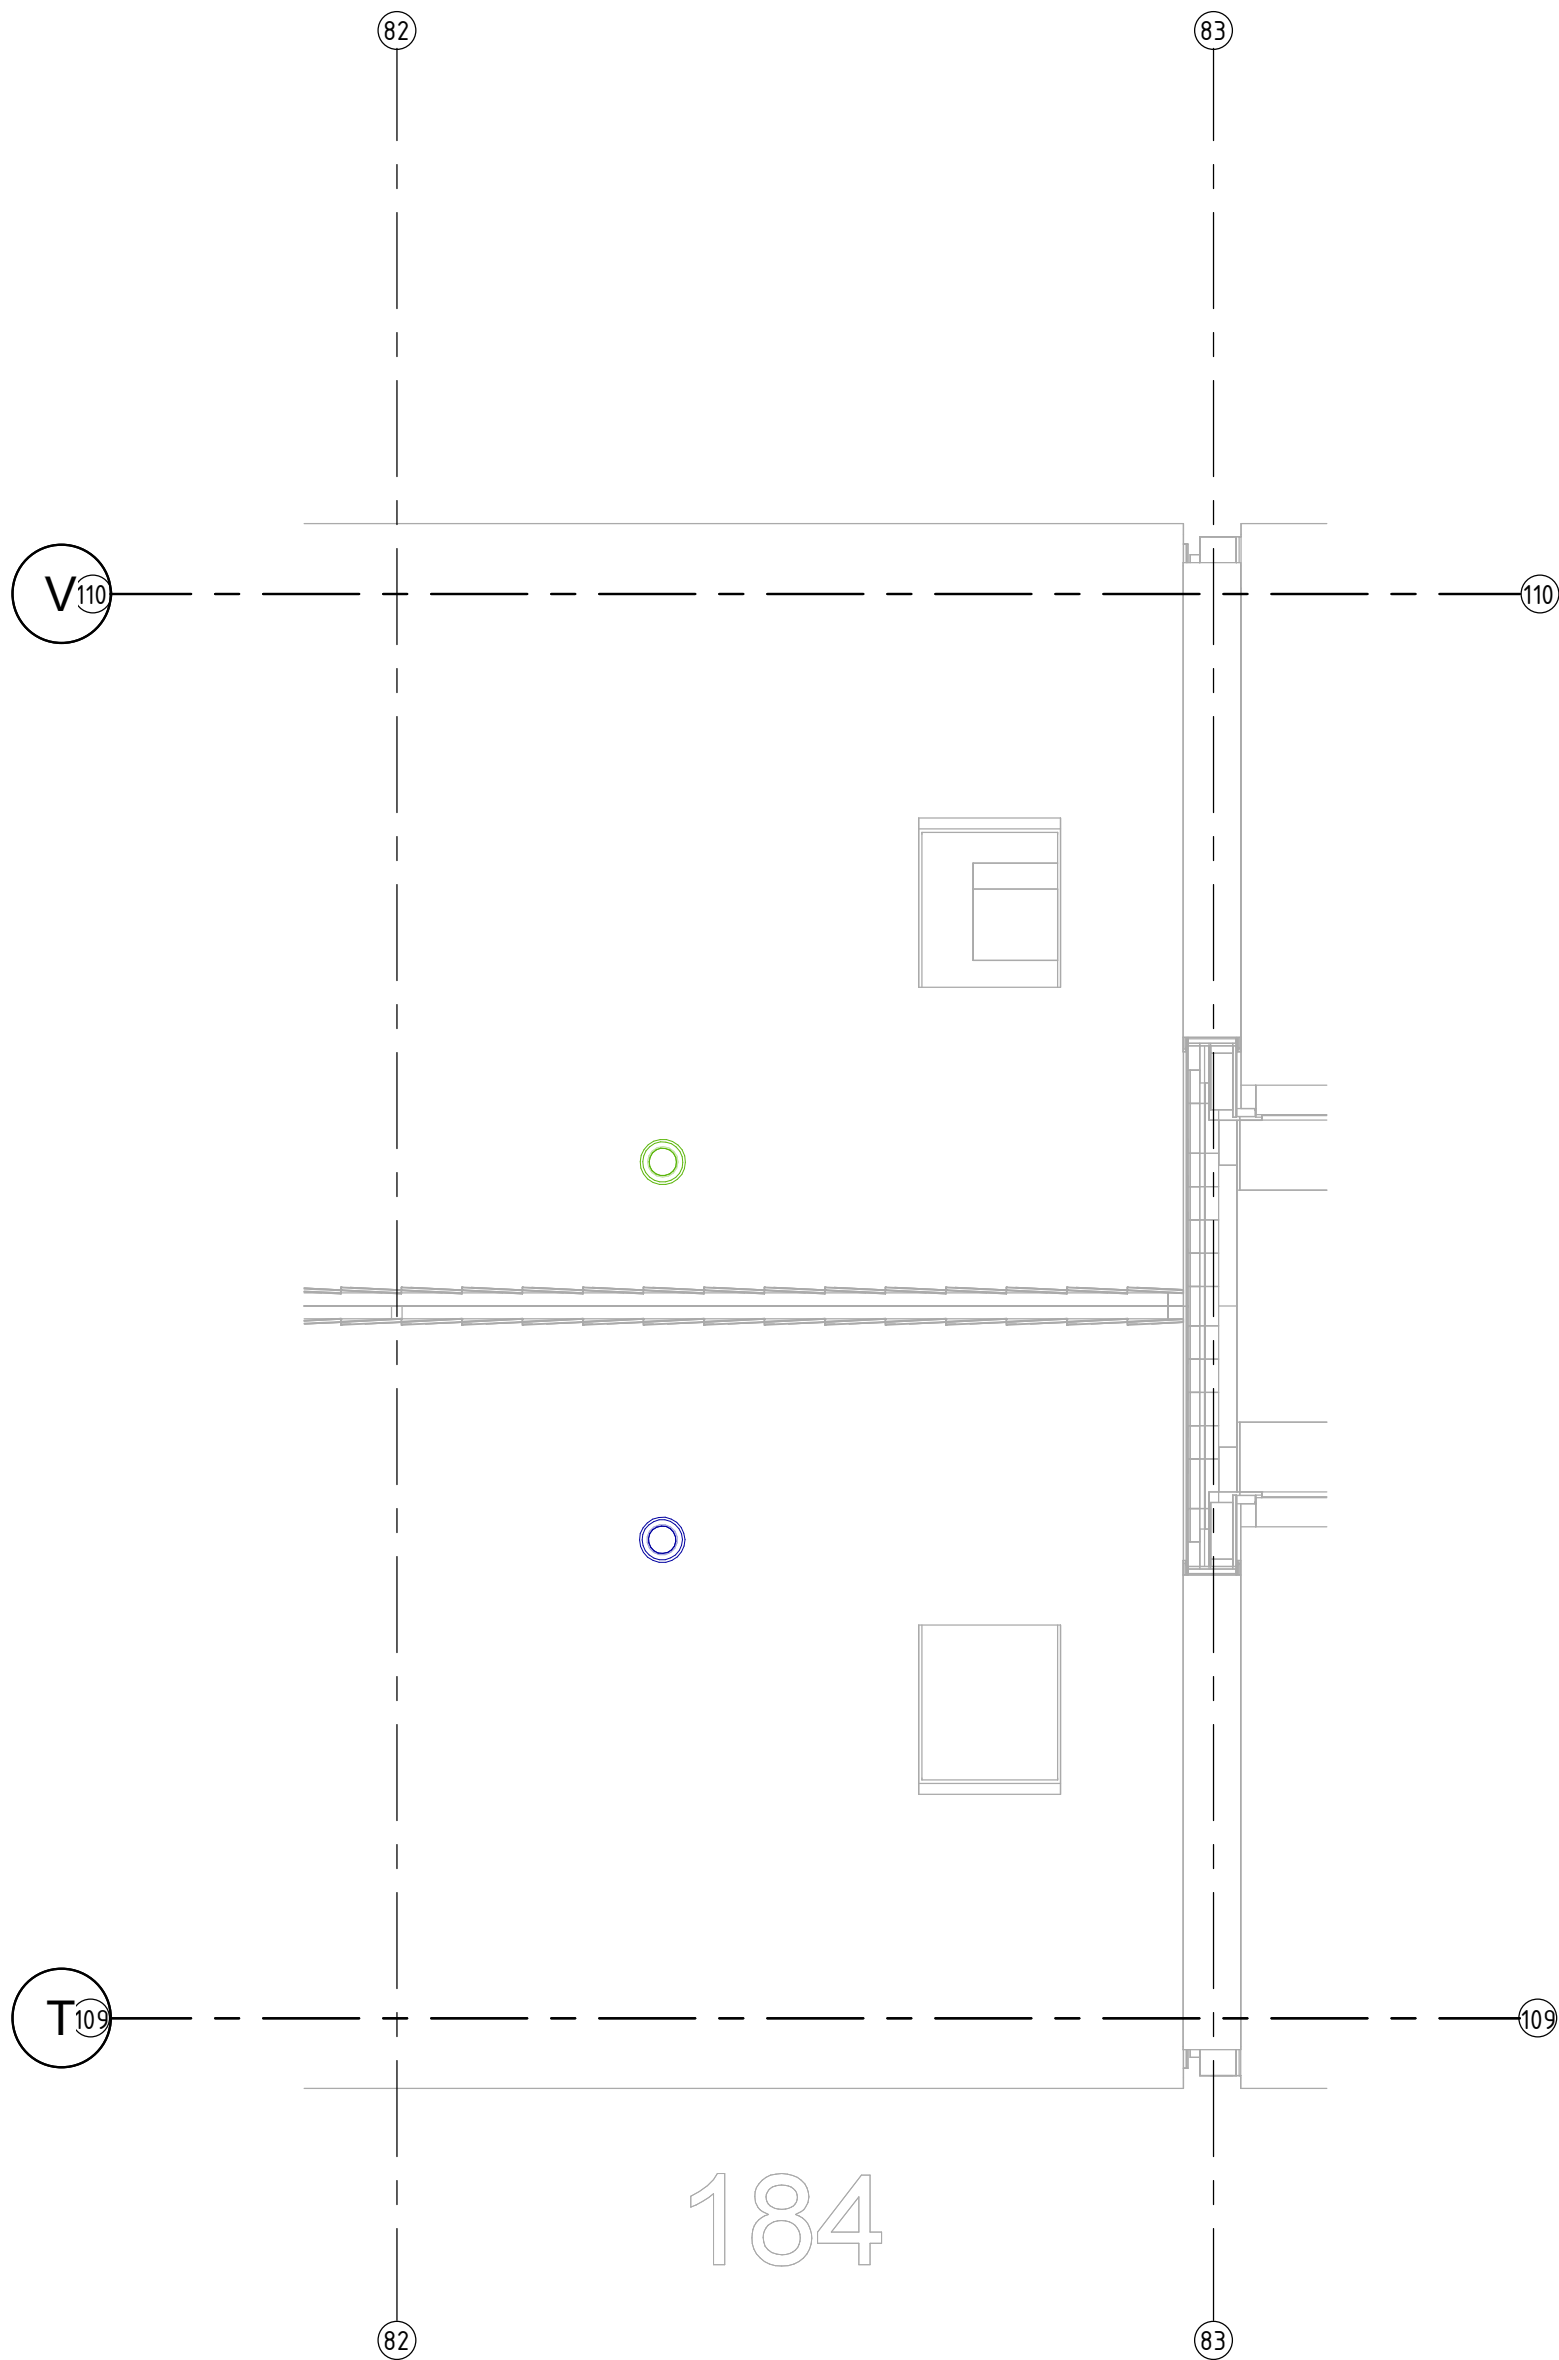

project
95 won. Harderwijk

omschrijving
**Ventilatie
derde verdieping , 184**

aannemer
Van Wijnen Harderwijk

opdrachtgever
Bremant Harderwijk




Bremant
HARDERWIJK

Bremant Harderwijk B.V.
Celsiusstraat 43
3846 BK Harderwijk
T 0341 - 41 48 44

I www.bremant.nl

Revisie		
14-05-2025	LvV	
datum	getekend	gezien
formaat A3	schaal 1 : 50	
projectnummer 22019	tekeningnummer MV-03-184	

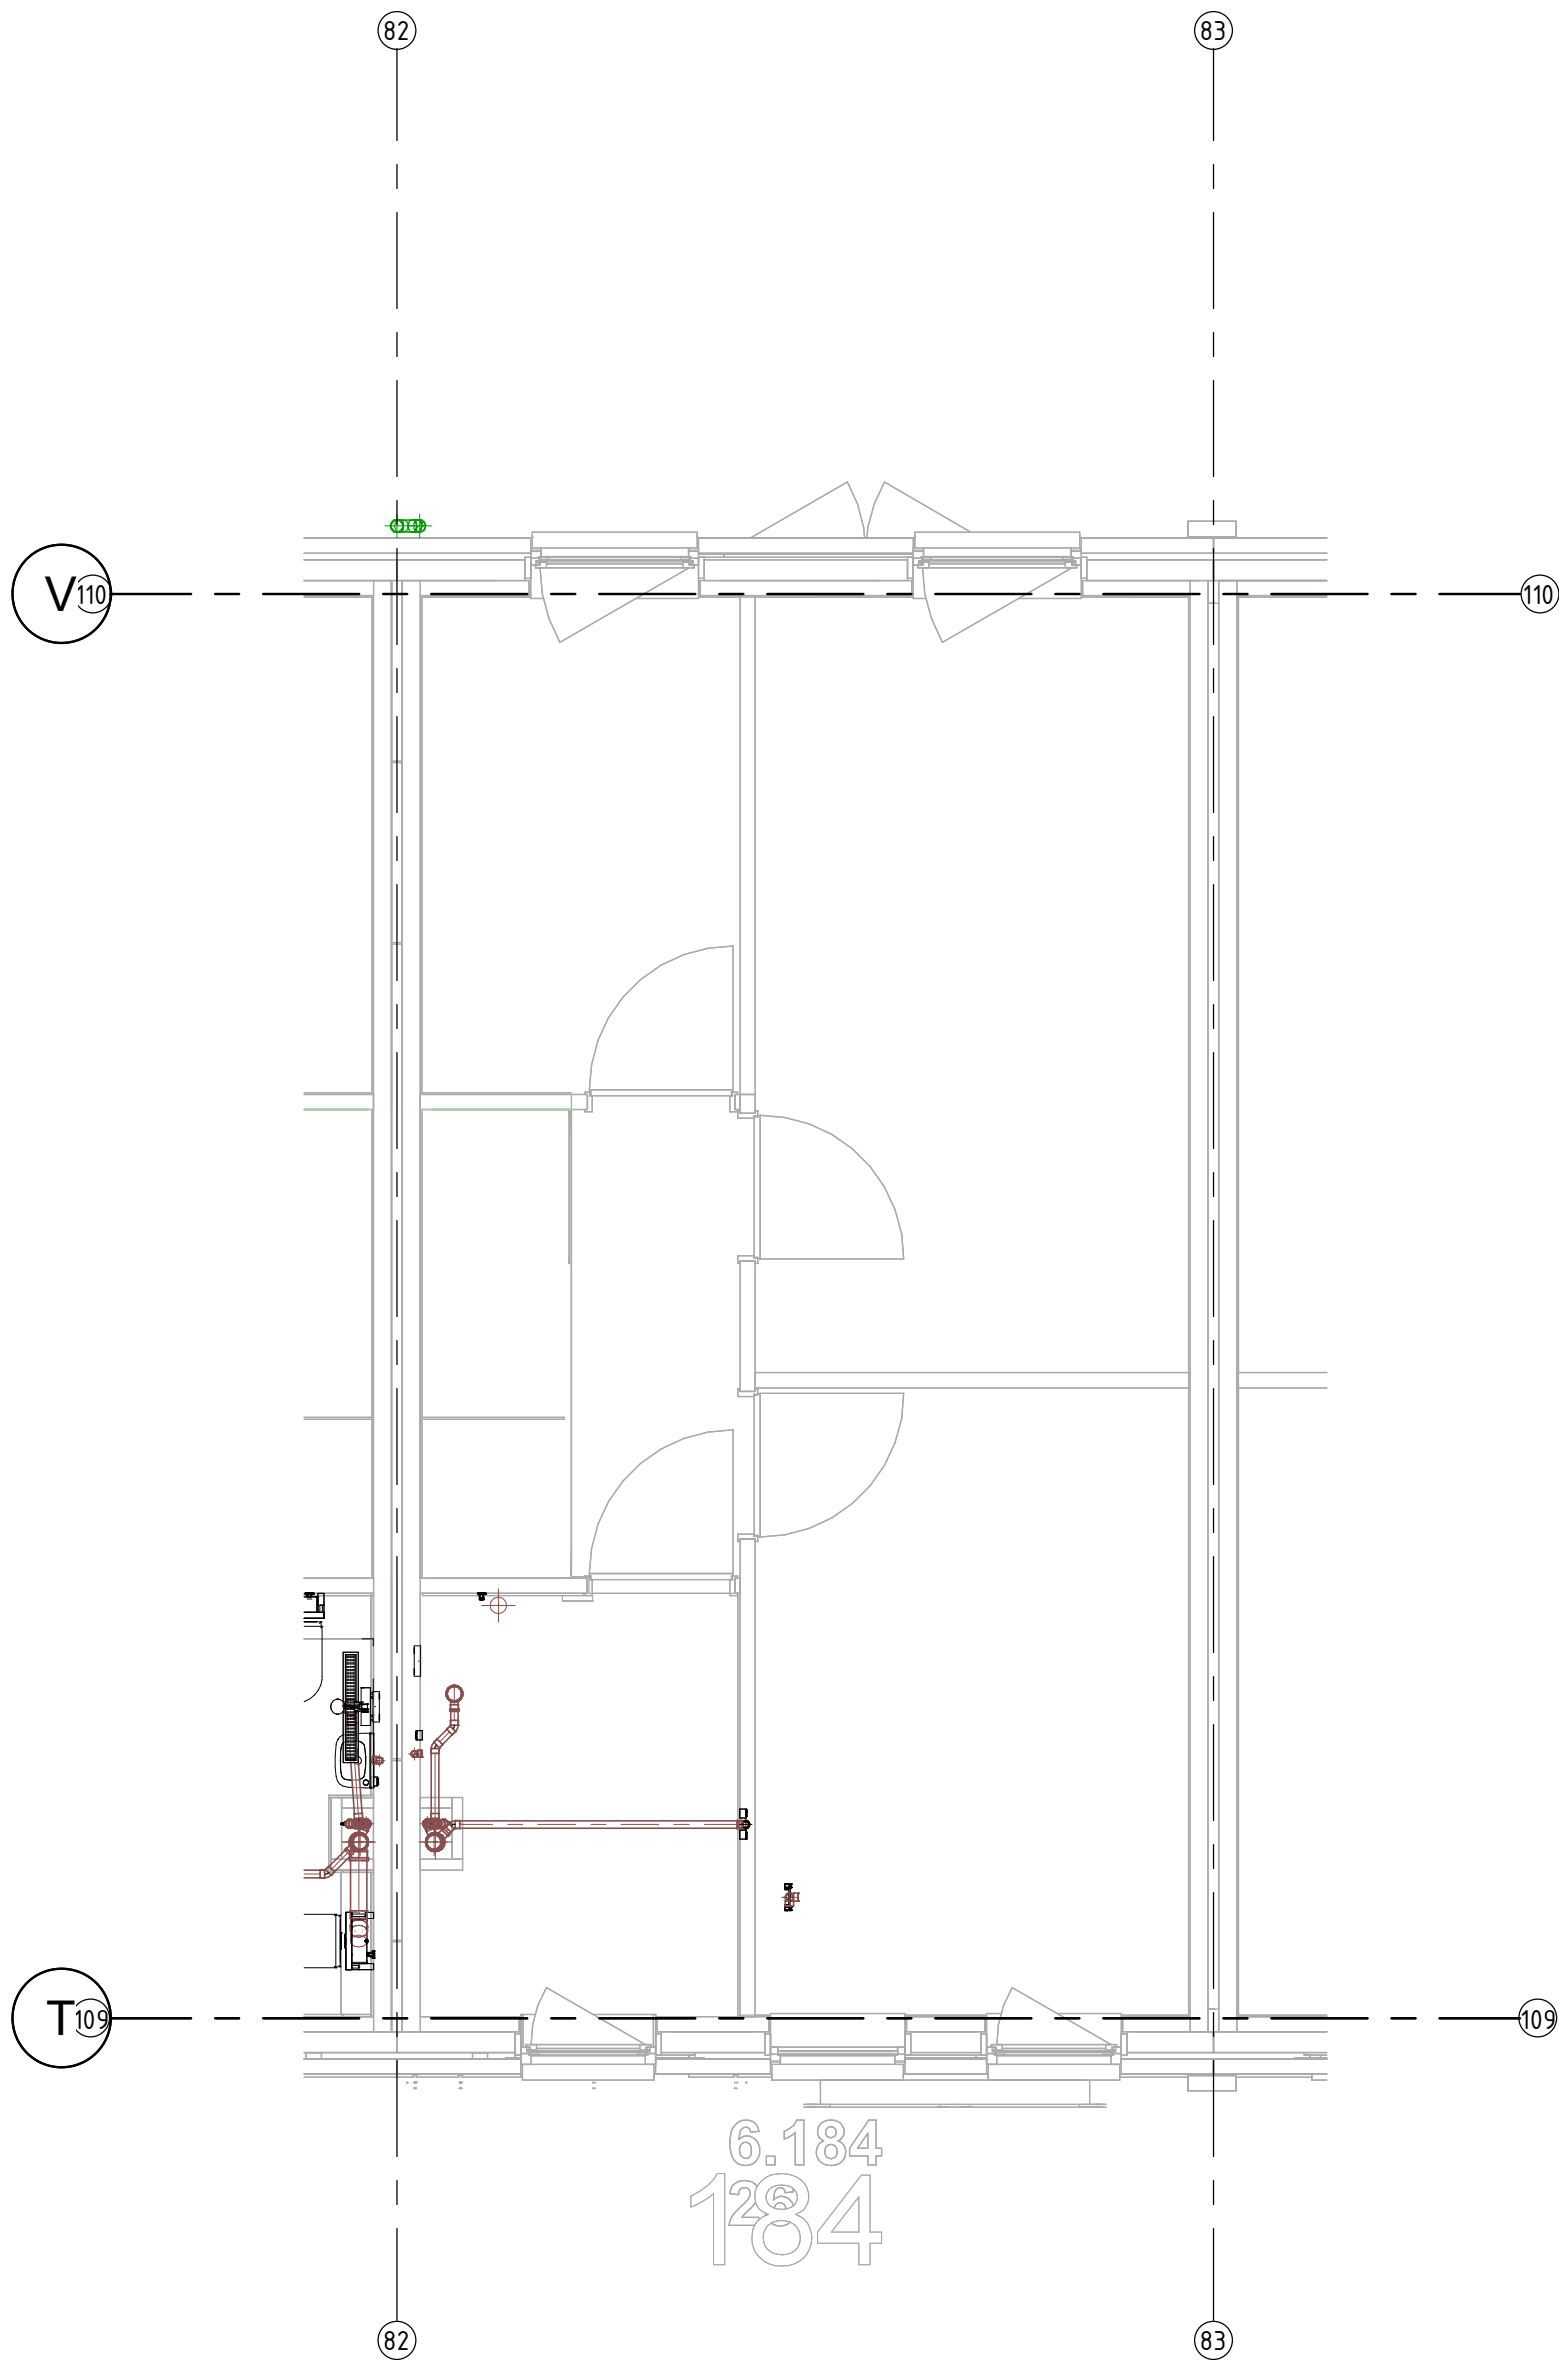

project
95 won. Harderwijk

omschrijving
Riool
eerste verdieping , 184

aannemer
Van Wijnen Harderwijk

opdrachtgever
Bremas Harderwijk




Bremas
HARDERWIJK

Bremas Harderwijk B.V.
Celsiusstraat 43
3846 BK Harderwijk
T 0341 - 41 48 44

I www.bremas.nl

Revisie		
14-05-2025	LvV	
datum	getekend	gezien
formaat A3	schaal 1 : 50	
projectnummer 22019	tekeningnummer RIO-01-184	

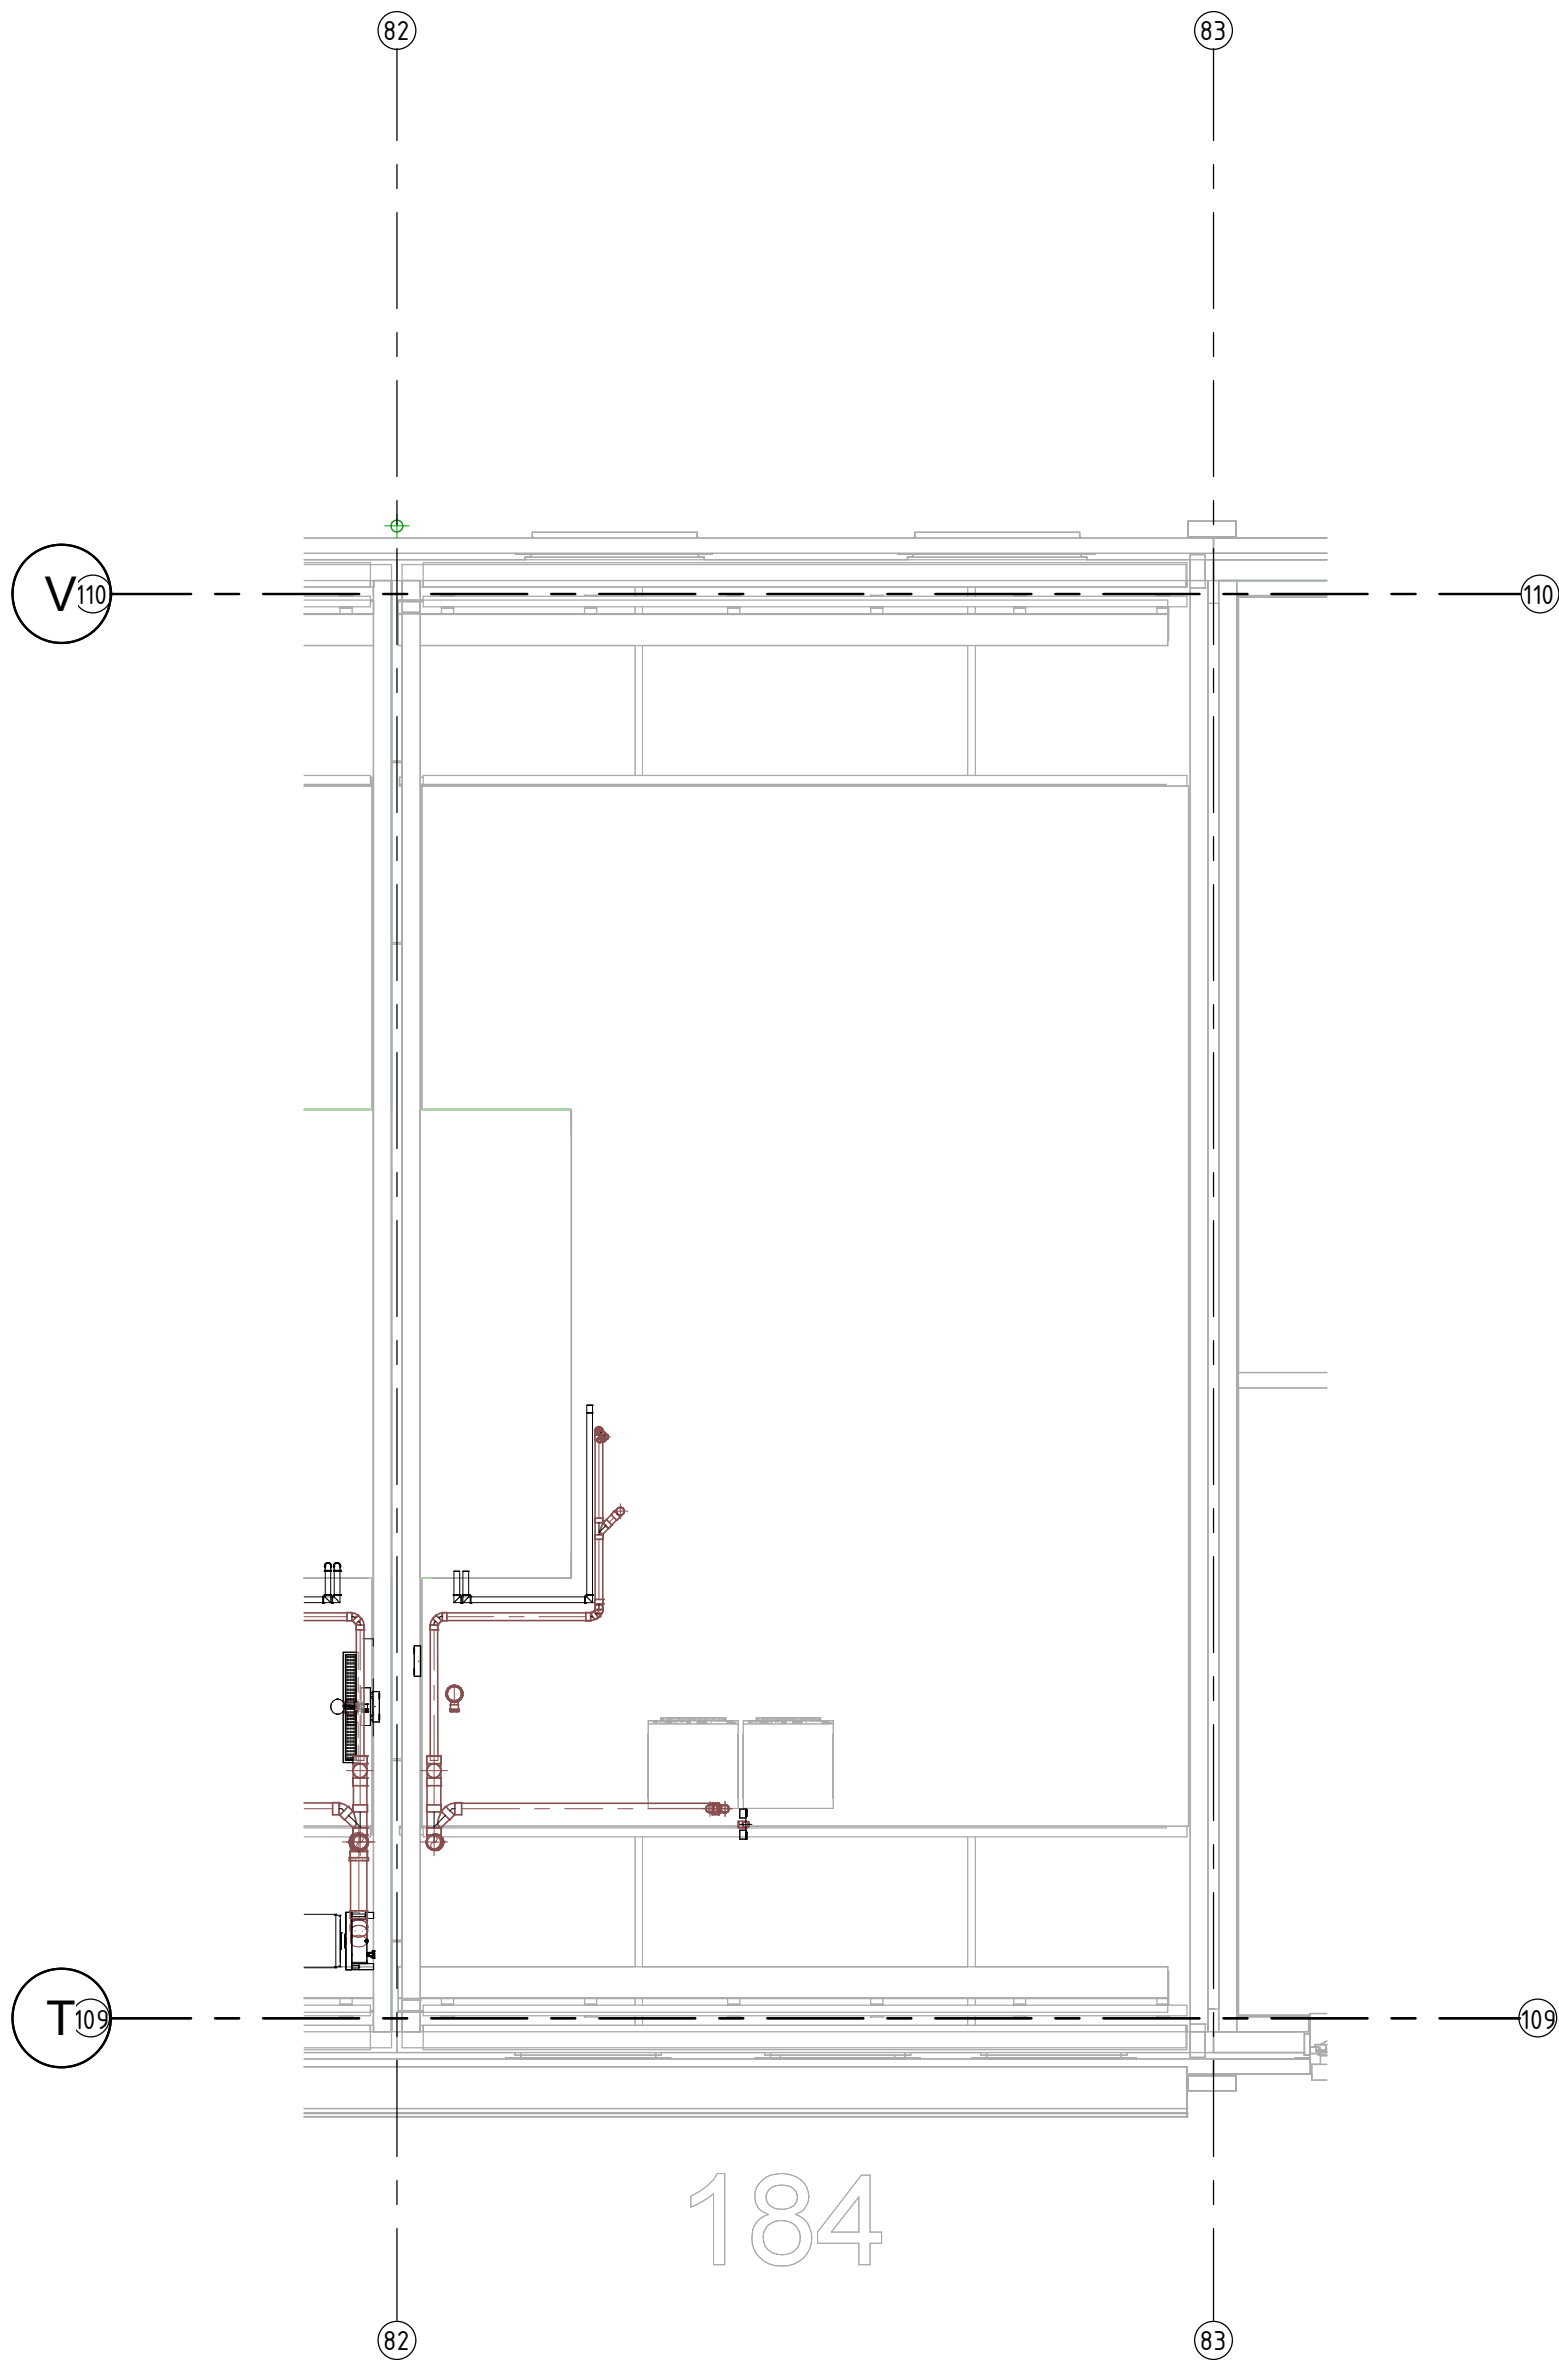

project
95 won. Harderwijk

omschrijving
Riool
tweede verdieping , 184

aannemer
Van Wijnen Harderwijk

opdrachtgever
Bremas Harderwijk




Bremas
HARDERWIJK

Bremas Harderwijk B.V.
Celsiusstraat 43
3846 BK Harderwijk
T 0341 - 41 48 44

I www.bremas.nl

Revisie		
14-05-2025	LvV	
datum	getekend	gezien
formaat A3	schaal 1 : 50	
projectnummer 22019	tekeningnummer RIO-02-184	

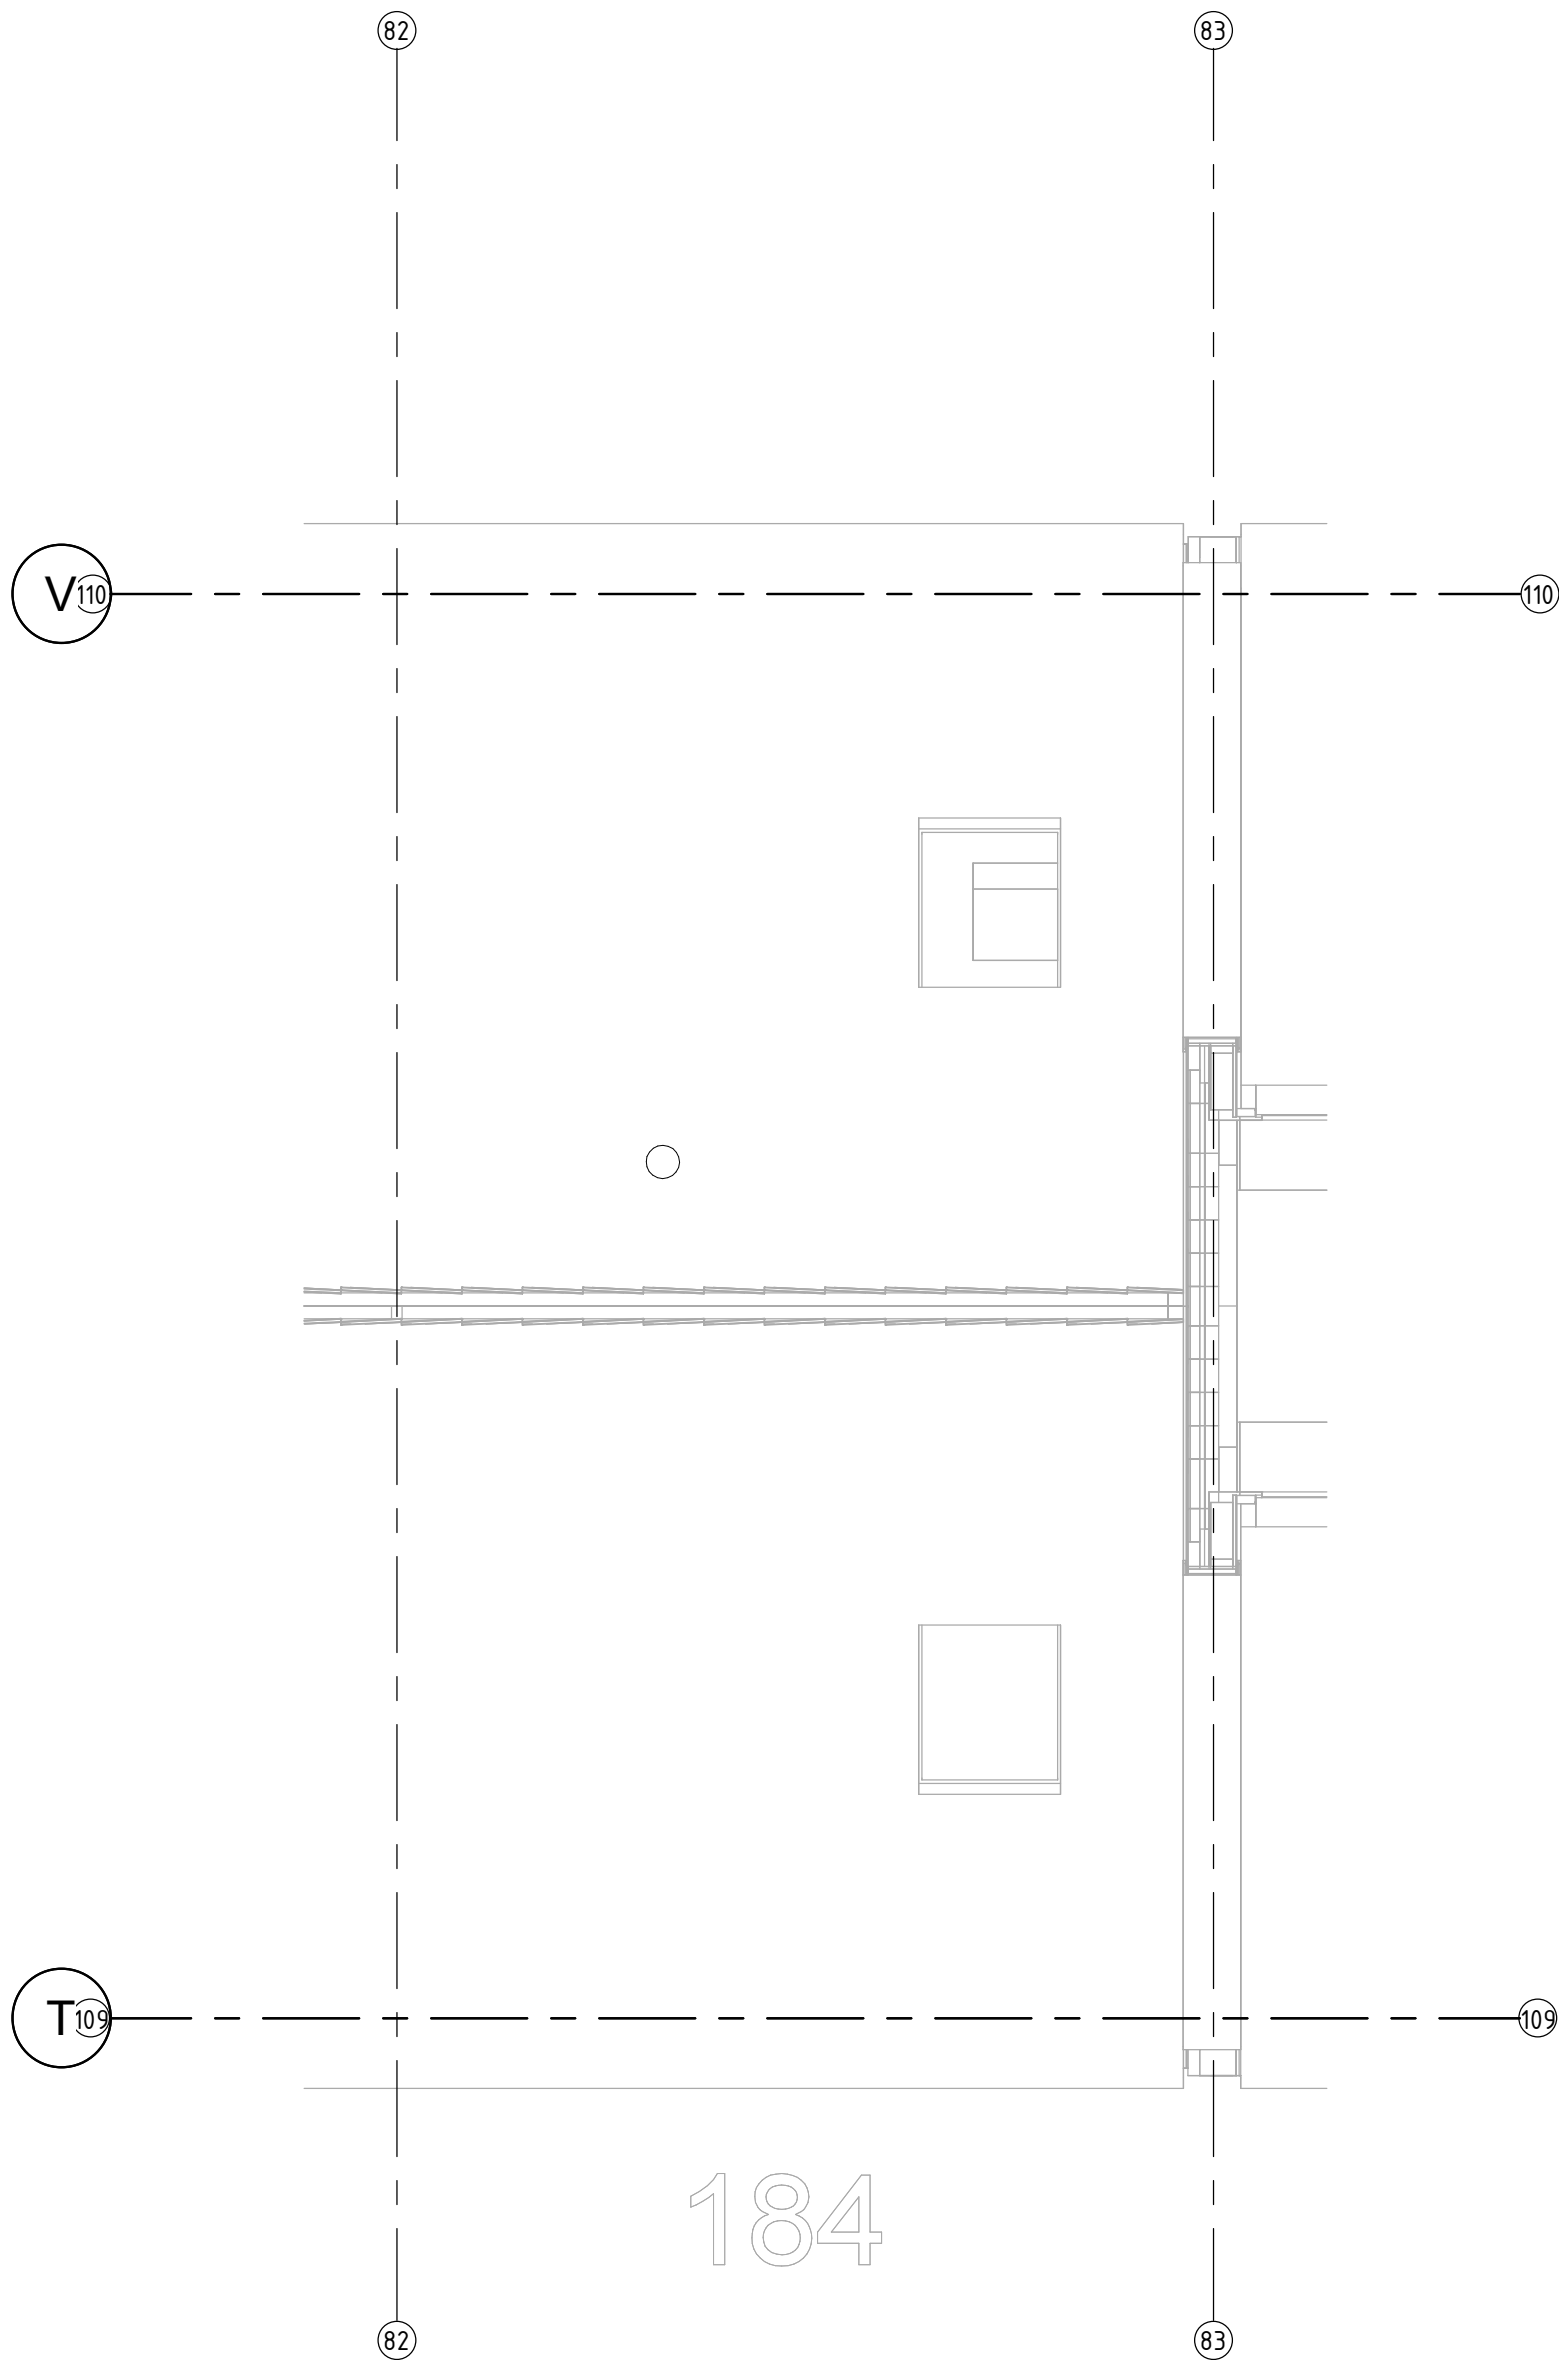

project

95 won. Harderwijk

omschrijving

Riool
derde verdieping , 184

aannemer

Van Wijnen Harderwijk

opdrachtgever

Breman Harderwijk




Breman
HARDERWIJK

Breman Harderwijk B.V.
Celsiusstraat 43
3846 BK Harderwijk
T 0341 - 41 48 44

I www.breman.nl

Revisie		
14-05-2025	LvV	
datum	getekend	gezien
formaat A3	schaal 1 : 50	
projectnummer 22019	tekeningnummer RIO-03-184	

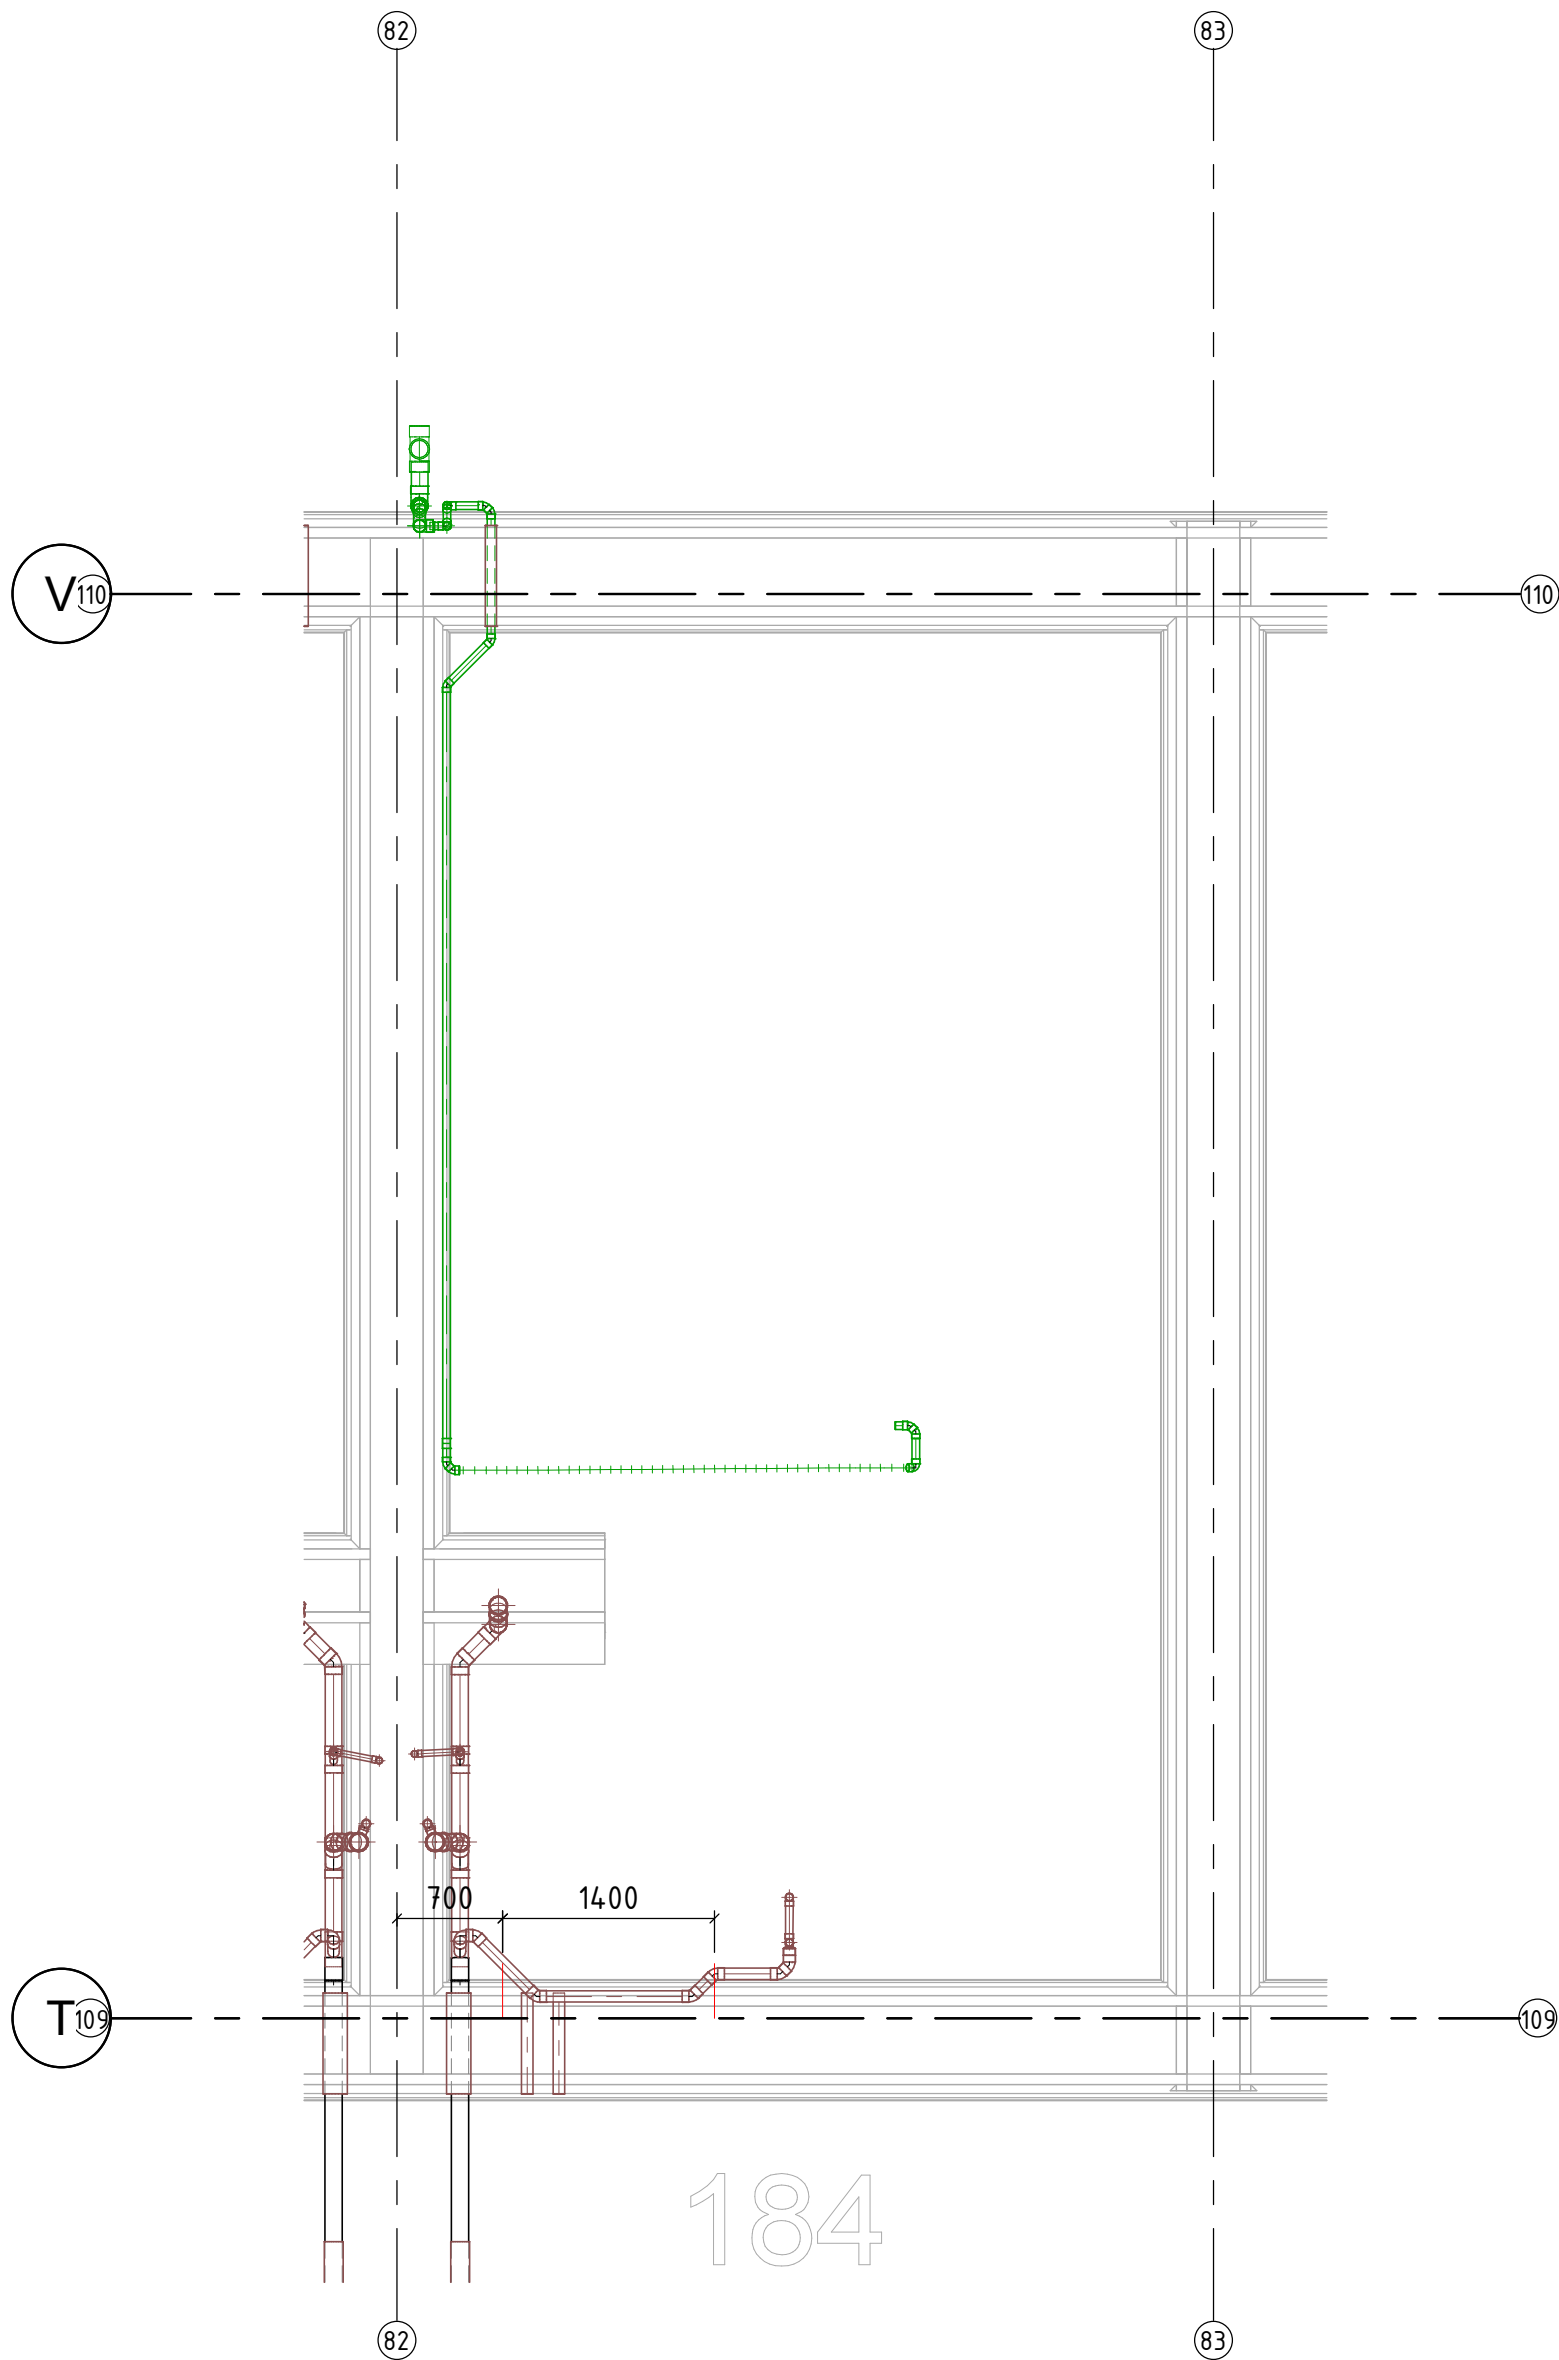

project
95 won. Harderwijk

omschrijving
Riool
b.k. fundering , 184

aannemer
Van Wijnen Harderwijk

opdrachtgever
Bremant Harderwijk




Bremant
HARDERWIJK

Bremant Harderwijk B.V.
Celsiusstraat 43
3846 BK Harderwijk
T 0341 - 41 48 44

I www.bremant.nl

Revisie		
14-05-2025	LvV	
datum	getekend	gezien
formaat A3	schaal 1 : 50	
projectnummer 22019	tekeningnummer RIO-FU-184	

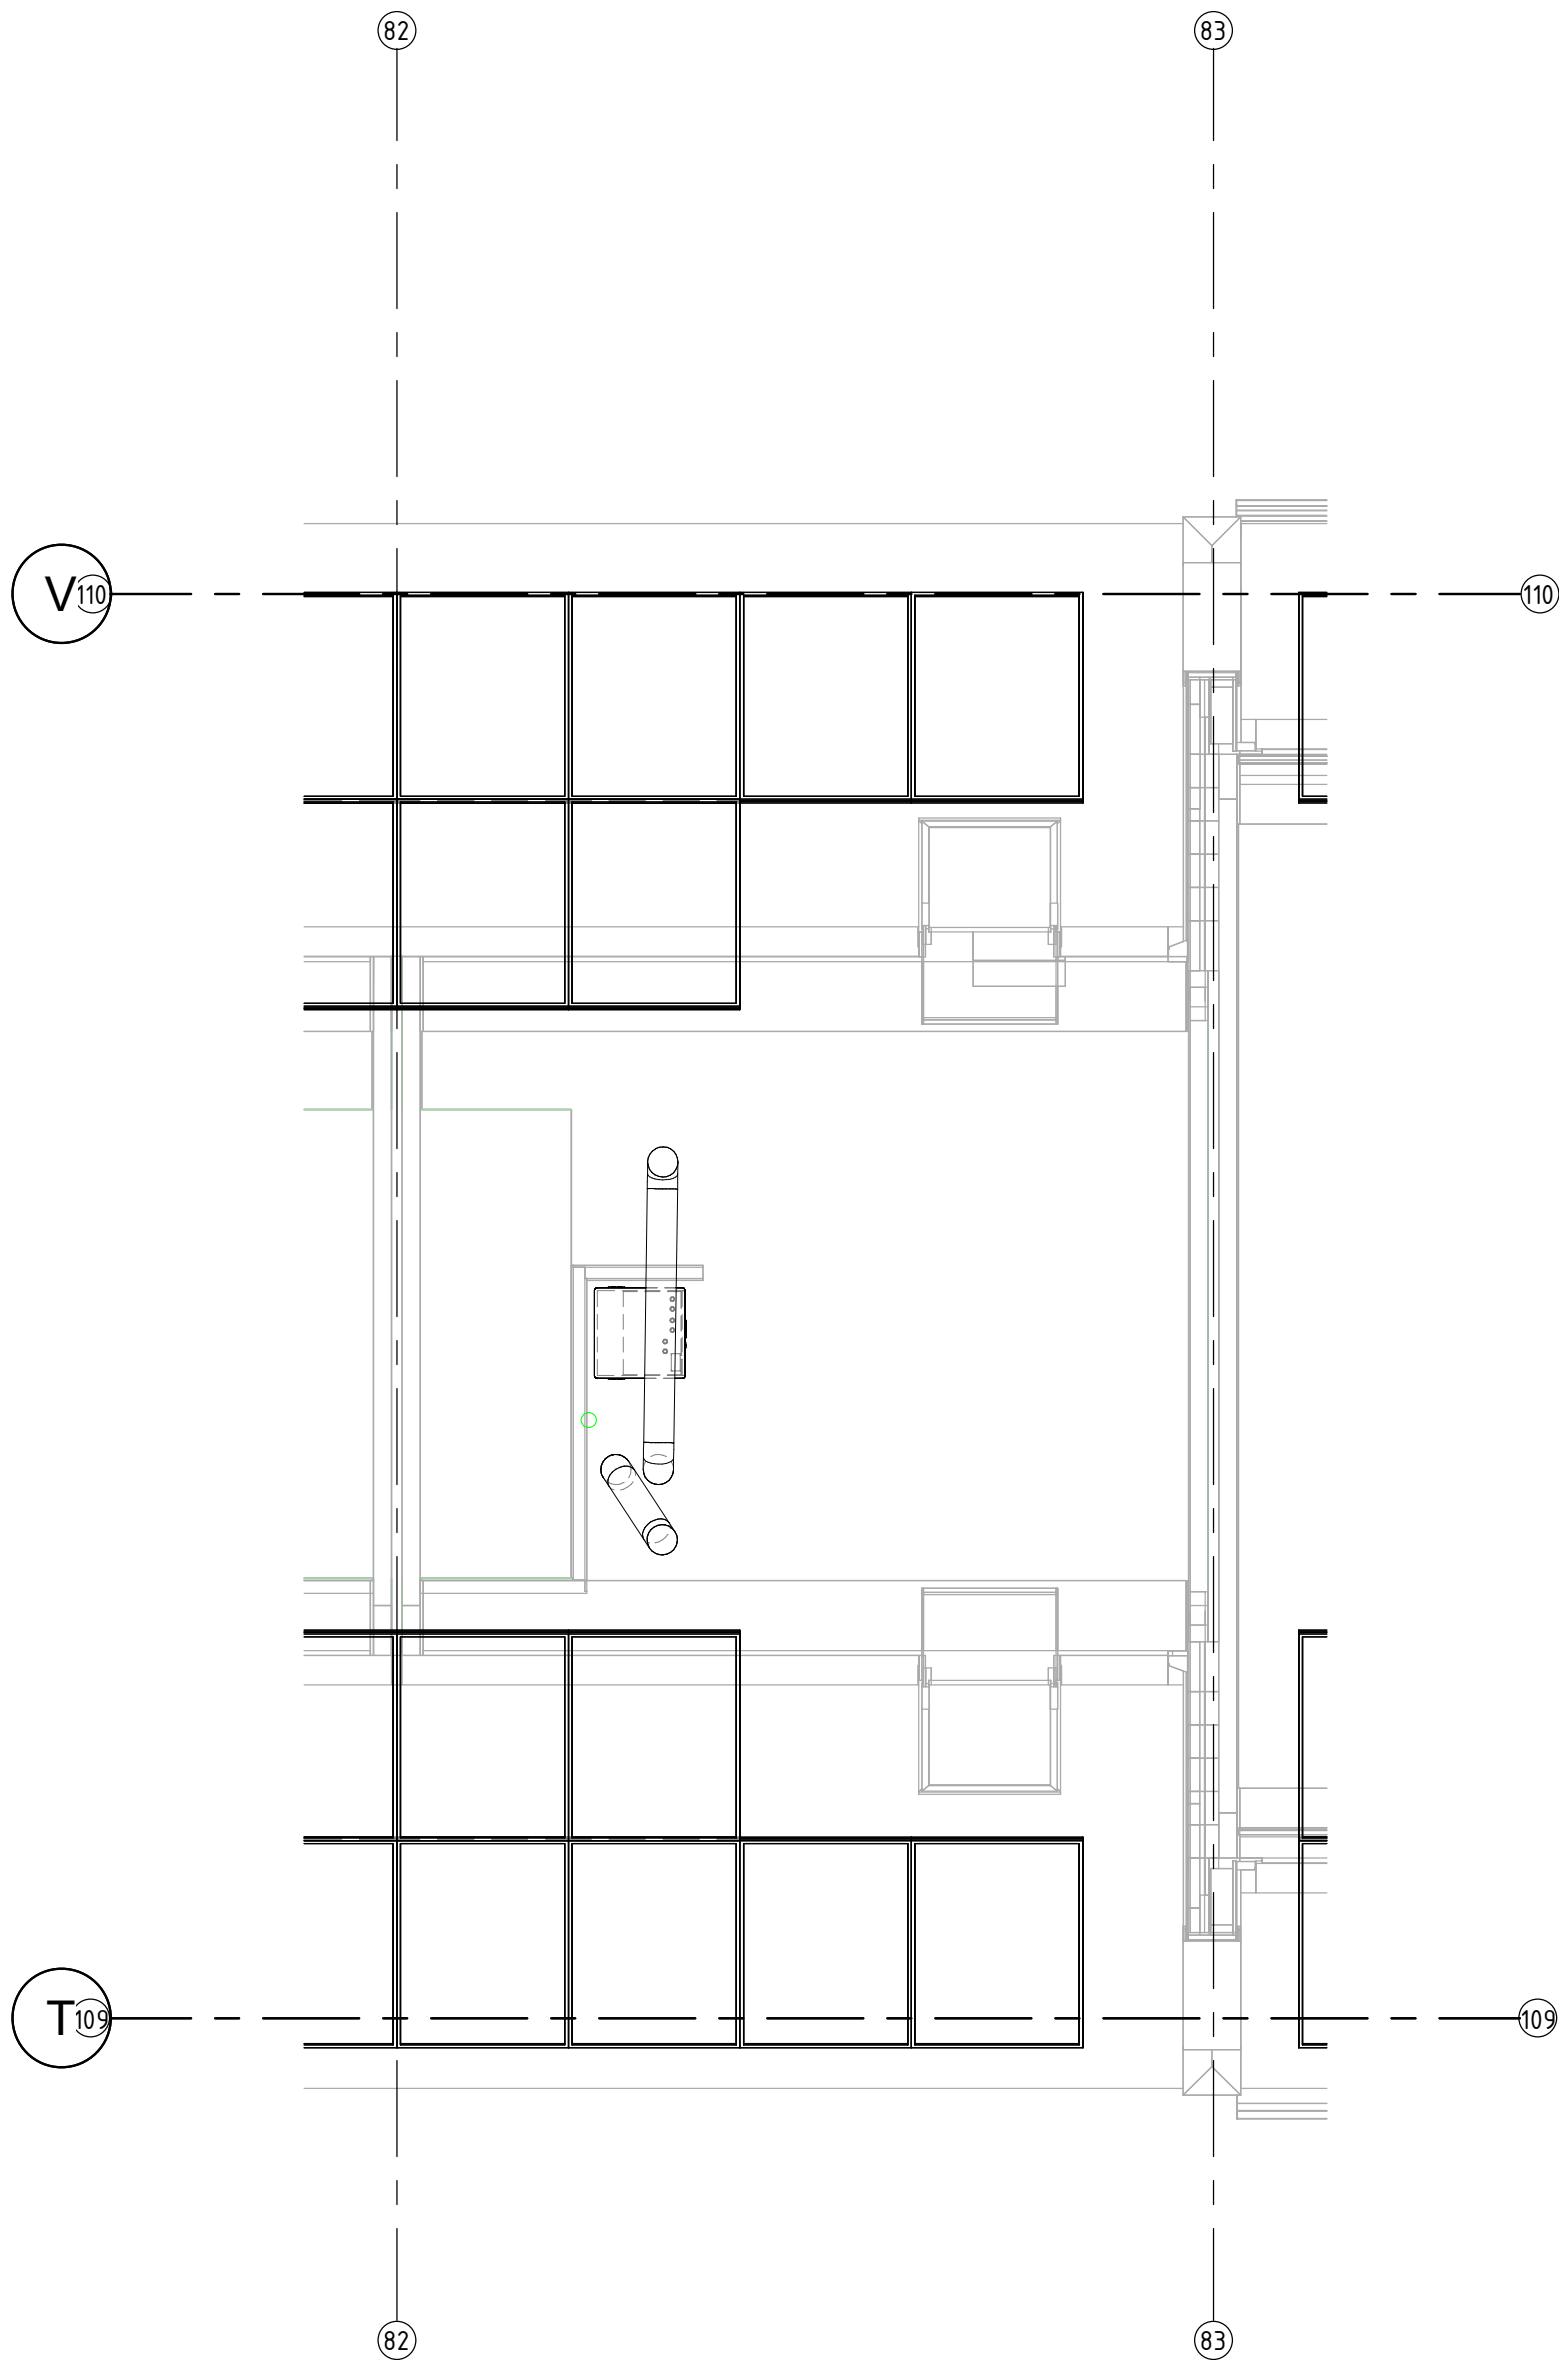

project
95 won. Harderwijk

omschrijving
Water
tweede verdieping hoog , 184

aannemer
Van Wijnen Harderwijk

opdrachtgever
Bremant Harderwijk




Bremant
HARDERWIJK

Bremant Harderwijk B.V.
Celsiusstraat 43
3846 BK Harderwijk
T 0341 - 41 48 44

I www.bremant.nl

Revisie		
14-05-2025	LvV	
datum	getekend	gezien
formaat A3	schaal 1 : 50	
projectnummer 22019	tekeningnummer W-02+-184	

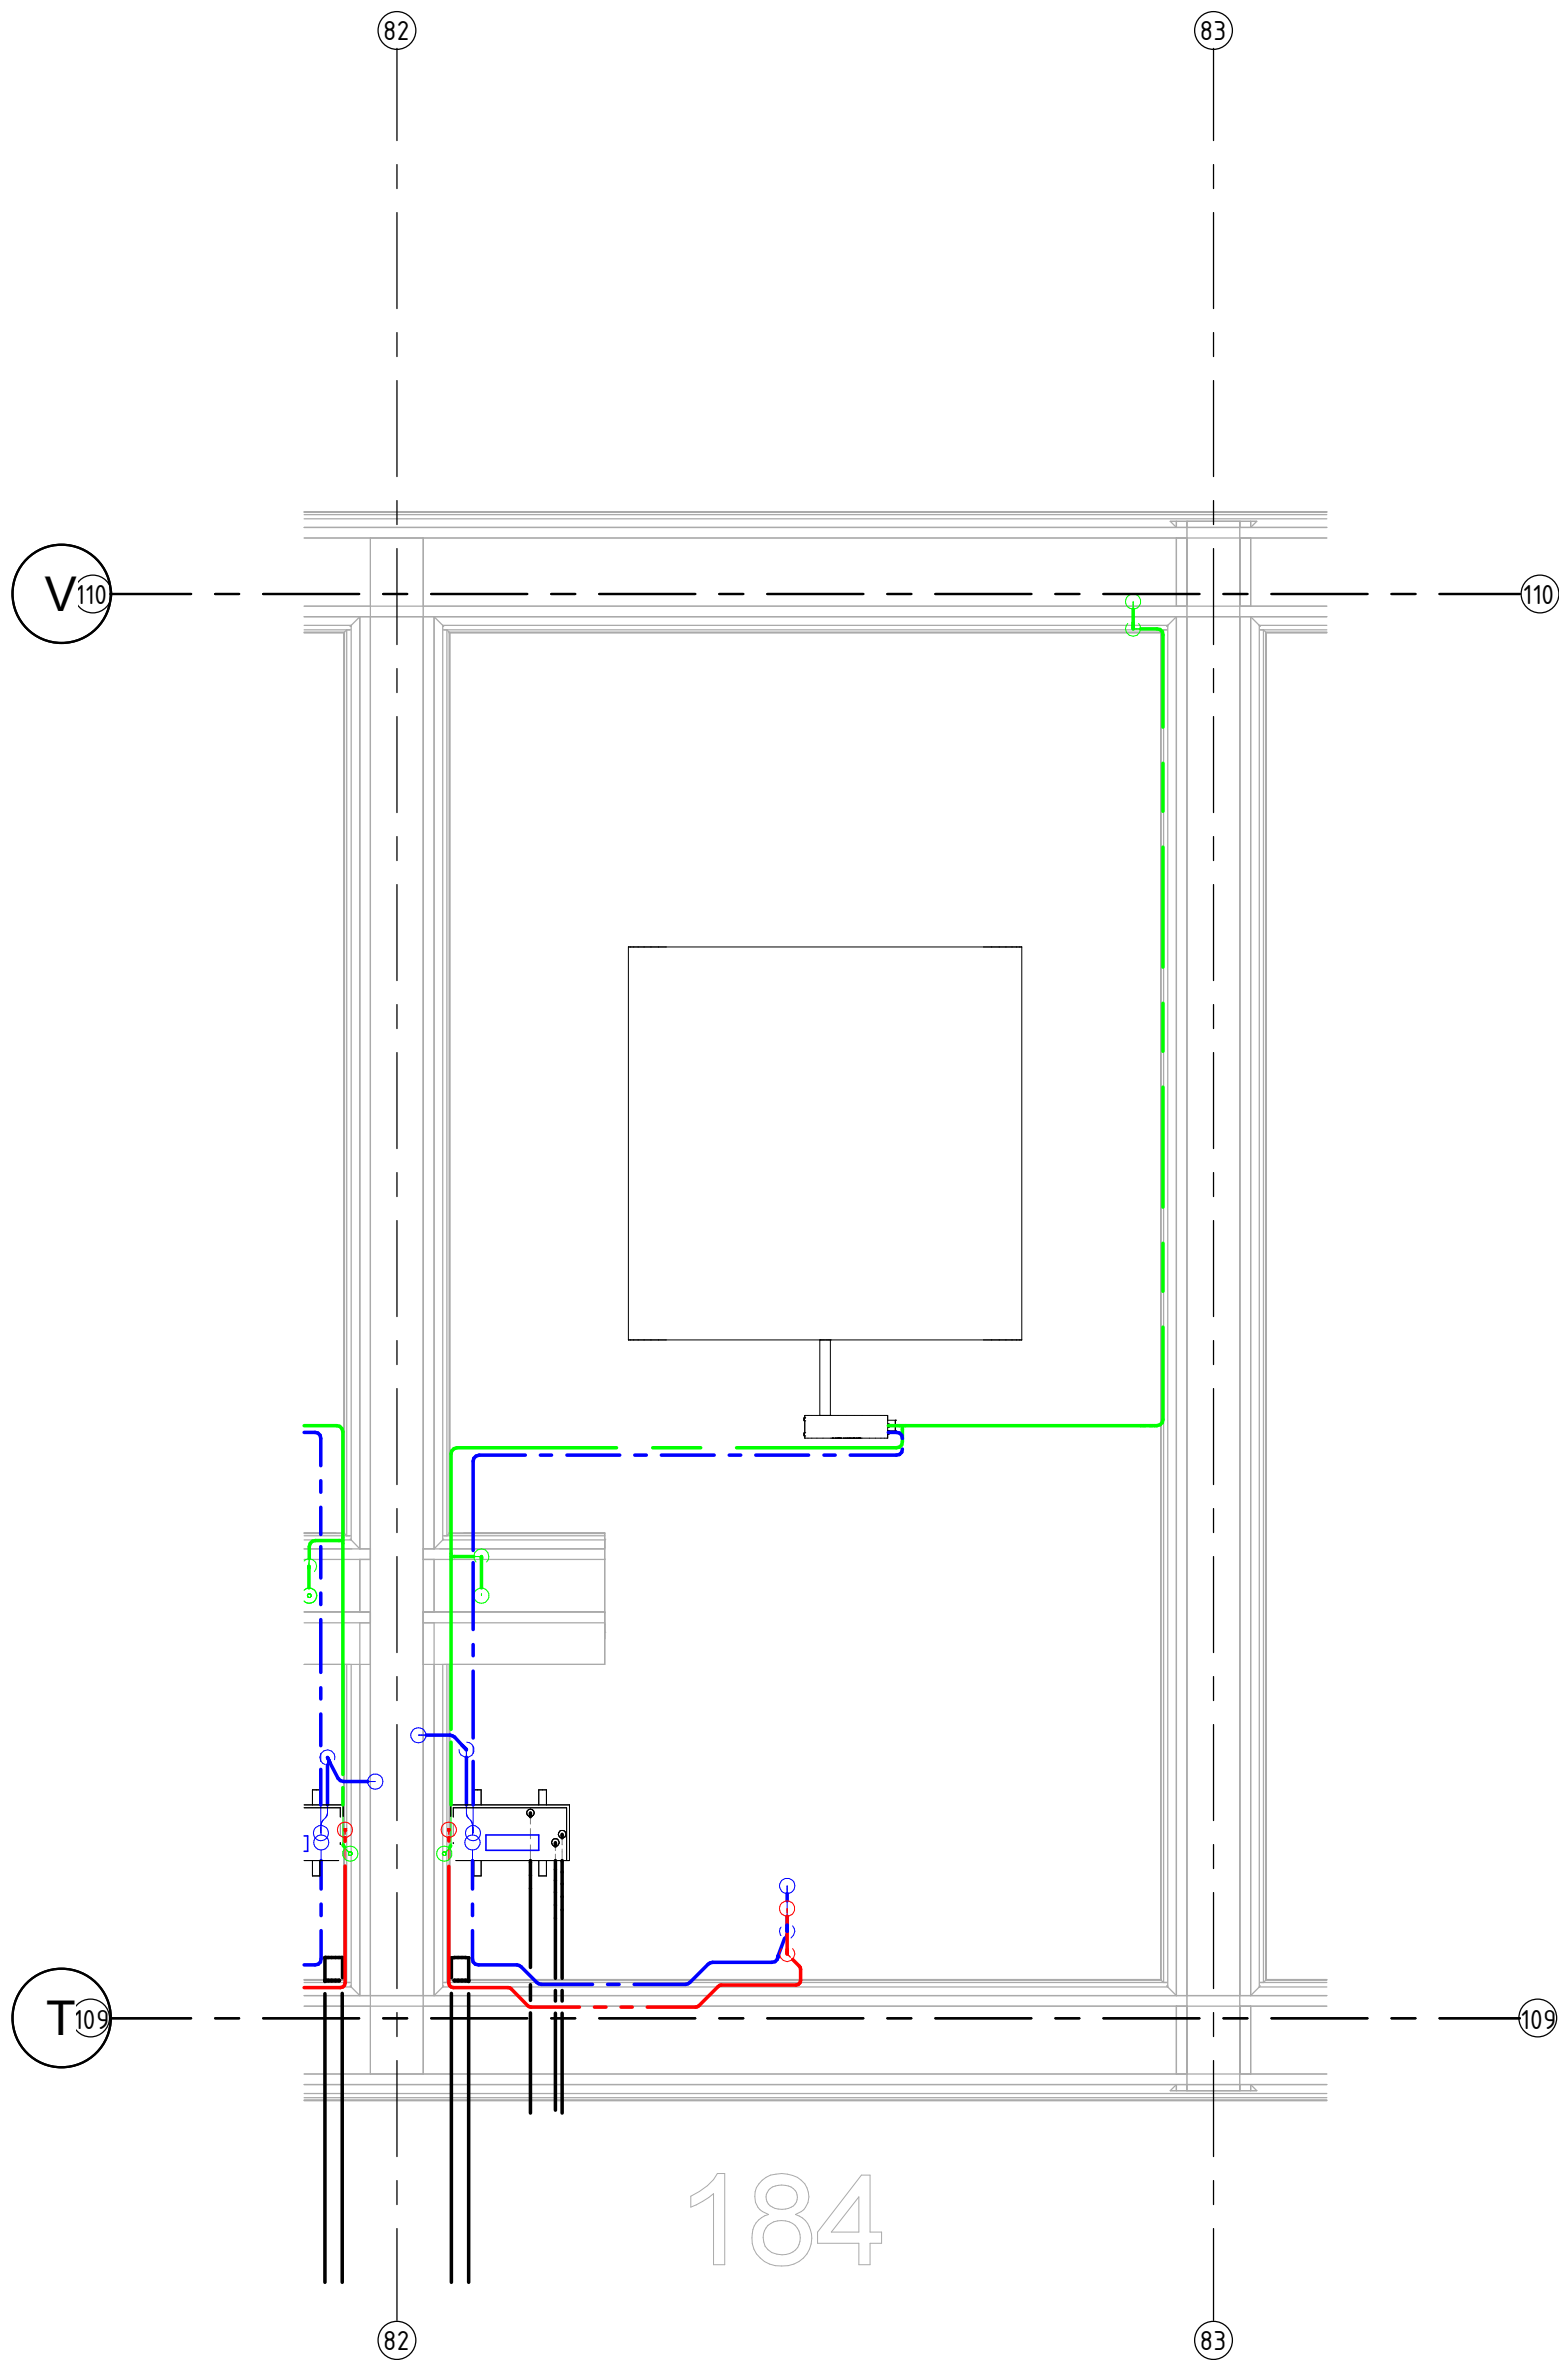

project
95 won. Harderwijk

omschrijving
Water
b.k. fundering , 184

aannemer
Van Wijnen Harderwijk

opdrachtgever
Bremant Harderwijk



Bremant
HARDERWIJK

Bremant Harderwijk B.V.
Celsiusstraat 43
3846 BK Harderwijk
T 0341 - 41 48 44

I www.bremant.nl

Revisie		
14-05-2025	LvV	
datum	getekend	gezien
formaat A3	schaal 1 : 50	
projectnummer 22019	tekeningnummer W-FU-184	