




project	
95 won. Harderwijk	
omschrijving	
Centrale verwarming begane grond , 189	
aannemer	opdrachtgever
Van Wijnen Harderwijk	Breman Harderwijk

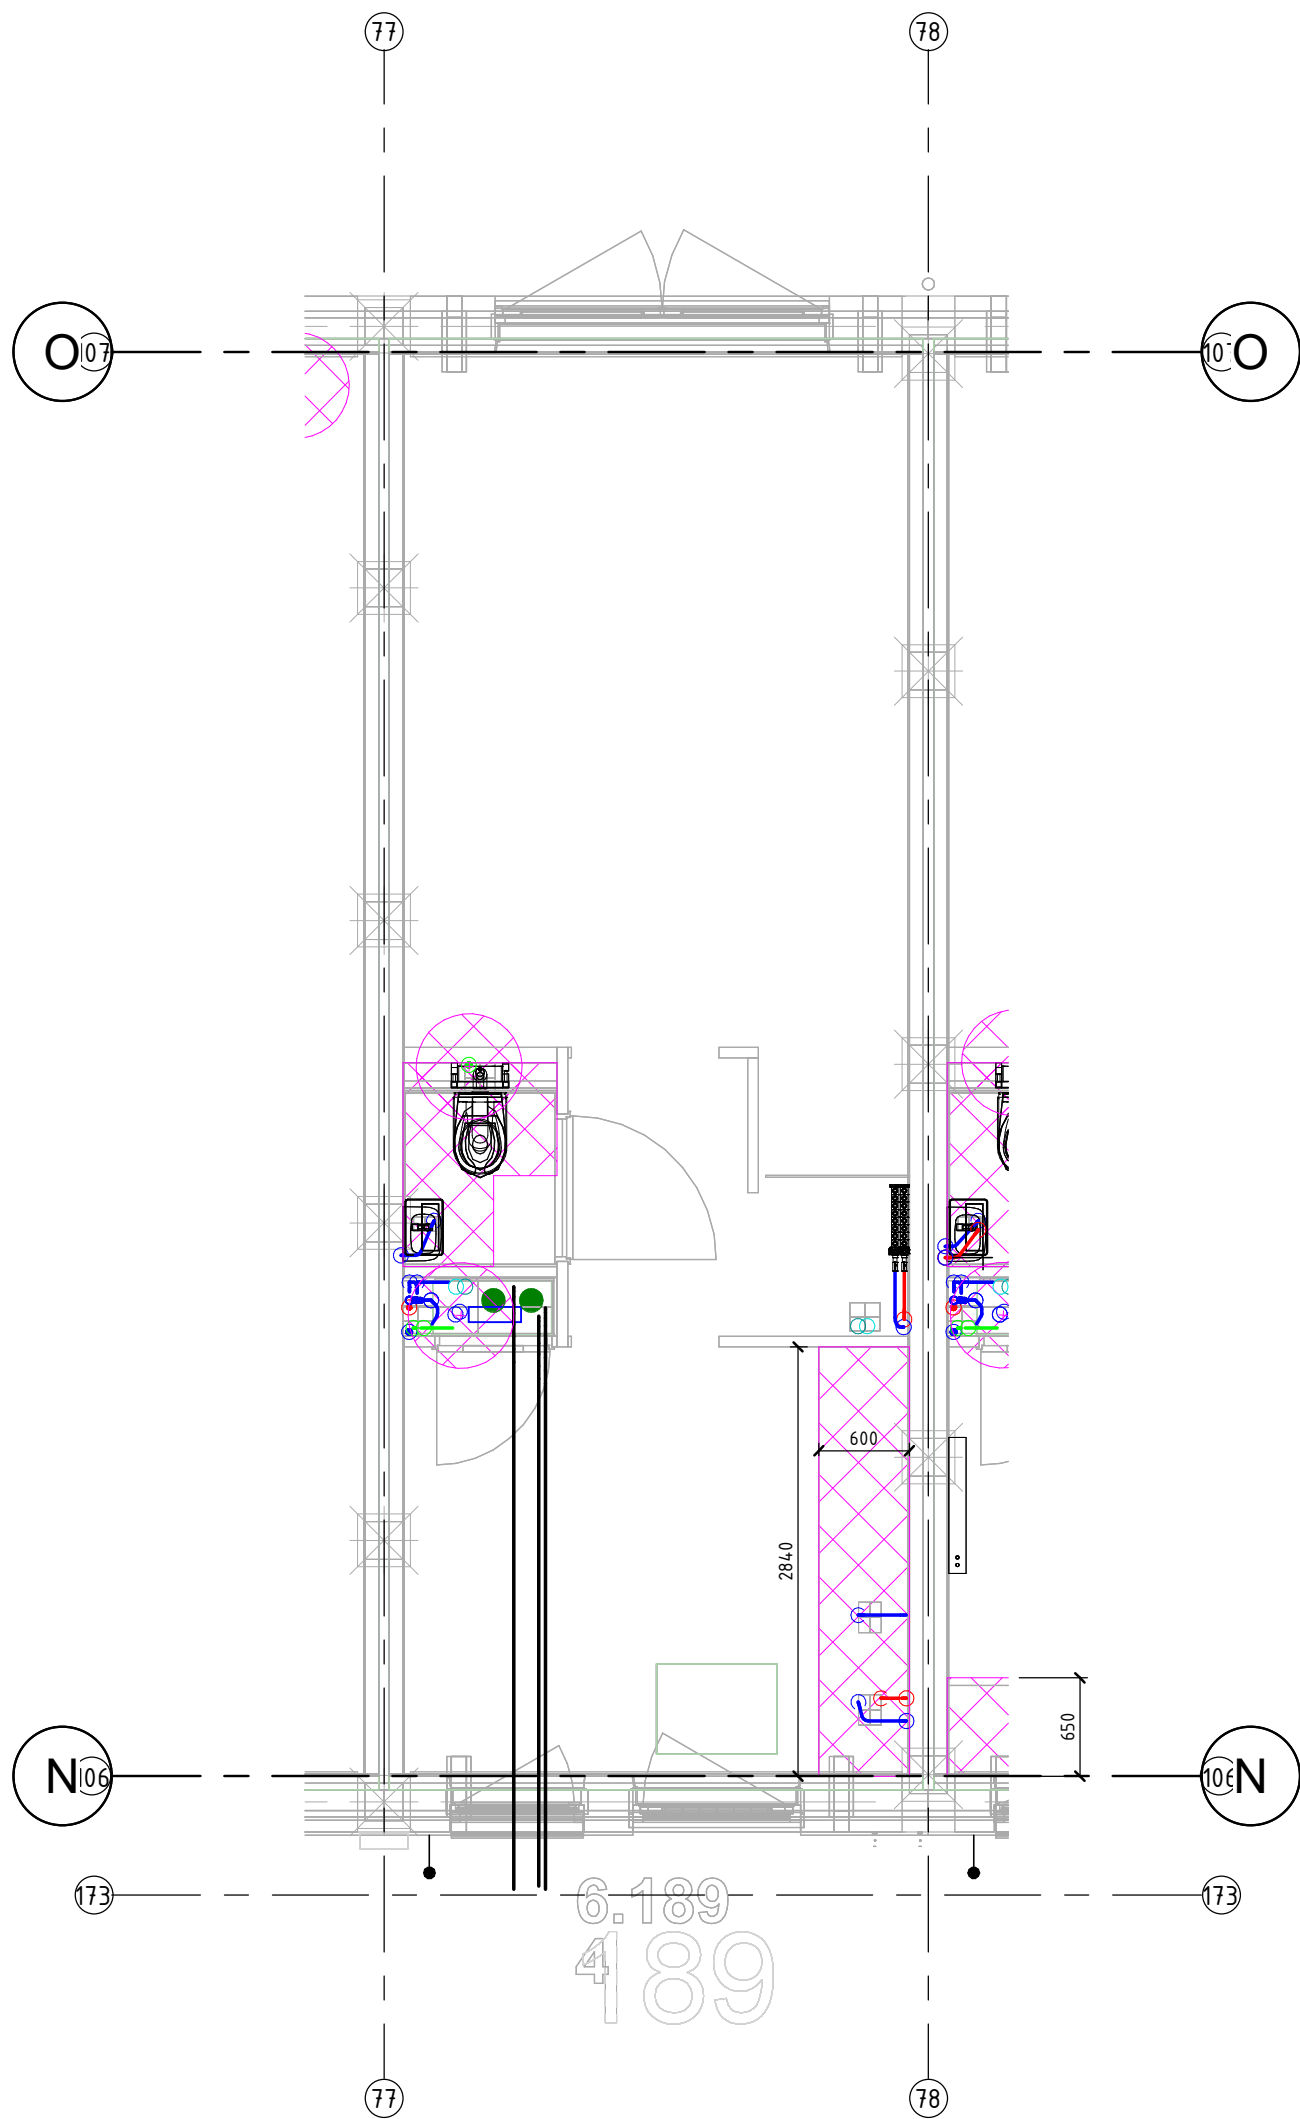


Breman
HARDERWIJK

Breman Harderwijk B.V.
Celsiusstraat 43
3846 BK Harderwijk
T 0341 - 41 48 44

I www.breman.nl

Revisie		
14-05-2025	LvV	
datum	getekend	gezien
formaat A3		schaal 1 : 50
projectnummer 22019		tekeningnummer CV-00-189

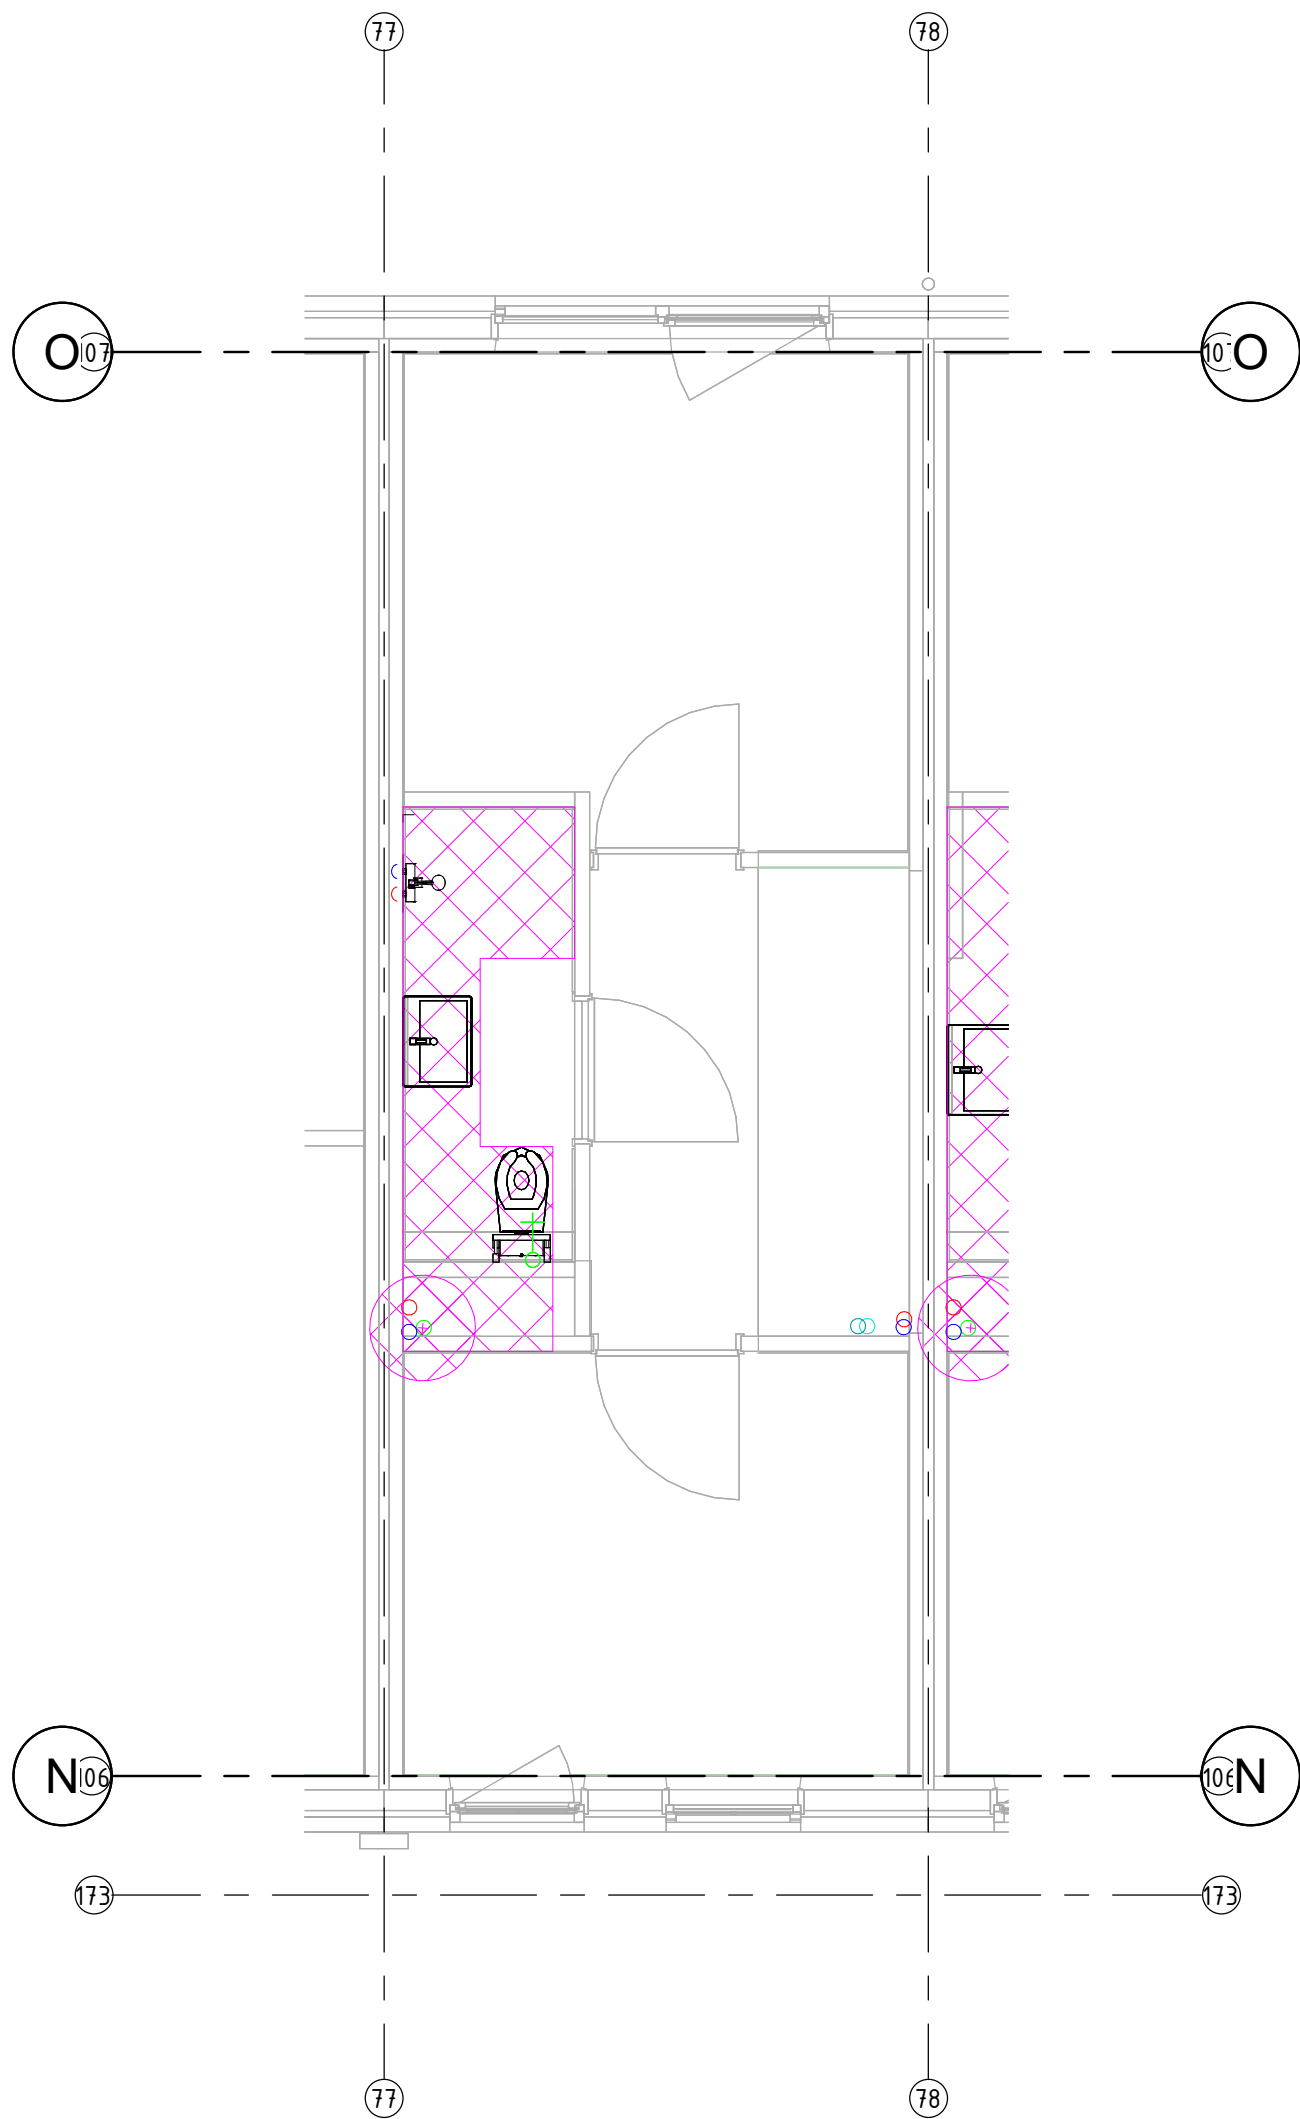

project

95 won. Harderwijk

omschrijving

Centrale verwarming
eerste verdieping hoog , 189

aannemer

Van Wijnen Harderwijk

opdrachtgever

Breman Harderwijk




Breman Harderwijk B.V.
Celsiusstraat 43
3846 BK Harderwijk
T 0341 - 41 48 44

HARDERWIJK

I www.breman.nl

Revisie		
14-05-2025	LvV	
datum	getekend	gezien
formaat A3	schaal 1 : 50	
projectnummer 22019	tekeningnummer CV-01+-189	

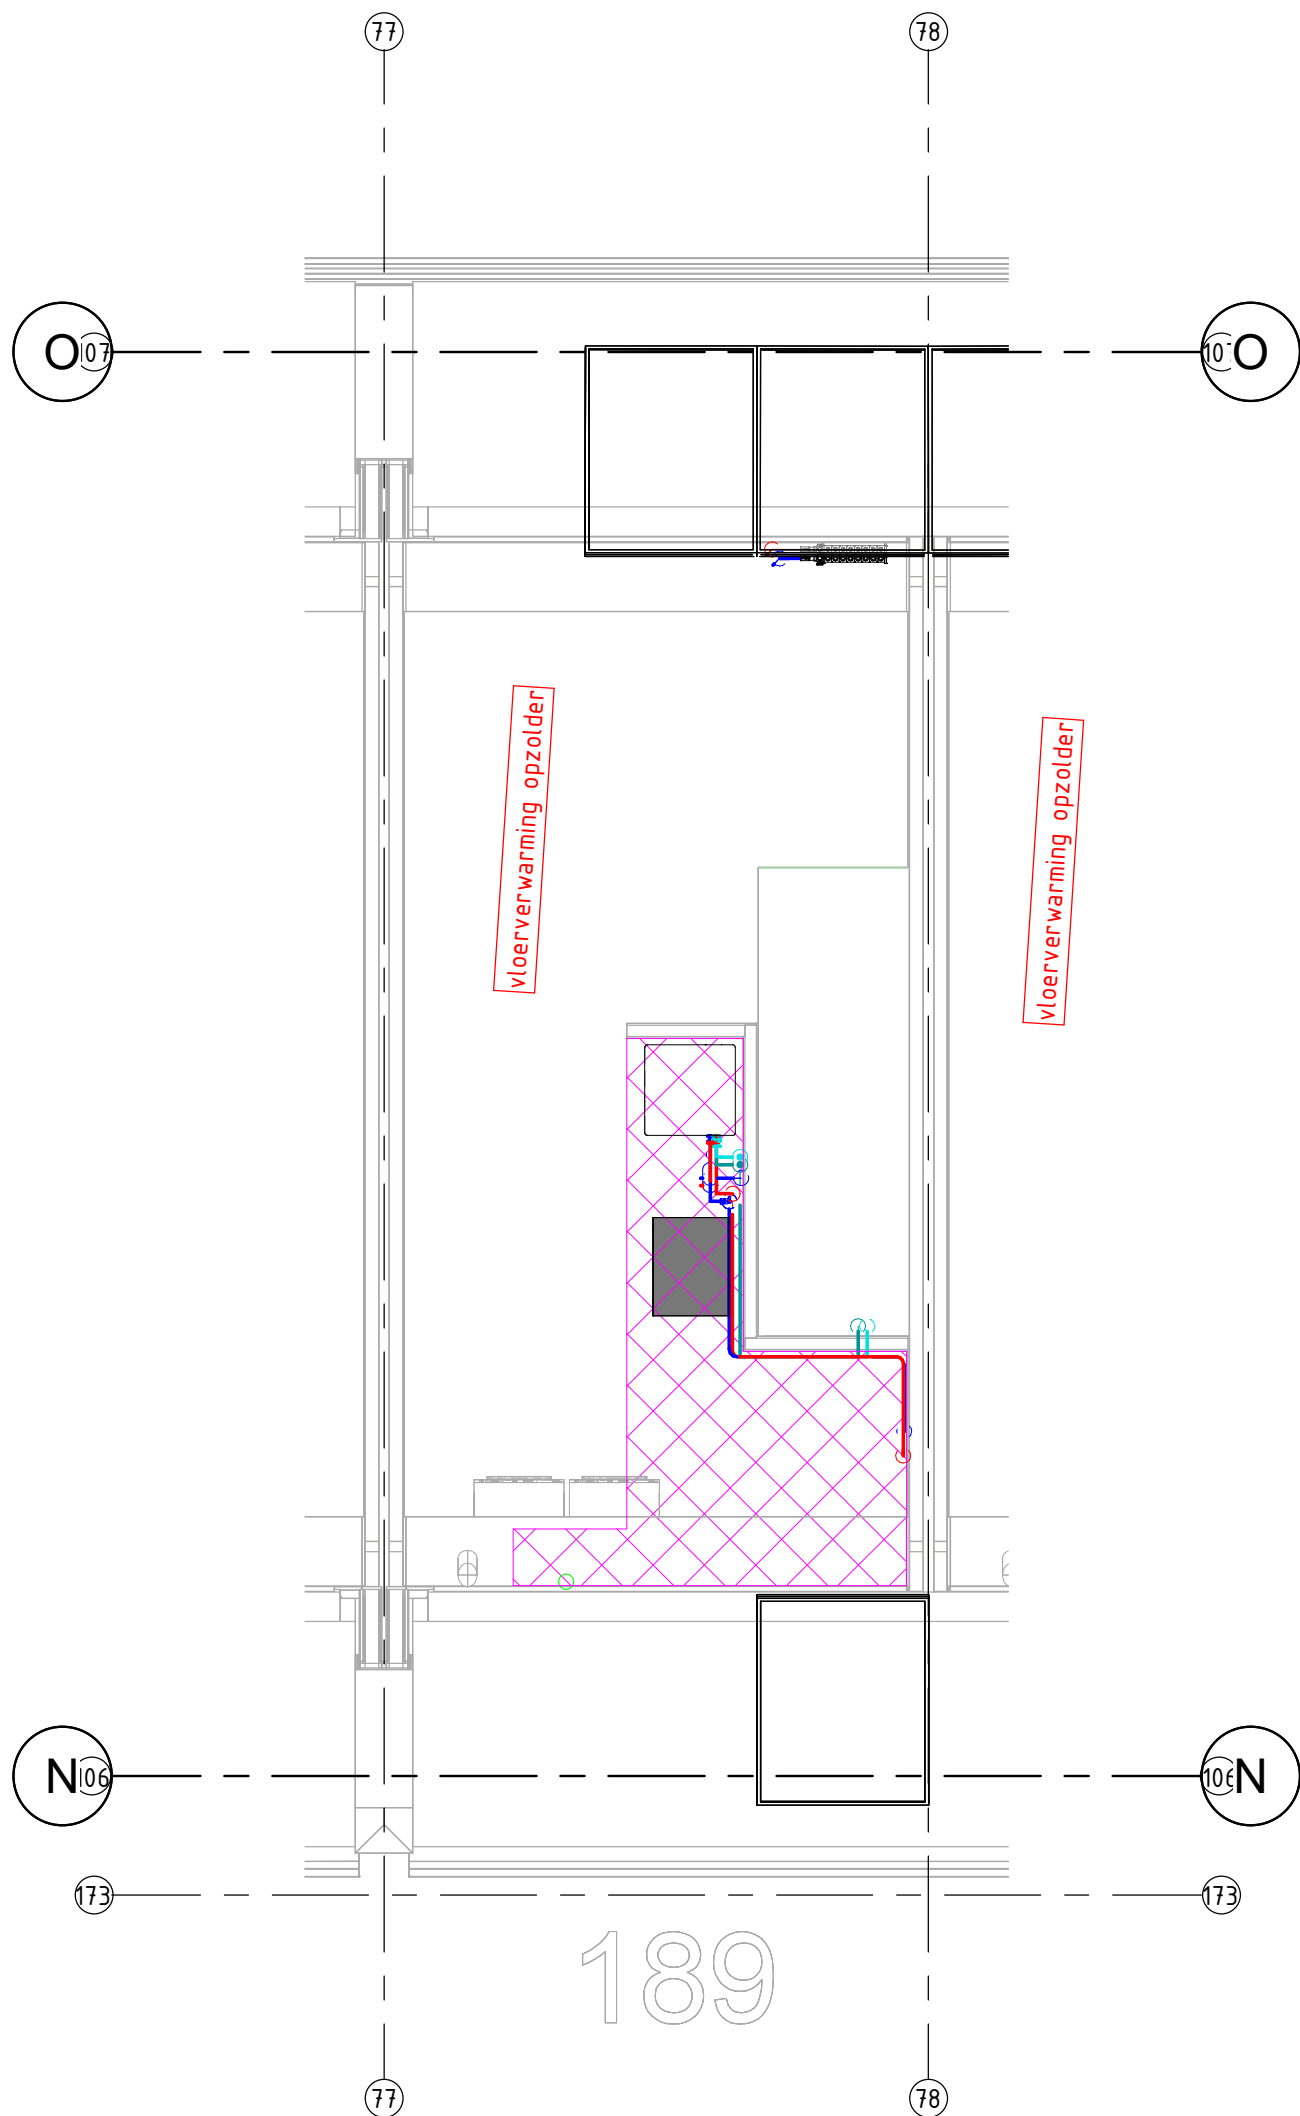

project
95 won. Harderwijk

omschrijving
**Centrale verwarming
tweede verdieping hoog , 189**

aannemer
Van Wijnen Harderwijk

opdrachtgever
Bremant Harderwijk




Bremant
HARDERWIJK

Bremant Harderwijk B.V.
Celsiusstraat 43
3846 BK Harderwijk
T 0341 - 41 48 44

I www.bremant.nl

Revisie		
14-05-2025	LvV	
datum	getekend	gezien
formaat A3	schaal 1 : 50	
projectnummer 22019	tekeningnummer CV-02+-189	

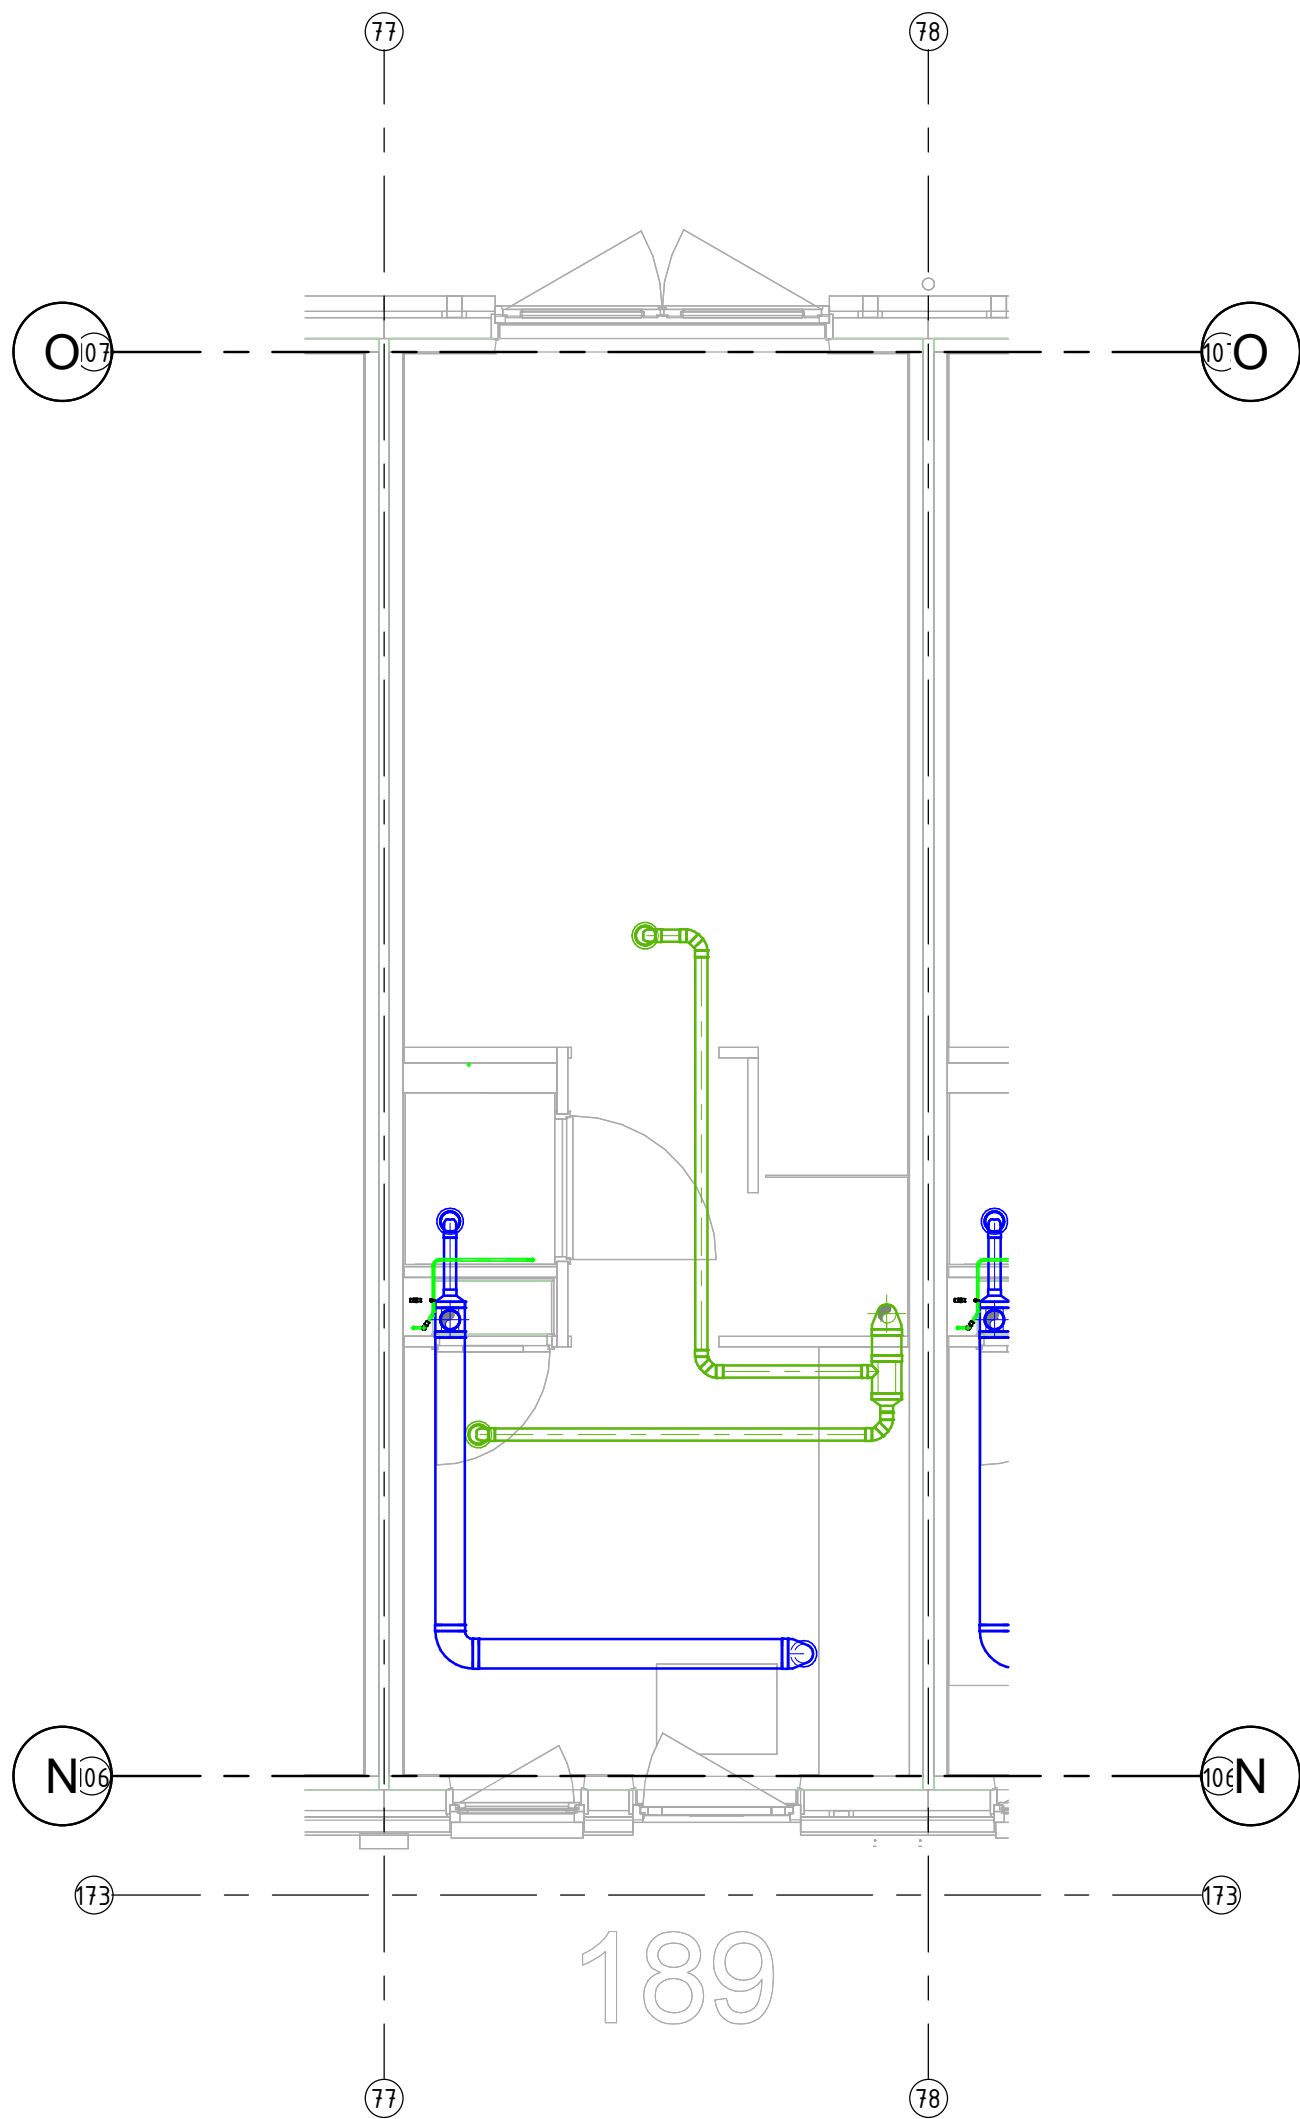

project
95 won. Harderwijk

omschrijving
**Ventilatie
begane grond , 189**

aannemer
Van Wijnen Harderwijk

opdrachtgever
Bremant Harderwijk




Bremant
HARDERWIJK

Bremant Harderwijk B.V.
Celsiusstraat 43
3846 BK Harderwijk
T 0341 - 41 48 44

I www.bremant.nl

Revisie		
14-05-2025	LvV	
datum	getekend	gezien
formaat A3	schaal 1 : 50	
projectnummer 22019	tekeningnummer MV-00+-189	

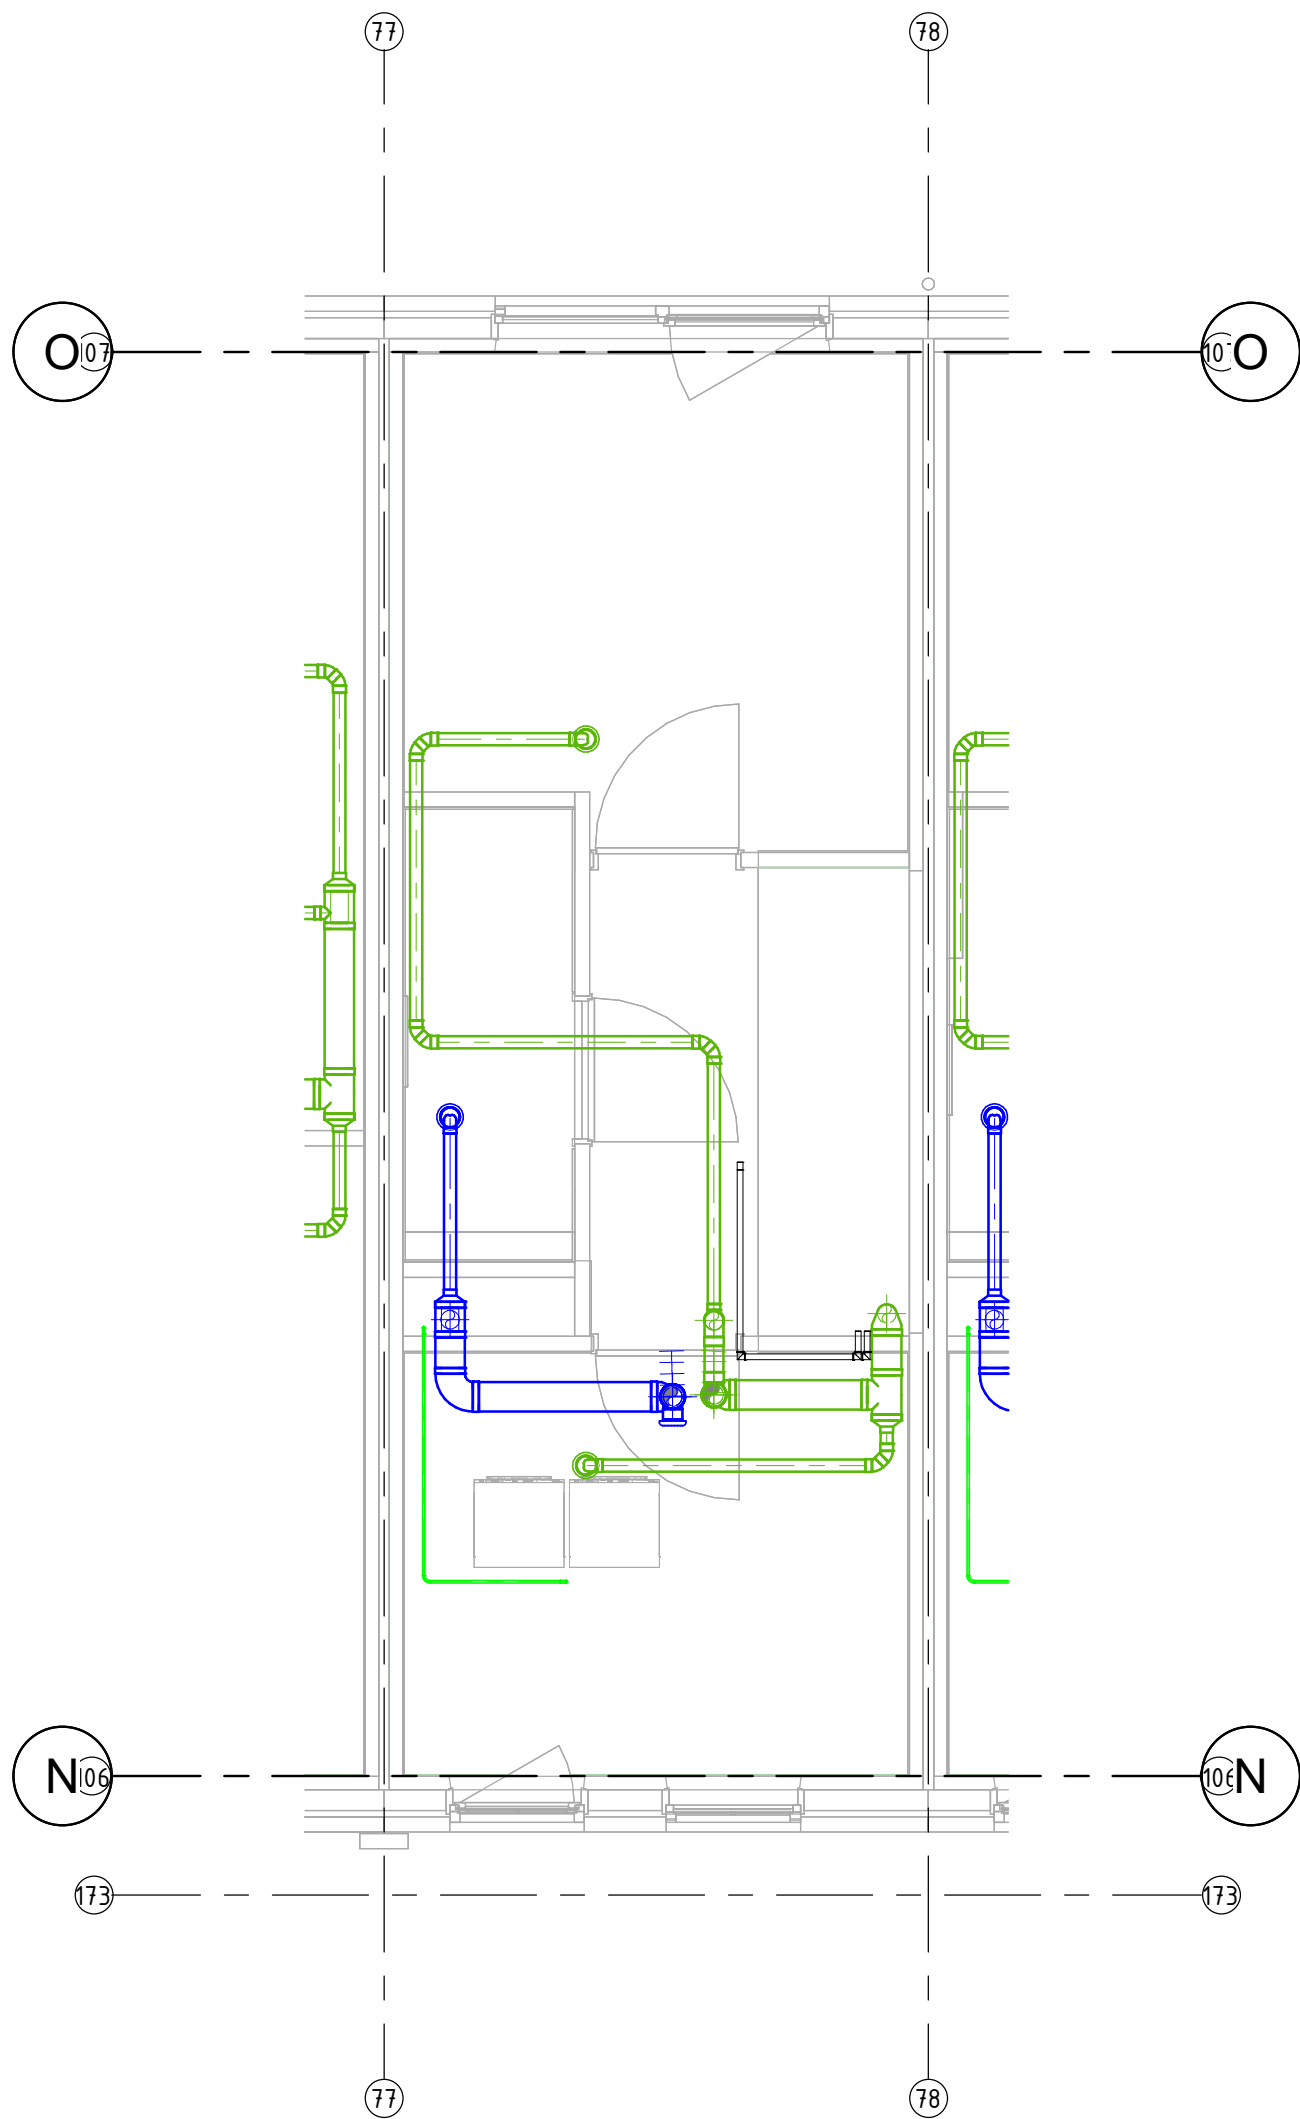

project
95 won. Harderwijk

omschrijving
**Ventilatie
eerste verdieping hoog , 189**

aannemer
Van Wijnen Harderwijk

opdrachtgever
Bremant Harderwijk




Bremant
HARDERWIJK

Bremant Harderwijk B.V.
Celsiusstraat 43
3846 BK Harderwijk
T 0341 - 41 48 44

I www.bremant.nl

Revisie		
14-05-2025	LvV	
datum	getekend	gezien
formaat A3	schaal 1 : 50	
projectnummer 22019	tekeningnummer MV-01+-189	

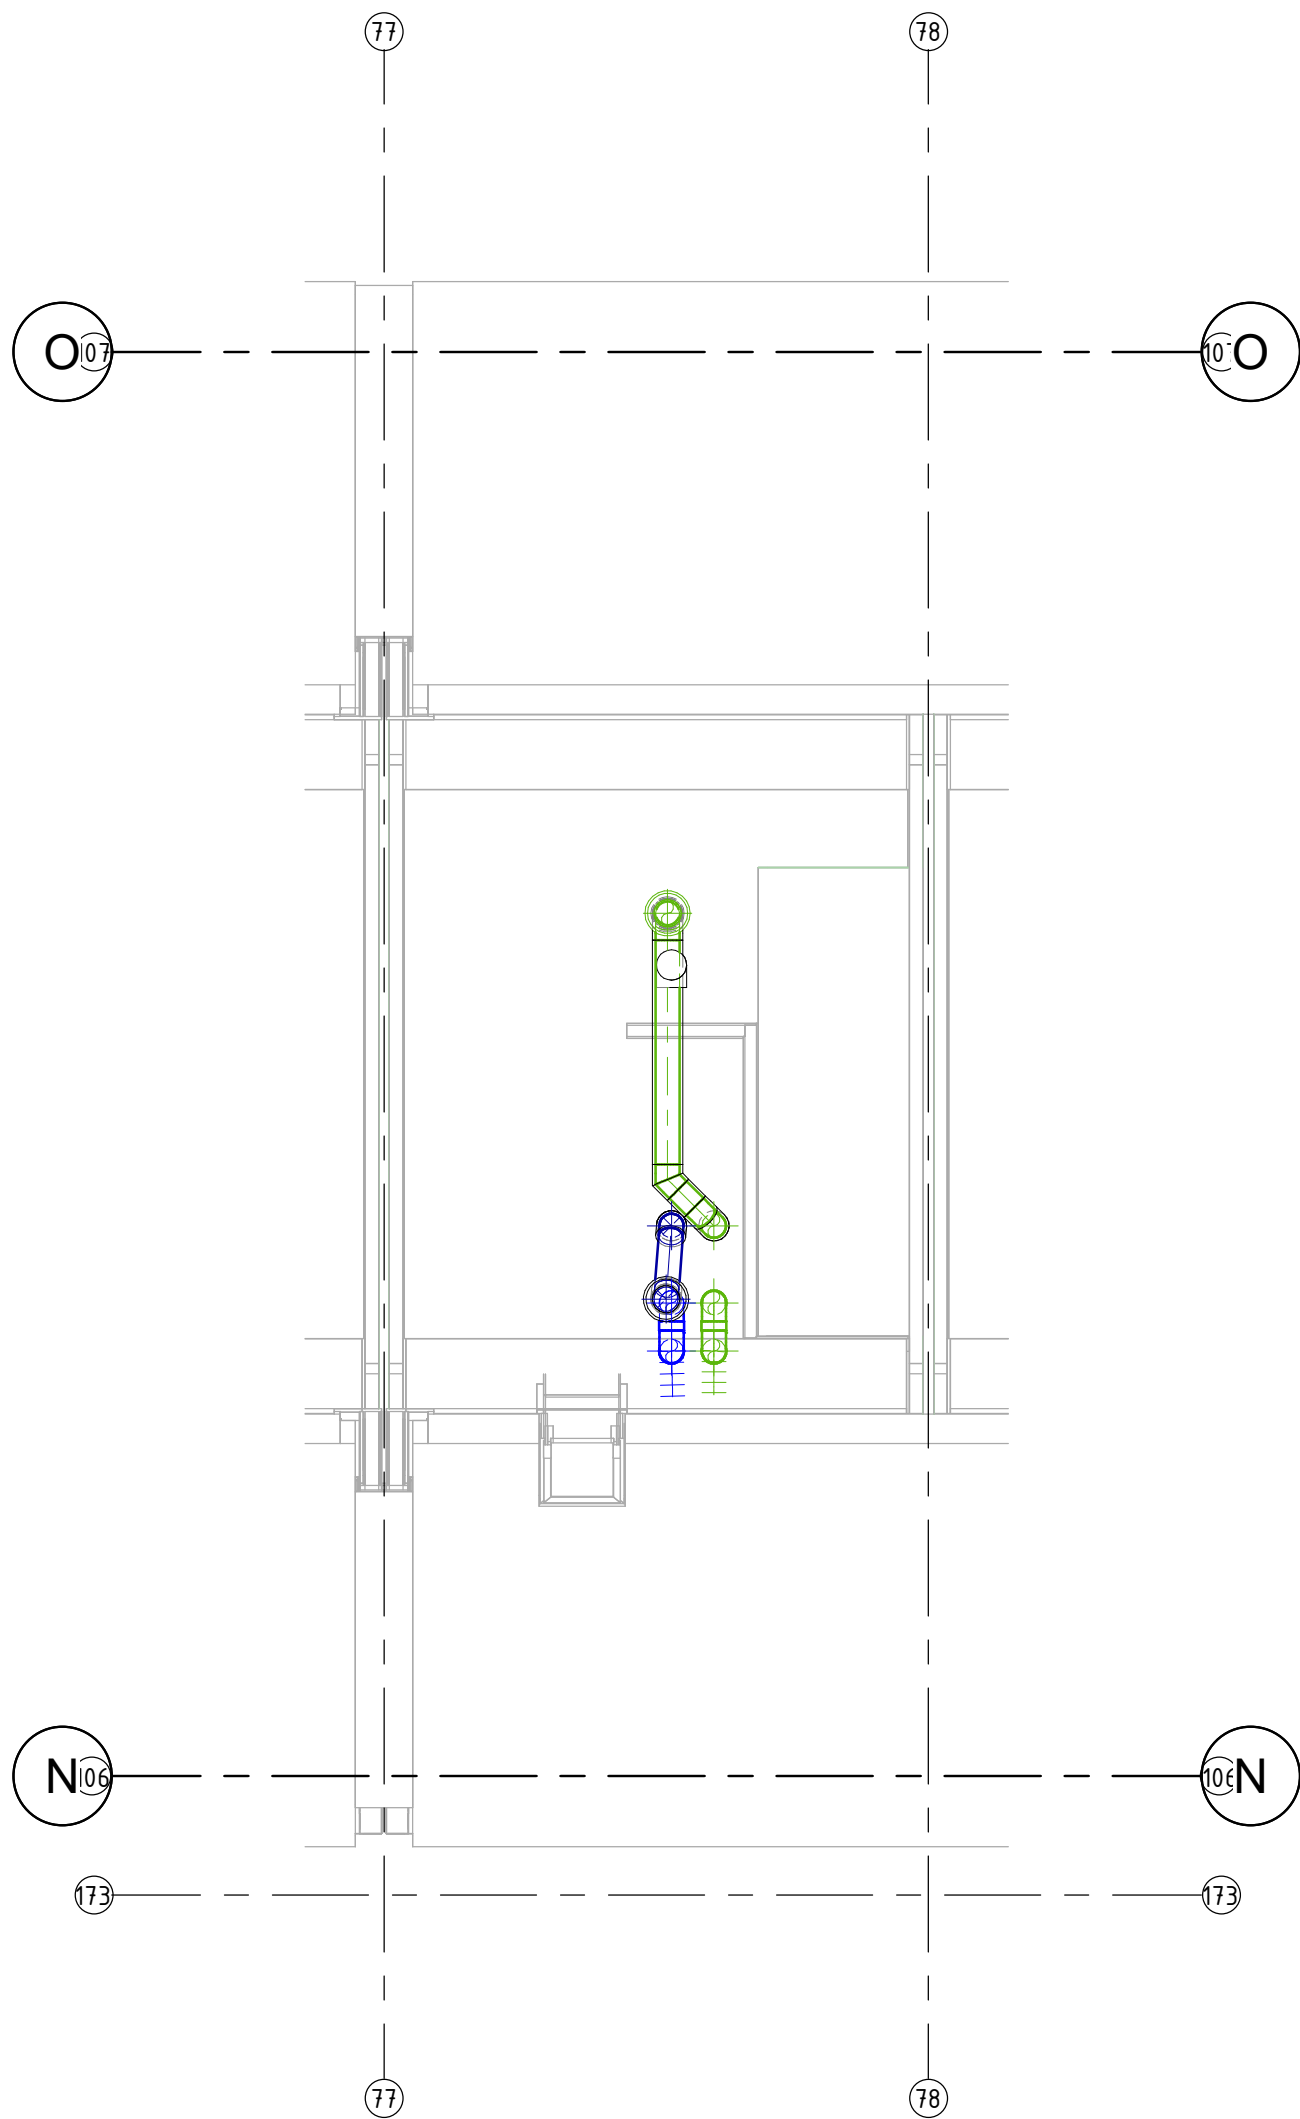

project
95 won. Harderwijk

omschrijving
**Ventilatie
tweede verdieping hoog , 189**


aannemer
Van Wijnen Harderwijk

opdrachtgever
Bremant Harderwijk



Bremant Harderwijk B.V.
Celsiusstraat 43
3846 BK Harderwijk
T 0341 - 41 48 44
I www.bremant.nl

Revisie		
14-05-2025	LvV	
datum	getekend	gezien
formaat A3	schaal 1 : 50	
projectnummer 22019	tekeningnummer MV-02+-189	

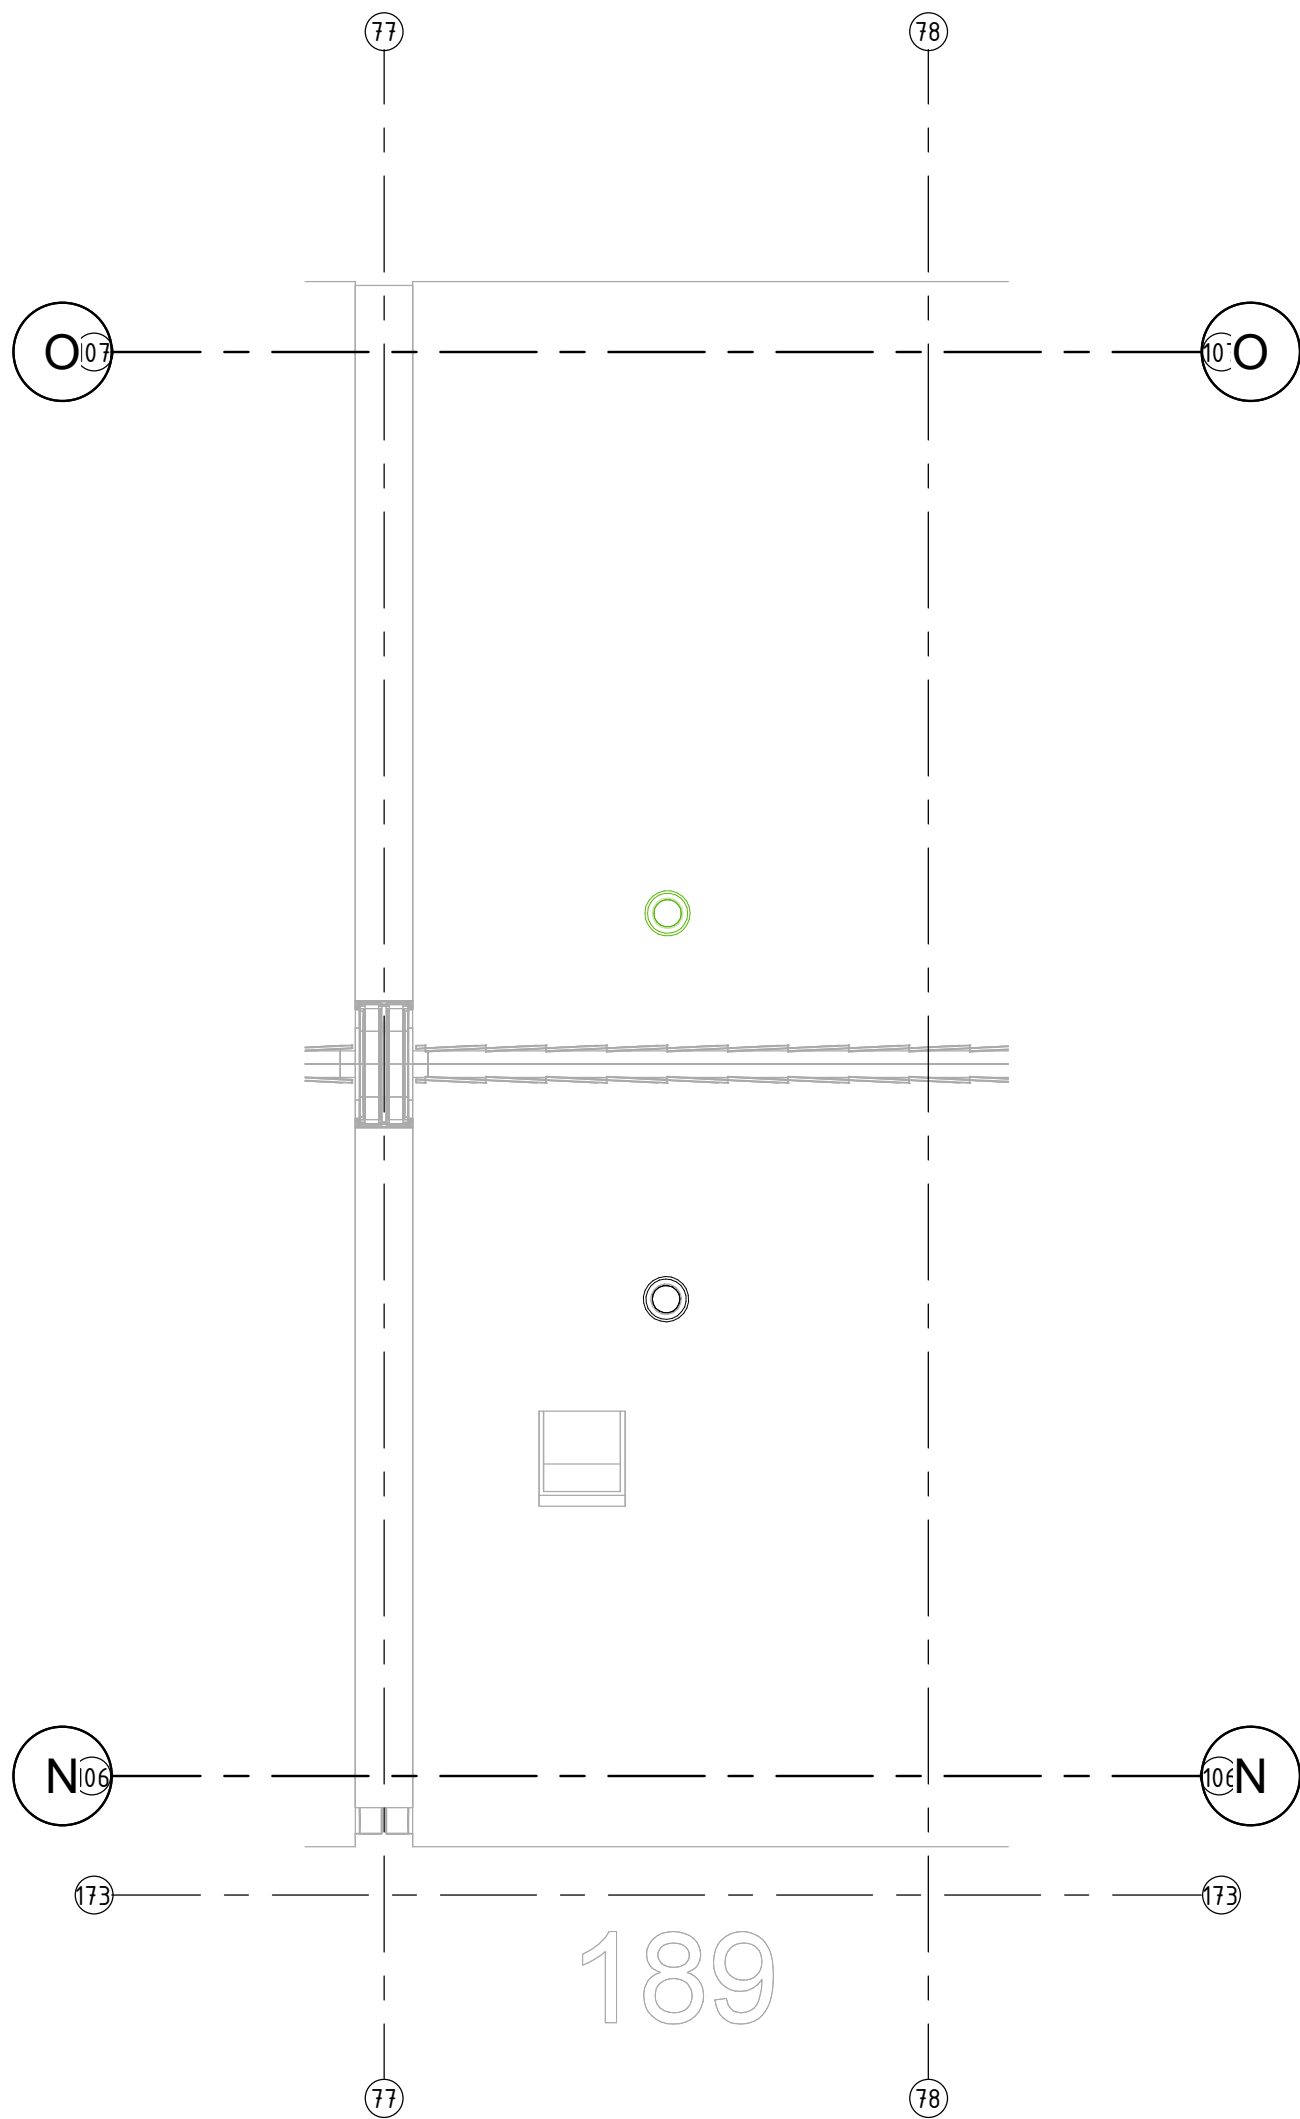

project
95 won. Harderwijk

omschrijving
**Ventilatie
derde verdieping , 189**

aannemer
Van Wijnen Harderwijk

opdrachtgever
Bremant Harderwijk




Bremant
HARDERWIJK

Bremant Harderwijk B.V.
Celsiusstraat 43
3846 BK Harderwijk
T 0341 - 41 48 44

I www.bremant.nl

Revisie		
14-05-2025	LvV	
datum	getekend	gezien
formaat A3	schaal 1 : 50	
projectnummer 22019	tekeningnummer MV-03-189	

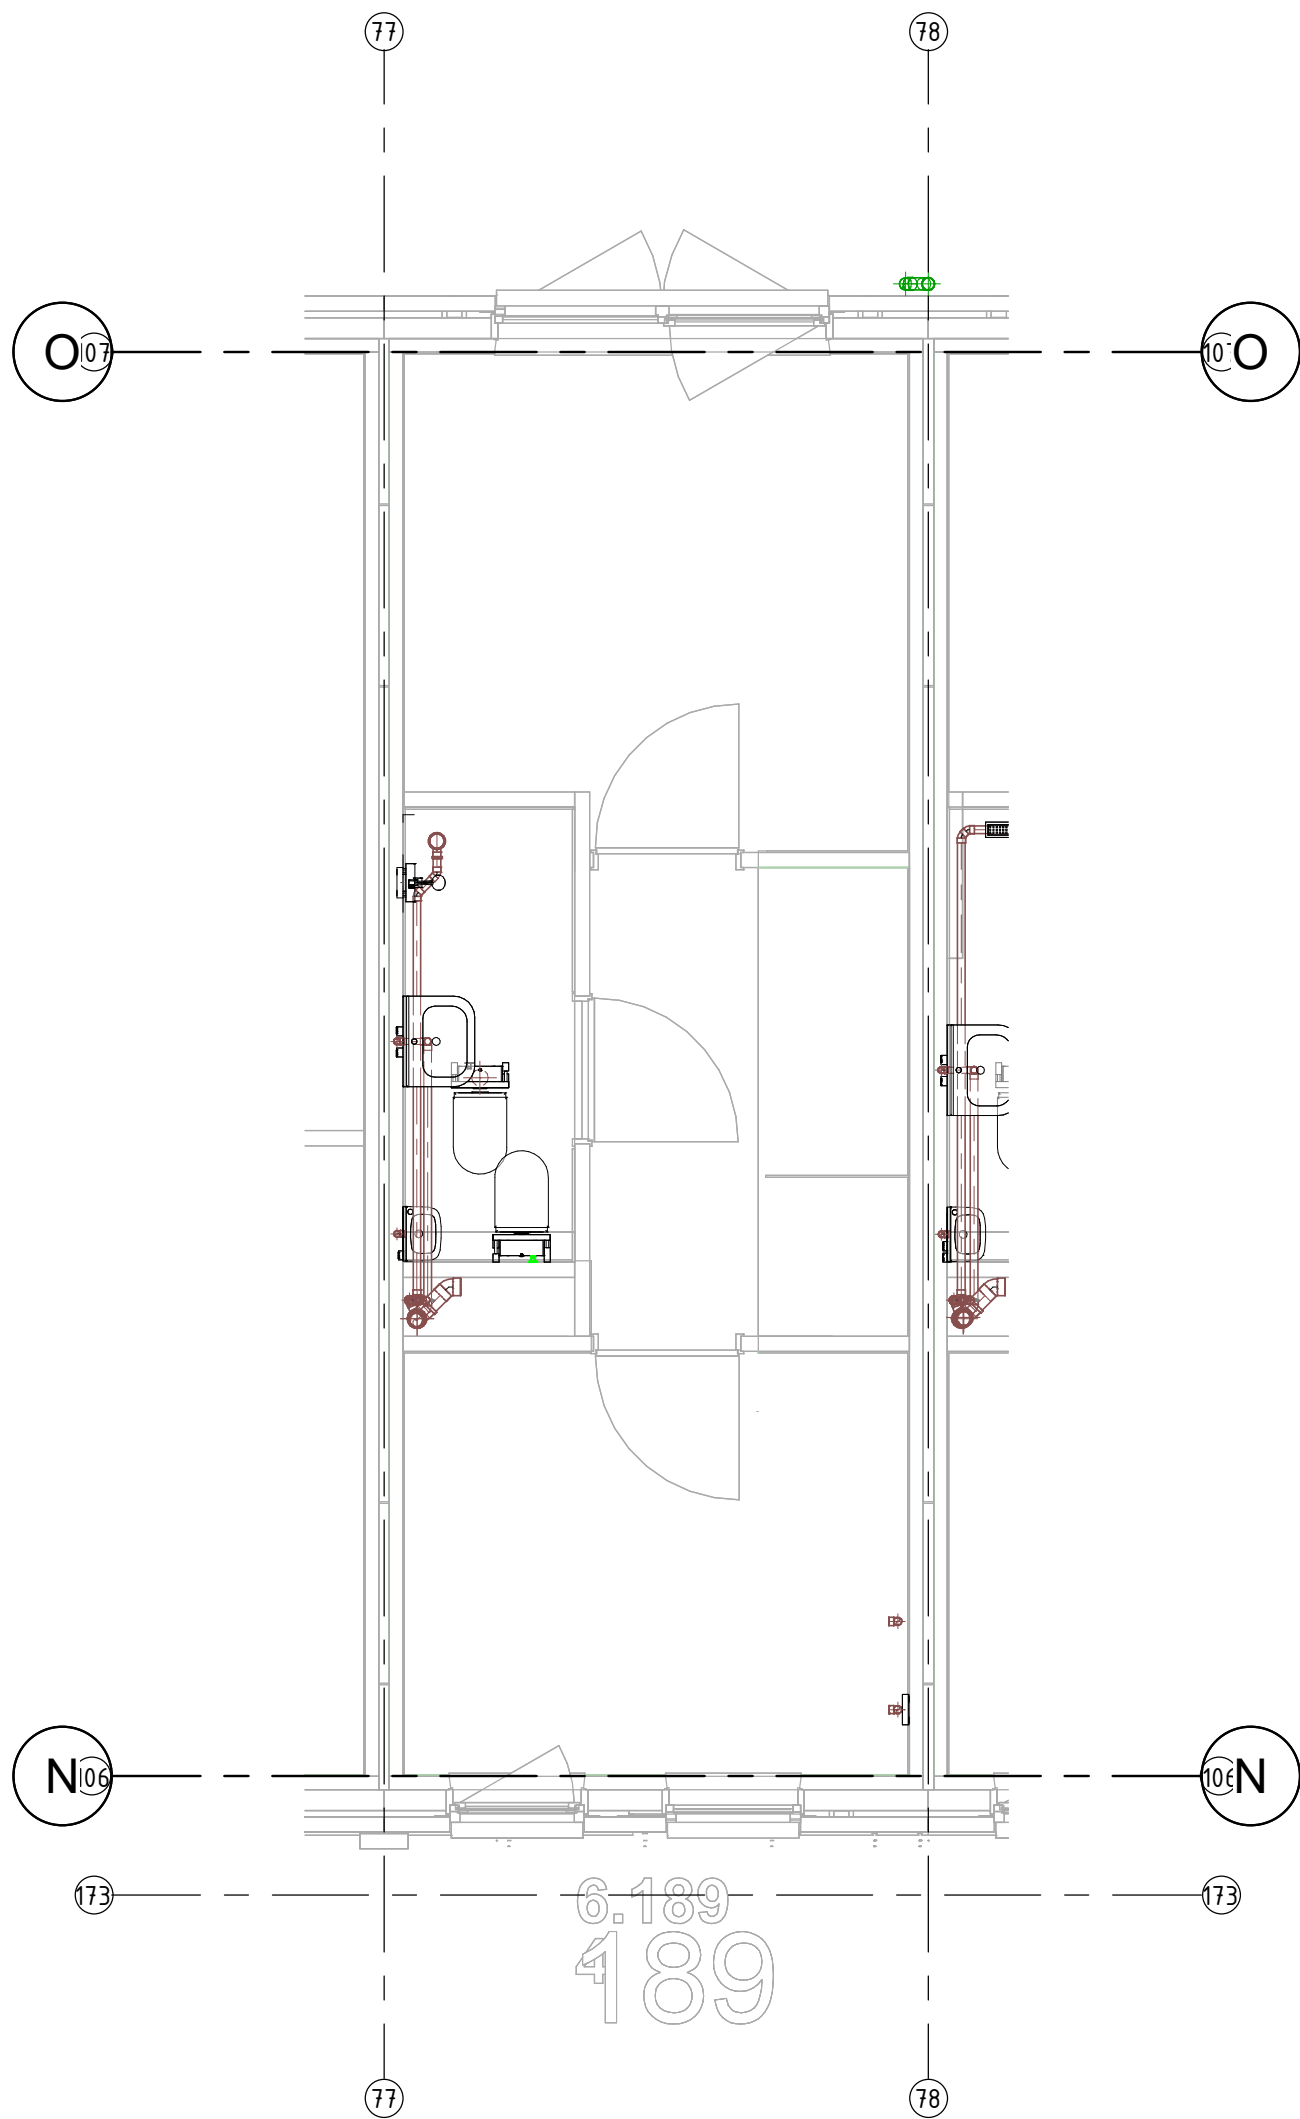

project
95 won. Harderwijk

omschrijving
**Riool
eerste verdieping , 189**


aannemer
Van Wijnen Harderwijk

opdrachtgever
Bremant Harderwijk



Bremant Harderwijk B.V.
Celsiusstraat 43
3846 BK Harderwijk
T 0341 - 41 48 44
I www.bremant.nl

Revisie		
14-05-2025	LvV	
datum	getekend	gezien
formaat A3	schaal 1 : 50	
projectnummer 22019	tekeningnummer RIO-01-189	

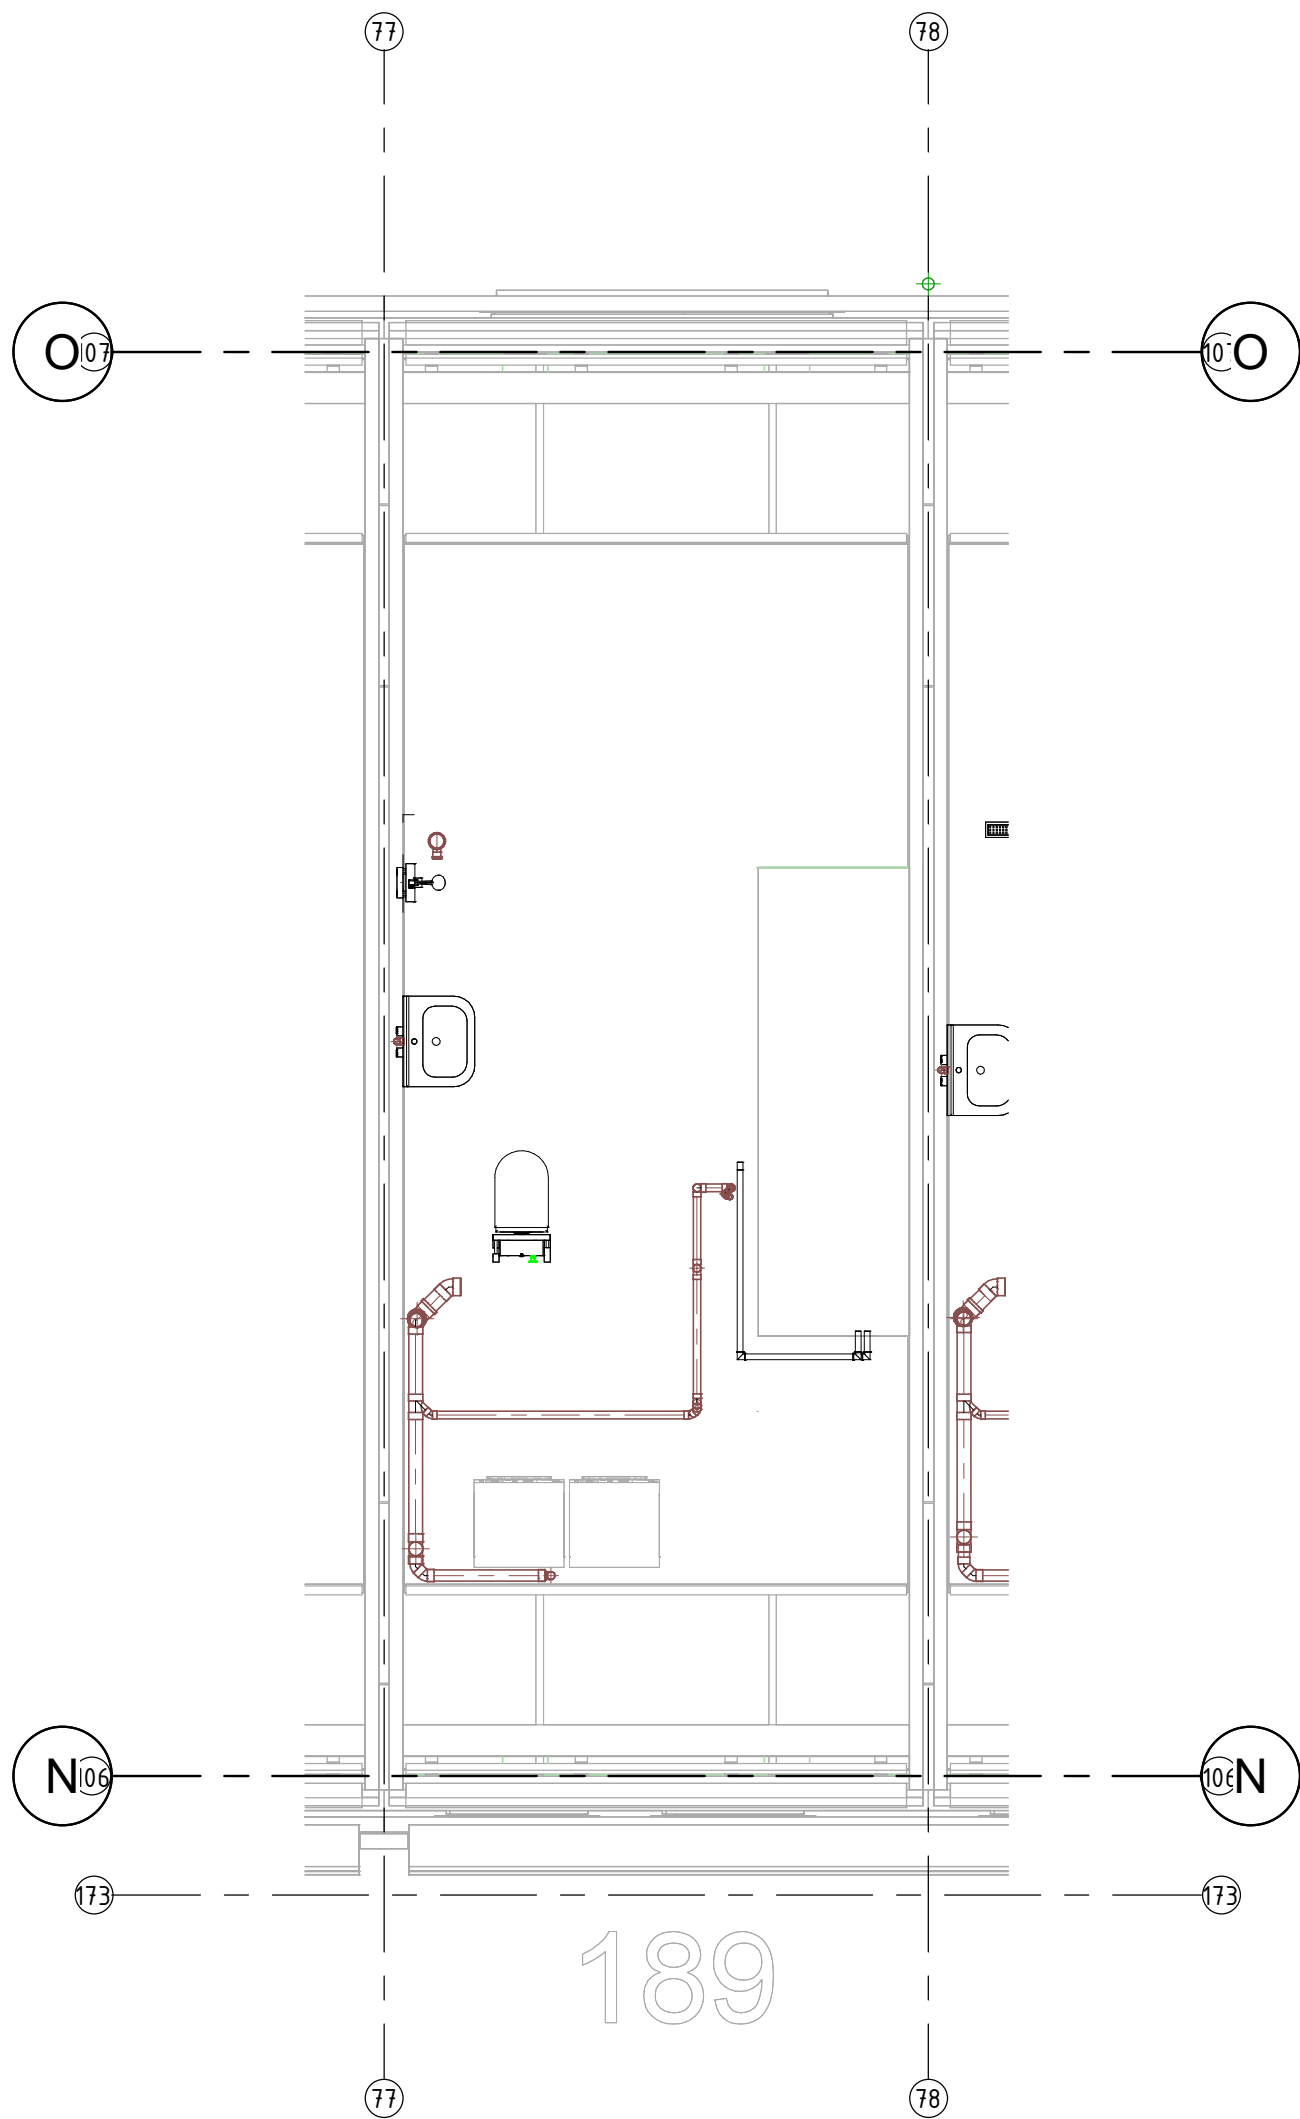

project	
95 won. Harderwijk	
omschrijving	
Riool	
tweede verdieping , 189	
aannemer	opdrachtgever
Van Wijnen Harderwijk	Breman Harderwijk




Breman

HARDERWIJK

Breman Harderwijk B.V.
Celsiusstraat 43
3846 BK Harderwijk
T 0341 - 41 48 44

I www.breman.nl

Revisie		
14-05-2025	LvV	
datum	getekend	gezien
formaat	schaal	
A3	1 : 50	
projectnummer	tekeningnummer	
22019	RIO-02-189	

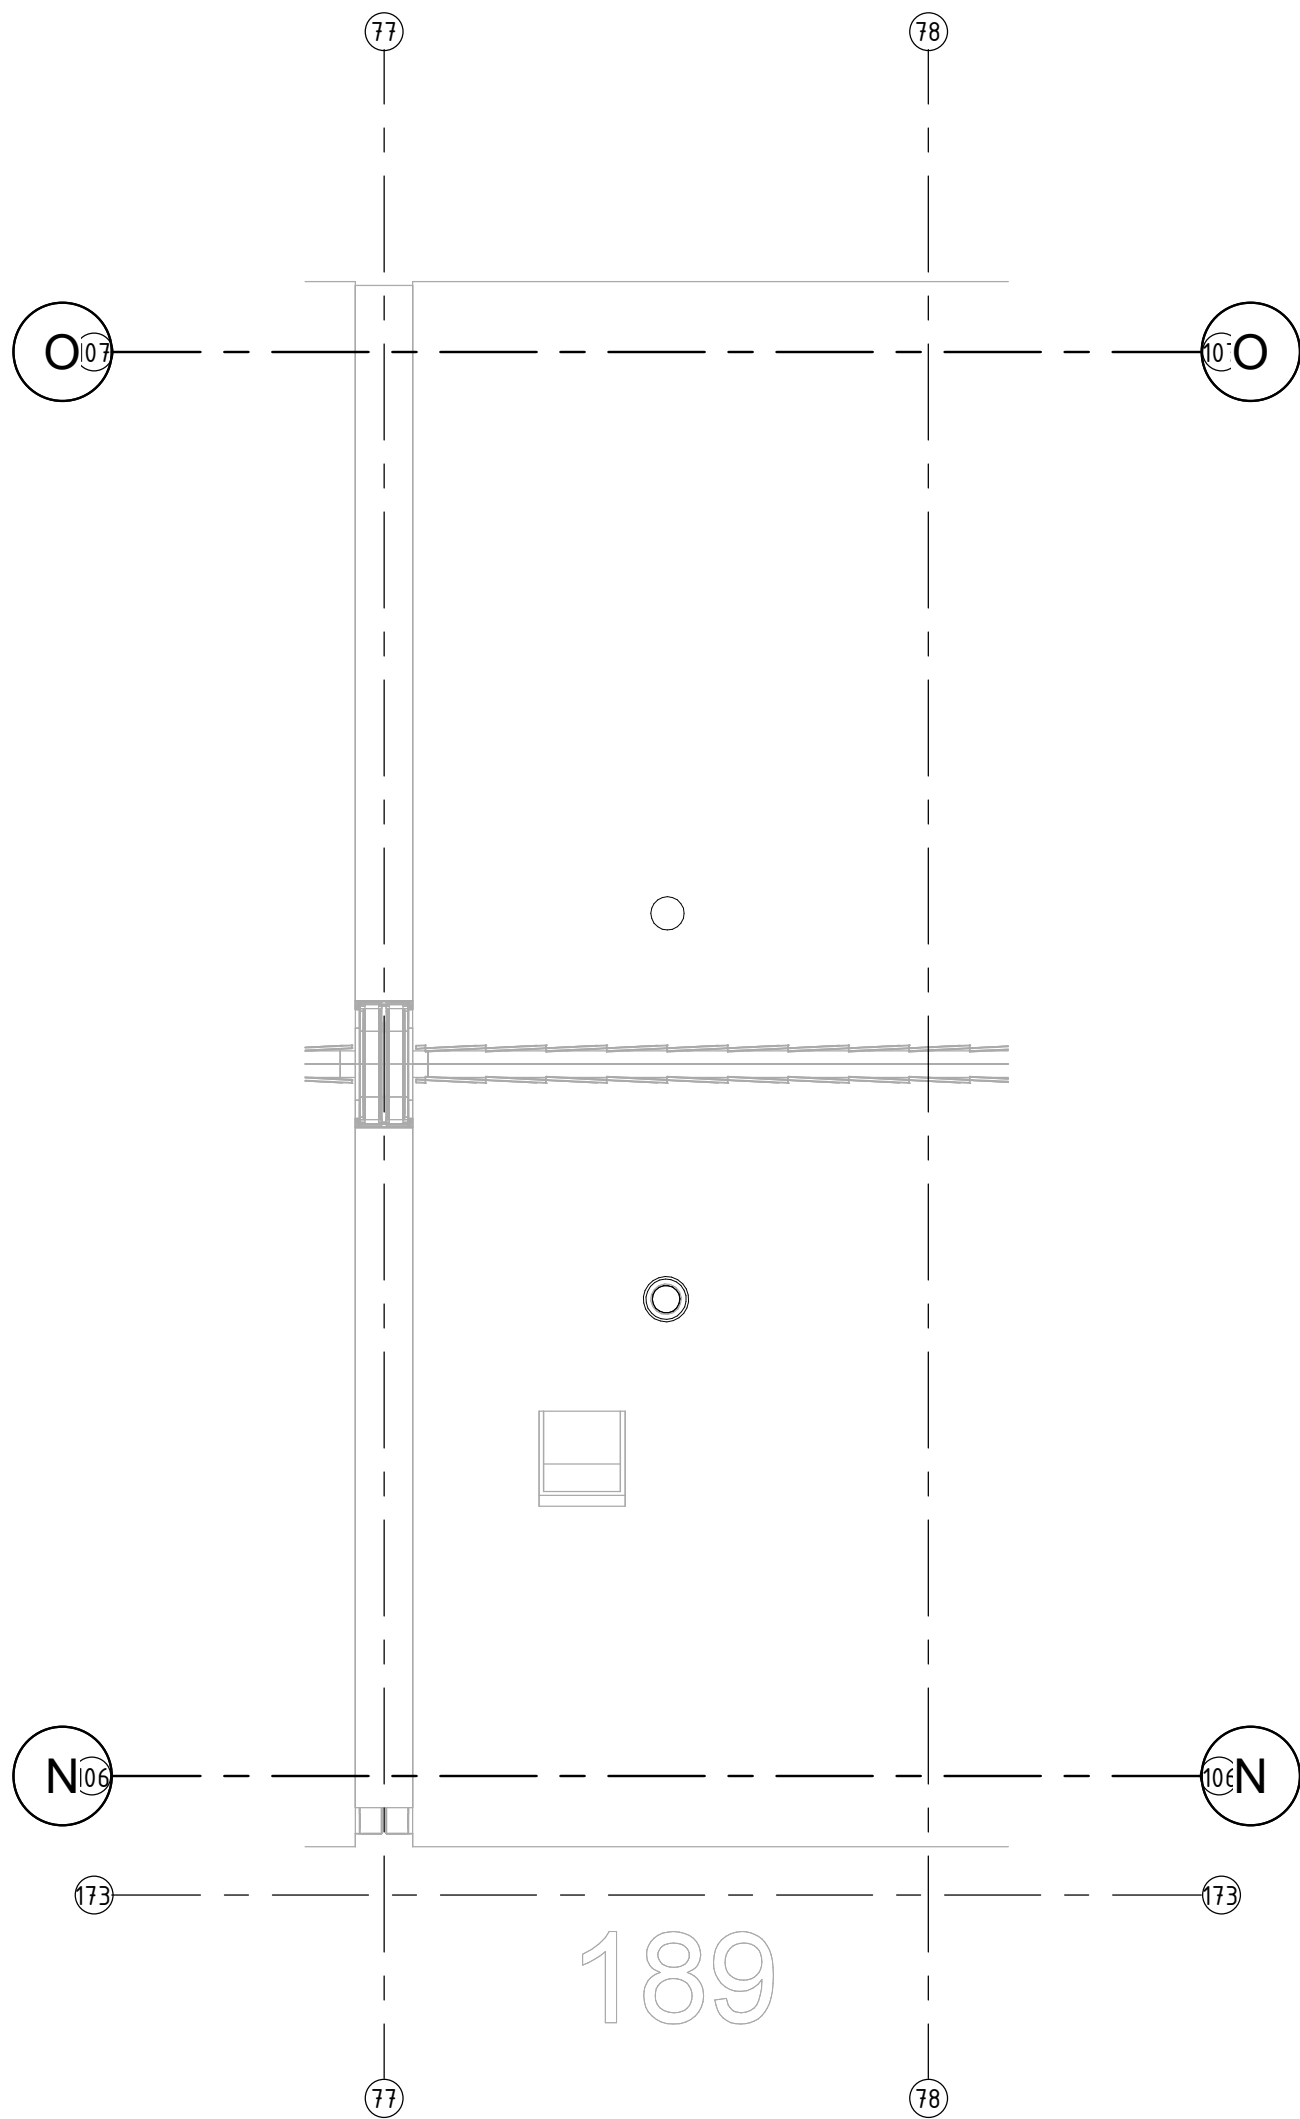

project	
95 won. Harderwijk	
omschrijving	
Riool	
derde verdieping , 189	
aannemer	opdrachtgever
Van Wijnen Harderwijk	Breman Harderwijk




Breman

HARDERWIJK

Breman Harderwijk B.V.
Celsiusstraat 43
3846 BK Harderwijk
T 0341 - 41 48 44

I www.breman.nl

Revisie		
14-05-2025	LvV	
datum	getekend	gezien
formaat	schaal	
A3	1 : 50	
projectnummer		tekeningnummer
22019		RIO-03-189

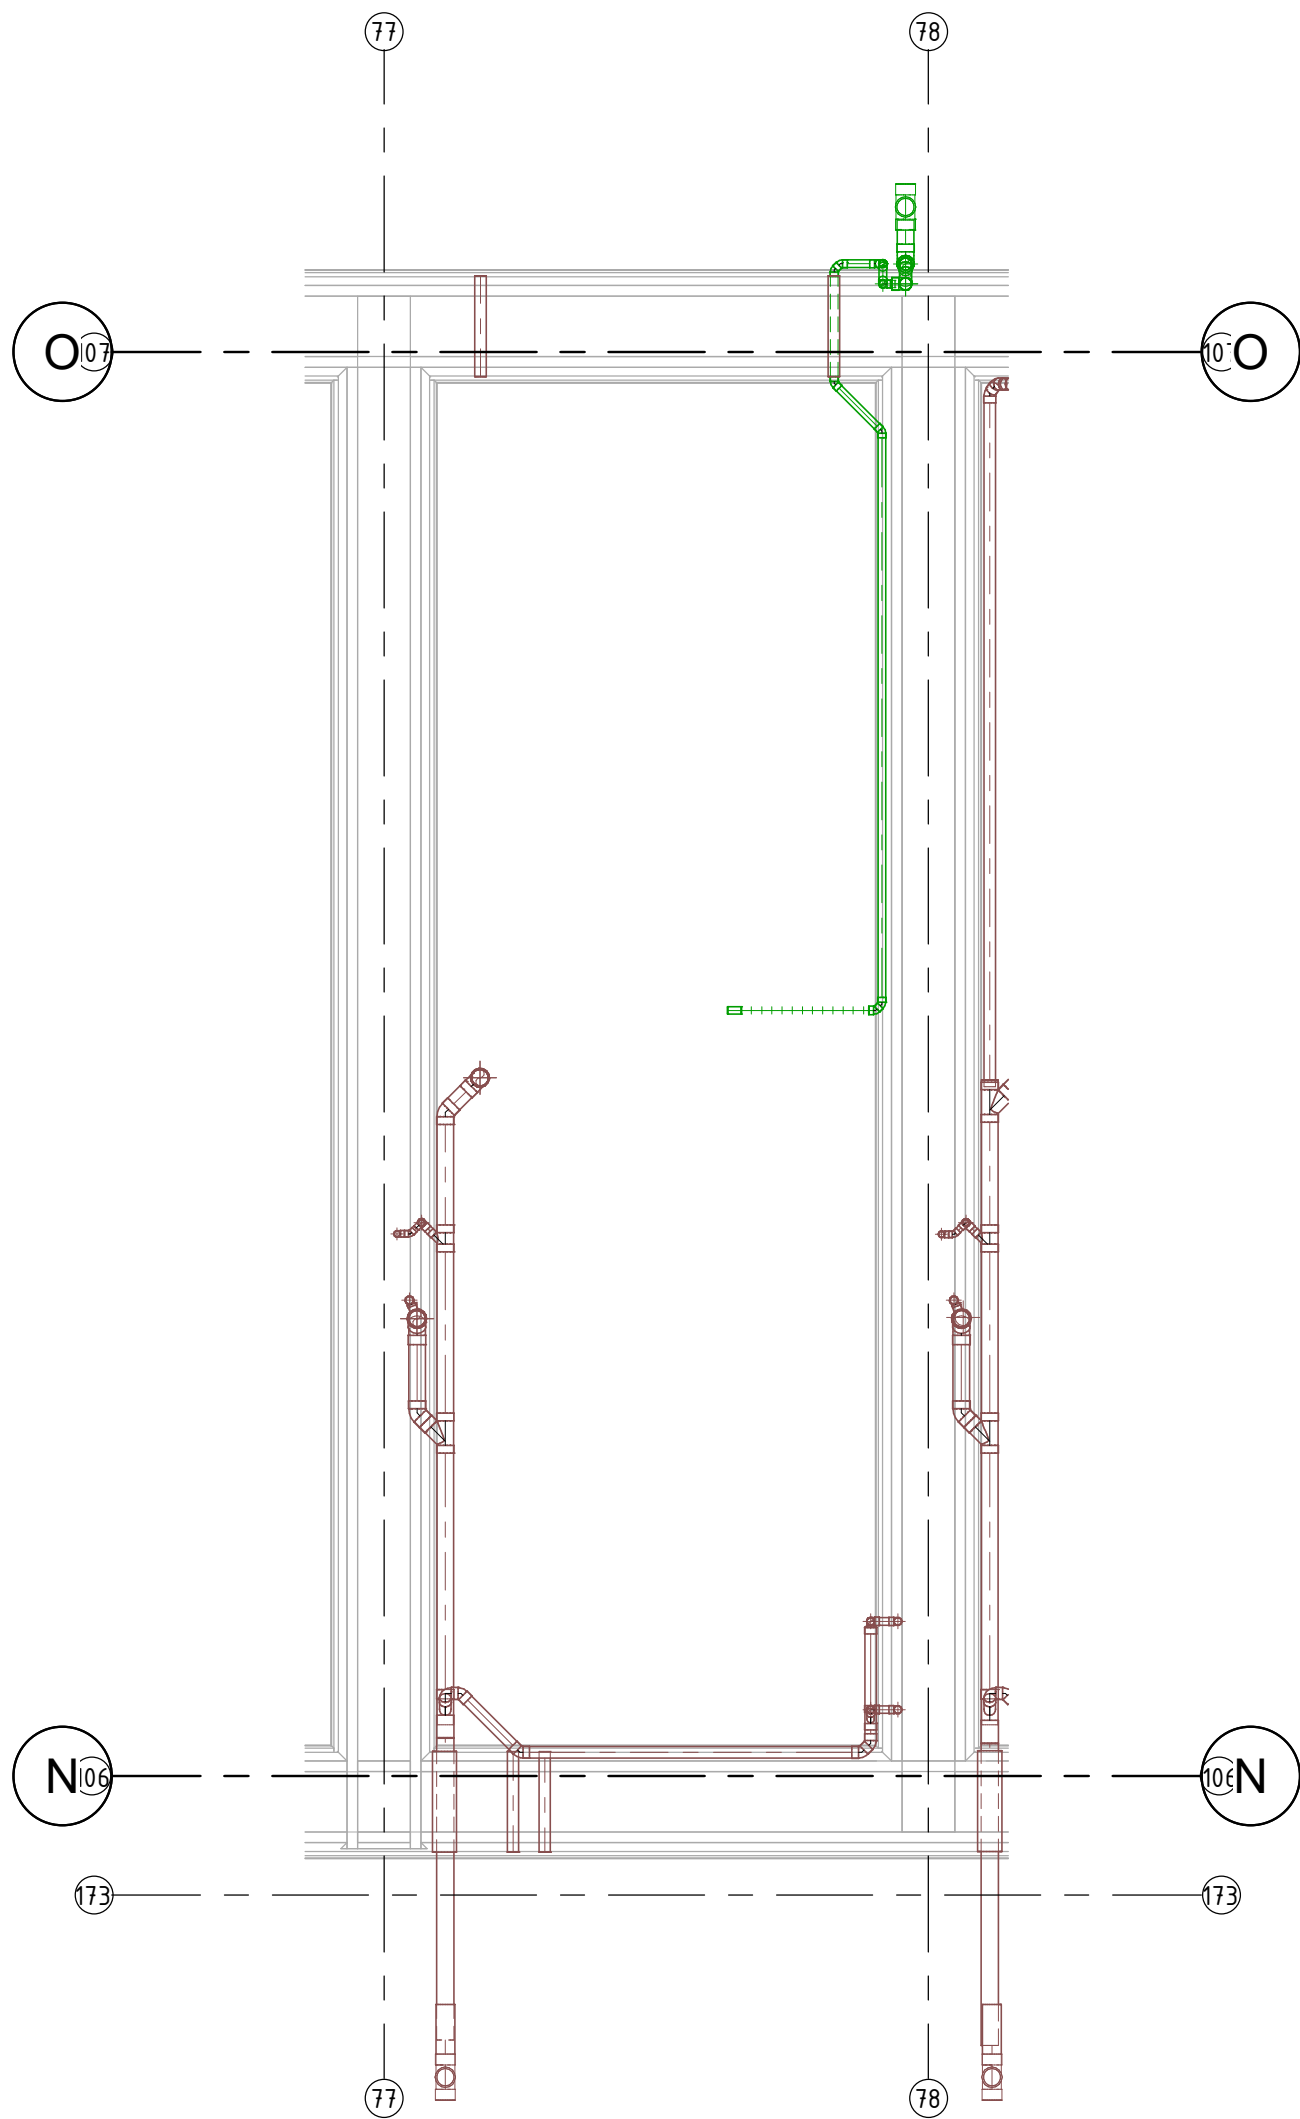

project
95 won. Harderwijk

omschrijving
Riool
b.k. fundering , 189

aannemer
Van Wijnen Harderwijk

opdrachtgever
Bremas Harderwijk




Bremas
HARDERWIJK

Bremas Harderwijk B.V.
Celsiusstraat 43
3846 BK Harderwijk
T 0341 - 41 48 44

I www.bremas.nl

Revisie		
14-05-2025	LvV	
datum	getekend	gezien
formaat A3	schaal 1 : 50	
projectnummer 22019	tekeningnummer RIO-FU-189	

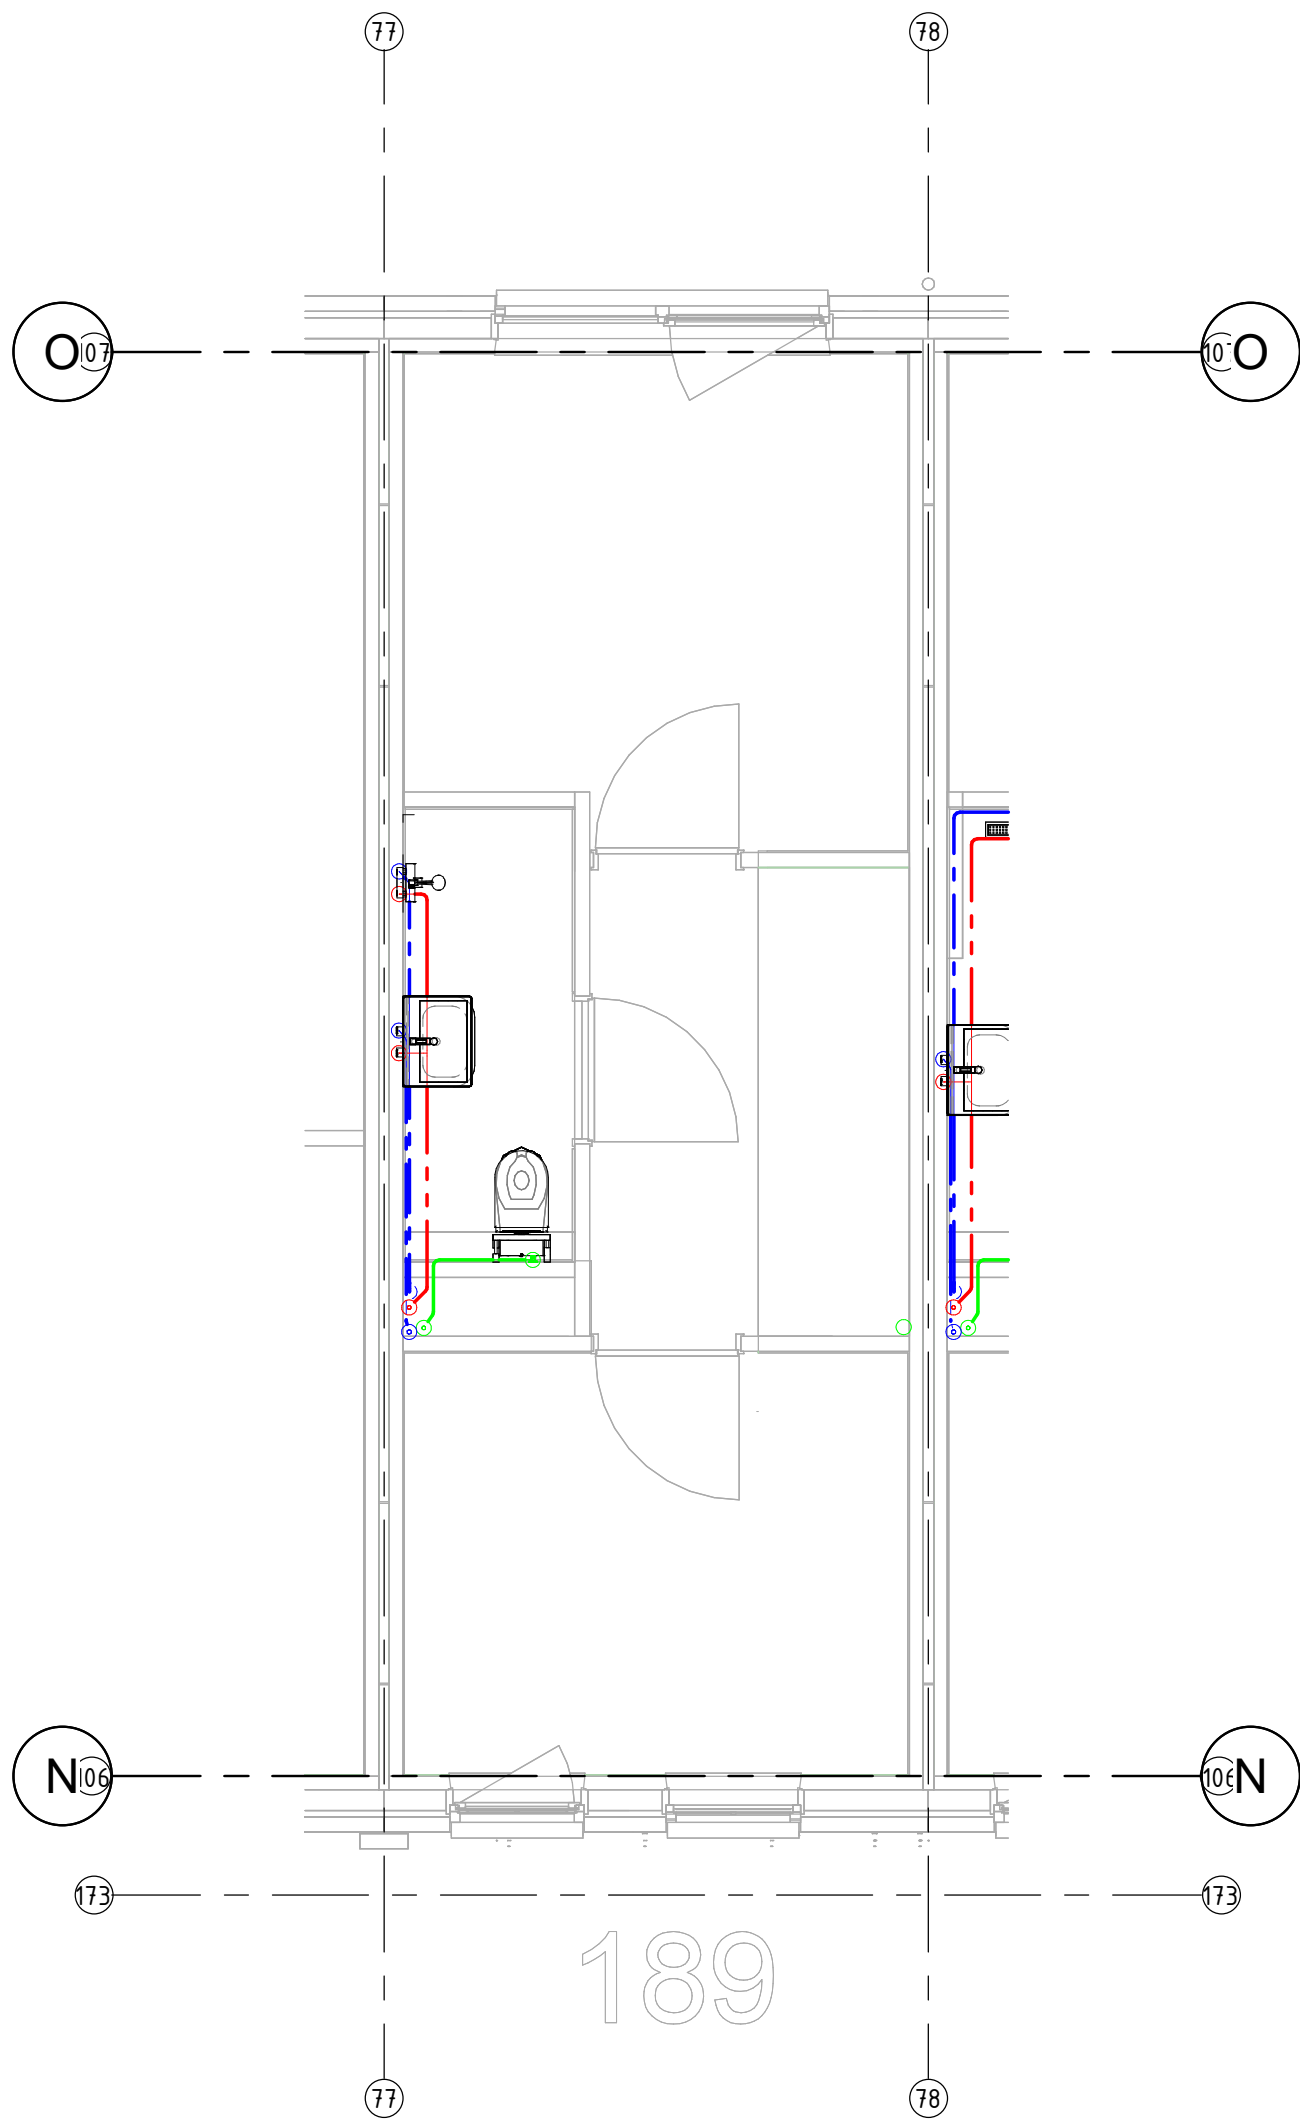

project	
95 won. Harderwijk	
omschrijving	
Water	
eerste verdieping hoog , 189	
aannemer	opdrachtgever
Van Wijnen Harderwijk	Breman Harderwijk




Breman

HARDERWIJK

Breman Harderwijk B.V.
Celsiusstraat 43
3846 BK Harderwijk
T 0341 - 41 48 44

I www.breman.nl

Revisie		
14-05-2025	LvV	
datum	getekend	gezien
formaat	schaal	
A3	1 : 50	
projectnummer	tekeningnummer	
22019	W-01+-189	

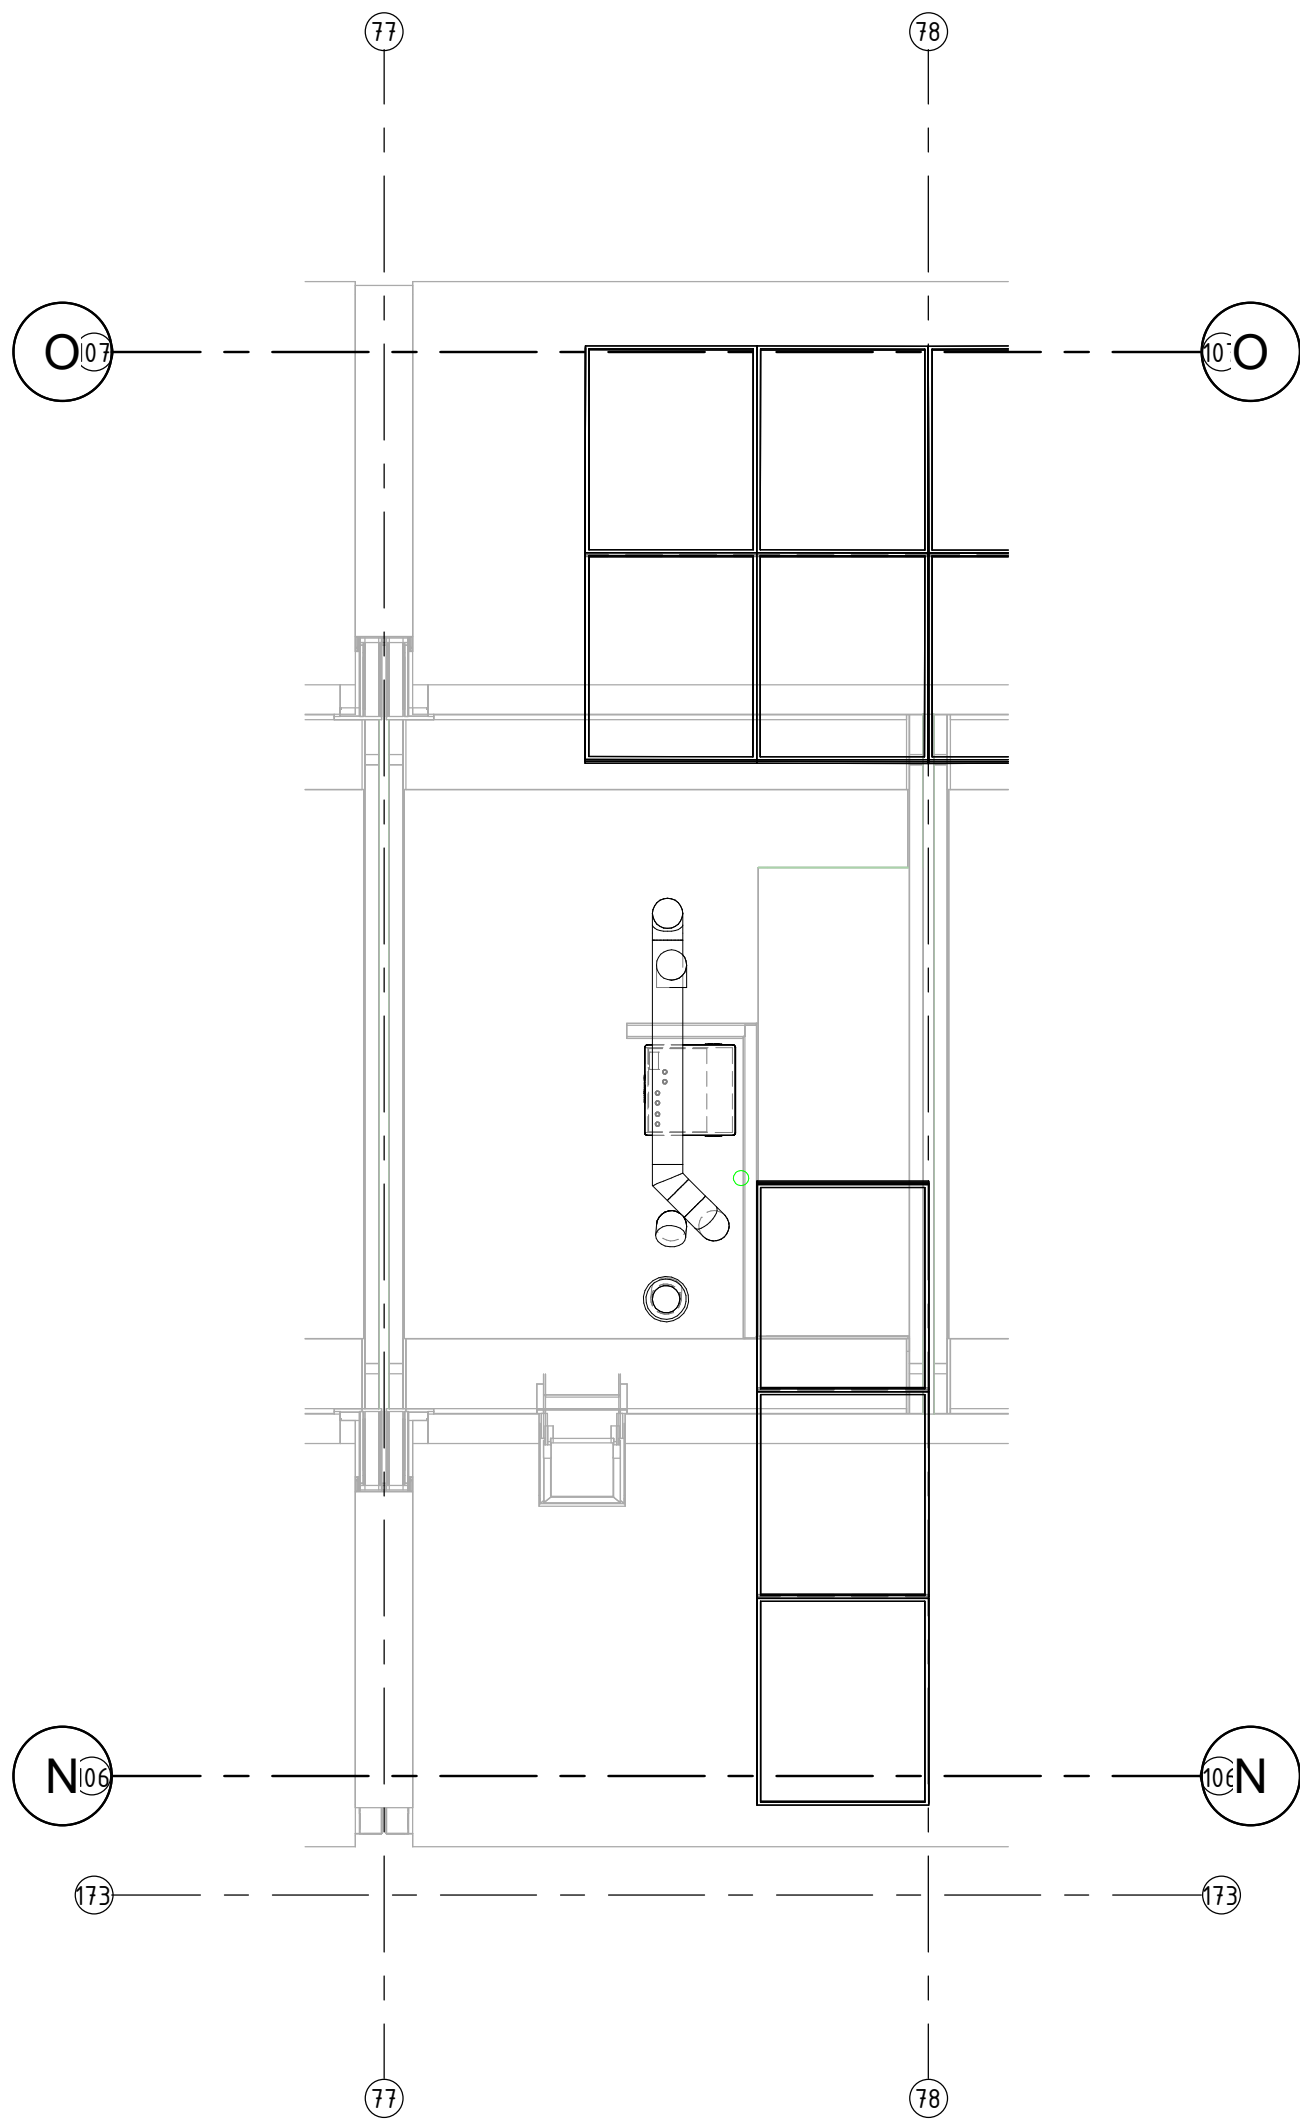

project
95 won. Harderwijk

omschrijving
Water
tweede verdieping hoog , 189

aannemer
Van Wijnen Harderwijk

opdrachtgever
Bremant Harderwijk




Bremant
HARDERWIJK

Bremant Harderwijk B.V.
Celsiusstraat 43
3846 BK Harderwijk
T 0341 - 41 48 44

I www.bremant.nl

Revisie		
14-05-2025	LvV	
datum	getekend	gezien
formaat A3	schaal 1 : 50	
projectnummer 22019	tekeningnummer W-02+-189	

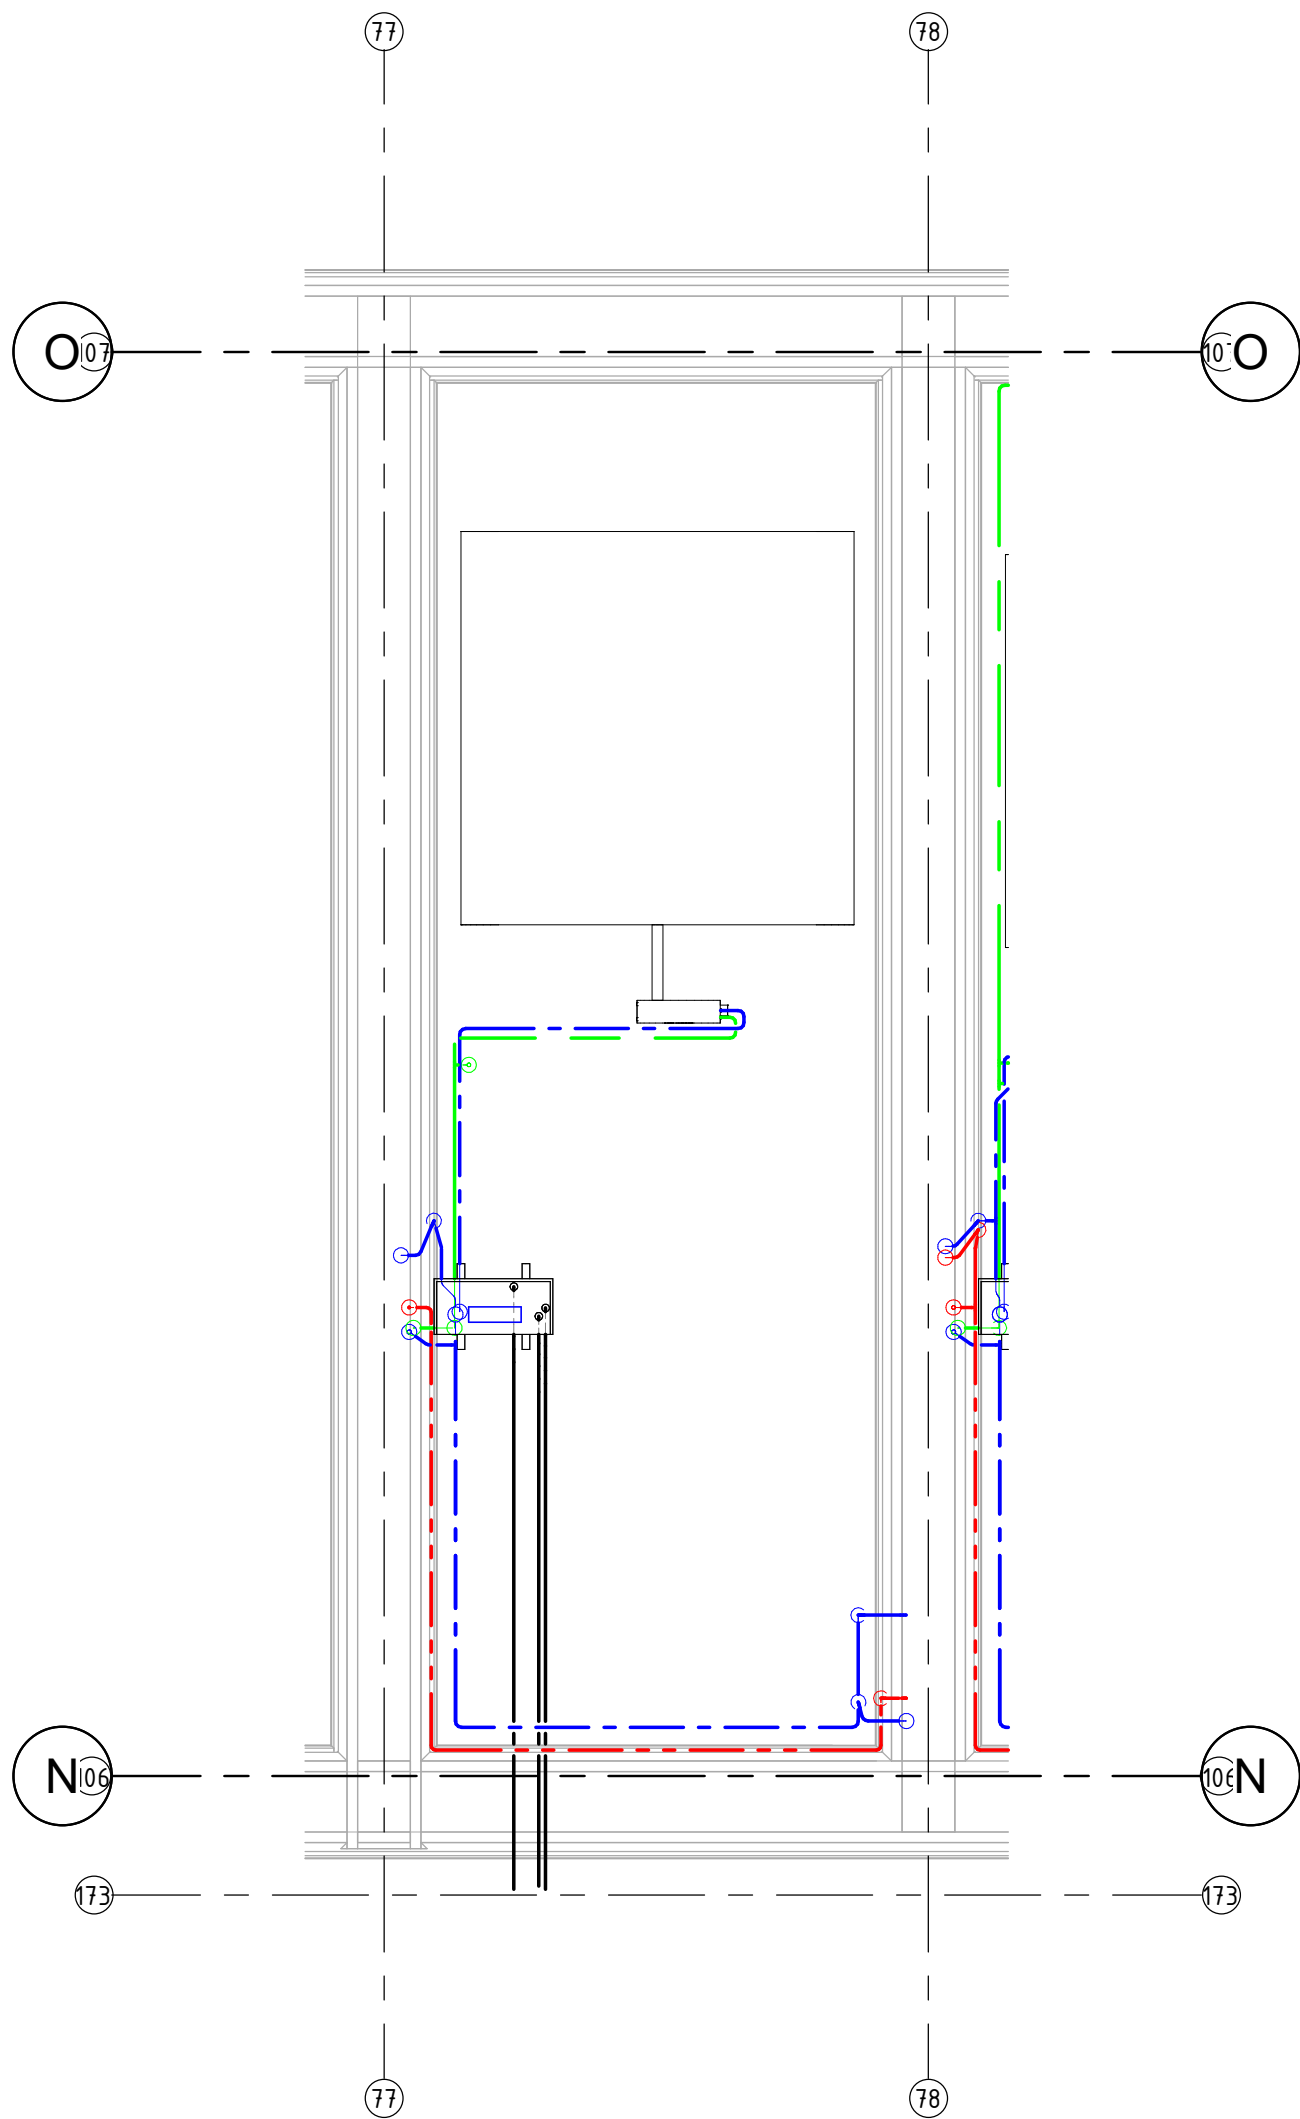

project	
95 won. Harderwijk	
omschrijving	
Water	
b.k. fundering , 189	
aannemer	opdrachtgever
Van Wijnen Harderwijk	Breman Harderwijk



Breman Harderwijk B.V.
Celsiusstraat 43
3846 BK Harderwijk
T 0341 - 41 48 44

HARDERWIJK

I www.breman.nl

Revisie		
14-05-2025	LvV	
datum	getekend	gezien
formaat	schaal	
A3	1 : 50	
projectnummer	tekeningnummer	
22019	W-FU-189	