


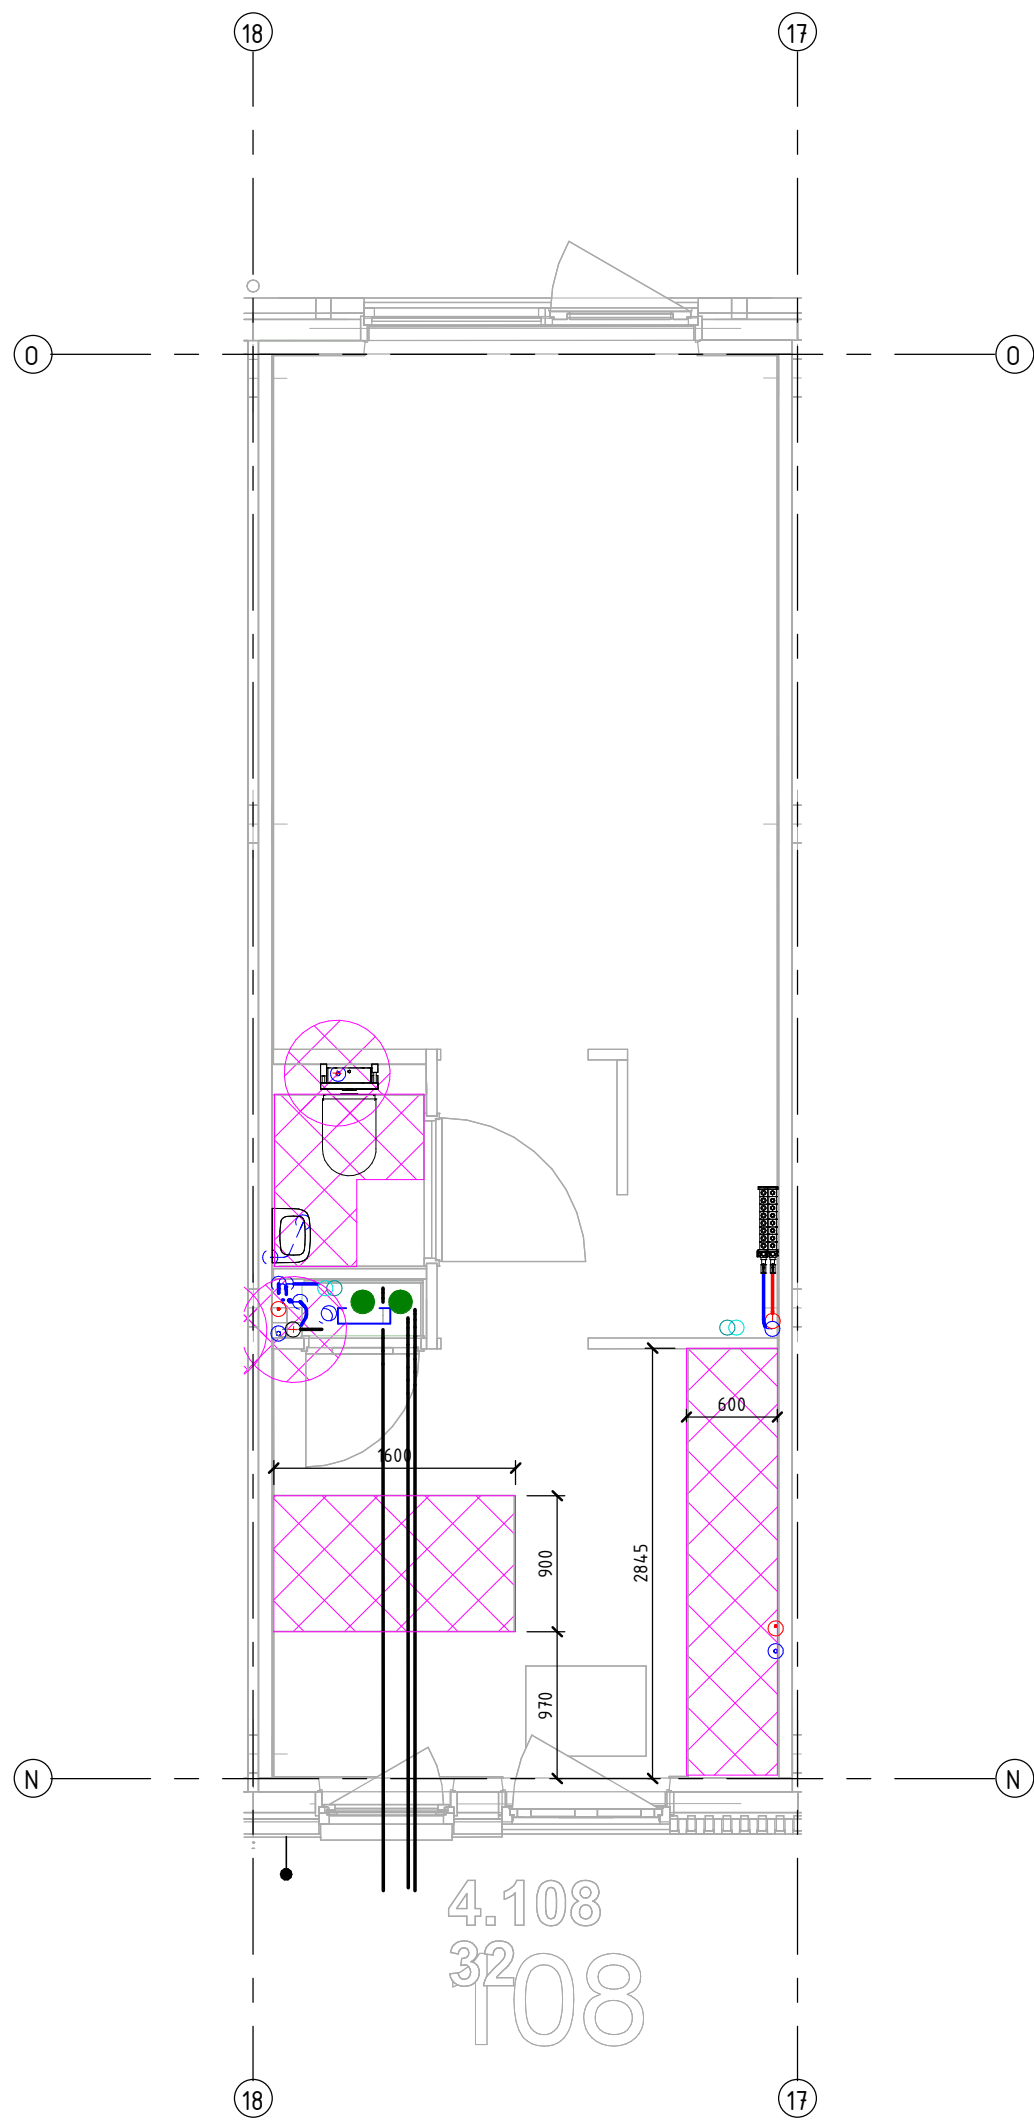

project
95 won. Harderwijk

omschrijving
**Centrale verwarming
begane grond , 108**

aannemer
Van Wijnen Harderwijk

opdrachtgever
Bremant Harderwijk




Bremant
HARDERWIJK

Bremant Harderwijk B.V.
Celsiusstraat 43
3846 BK Harderwijk
T 0341 - 41 48 44

I www.bremant.nl

Revisie		
14-05-2025	LvV	
datum	getekend	gezien
formaat A3	schaal 1 : 50	
projectnummer 22019	tekeningnummer CV-00-108	

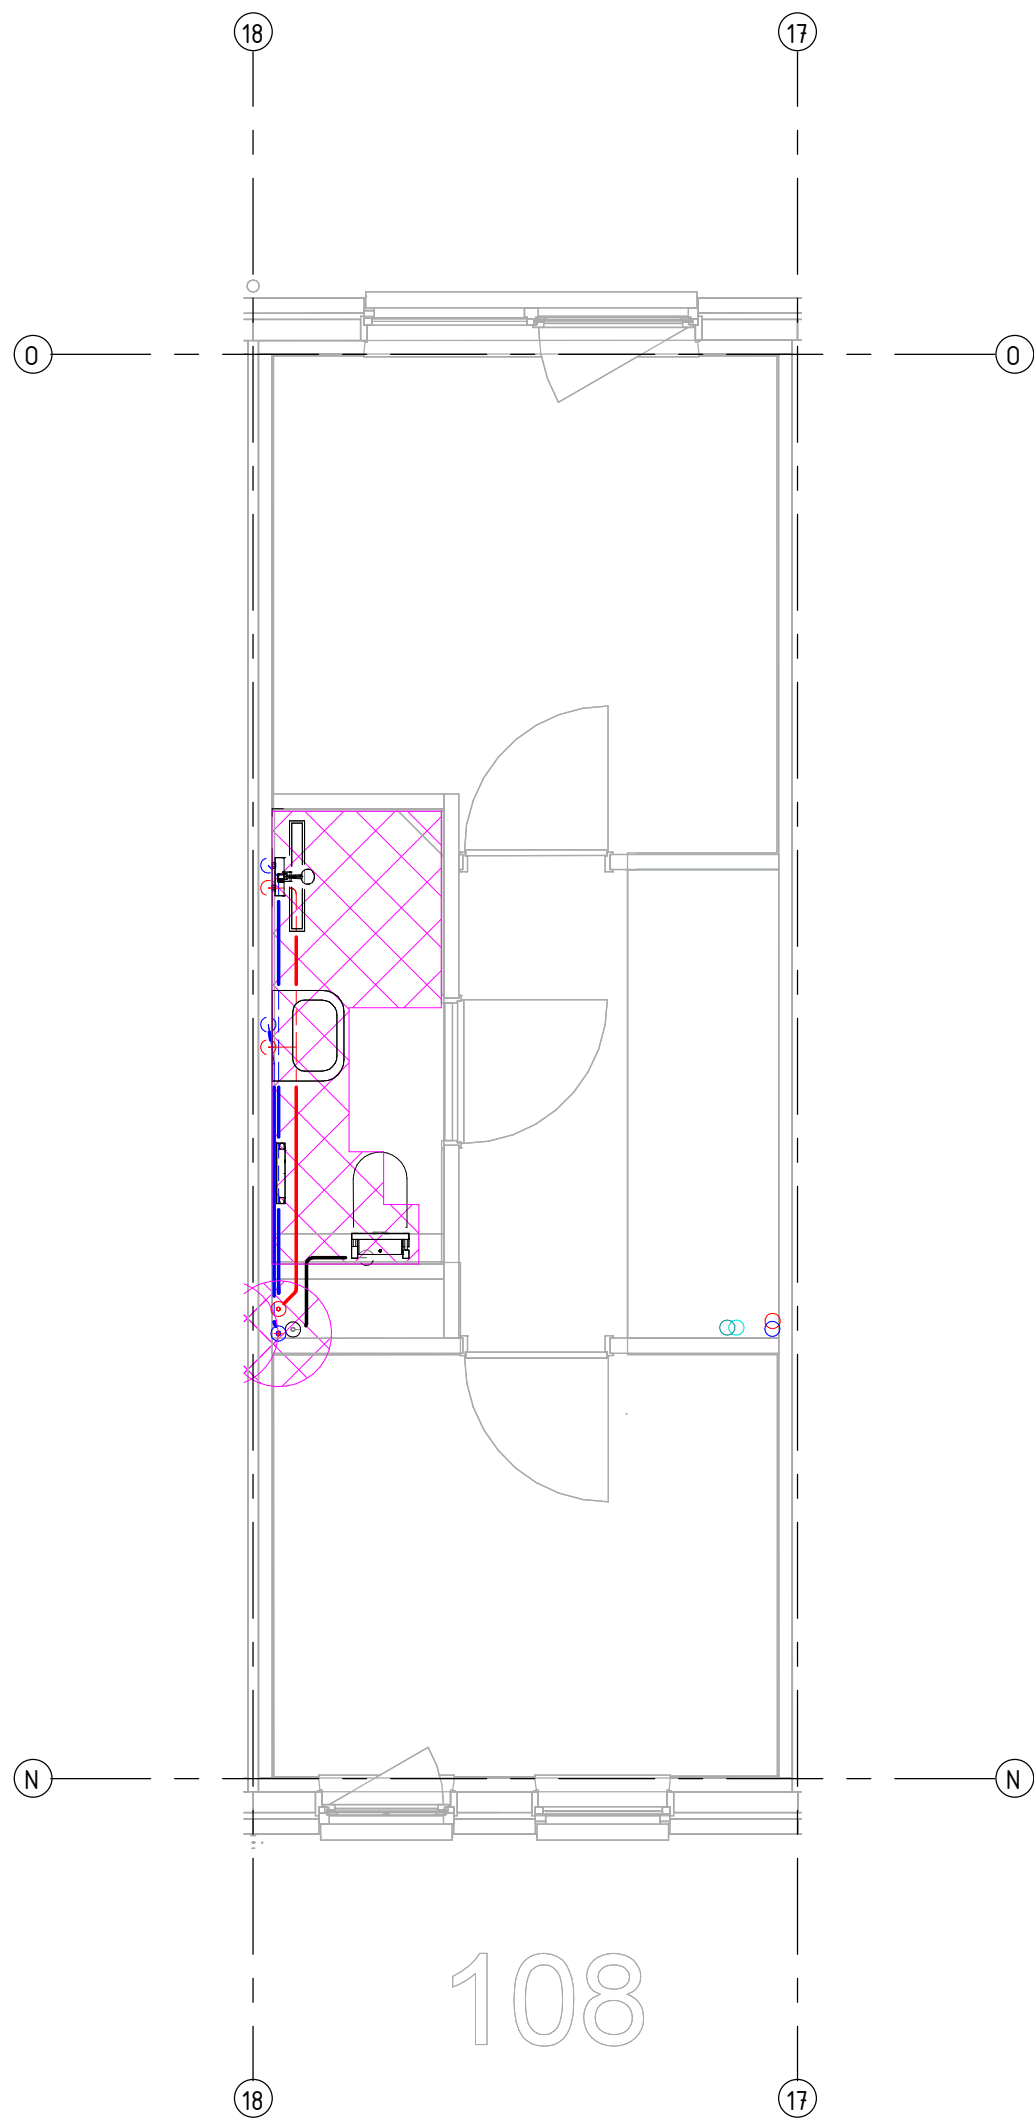

project
95 won. Harderwijk

omschrijving
**Centrale verwarming
eerste verdieping , 108**

aannemer
Van Wijnen Harderwijk

opdrachtgever
Bremant Harderwijk




Bremant
HARDERWIJK

Bremant Harderwijk B.V.
Celsiusstraat 43
3846 BK Harderwijk
T 0341 - 41 48 44

I www.bremant.nl

Revisie		
14-05-2025	LvV	
datum	getekend	gezien
formaat A3	schaal 1 : 50	
projectnummer 22019	tekeningnummer CV-01-108	

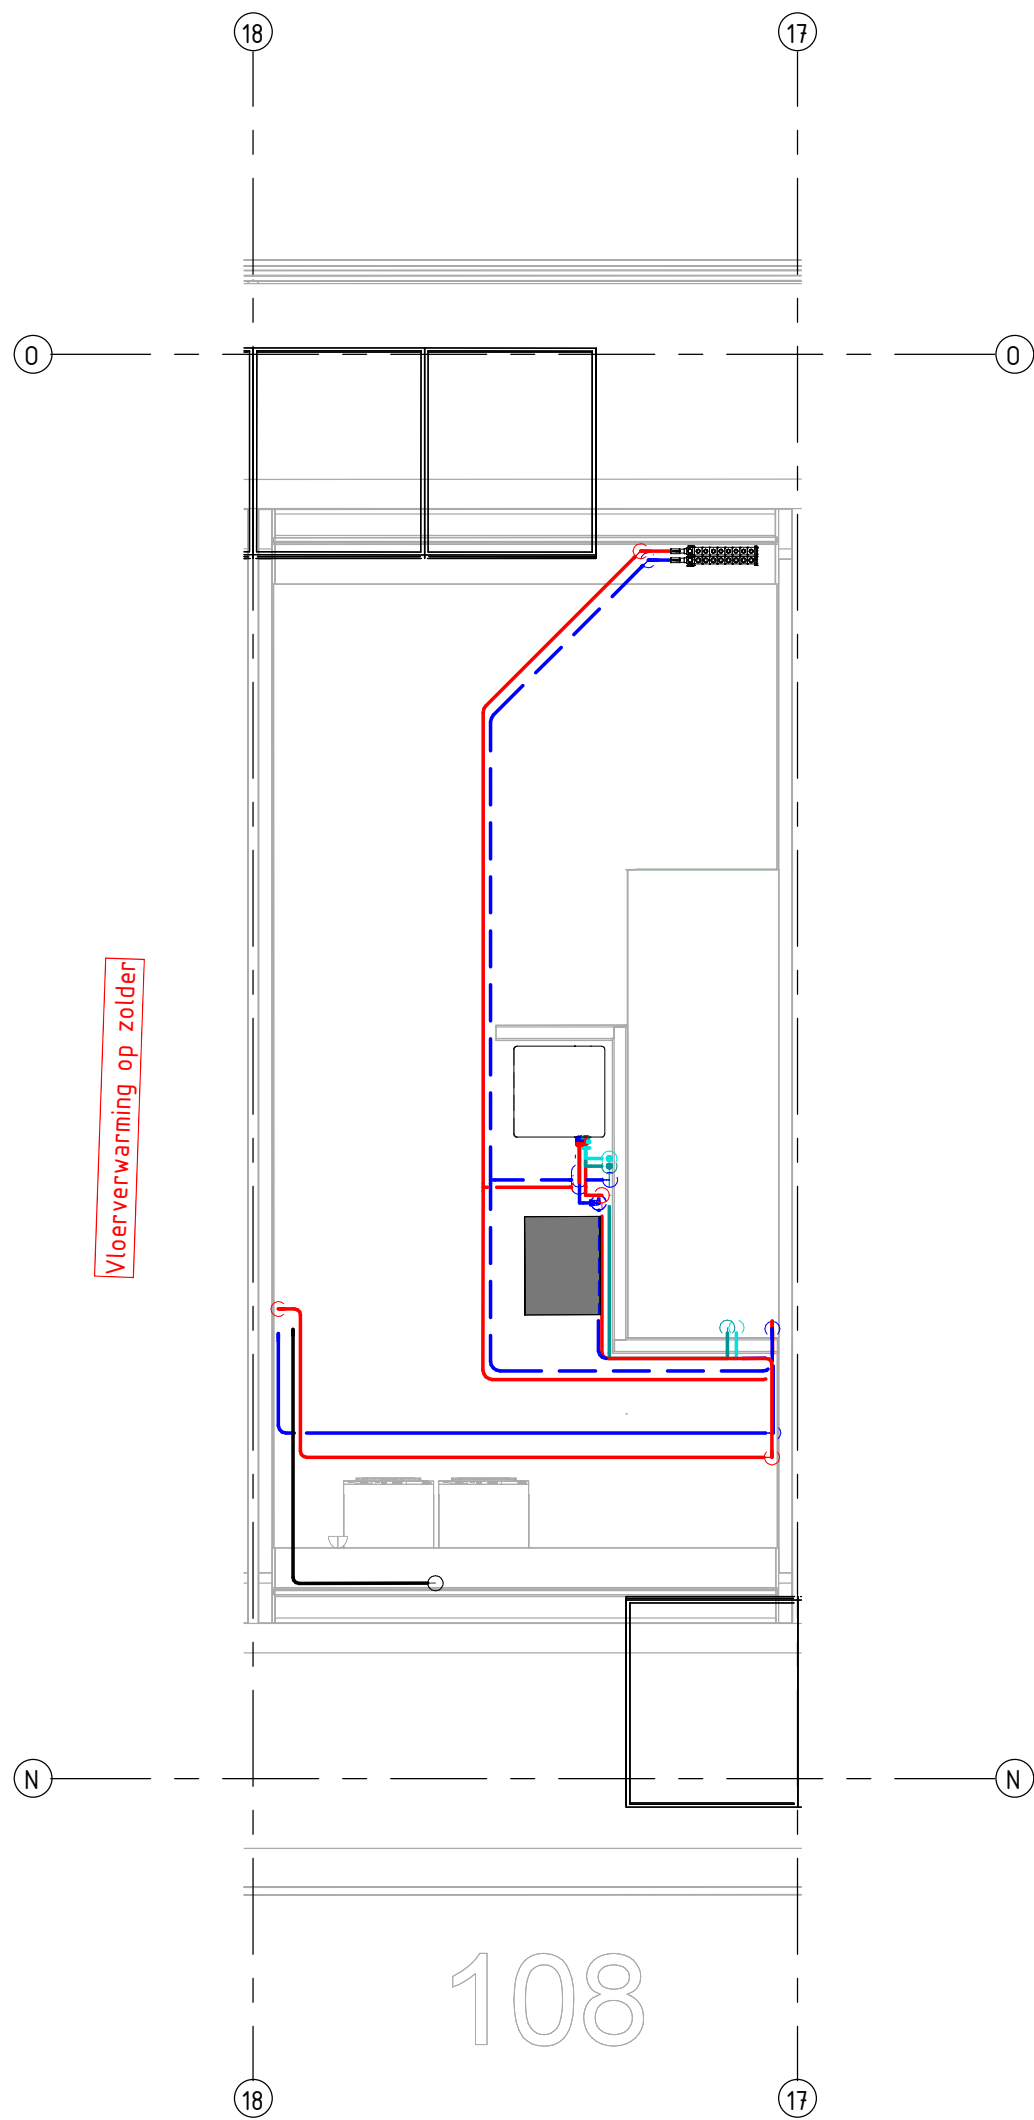

project
95 won. Harderwijk

omschrijving
**Centrale verwarming
tweede verdieping , 108**

aannemer
Van Wijnen Harderwijk

opdrachtgever
Bremant Harderwijk




Bremant
HARDERWIJK

Bremant Harderwijk B.V.
Celsiusstraat 43
3846 BK Harderwijk
T 0341 - 41 48 44

I www.bremant.nl

Revisie		
14-05-2025	LvV	
datum	getekend	gezien
formaat A3	schaal 1 : 50	
projectnummer 22019	tekeningnummer CV-02-108	

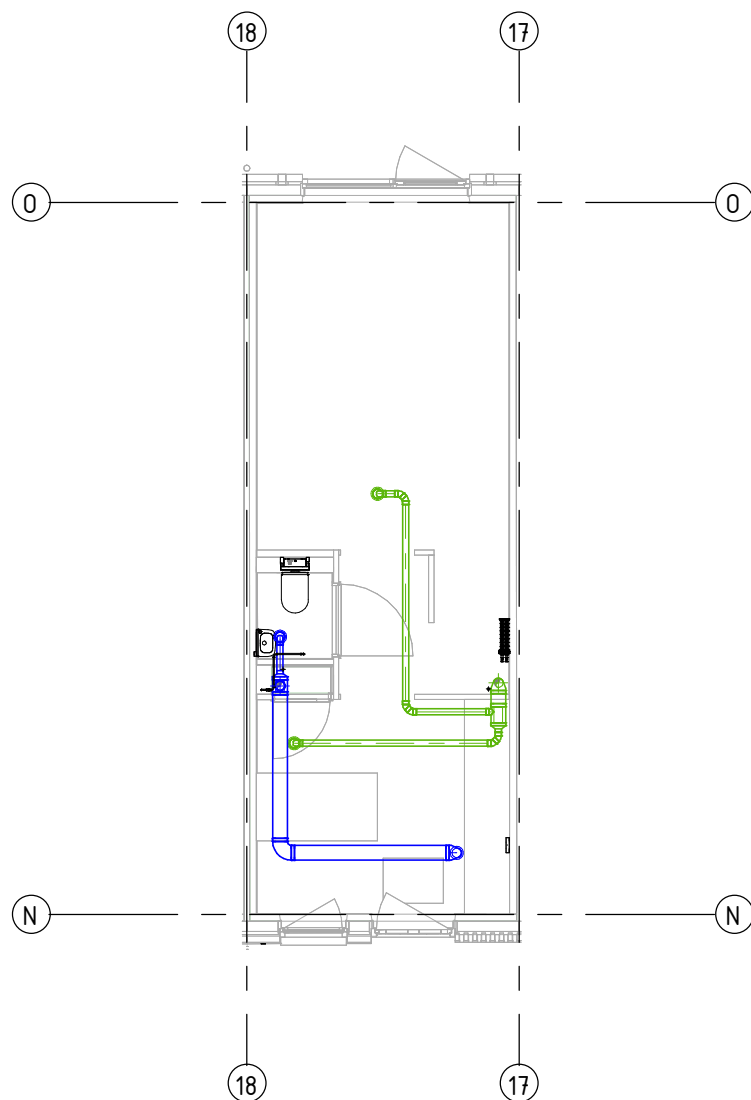

project

95 won. Harderwijk

omschrijving

Ventilatie
begane grond , 108

aannemer

Van Wijnen Harderwijk

opdrachtgever

Breman Harderwijk



Breman

HARDERWIJK

Breman Harderwijk B.V.

Celsiusstraat 43


3846 BK Harderwijk

T 0341 - 41 48 44

I

www.breman.nl

Revisie		
14-05-2025	LvV	
datum	getekend	gezien
formaat A3	schaal 1 : 100	
projectnummer 22019	tekeningnummer MV-00-108	

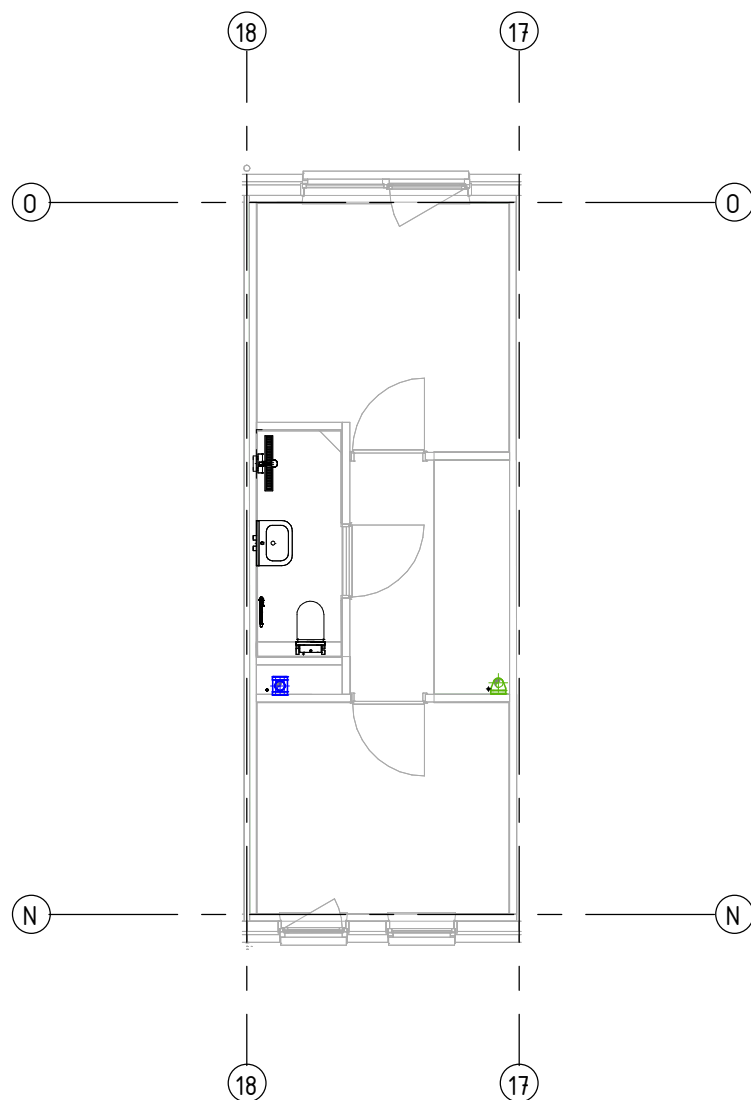

project

95 won. Harderwijk

omschrijving

Ventilatie
eerste verdieping , 108

aannemer

Van Wijnen Harderwijk

opdrachtgever

Breman Harderwijk




Breman
HARDERWIJK

Breman Harderwijk B.V.
Celsiusstraat 43
3846 BK Harderwijk
T 0341 - 41 48 44

I www.breman.nl

Revisie		
14-05-2025	LvV	
datum	getekend	gezien
formaat A3	schaal 1 : 100	
projectnummer 22019	tekeningnummer MV-01-108	

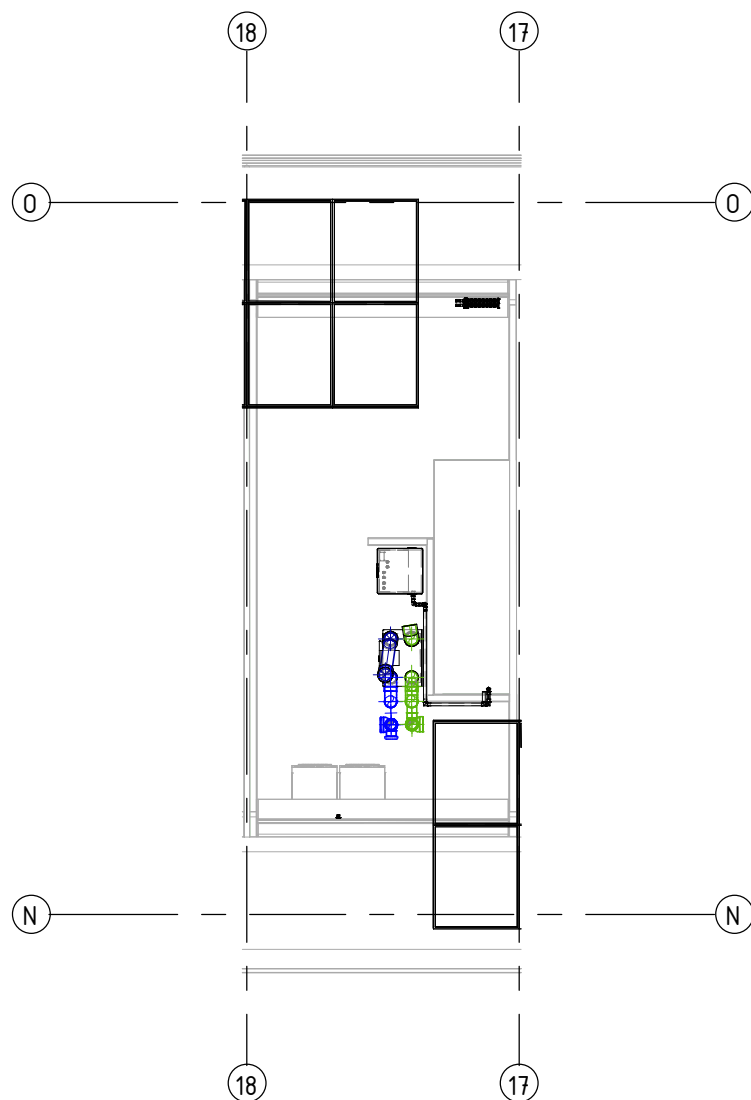

project

95 won. Harderwijk

omschrijving

Ventilatie
tweede verdieping , 108

aannemer

Van Wijnen Harderwijk

opdrachtgever

Breman Harderwijk




Breman
HARDERWIJK

Breman Harderwijk B.V.
Celsiusstraat 43
3846 BK Harderwijk
T 0341 - 41 48 44

I www.breman.nl

Revisie		
14-05-2025	LvV	
datum	getekend	gezien
formaat A3	schaal 1 : 100	
projectnummer 22019	tekeningnummer MV-02-108	

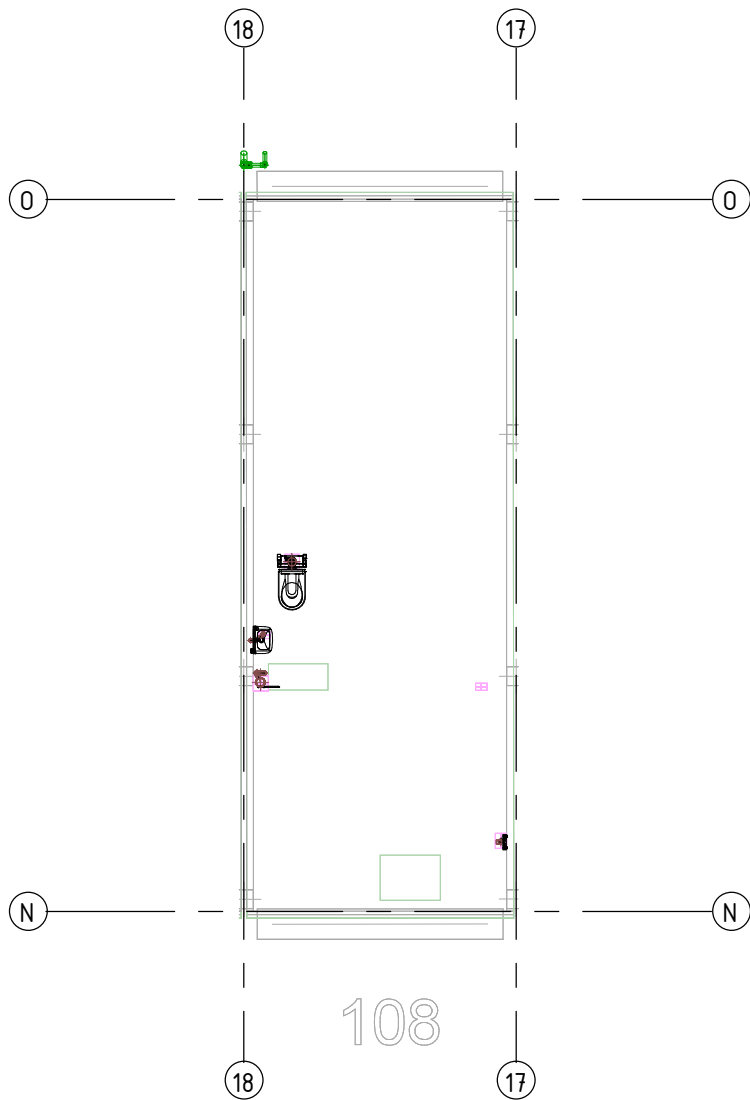

project

95 won. Harderwijk

omschrijving

Riool
begane grond , 108

aannemer

Van Wijnen Harderwijk

opdrachtgever

Breman Harderwijk



Breman

HARDERWIJK

Breman Harderwijk B.V.

Celsiusstraat 43


3846 BK Harderwijk

T 0341 - 41 48 44

I

www.breman.nl

Revisie		
14-05-2025	LvV	
datum	getekend	gezien
formaat A3	schaal 1 : 100	
projectnummer 22019	tekeningnummer RIO-00-108	

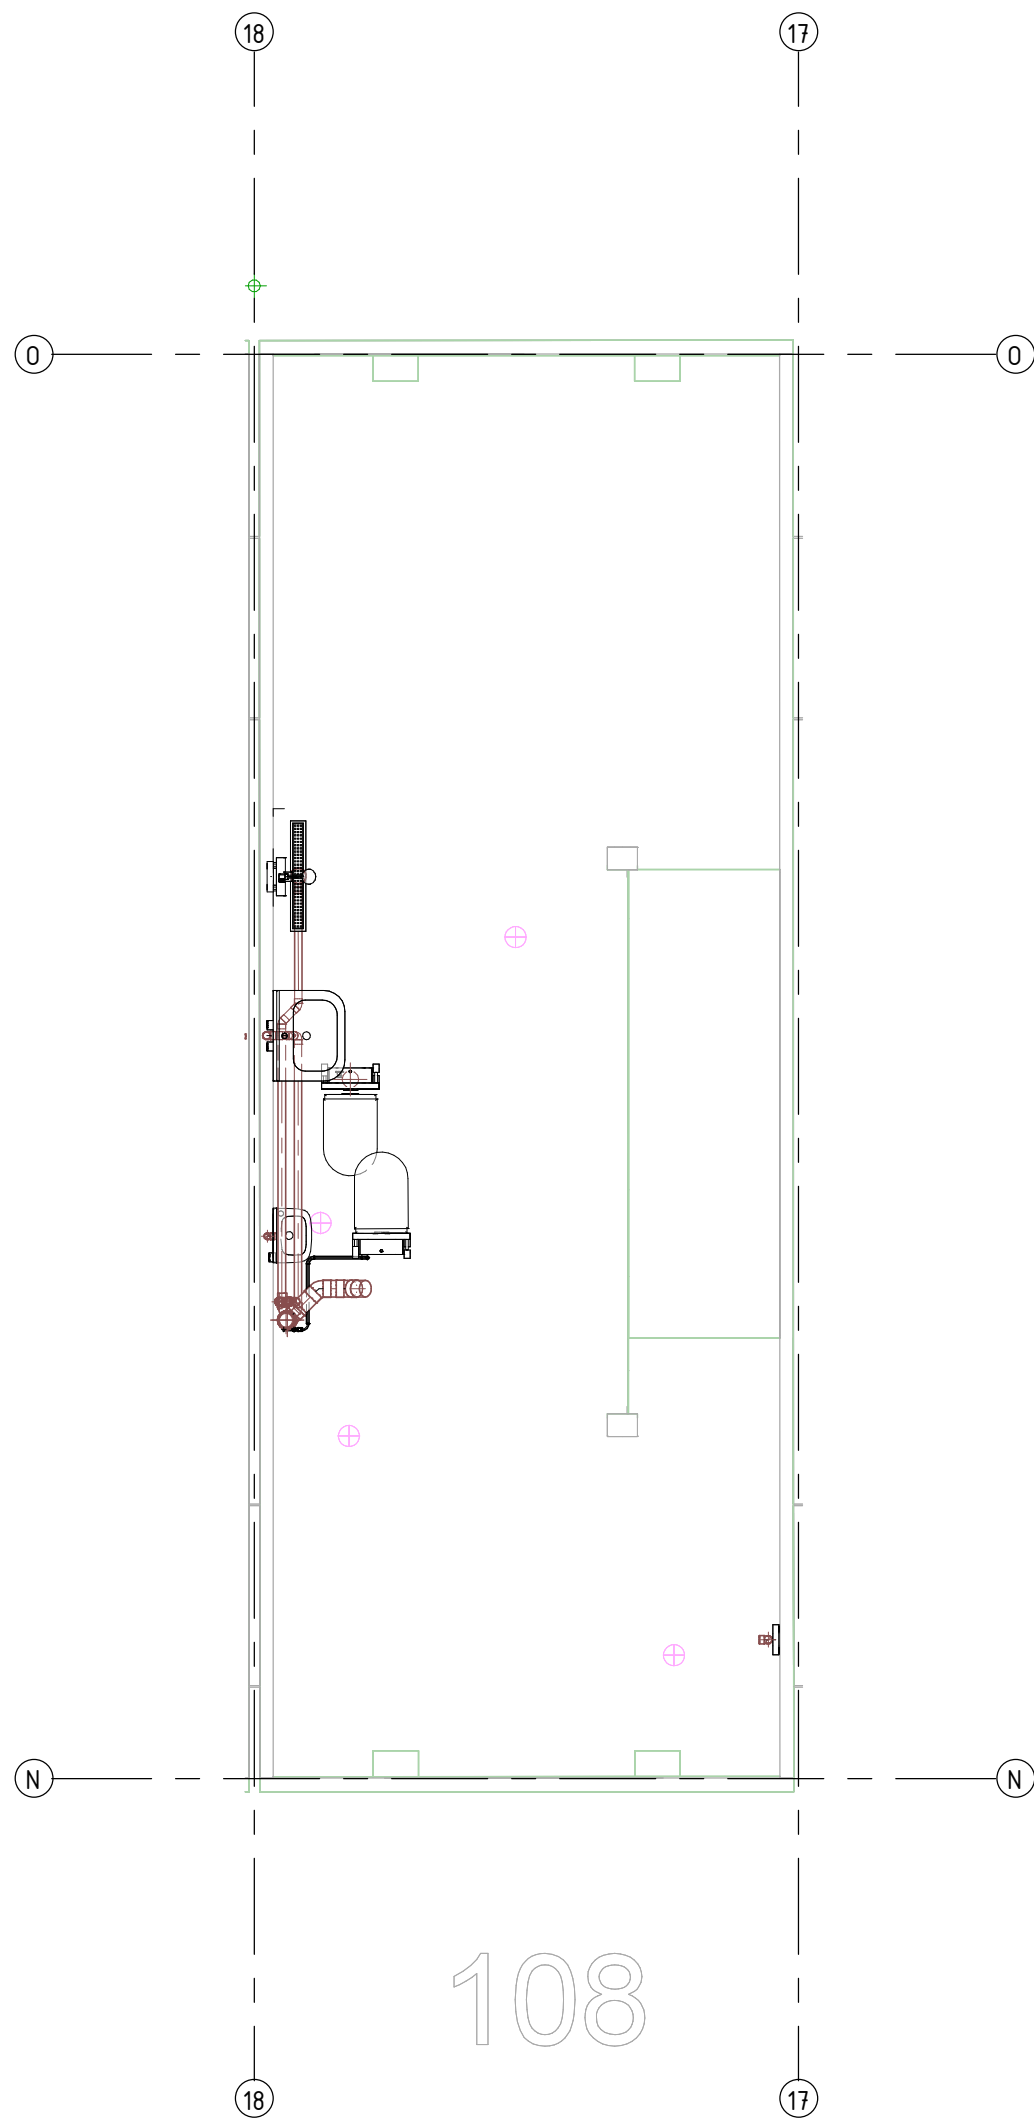

project
95 won. Harderwijk

omschrijving
**Riool
eerste verdieping , 108**

aannemer
Van Wijnen Harderwijk

opdrachtgever

Revisie		
14-05-2025	LvV	
datum	getekend	gezien
formaat A3	schaal 1 : 50	
projectnummer 22019	tekeningnummer RIO-01-108	

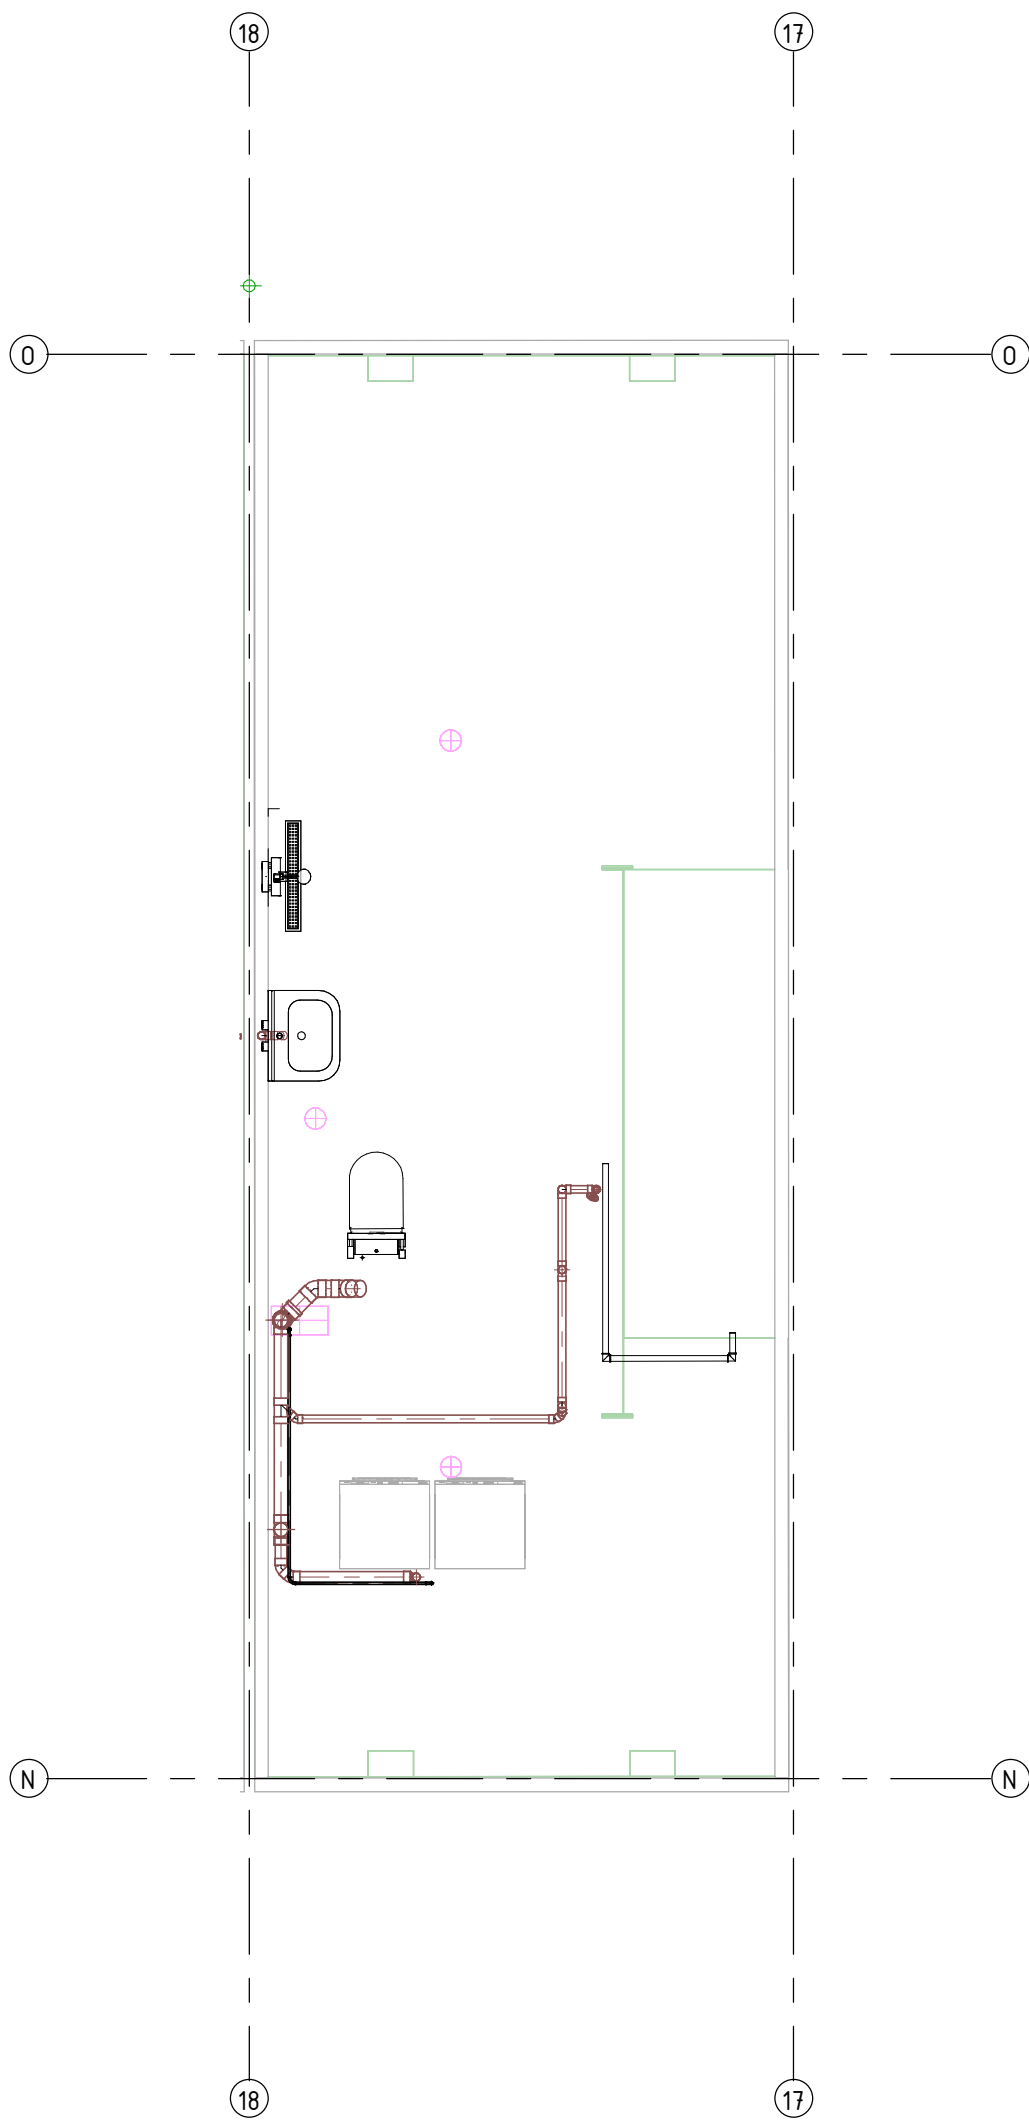

project

95 won. Harderwijk

omschrijving

Riool
tweede verdieping , 108

aannemer

Van Wijnen Harderwijk

opdrachtgever

Breman Harderwijk



Breman

HARDERWIJK

Breman Harderwijk B.V.

Celsiusstraat 43


3846 BK Harderwijk

T 0341 - 41 48 44



I www.breman.nl

Revisie		
14-05-2025	LvV	
datum	getekend	gezien
formaat	schaal	
A3	1 : 50	
projectnummer	tekeningnummer	
22019	RIO-02-108	

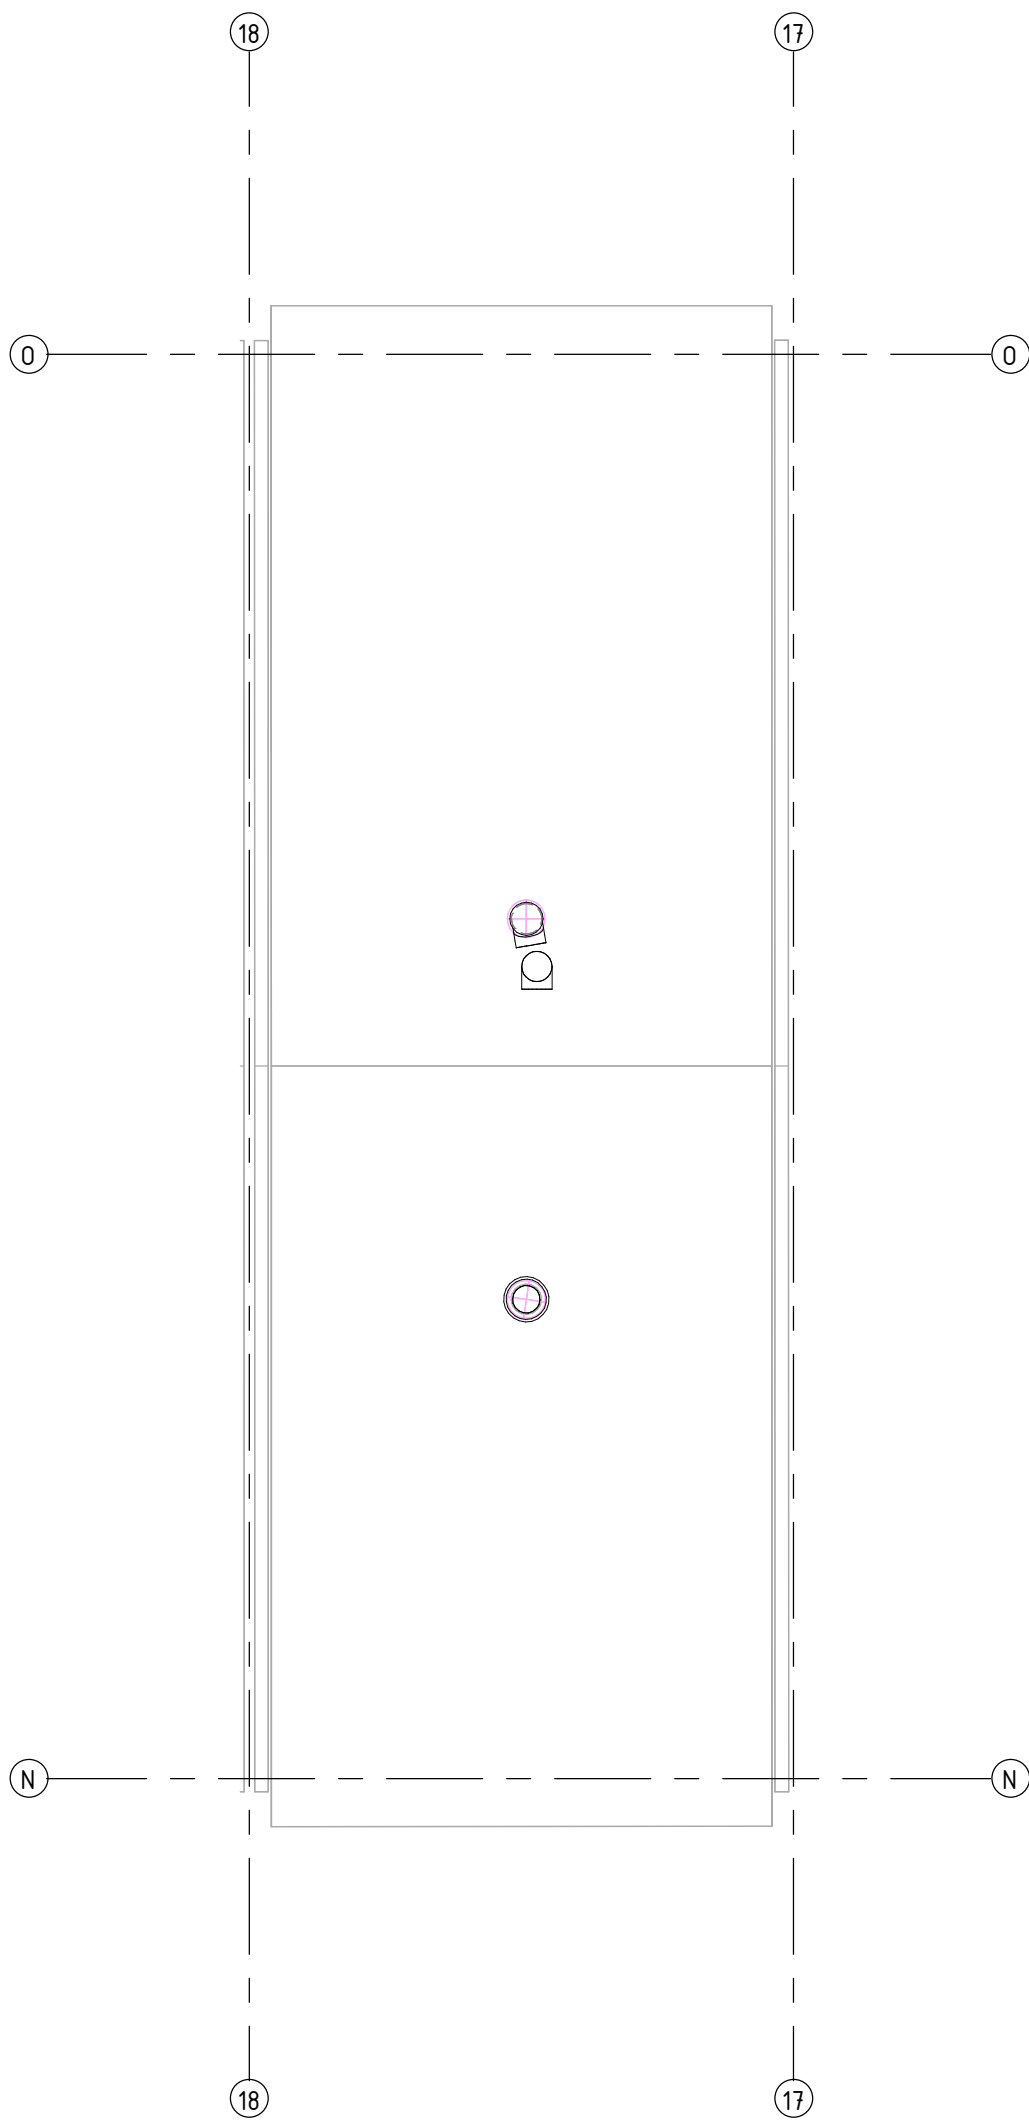

project 95 won. Harderwijk	
omschrijving Riool derde verdieping , 108	

Revisie		
14-05-2025	LvV	
datum	getekend	gezien
formaat A3	schaal 1 : 50	
projectnummer 22019	tekeningnummer RIO-03-108	

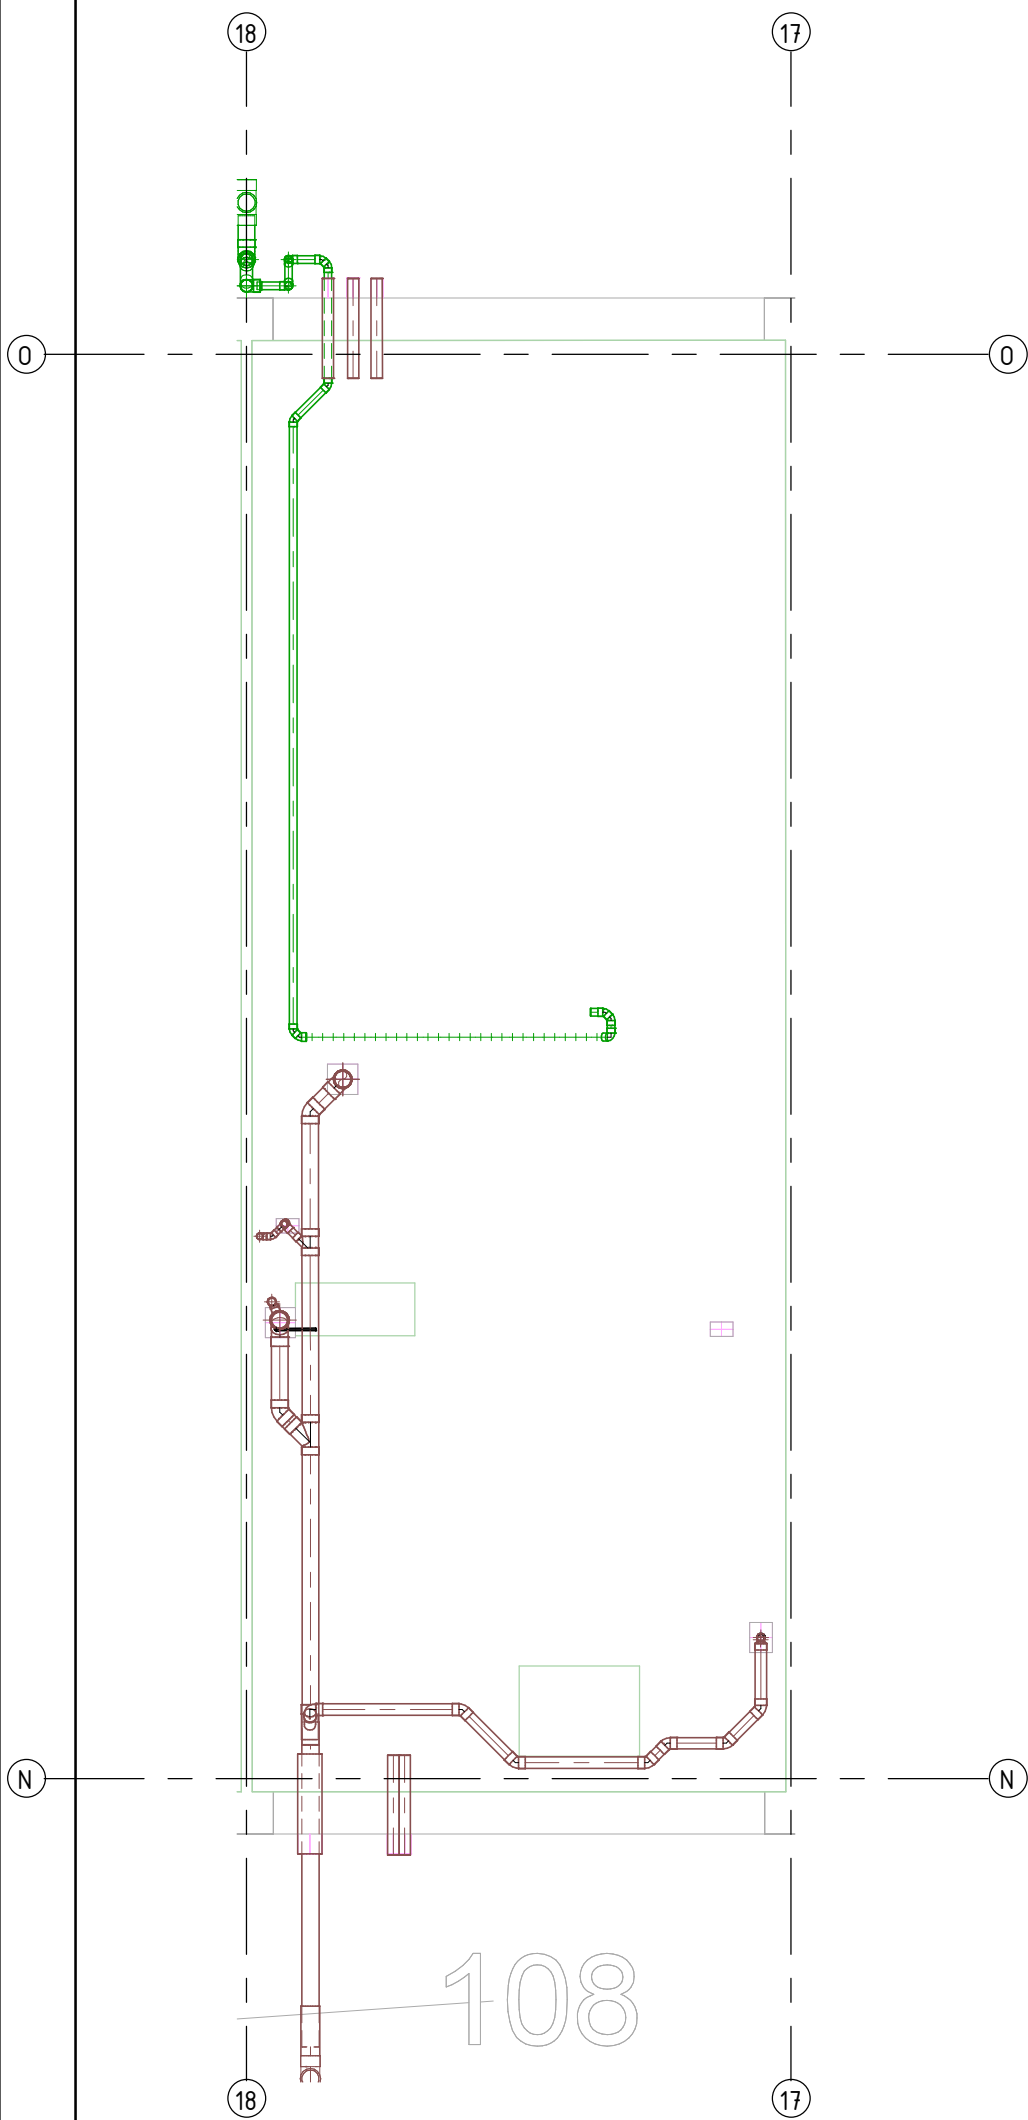

project
95 won. Harderwijk

omschrijving
**Riool
Fundering , 108**

aannemer
Van Wijnen Harderwijk

opdrachtgever

Revisie		
14-05-2025	LvV	
datum	getekend	gezien
formaat A3	schaal 1 : 50	
projectnummer 22019	tekeningnummer RIO-FU-108	

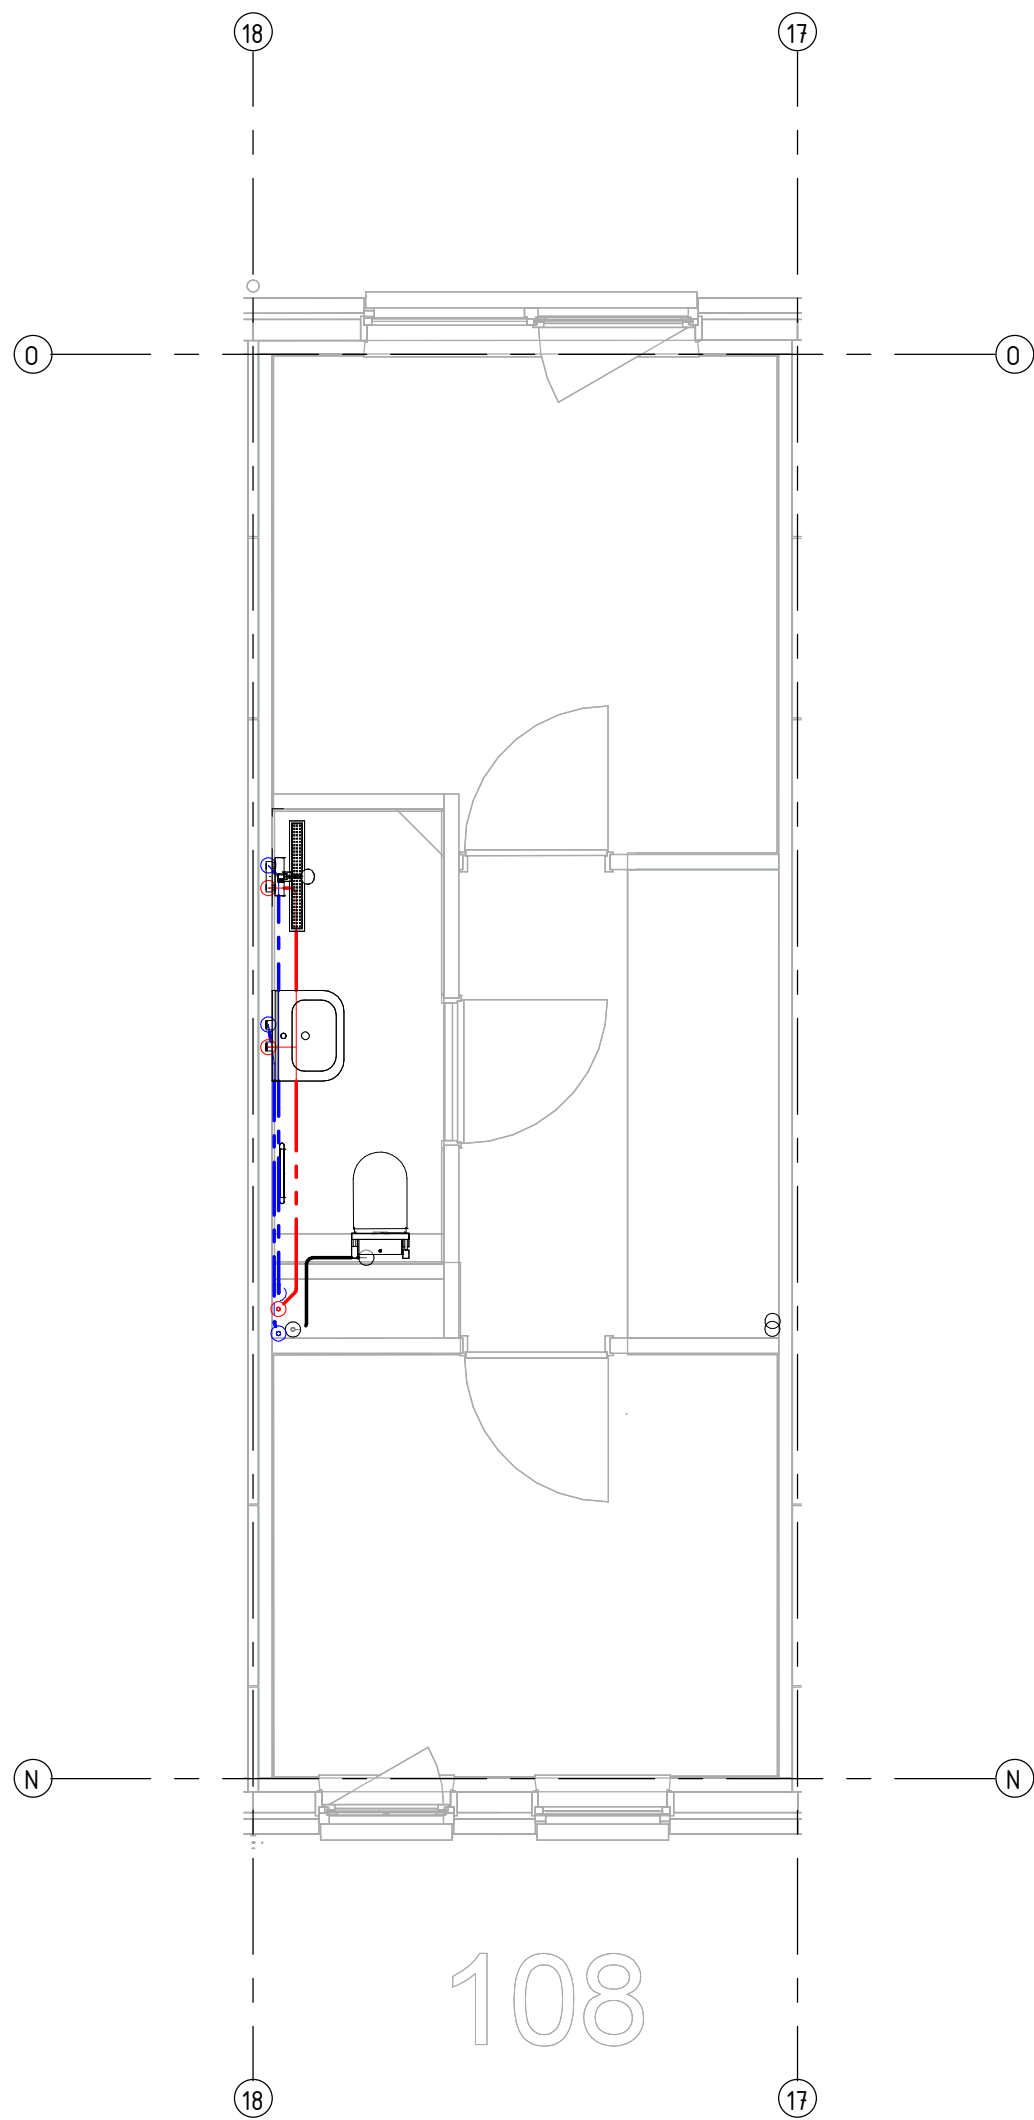

project
95 won. Harderwijk

omschrijving
Water
eerste verdieping , 108

aannemer
Van Wijnen Harderwijk

opdrachtgever
Celsiusstraat 43
3846 BK Harderwijk
T 0341 - 41 48 44

I www.bremant.nl

Revisie		
14-05-2025	LvV	
datum	getekend	gezien
formaat A3	schaal 1 : 50	
projectnummer 22019	tekeningnummer W-01-108	

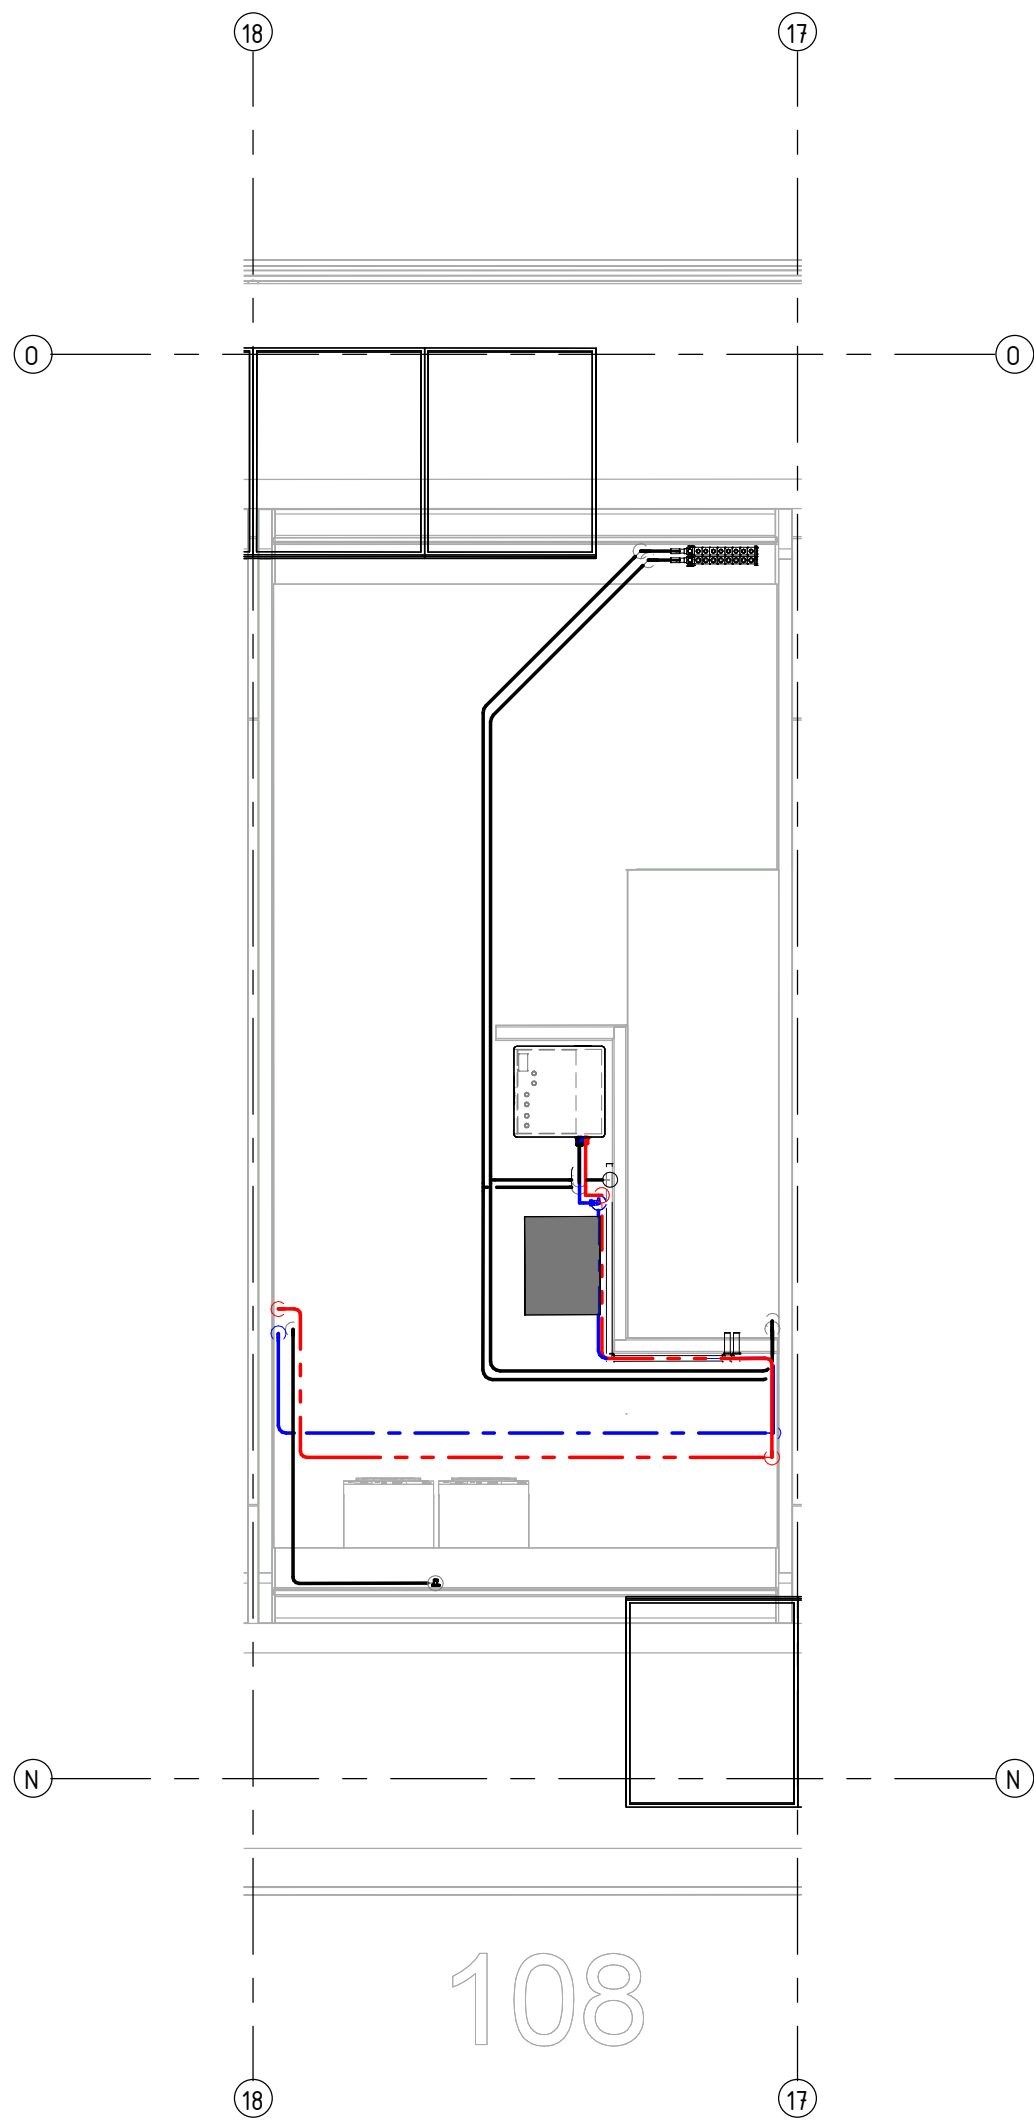

project
95 won. Harderwijk

omschrijving
Water
tweede verdieping , 108

aannemer
Van Wijnen Harderwijk

opdrachtgever
Bremant Harderwijk




Bremant
HARDERWIJK

Bremant Harderwijk B.V.
Celsiusstraat 43
3846 BK Harderwijk
T 0341 - 41 48 44

I www.bremant.nl

Revisie		
14-05-2025	LvV	
datum	getekend	gezien
formaat A3	schaal 1 : 50	
projectnummer 22019	tekeningnummer W-02-108	

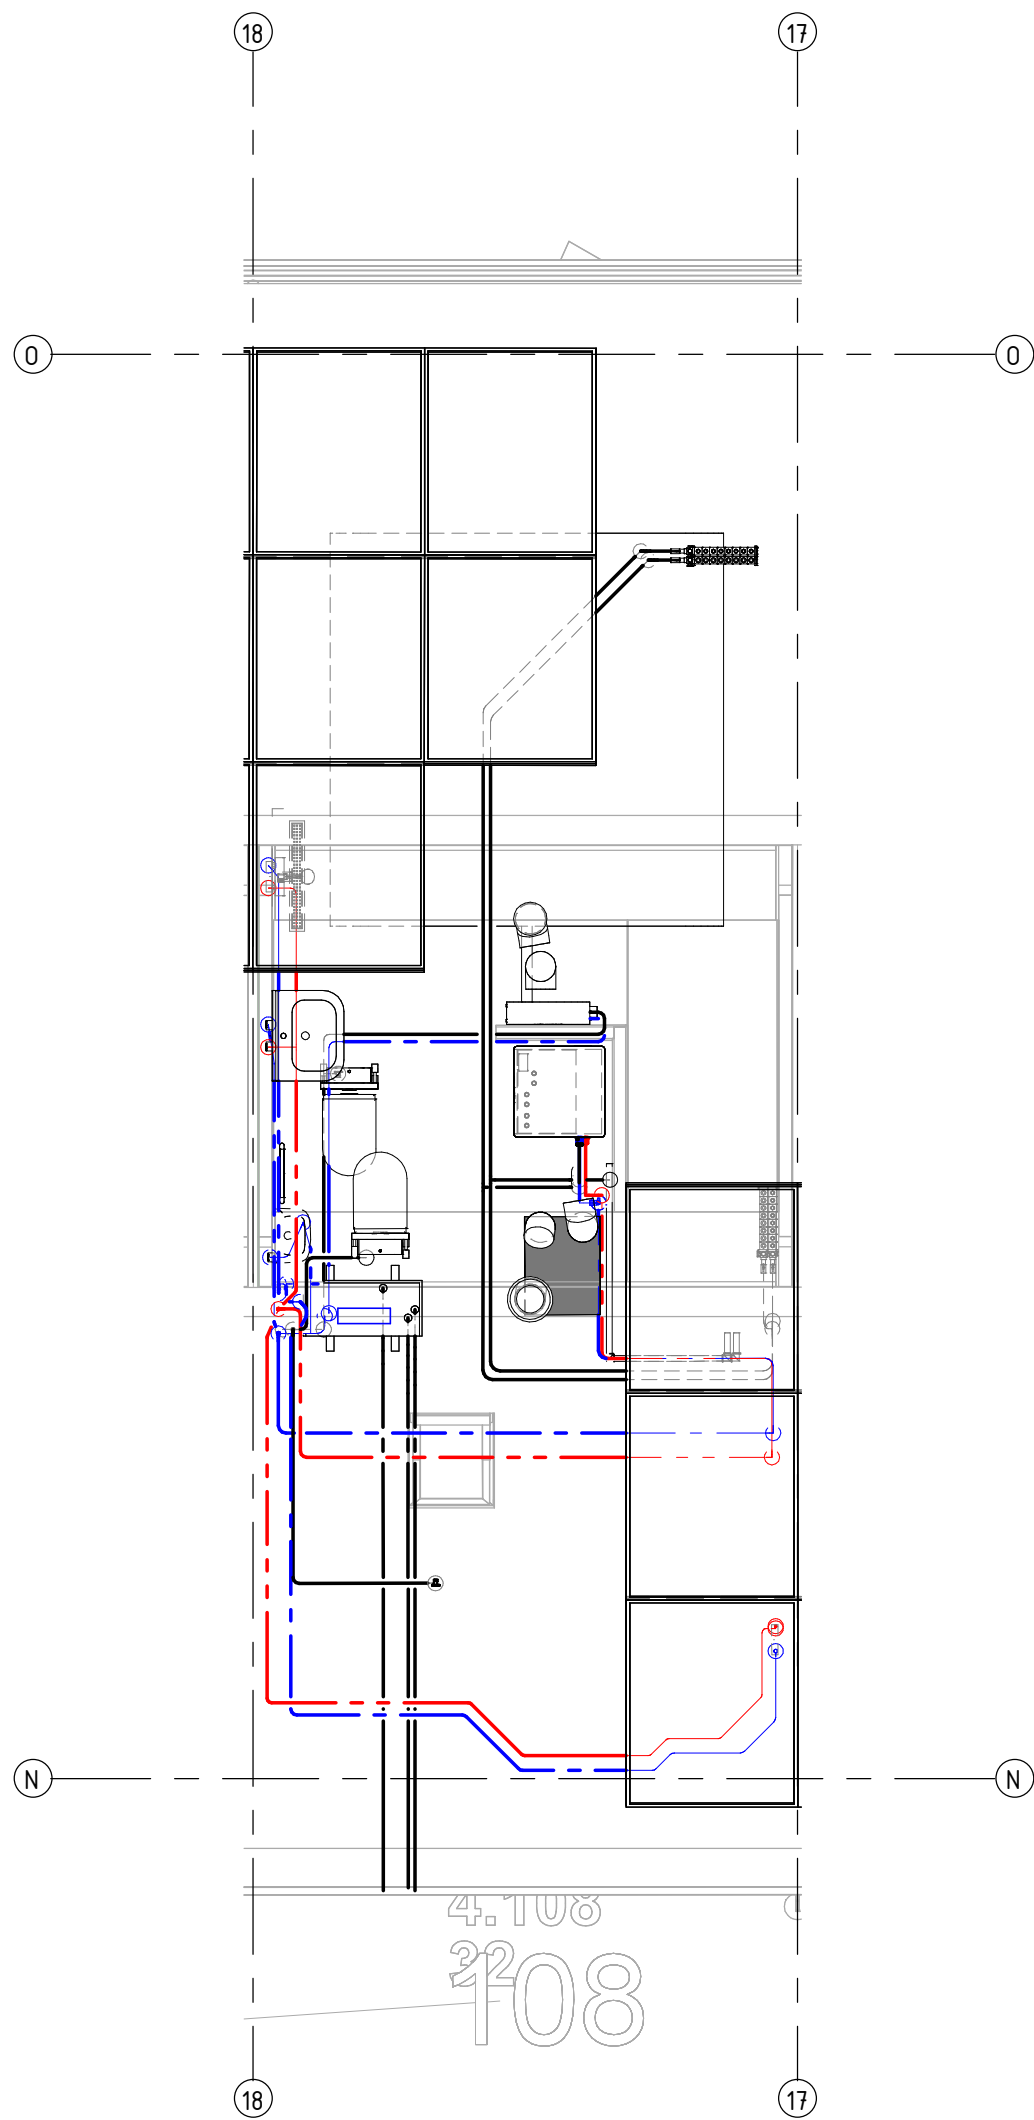

project
95 won. Harderwijk

omschrijving
Water
derde verdieping , 108

aannemer
Van Wijnen Harderwijk

opdrachtgever
Bremas Harderwijk




Bremas
HARDERWIJK

Bremas Harderwijk B.V.
Celsiusstraat 43
3846 BK Harderwijk
T 0341 - 41 48 44

I www.bremas.nl

Revisie		
14-05-2025	LvV	
datum	getekend	gezien
formaat A3	schaal 1 : 50	
projectnummer 22019	tekeningnummer W-03-108	

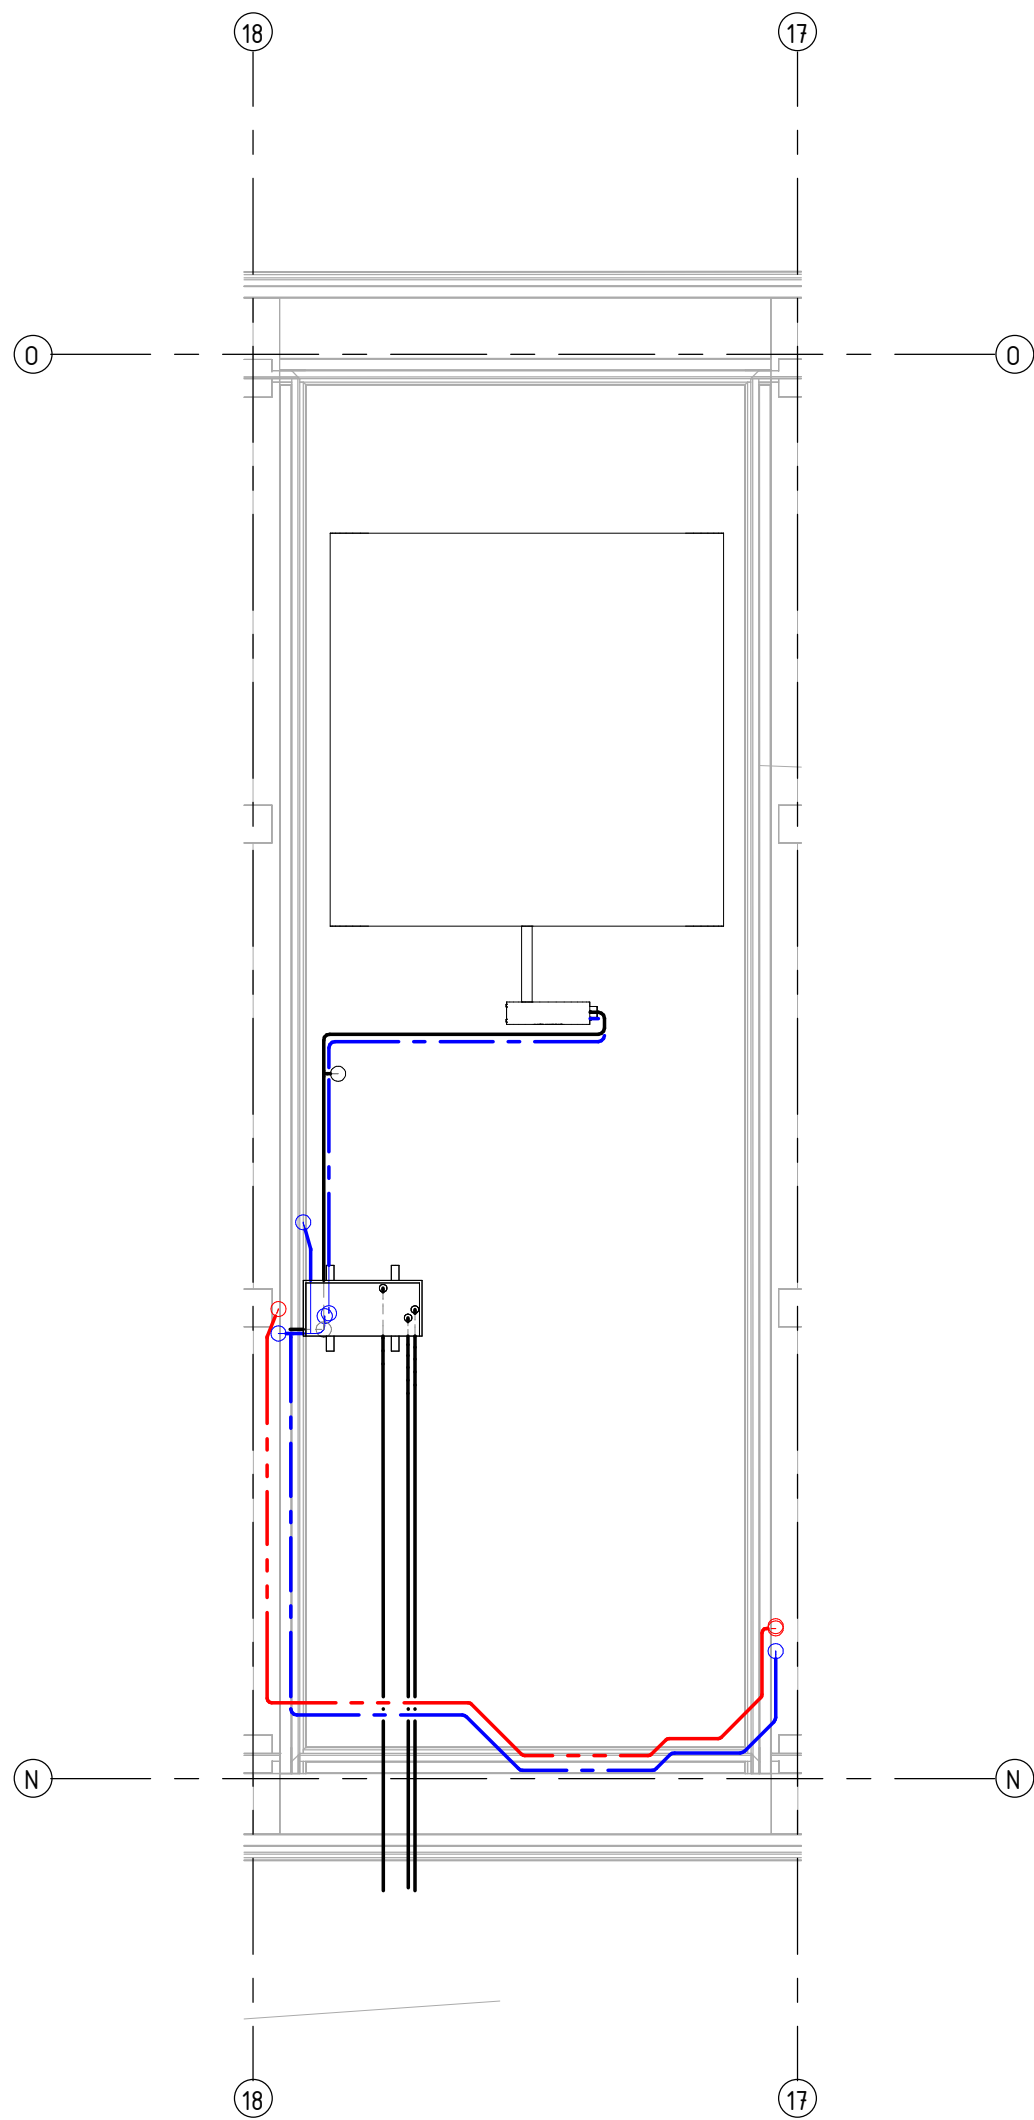

project
95 won. Harderwijk

omschrijving
**Water
Fundering , 108**

aannemer
Van Wijnen Harderwijk

opdrachtgever
Bremas Harderwijk



Bremas
HARDERWIJK

Bremas Harderwijk B.V.
Celsiusstraat 43
3846 BK Harderwijk
T 0341 - 41 48 44

I www.bremas.nl

Revisie		
14-05-2025	LvV	
datum	getekend	gezien
formaat A3	schaal 1 : 50	
projectnummer 22019	tekeningnummer W-FU-108	