


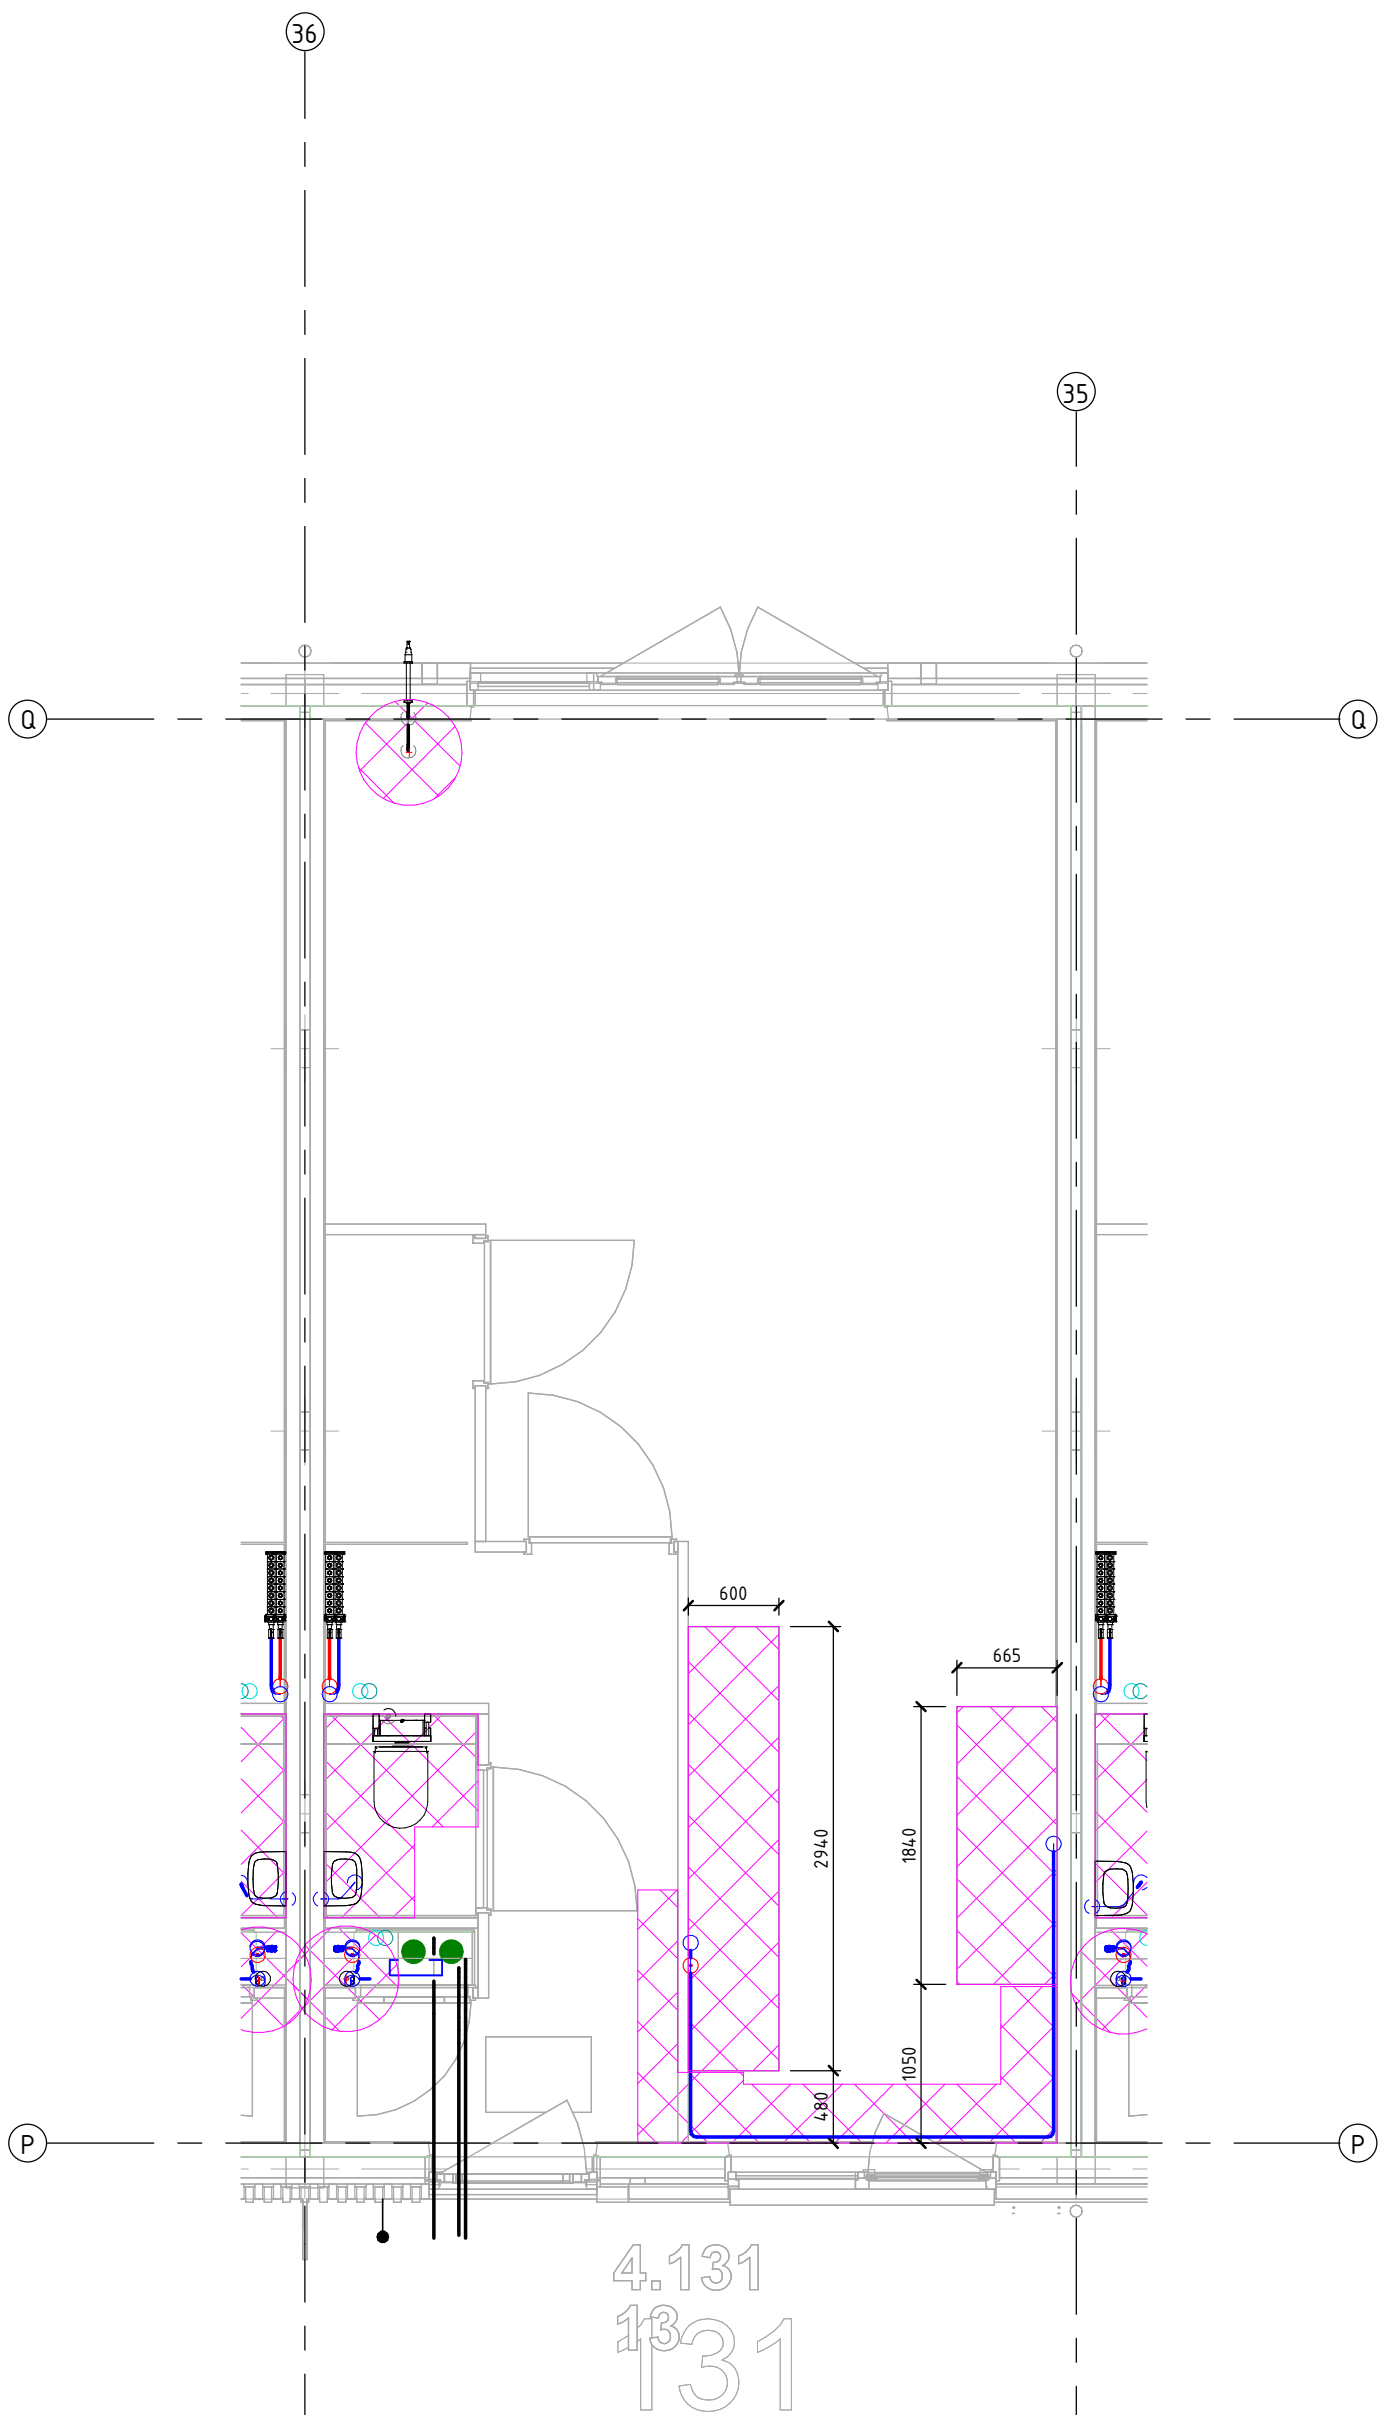

project
36

95 won. Harderwijk

omschrijving
**Centrale verwarming
begane grond , 131**


aannemer
Van Wijnen Harderwijk

opdrachtgever
Bremant Harderwijk

Bremant
HARDERWIJK

Bremant Harderwijk B.V.
Celsiusstraat 43
3846 BK Harderwijk
T 0341 - 41 48 44
I www.bremant.nl

Revisie		
14-05-2025	LvV	
datum	getekend	gezien
formaat A3	schaal 1 : 50	
projectnummer 22019	tekeningnummer CV-00-131	

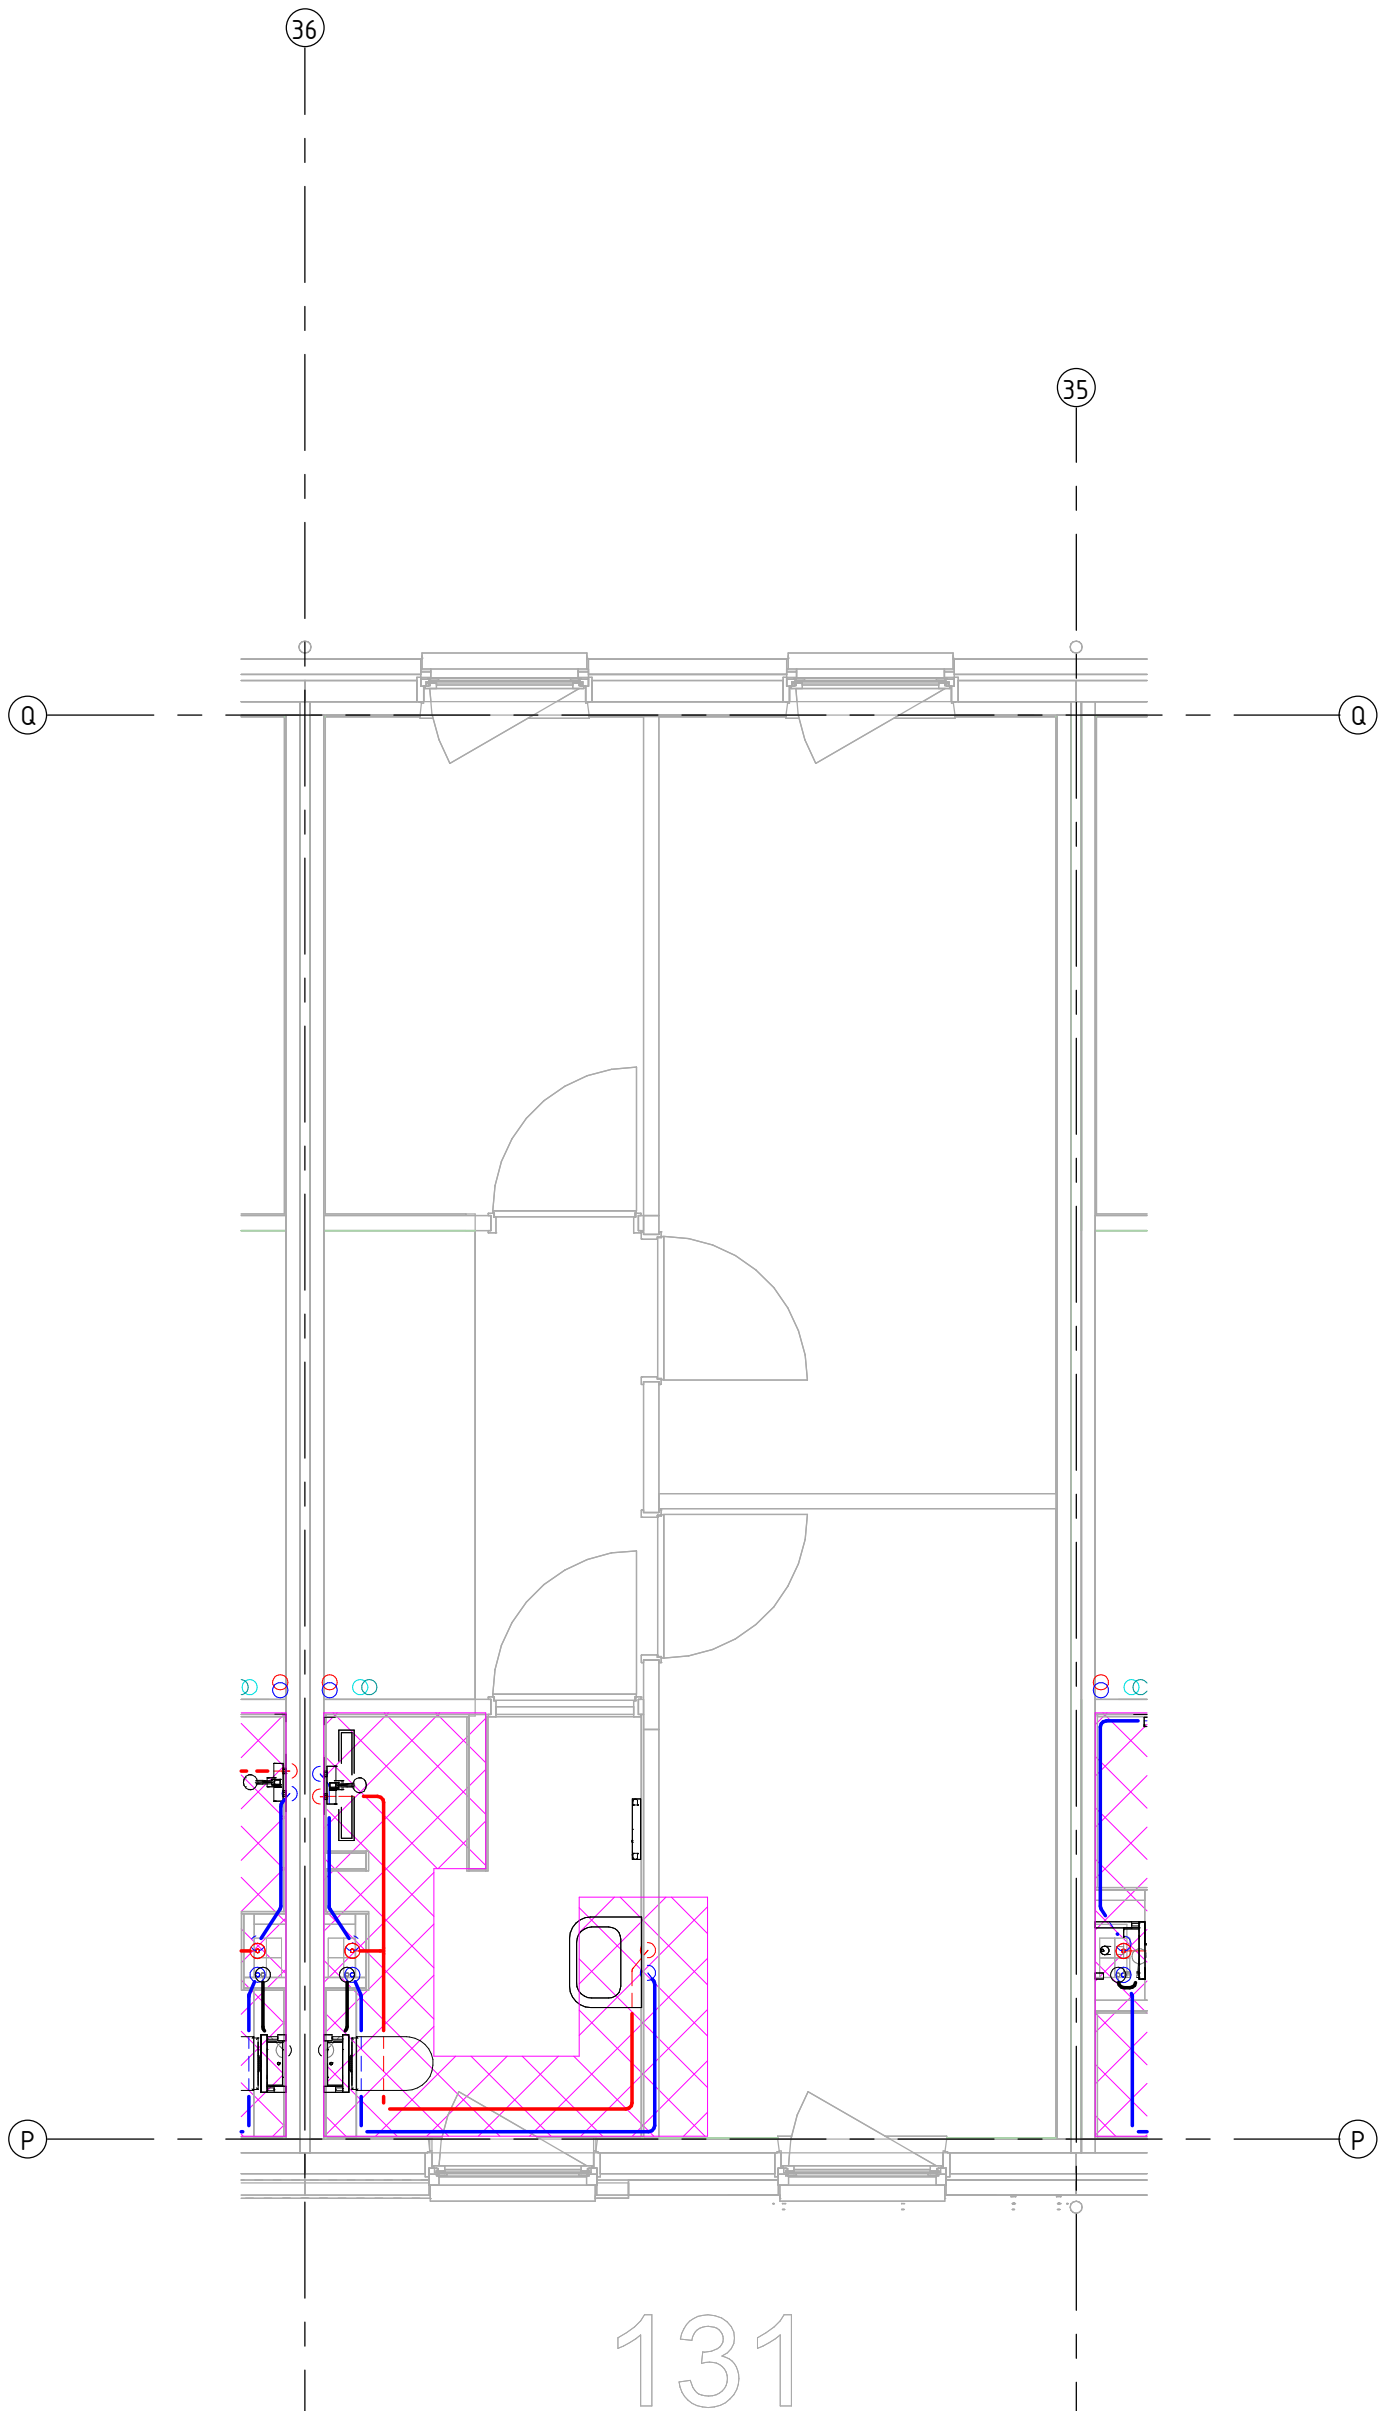

project
36

95 won. Harderwijk

omschrijving
**Centrale verwarming
eerste verdieping , 131**

aannemer
Van Wijnen Harderwijk

opdrachtgever
Bremant Harderwijk

35




Bremant
HARDERWIJK

Bremant Harderwijk B.V.
Celsiusstraat 43
3846 BK Harderwijk
T 0341 - 41 48 44

I www.bremant.nl

Revisie		
14-05-2025	LvV	
datum	getekend	gezien
formaat A3	schaal 1 : 50	
projectnummer 22019	tekeningnummer CV-01-131	

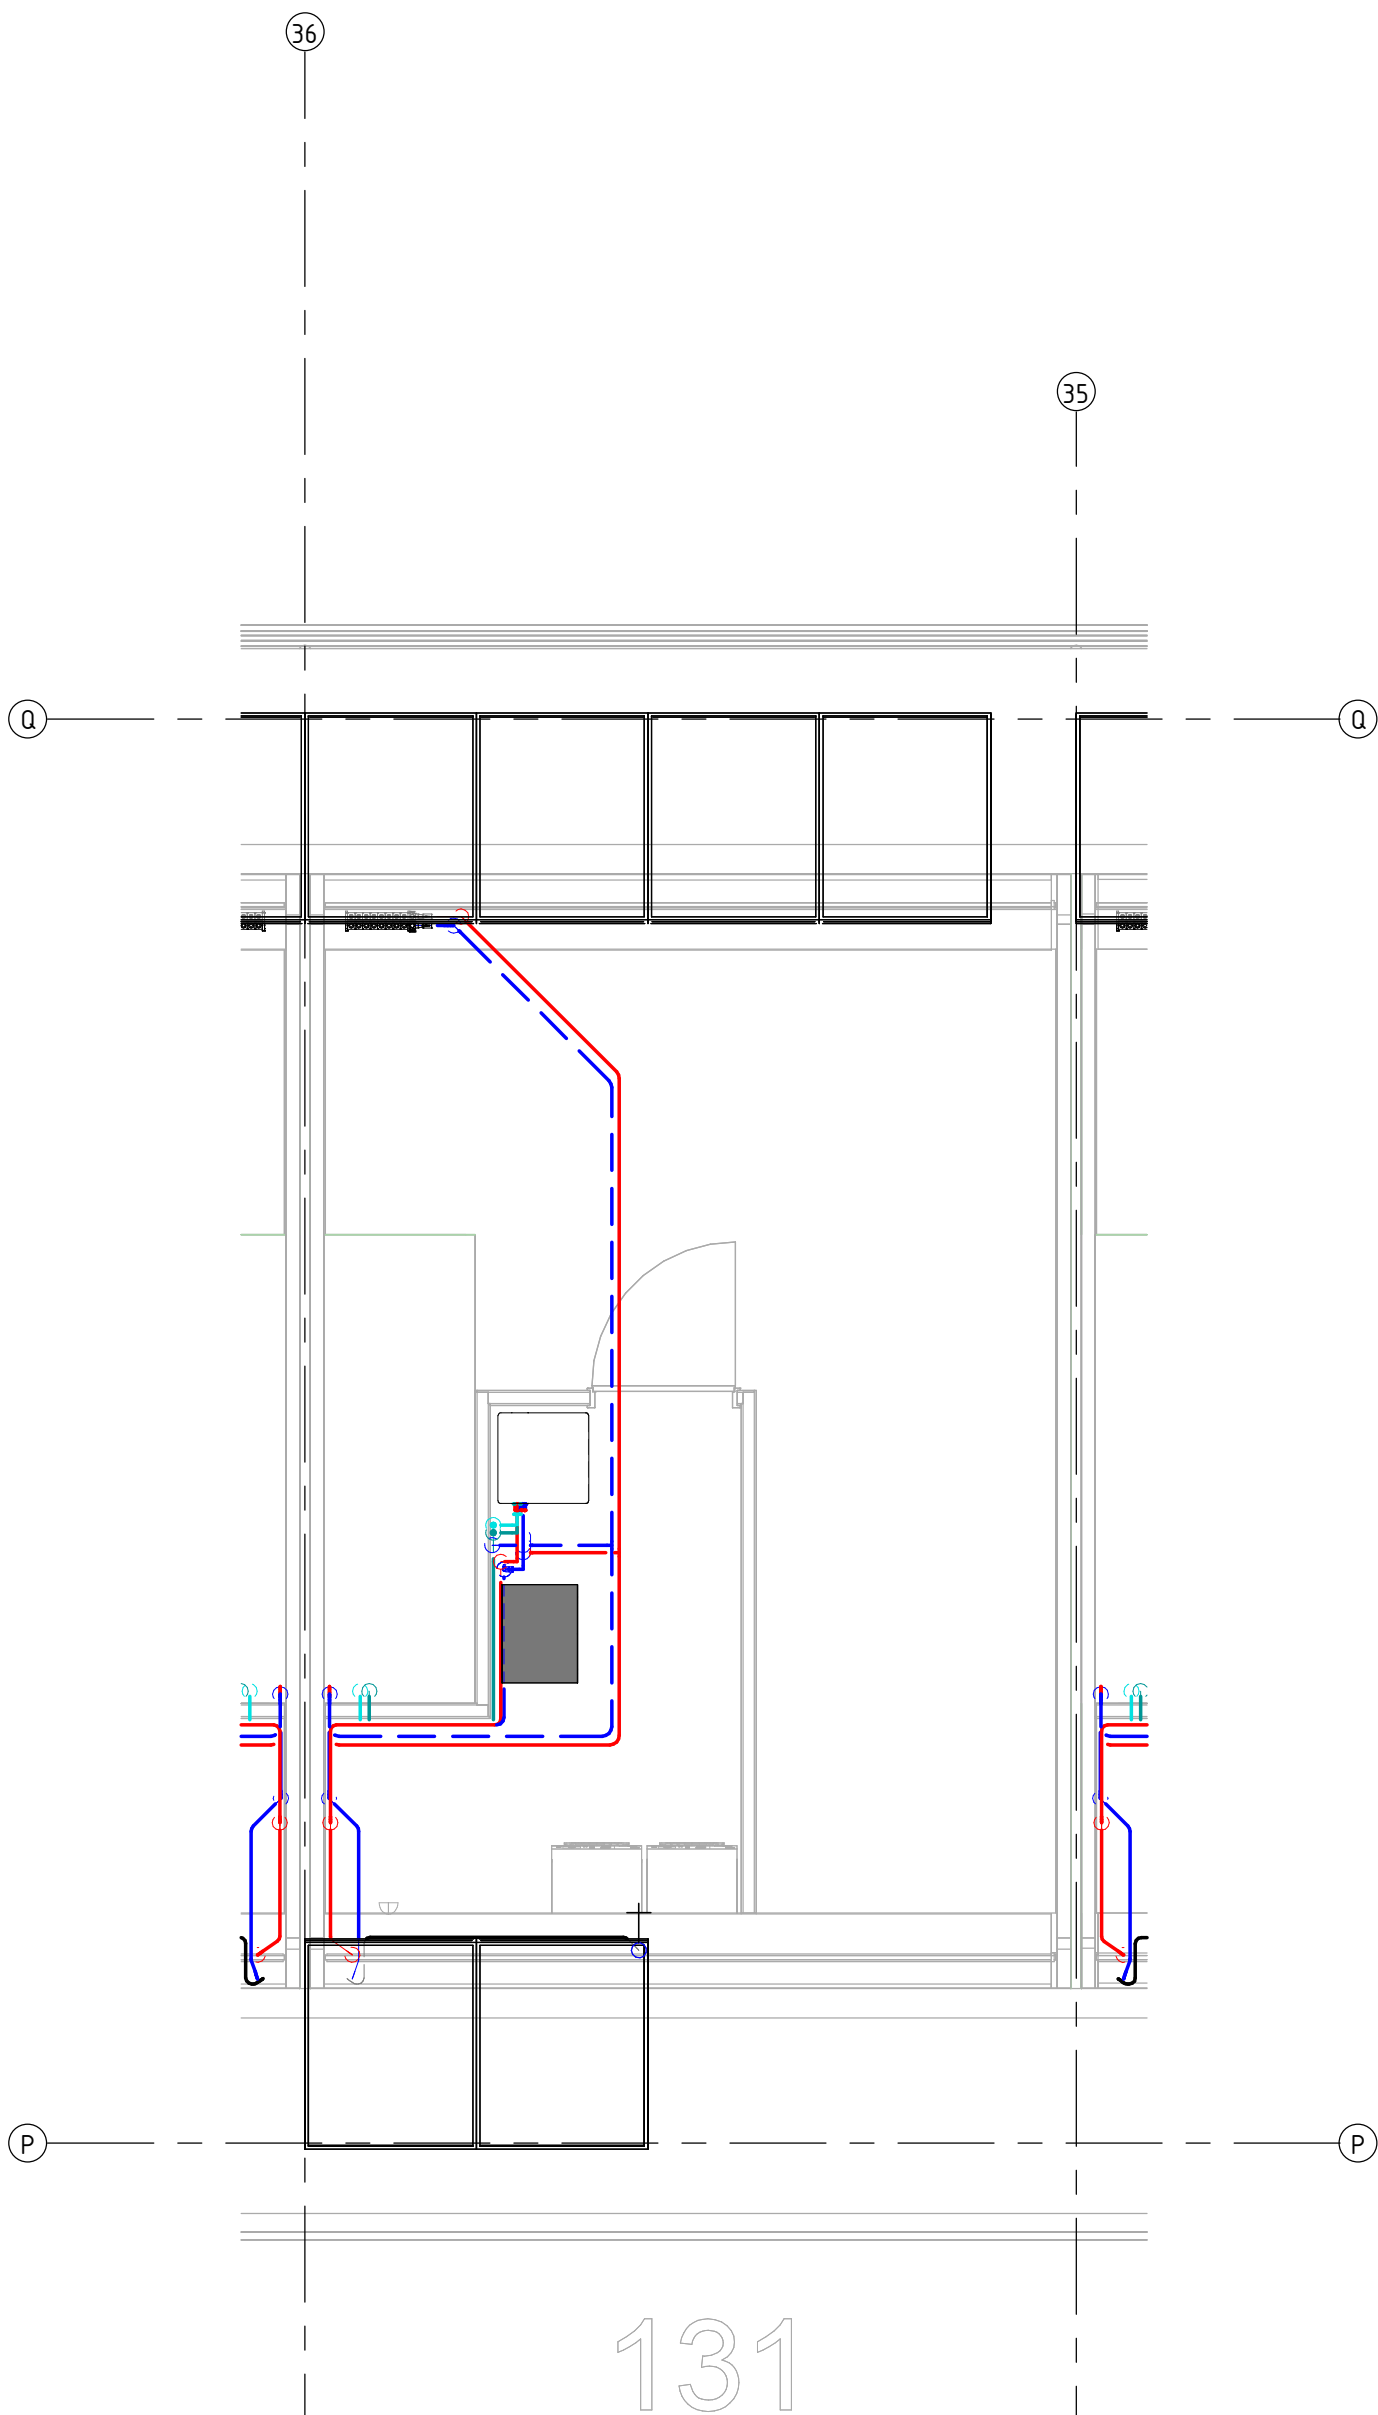

project
36

95 won. Harderwijk

omschrijving
Centrale verwarming
tweede verdieping , 131

aannemer
Van Wijnen Harderwijk

opdrachtgever
Bremant Harderwijk




Bremant

HARDERWIJK

Bremant Harderwijk B.V.
Celsiusstraat 43
3846 BK Harderwijk
T 0341 - 41 48 44

I www.bremant.nl

Revisie		
14-05-2025	LvV	
datum	getekend	gezien
formaat A3	schaal 1 : 50	
projectnummer 22019	tekeningnummer CV-02-131	

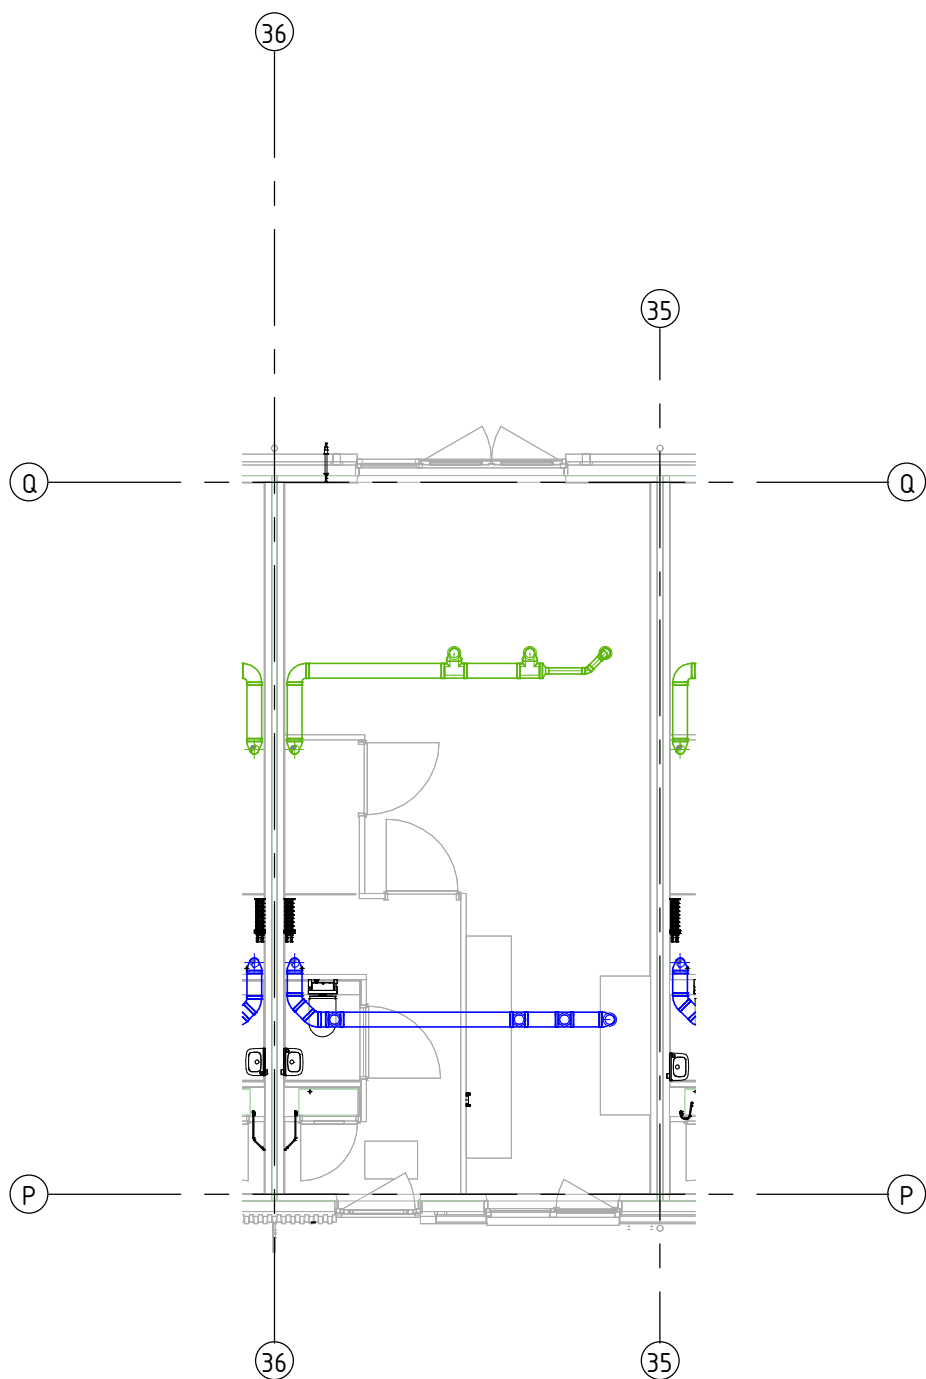

project 95 won. Harderwijk	
omschrijving Ventilatie begane grond , 131	
aannemer Van Wijnen Harderwijk	opdrachtgever Bremam Harderwijk




Bremam

HARDERWIJK

Bremam Harderwijk B.V.
Celsiusstraat 43
3846 BK Harderwijk
T 0341 - 41 48 44

I www.bremam.nl

Revisie		
14-05-2025	LvV	
datum	getekend	gezien
formaat A3	schaal 1 : 100	
projectnummer 22019	tekeningnummer MV-00-131	

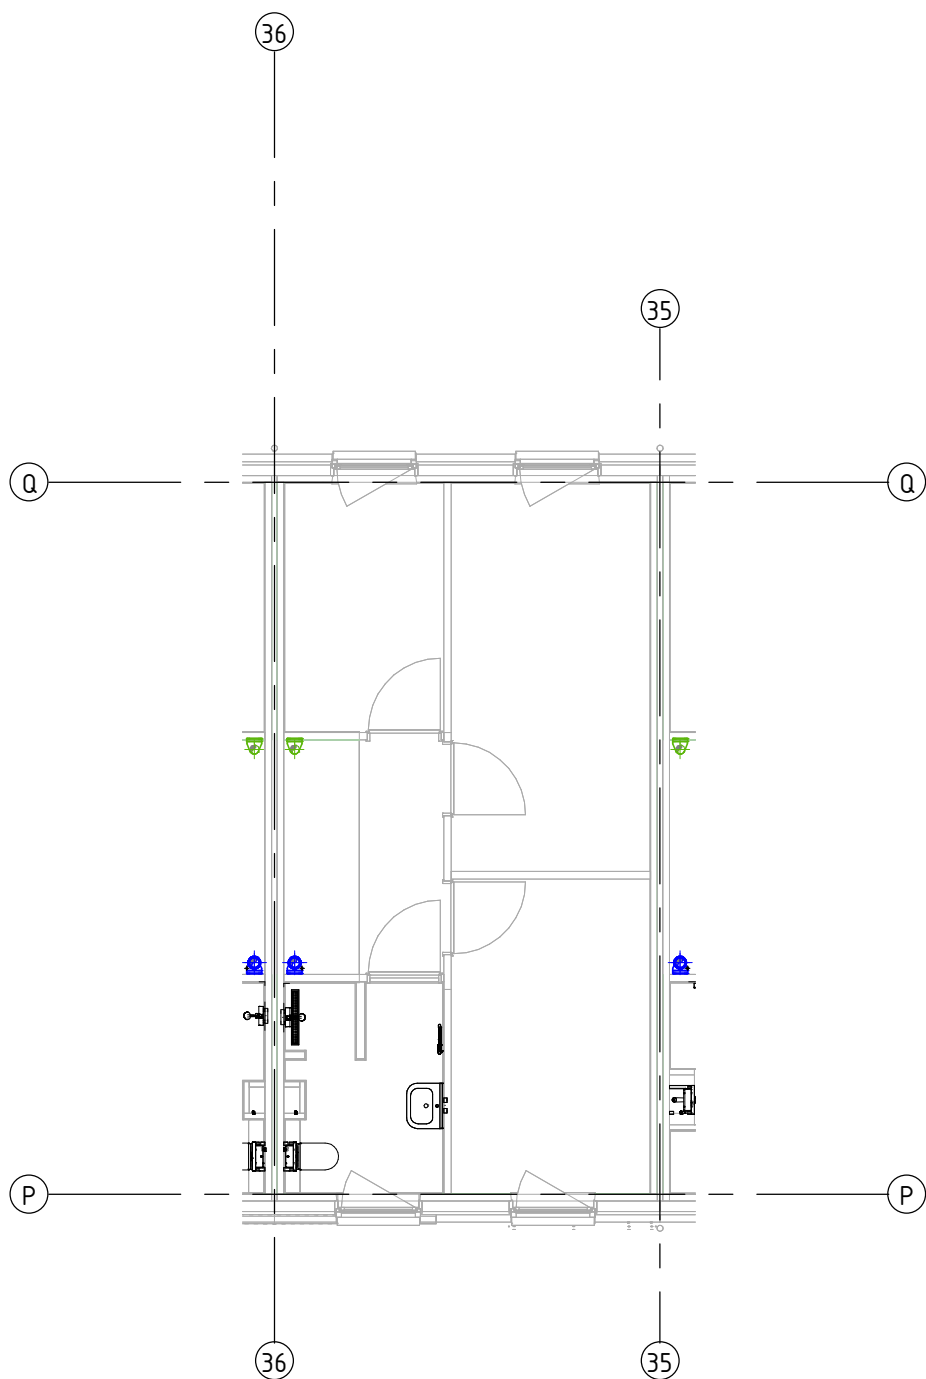

project
95 won. Harderwijk

omschrijving
**Ventilatie
eerste verdieping , 131**

aannemer
Van Wijnen Harderwijk

opdrachtgever
Bremas Harderwijk




Bremas
HARDERWIJK

Bremas Harderwijk B.V.
Celsiusstraat 43
3846 BK Harderwijk
T 0341 - 41 48 44

I www.bremas.nl

Revisie		
14-05-2025	LvV	
datum	getekend	gezien
formaat A3	schaal 1 : 100	
projectnummer 22019	tekeningnummer MV-01-131	

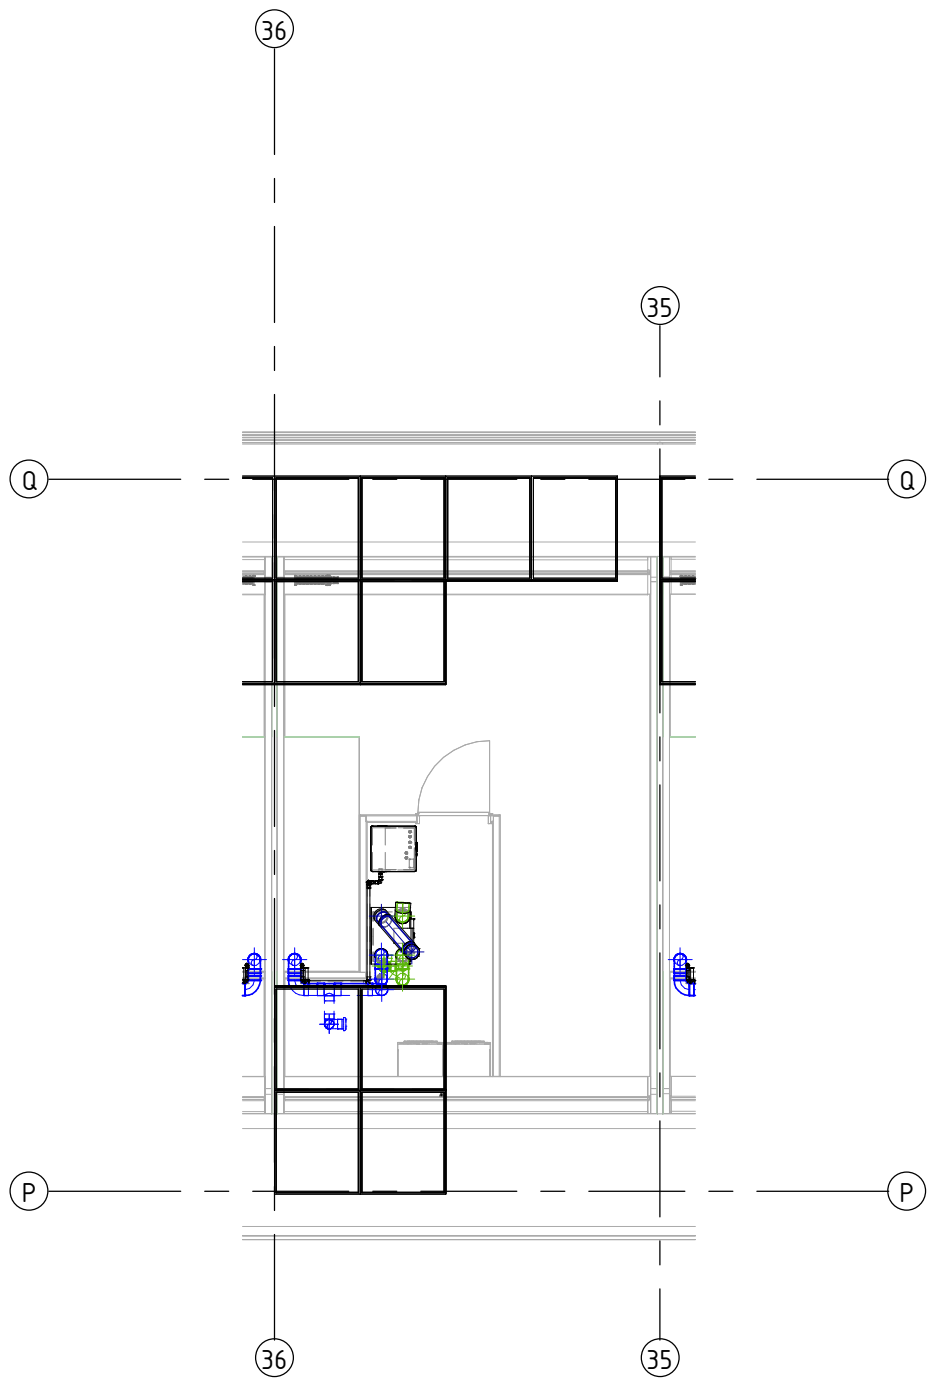

project 95 won. Harderwijk	
omschrijving Ventilatie tweede verdieping , 131	
aannemer Van Wijnen Harderwijk	opdrachtgever Bremas Harderwijk




Bremas Harderwijk B.V.
Celsiusstraat 43
3846 BK Harderwijk
T 0341 - 41 48 44

HARDERWIJK

I www.bremas.nl

Revisie		
14-05-2025	LvV	
datum	getekend	gezien
formaat A3	schaal 1 : 100	
projectnummer 22019	tekeningnummer MV-02-131	

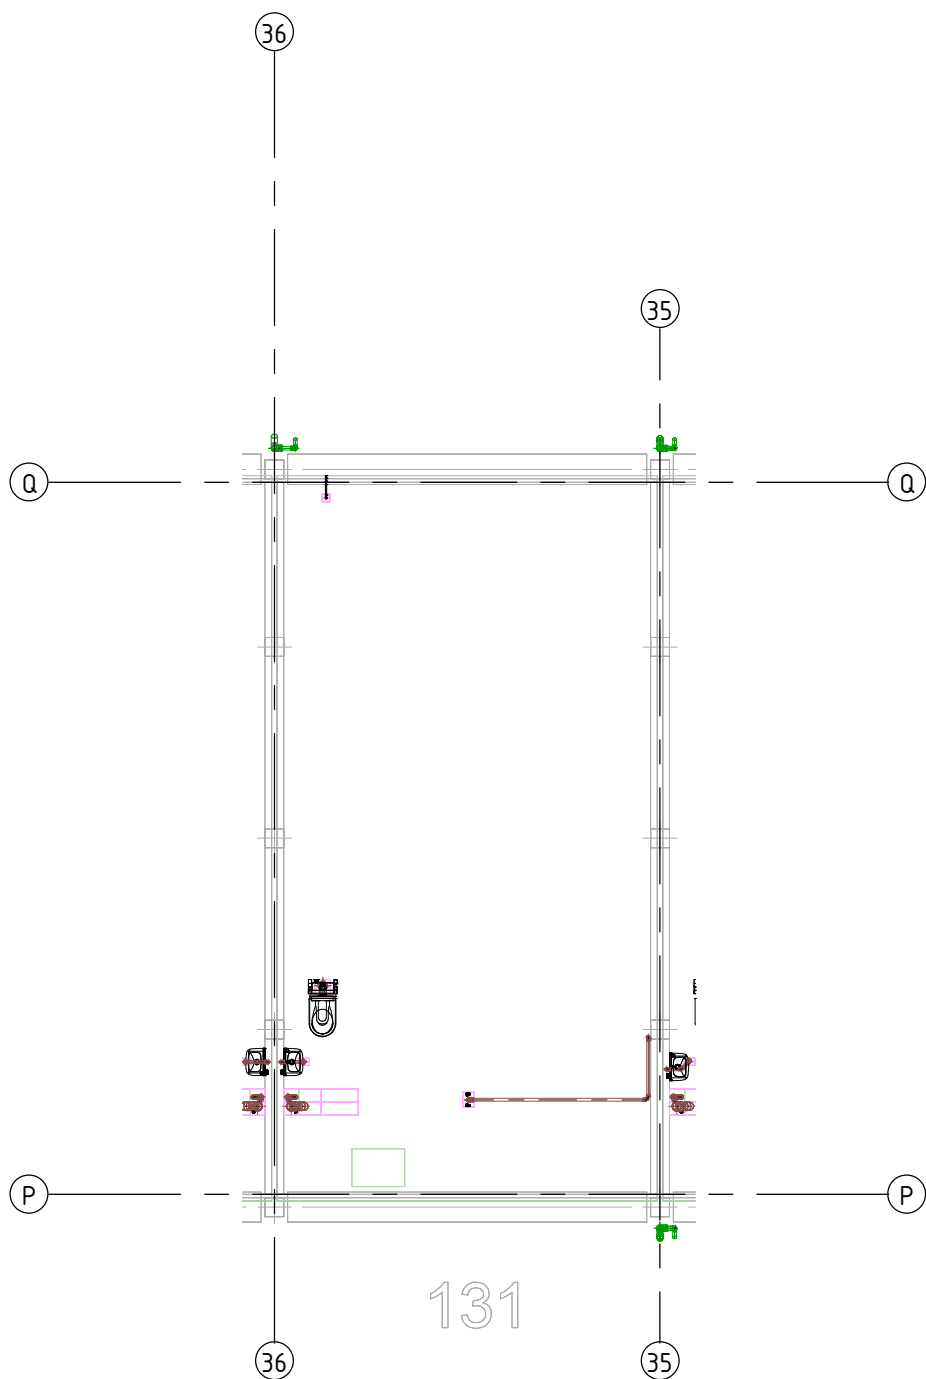

project
95 won. Harderwijk

omschrijving
**Riool
begane grond , 131**

aannemer
Van Wijnen Harderwijk

opdrachtgever
Bremas Harderwijk




Bremas
HARDERWIJK

Bremas Harderwijk B.V.
Celsiusstraat 43
3846 BK Harderwijk
T 0341 - 41 48 44

I www.bremas.nl

Revisie		
14-05-2025	LvV	
datum	getekend	gezien
formaat A3	schaal 1 : 100	
projectnummer 22019	tekeningnummer RIO-00-131	

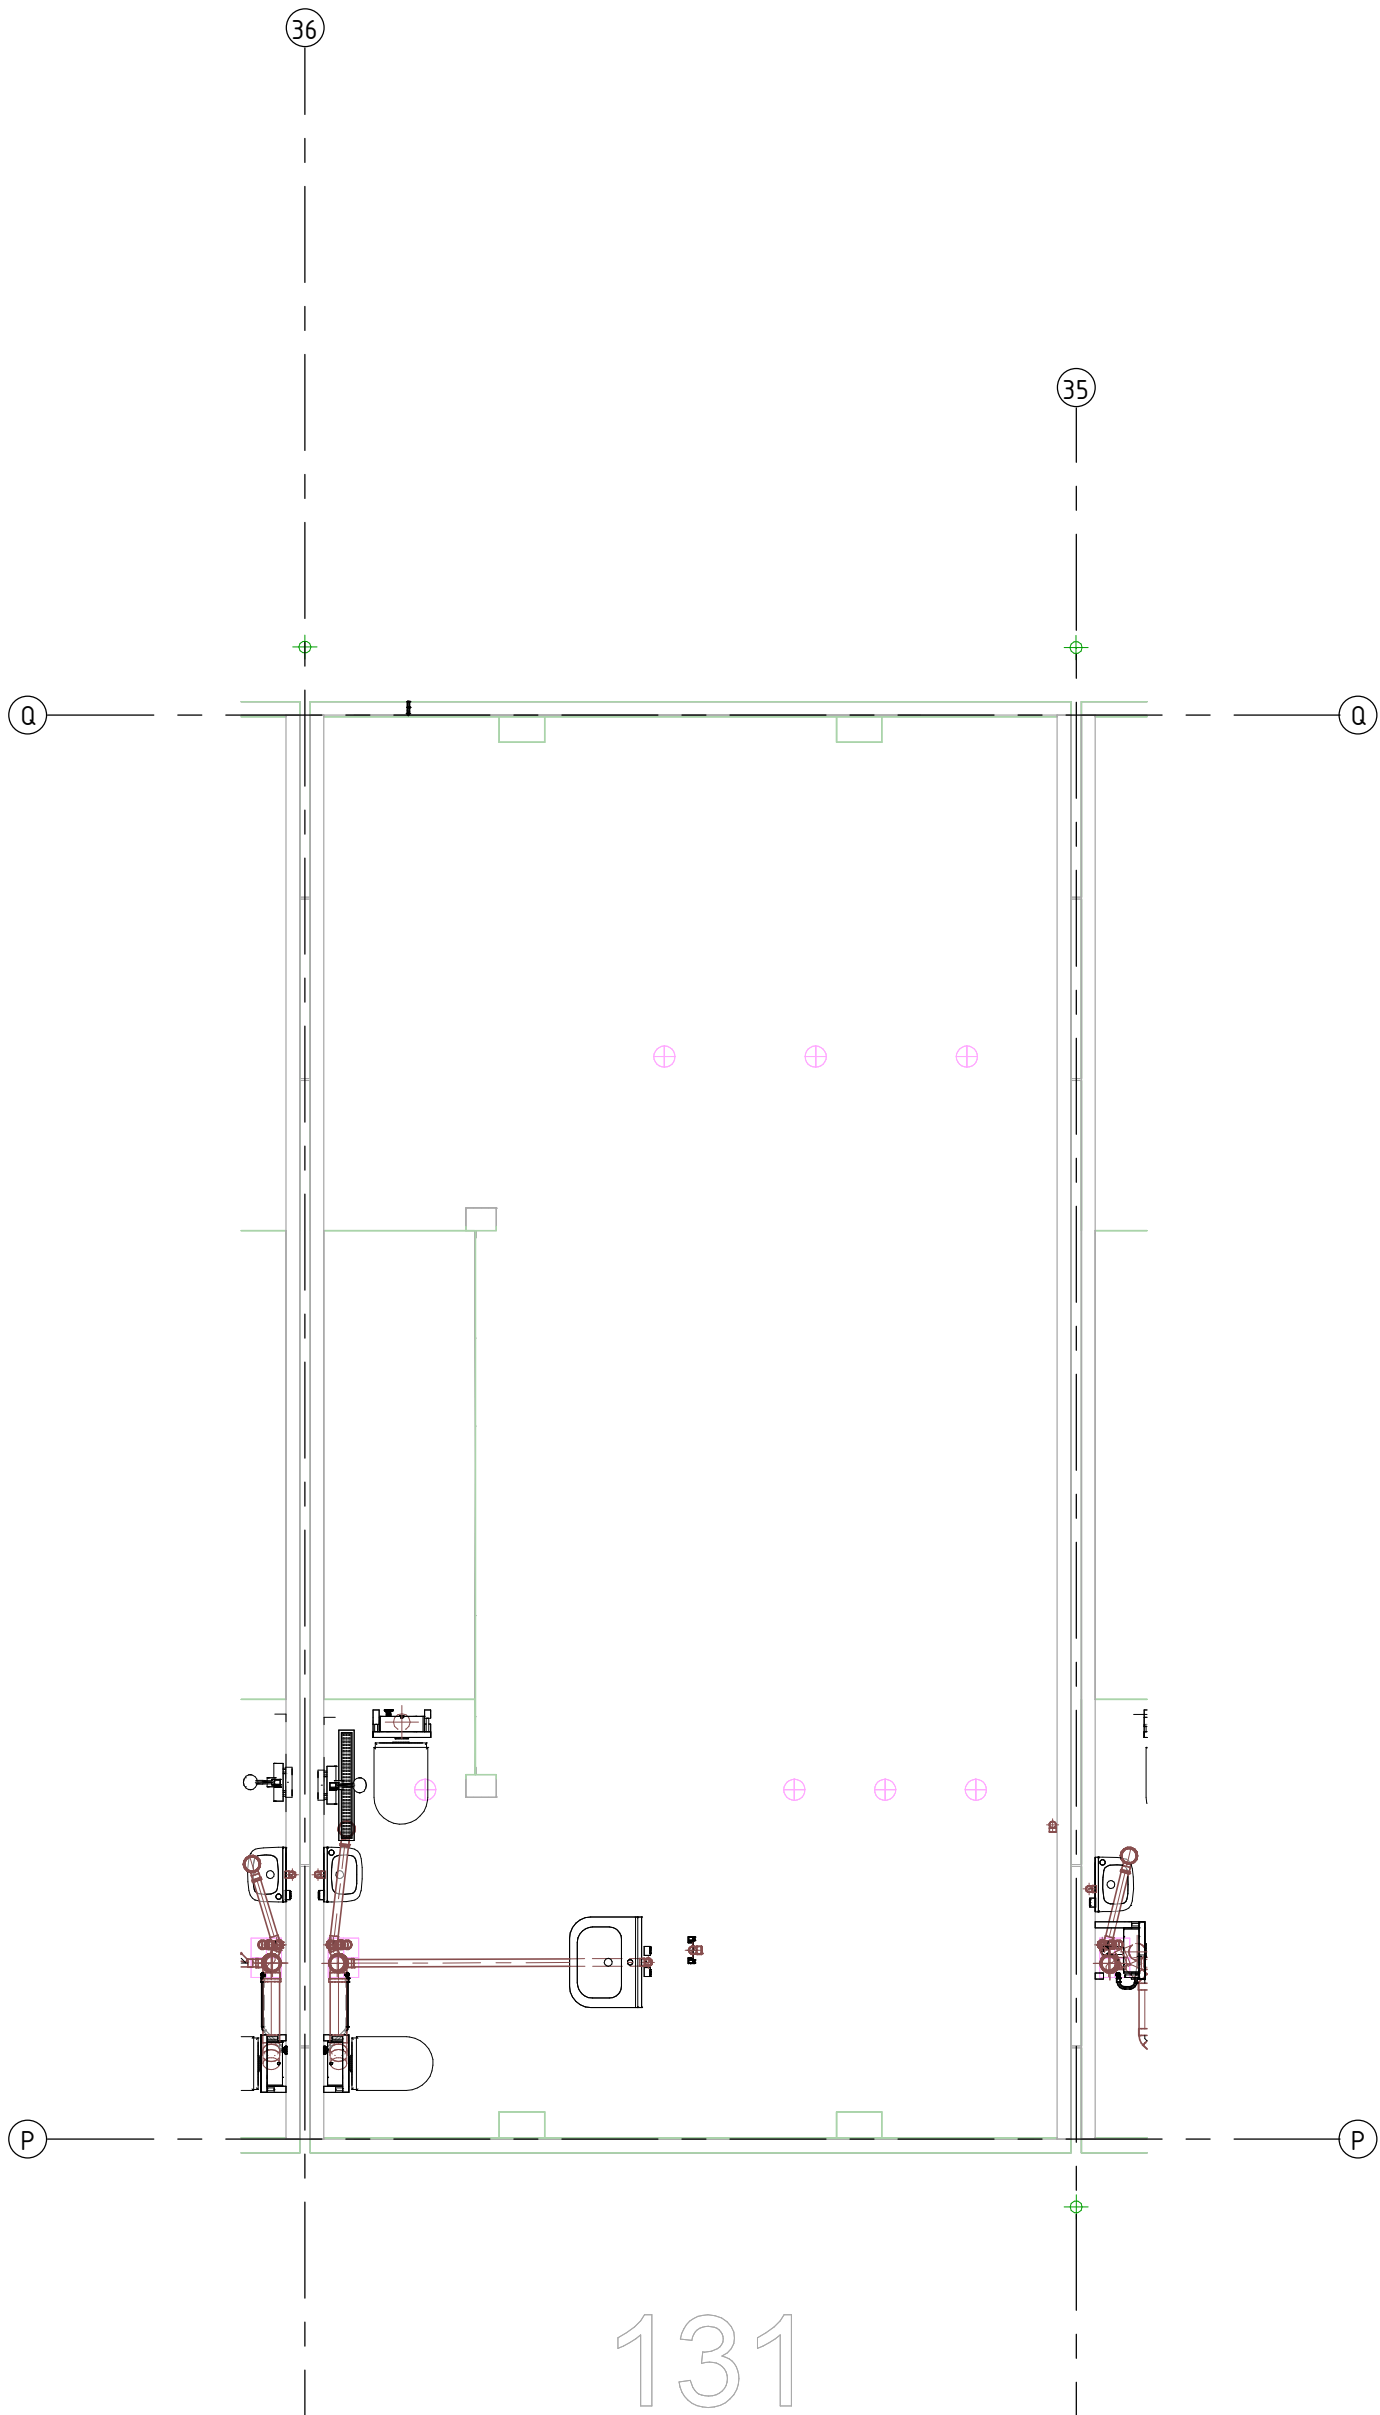

project
36

95 won. Harderwijk

omschrijving

Riool
eerste verdieping , 131

aannemer

Van Wijnen Harderwijk

opdrachtgever

Breman Harderwijk




Breman
HARDERWIJK

Breman Harderwijk B.V.
Celsiusstraat 43
3846 BK Harderwijk
T 0341 - 41 48 44

I www.breman.nl

Revisie		
14-05-2025	LvV	
datum	getekend	gezien
formaat A3	schaal 1 : 50	
projectnummer 22019	tekeningnummer RIO-01-131	

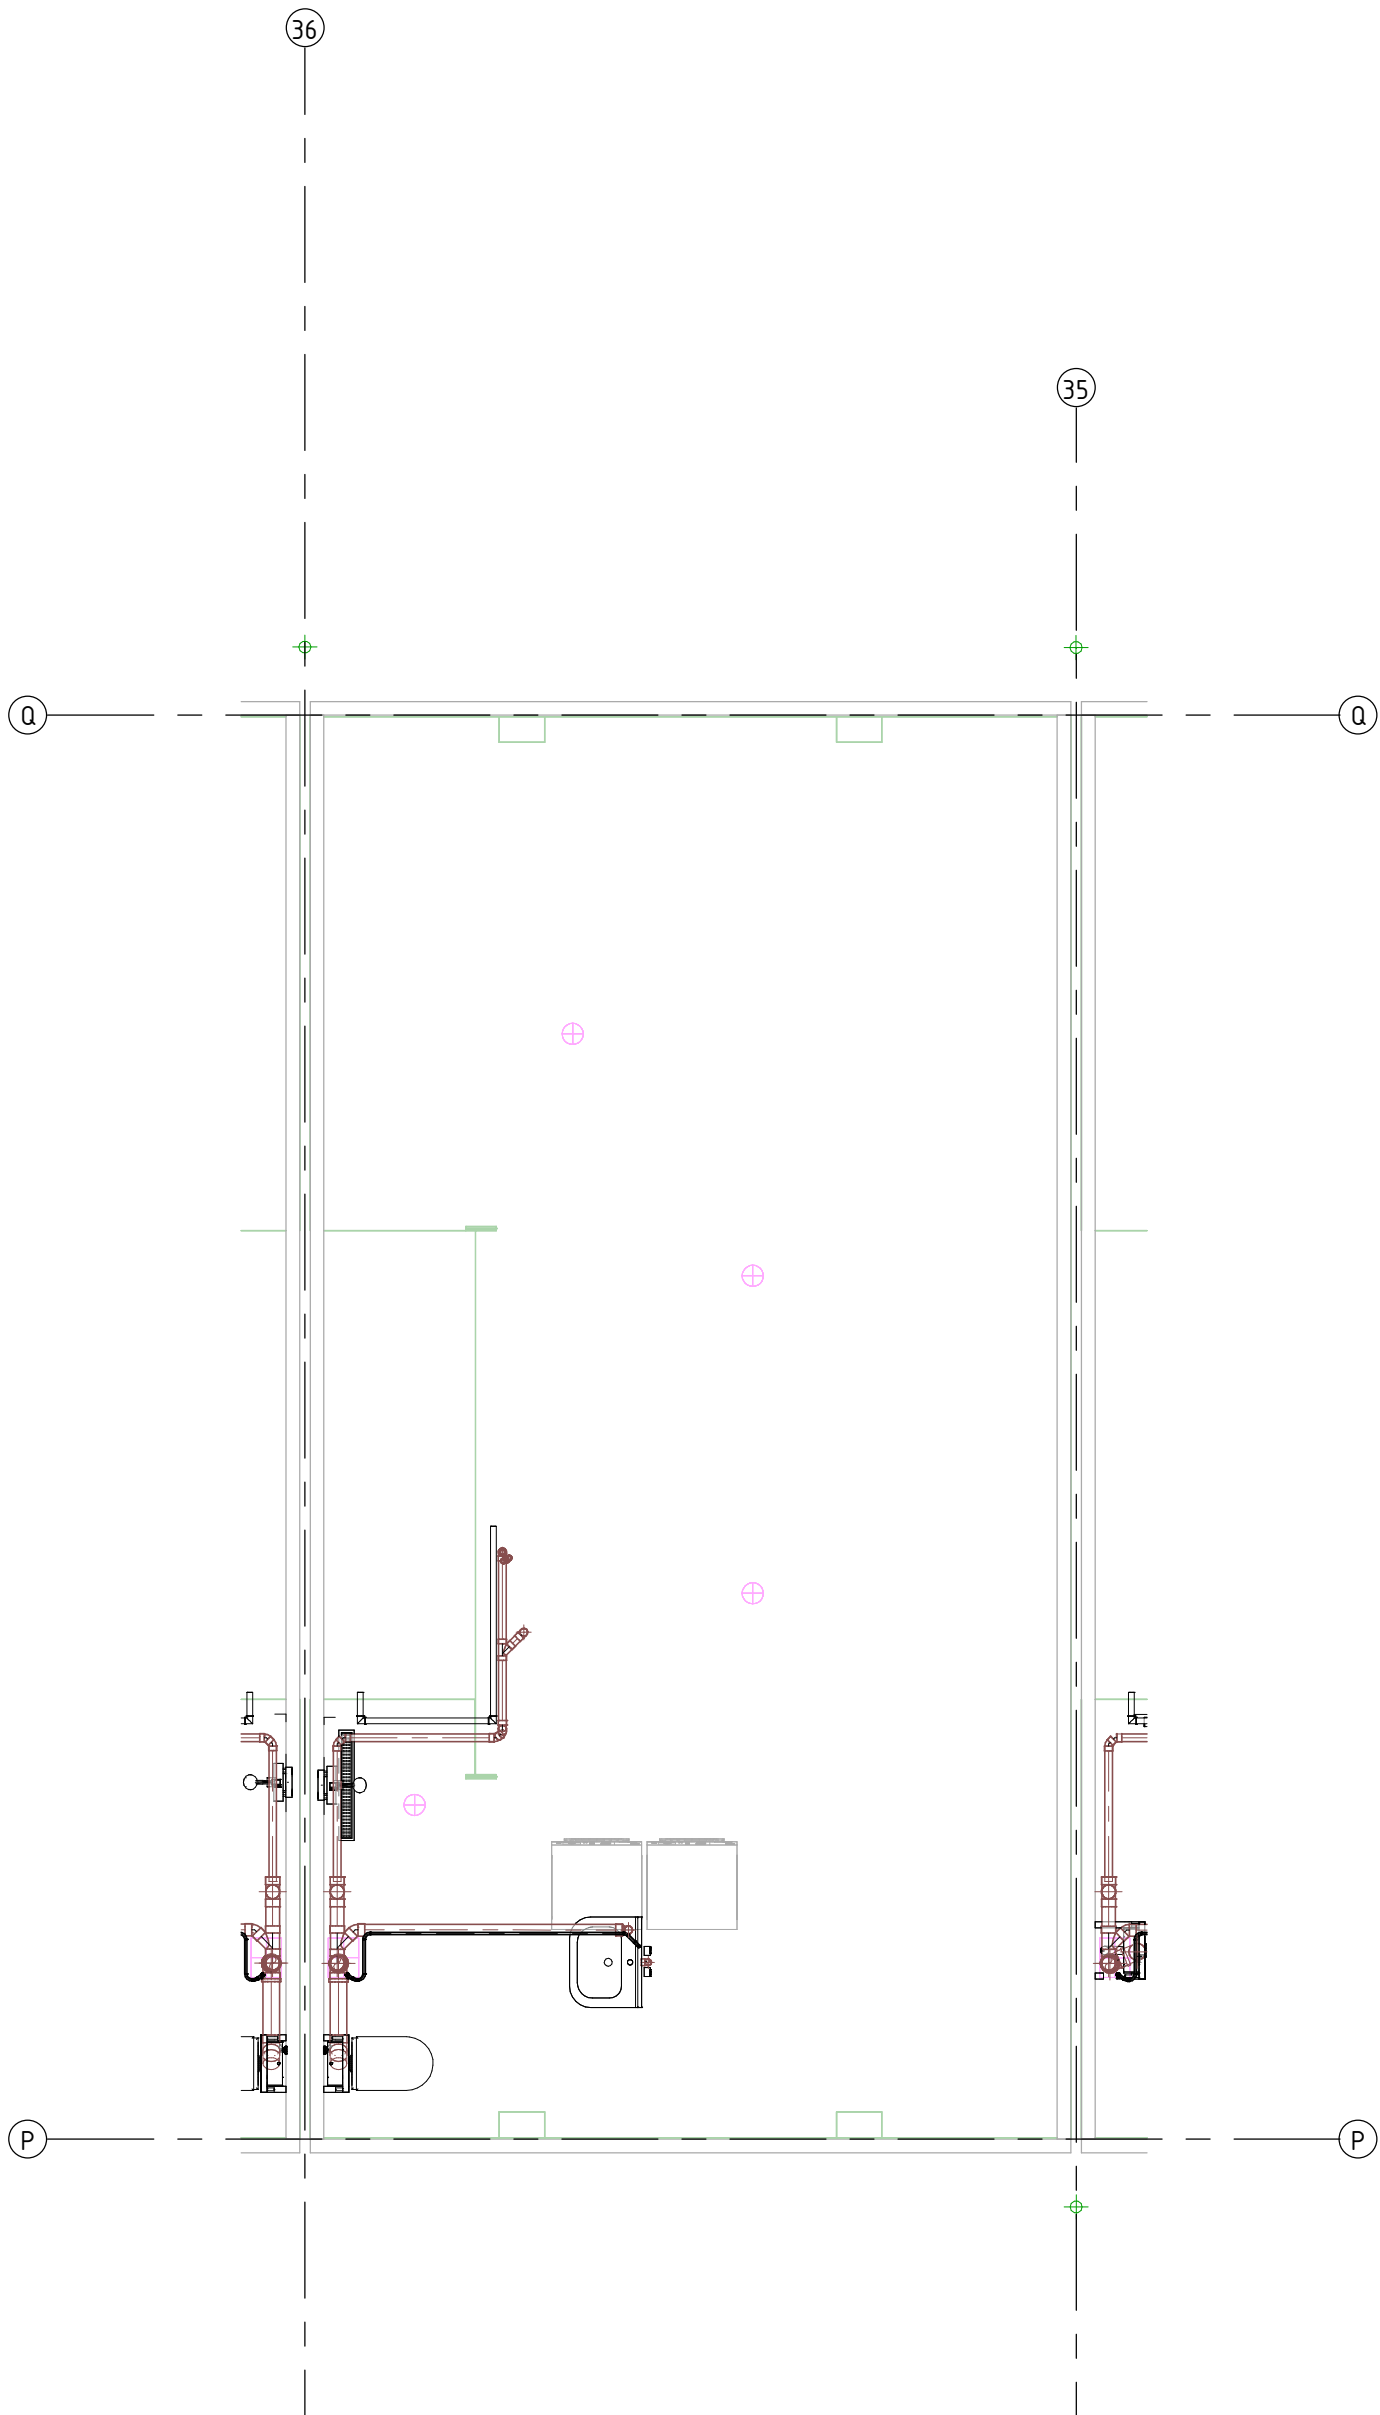

project
36

95 won. Harderwijk

omschrijving
Riool
tweede verdieping , 131

aannemer
Van Wijnen Harderwijk

opdrachtgever
Bremant Harderwijk




Bremant
HARDERWIJK

Bremant Harderwijk B.V.
Celsiusstraat 43
3846 BK Harderwijk
T 0341 - 41 48 44

I www.bremant.nl

Revisie		
14-05-2025	LvV	
datum	getekend	gezien
formaat A3	schaal 1 : 50	
projectnummer 22019	tekeningnummer RIO-02-131	

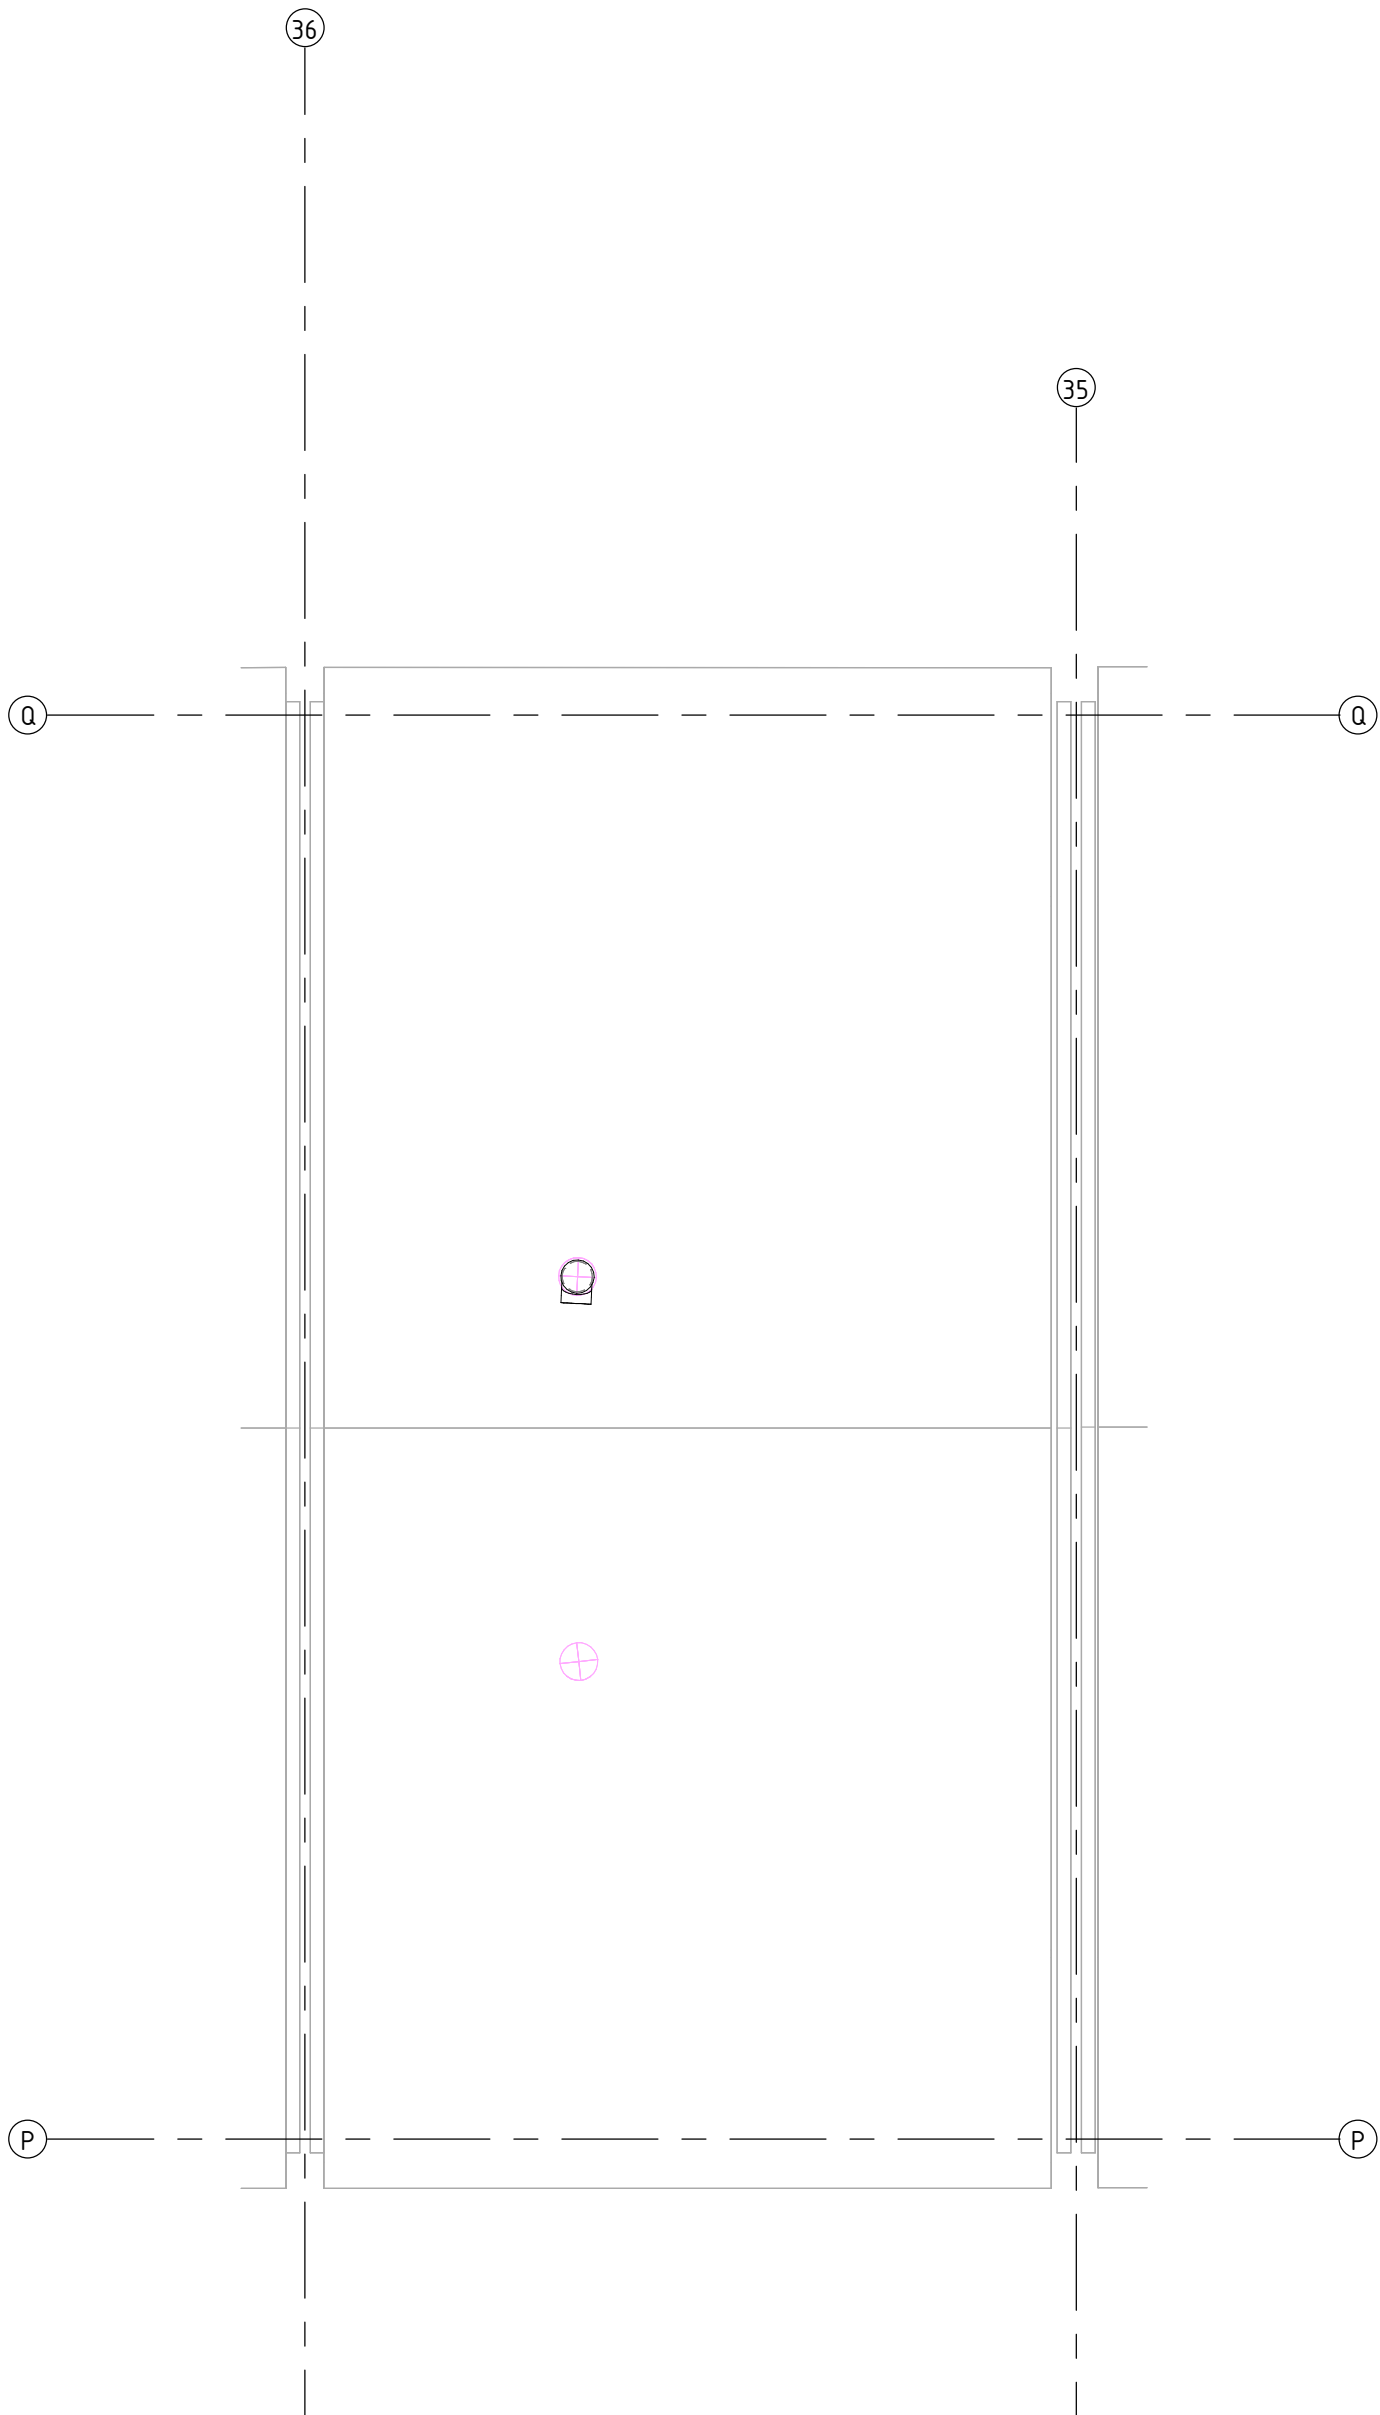

project
36

95 won. Harderwijk

omschrijving
Riool
derde verdieping , 131

aannemer
Van Wijnen Harderwijk

opdrachtgever
Bremas Harderwijk




Bremas

HARDERWIJK

Bremas Harderwijk B.V.
Celsiusstraat 43
3846 BK Harderwijk
T 0341 - 41 48 44

I www.bremas.nl

Revisie		
14-05-2025	LvV	
datum	getekend	gezien
formaat A3	schaal 1 : 50	
projectnummer 22019	tekeningnummer RIO-03-131	

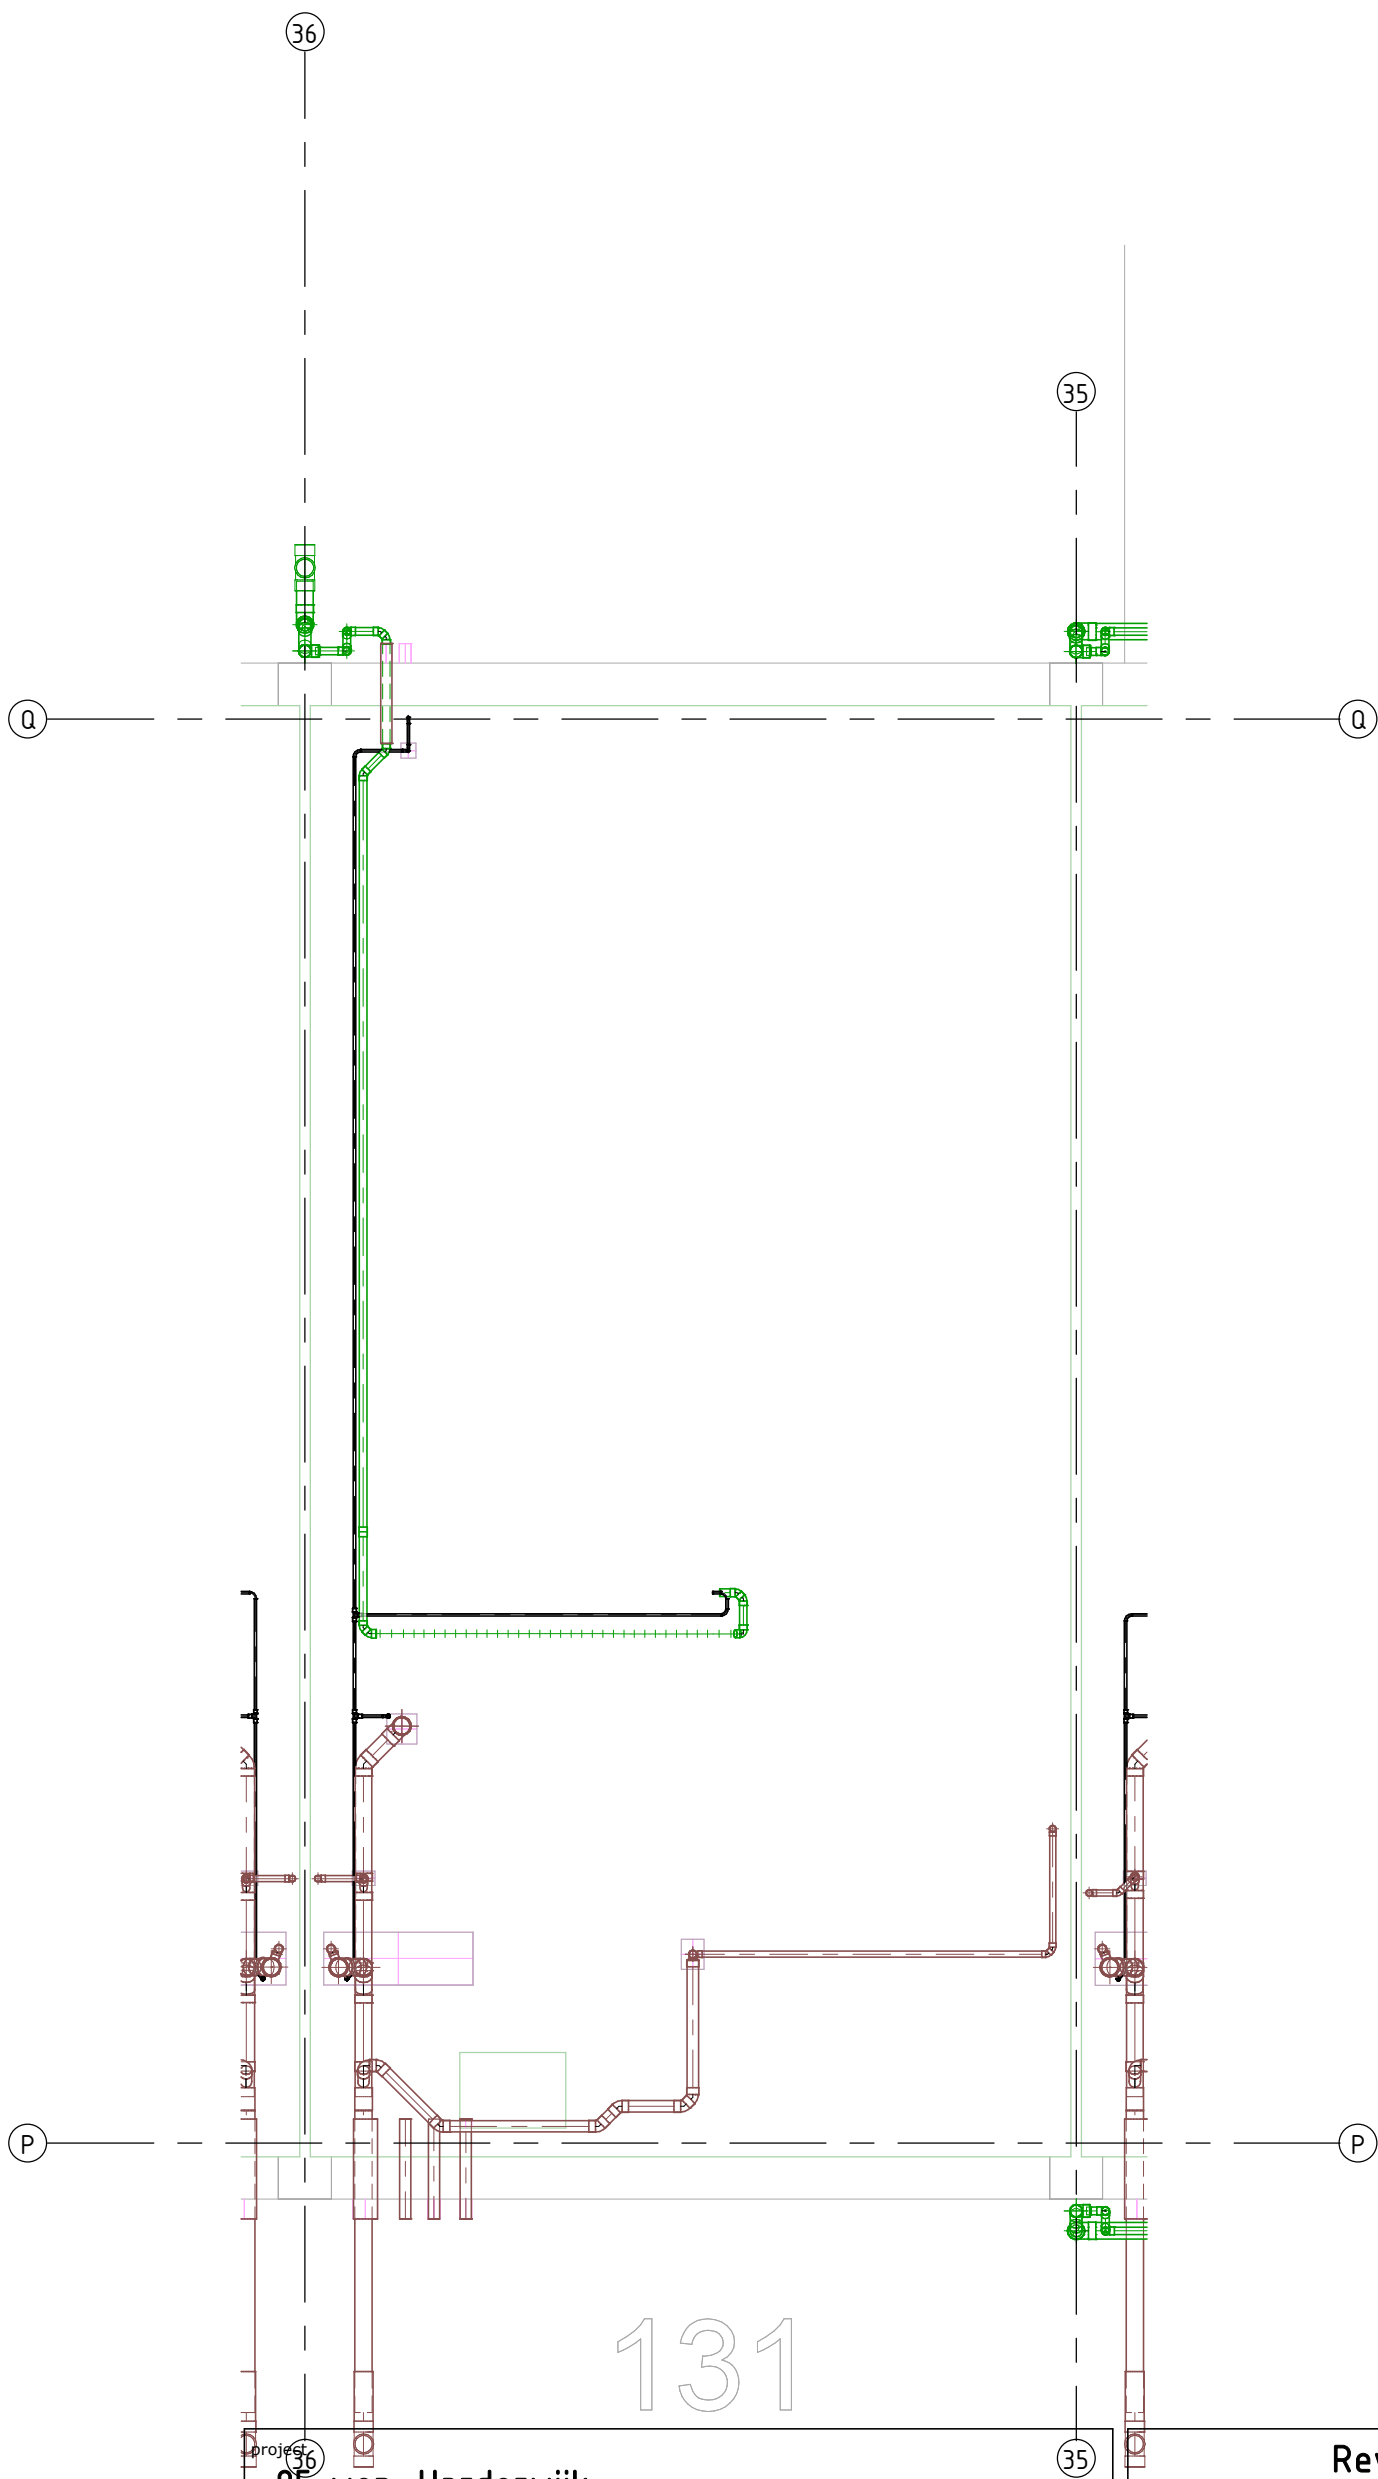

Project

95 won. Harderwijk

omschrijving

Riool
Fundering , 131

aannemer

Van Wijnen Harderwijk

opdrachtgever

Breman Harderwijk



Breman


HARDERWIJK

Breman Harderwijk B.V.
Celsiusstraat 43
3846 BK Harderwijk
T 0341 - 41 48 44

I

www.breman.nl

Revisie		
14-05-2025	LvV	
datum	getekend	gezien
formaat A3	schaal 1 : 50	
projectnummer 22019	tekeningnummer RIO-FU-131	

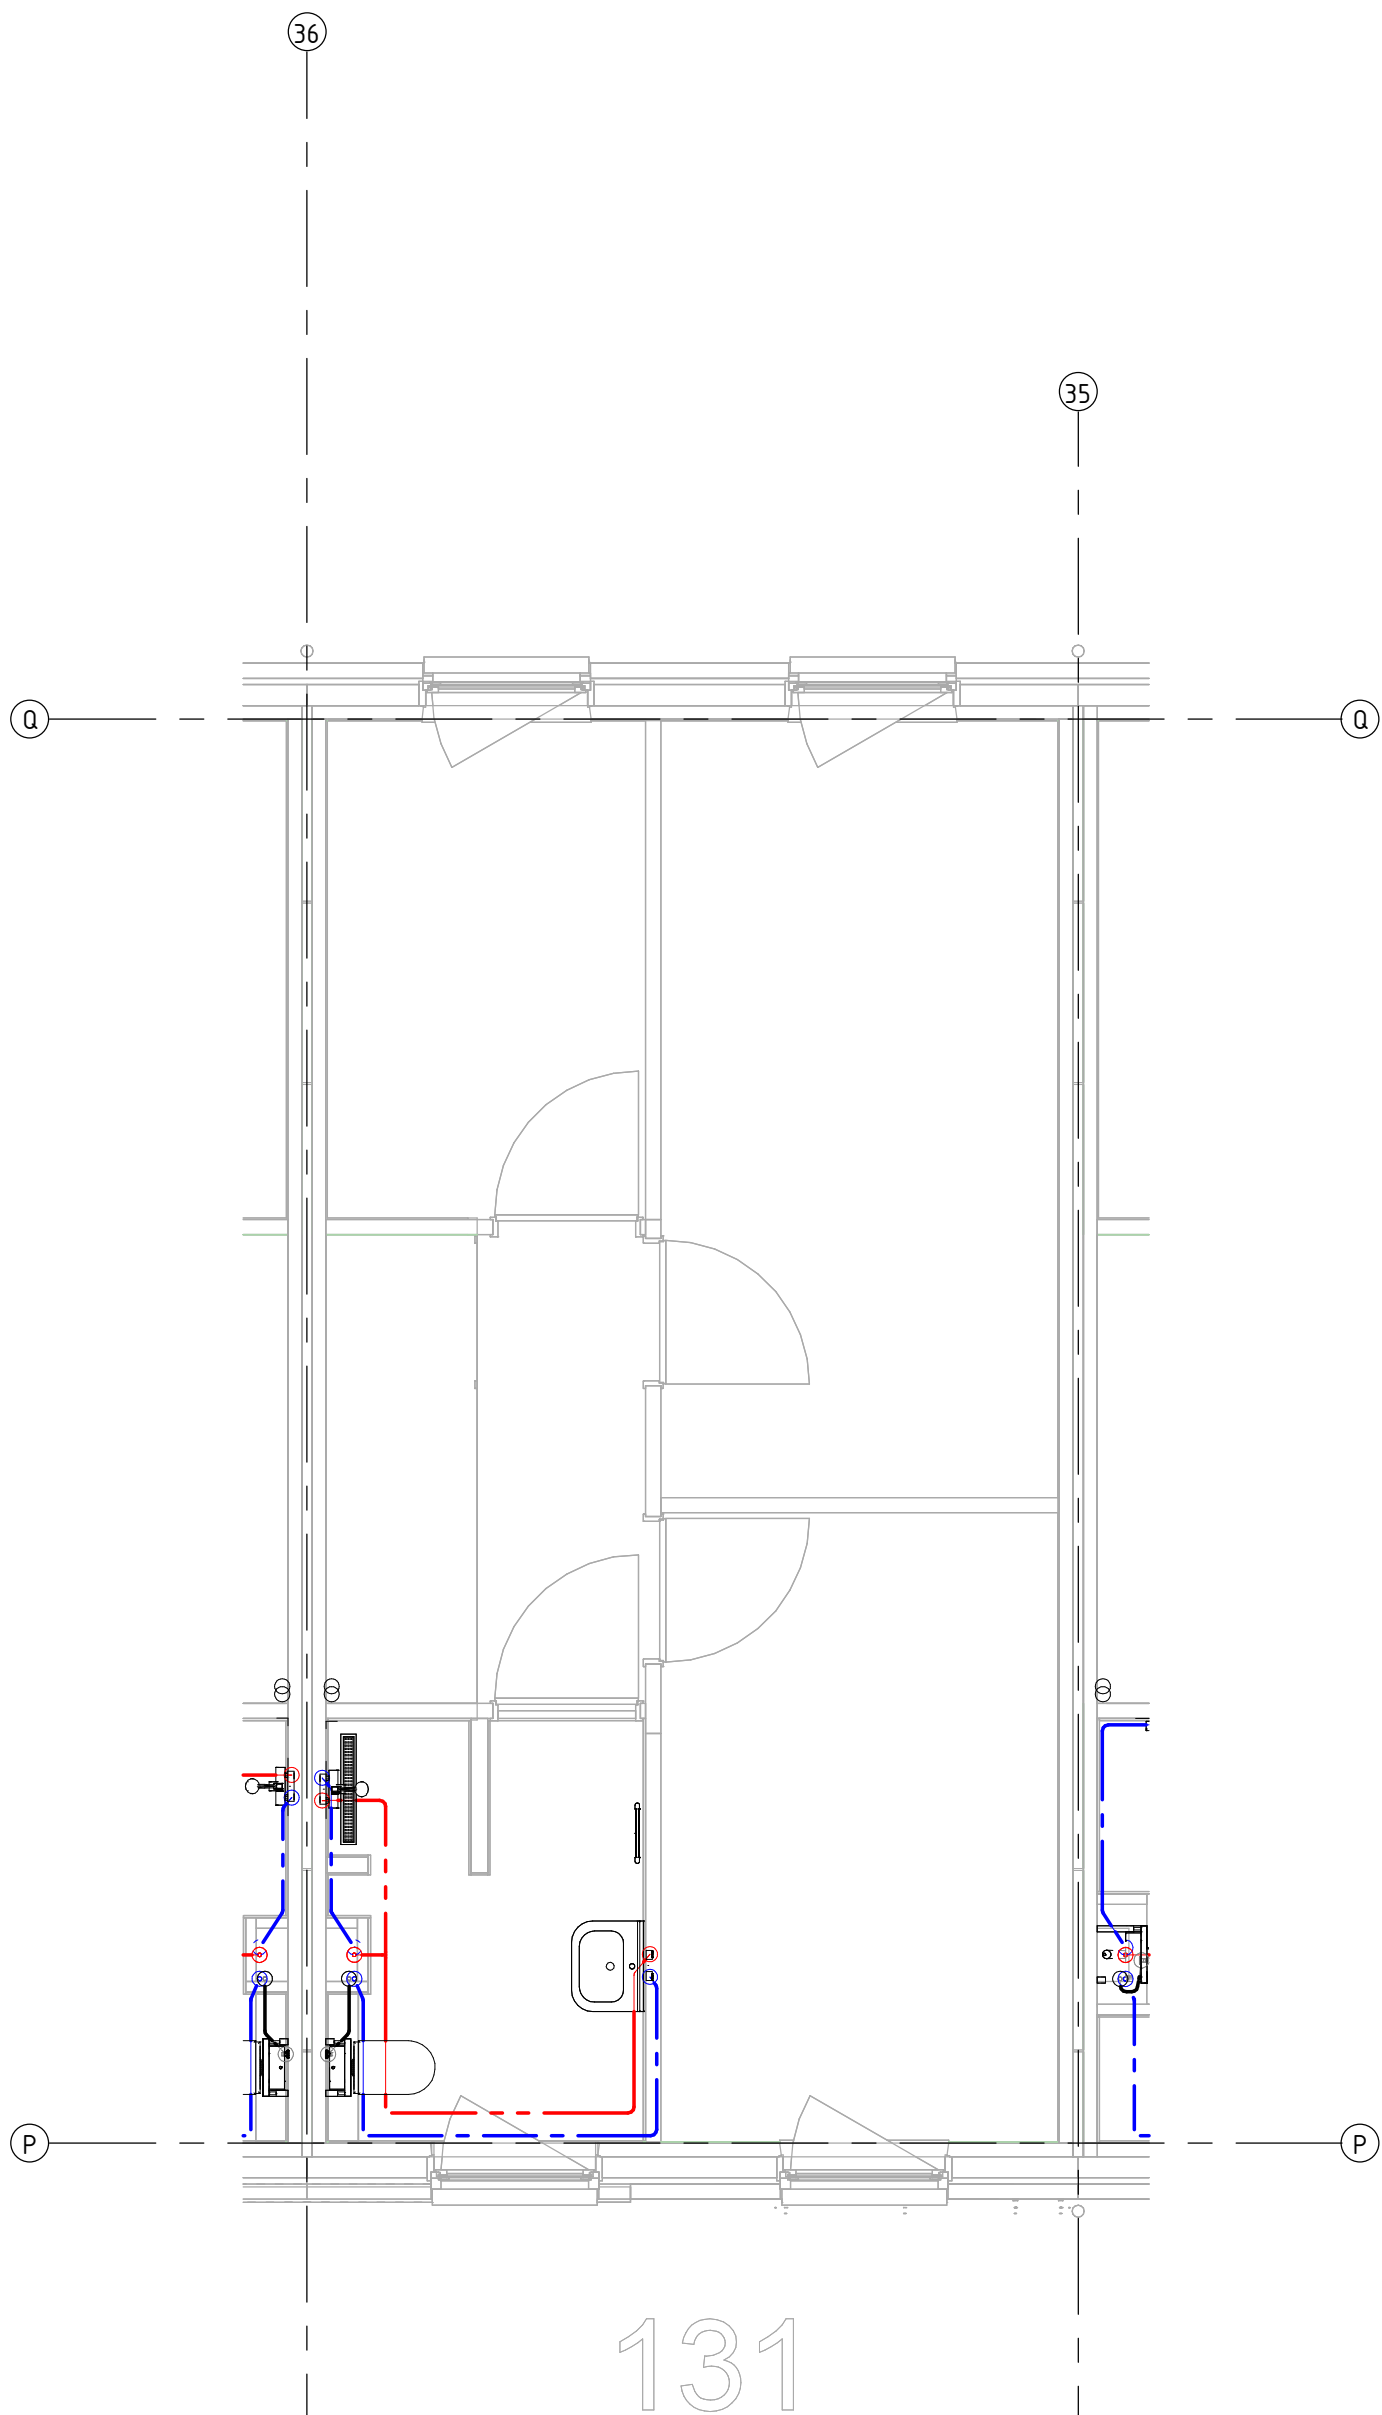

project
36

95 won. Harderwijk

omschrijving

Water
eerste verdieping , 131

aannemer

Van Wijnen Harderwijk

opdrachtgever

Breman Harderwijk



Breman

HARDERWIJK

Breman Harderwijk B.V.


Celsiusstraat 43

3846 BK Harderwijk

T 0341 - 41 48 44

I www.breman.nl

Revisie		
14-05-2025	LvV	
datum	getekend	gezien
formaat A3	schaal 1 : 50	
projectnummer 22019	tekeningnummer W-01-131	

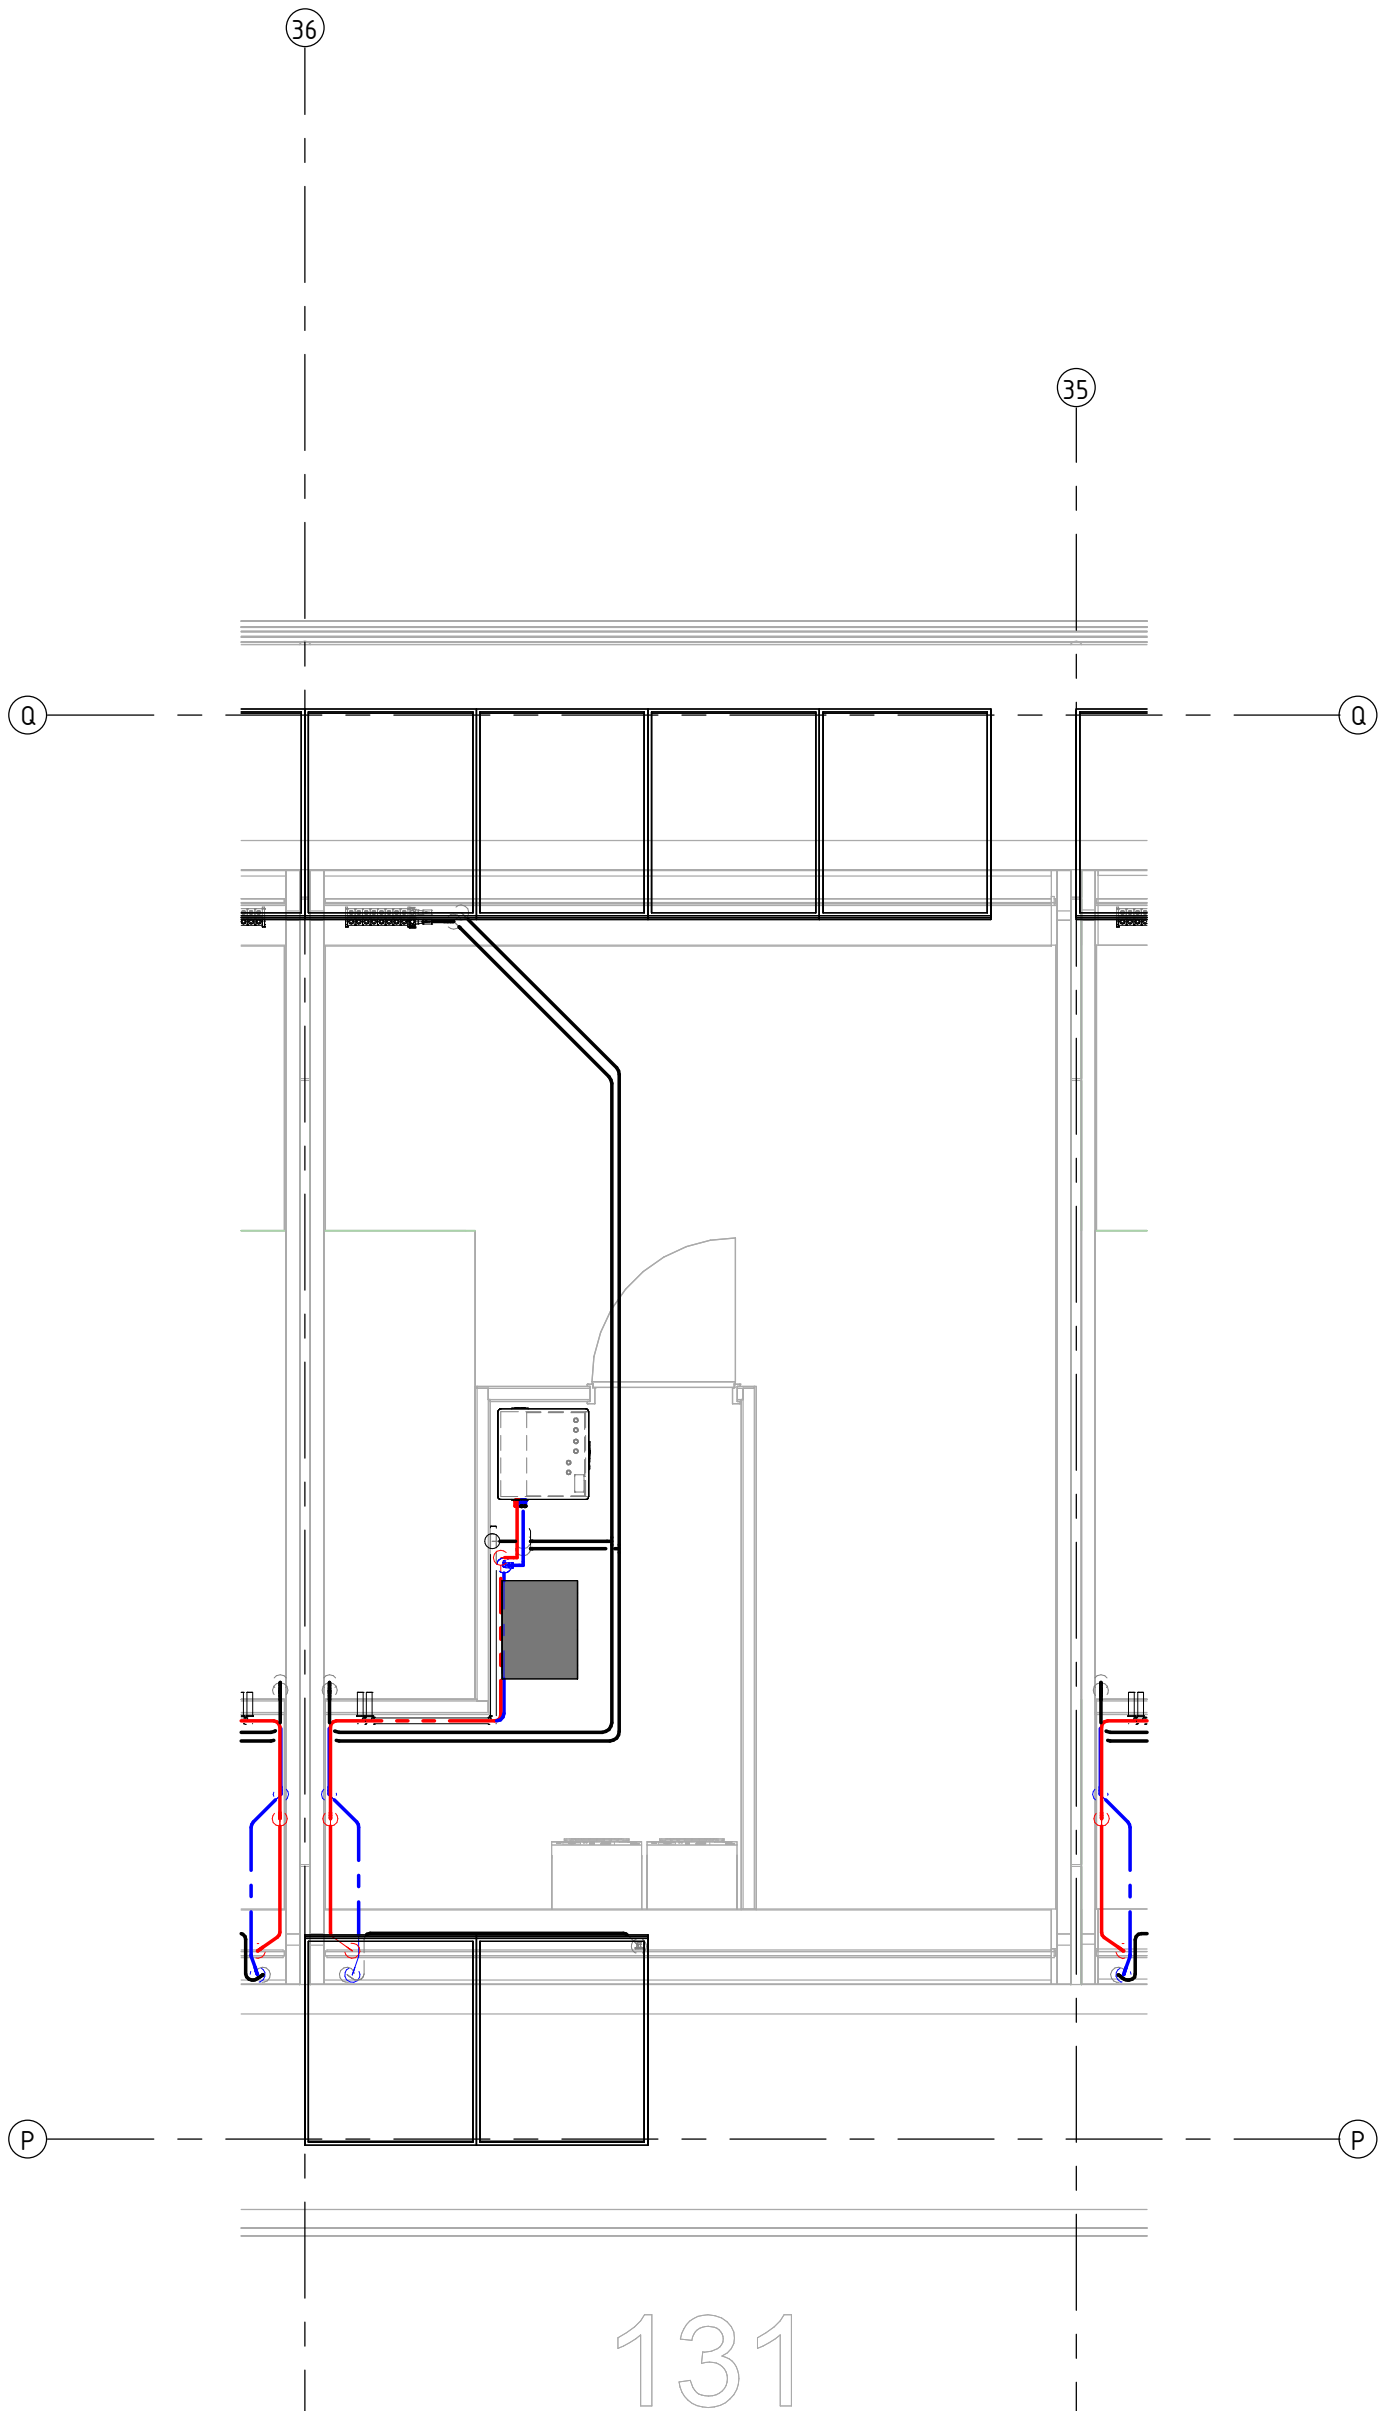

project
36

95 won. Harderwijk

omschrijving

Water
tweede verdieping , 131

aannemer

Van Wijnen Harderwijk

opdrachtgever

Breman Harderwijk



Breman

HARDERWIJK

Breman Harderwijk B.V.

Celsiusstraat 43


3846 BK Harderwijk

T 0341 - 41 48 44

I

www.breman.nl

Revisie		
14-05-2025	LvV	
datum	getekend	gezien
formaat A3	schaal 1 : 50	
projectnummer 22019	tekeningnummer W-02-131	

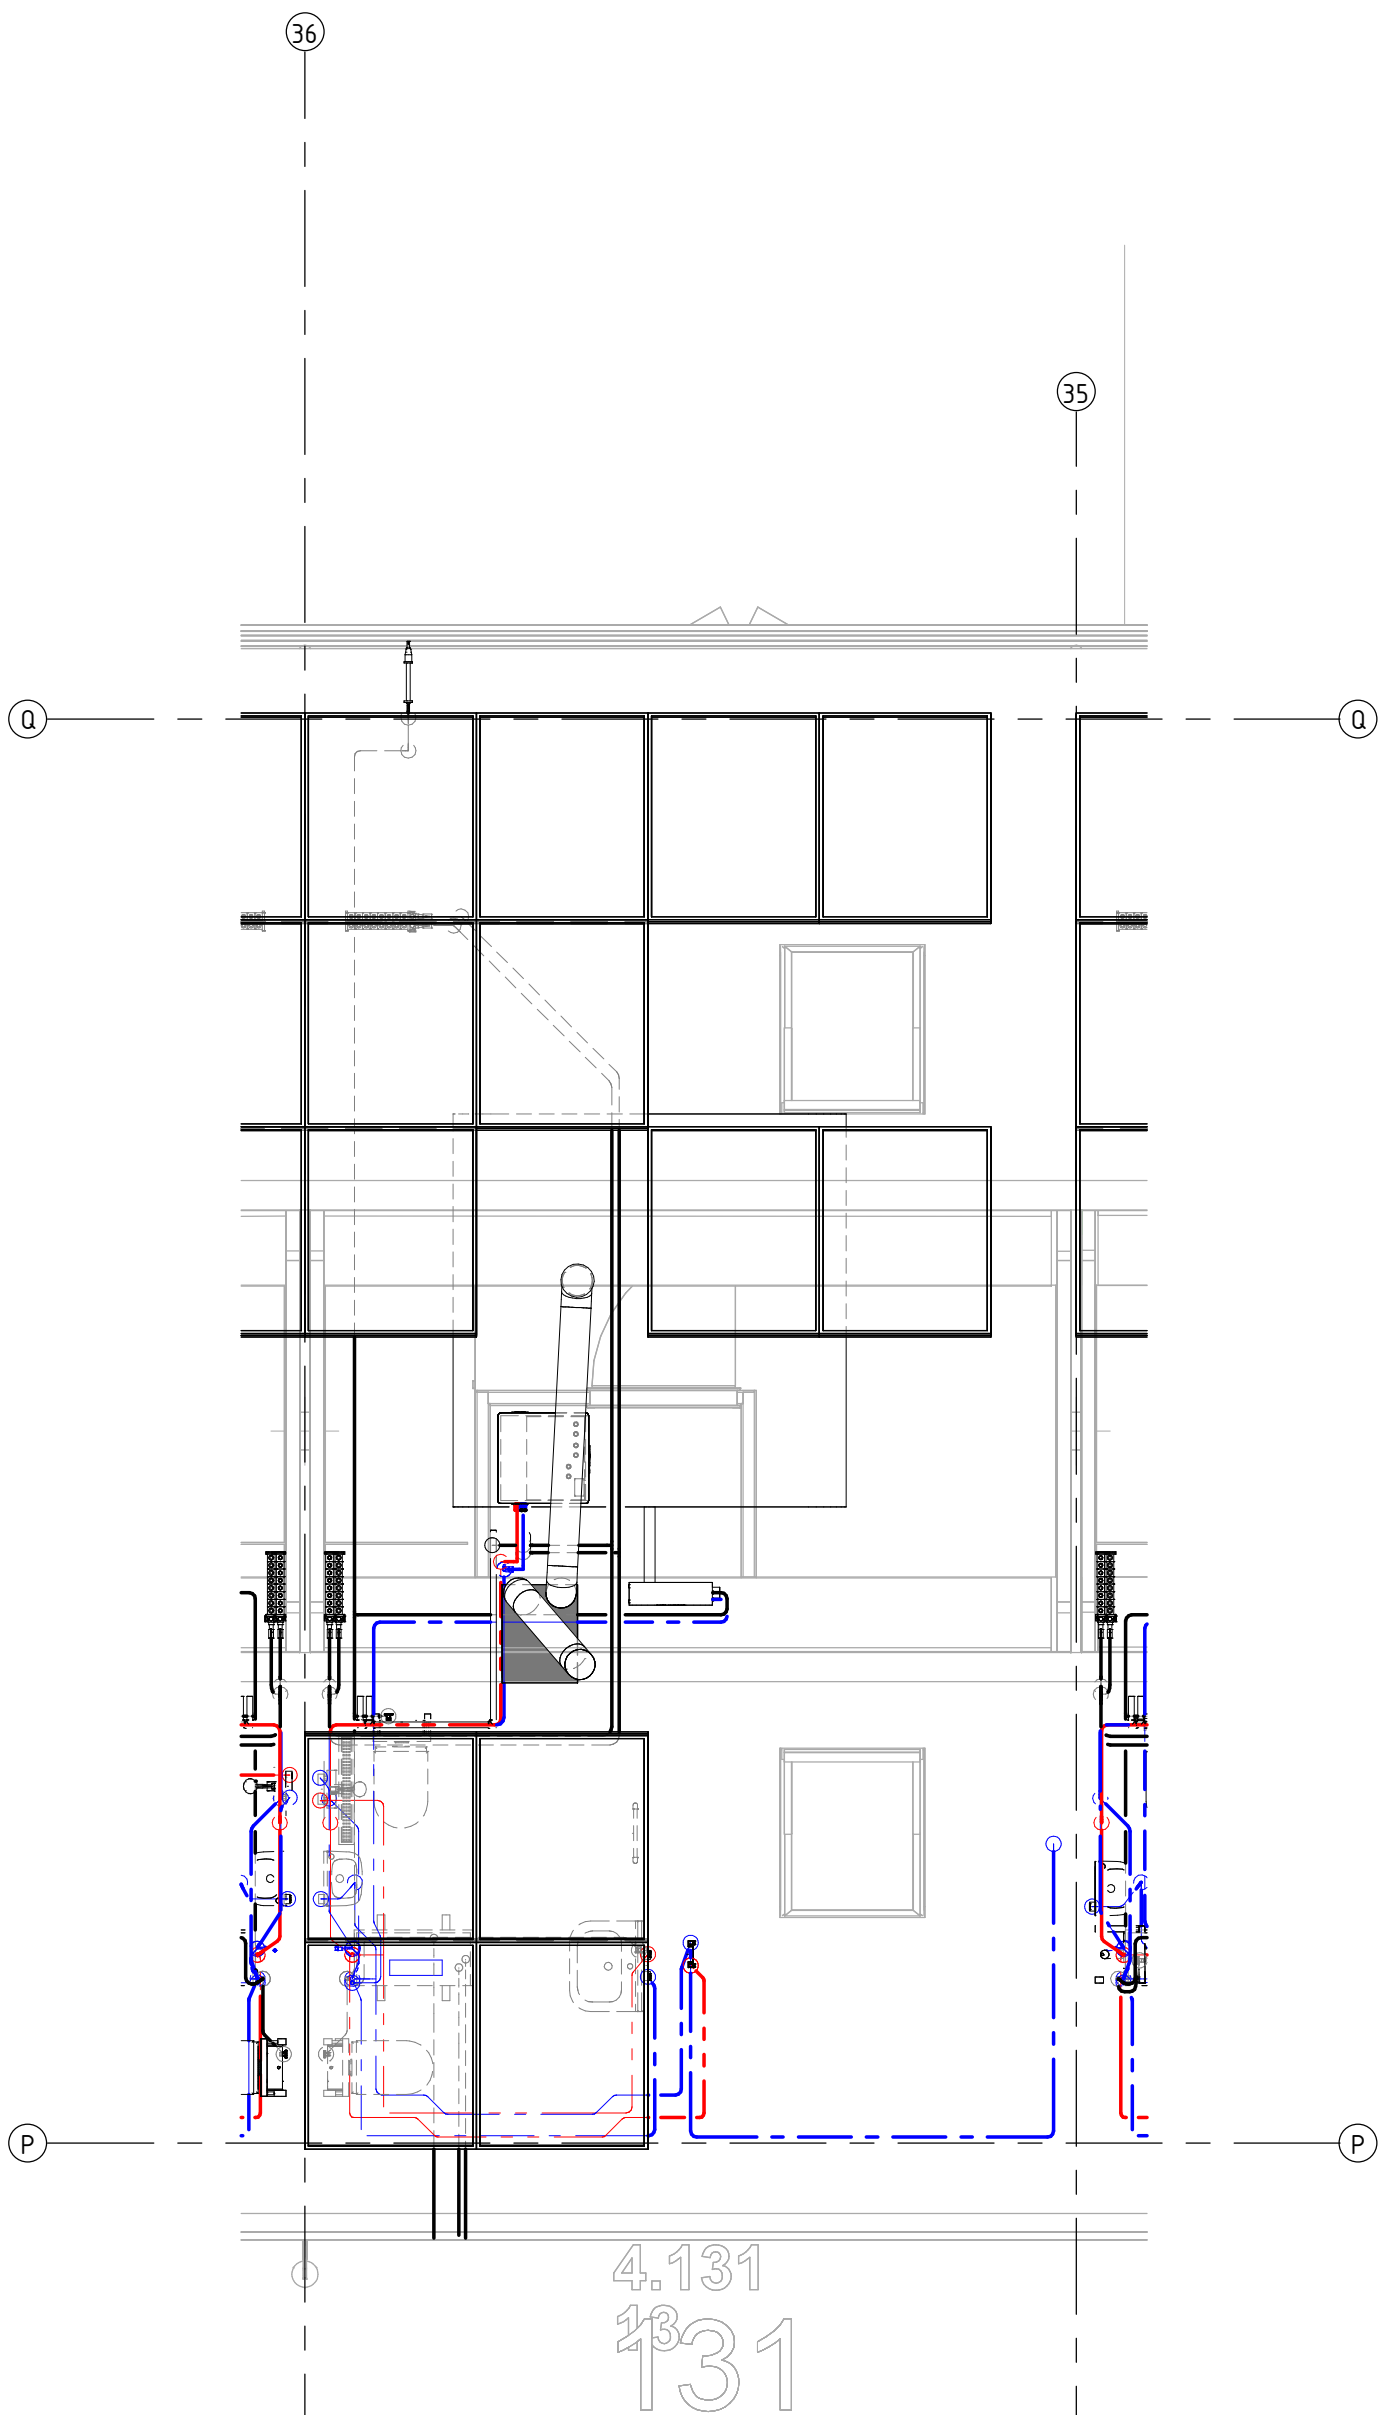

project
36

95 won. Harderwijk

omschrijving

Water
derde verdieping , 131

aannemer

Van Wijnen Harderwijk

opdrachtgever

Breman Harderwijk



Breman

HARDERWIJK

Breman Harderwijk B.V.

Celsiusstraat 43


3846 BK Harderwijk

T 0341 - 41 48 44

I

www.breman.nl

Revisie		
14-05-2025	LvV	
datum	getekend	gezien
formaat A3	schaal 1 : 50	
projectnummer 22019	tekeningnummer W-03-131	

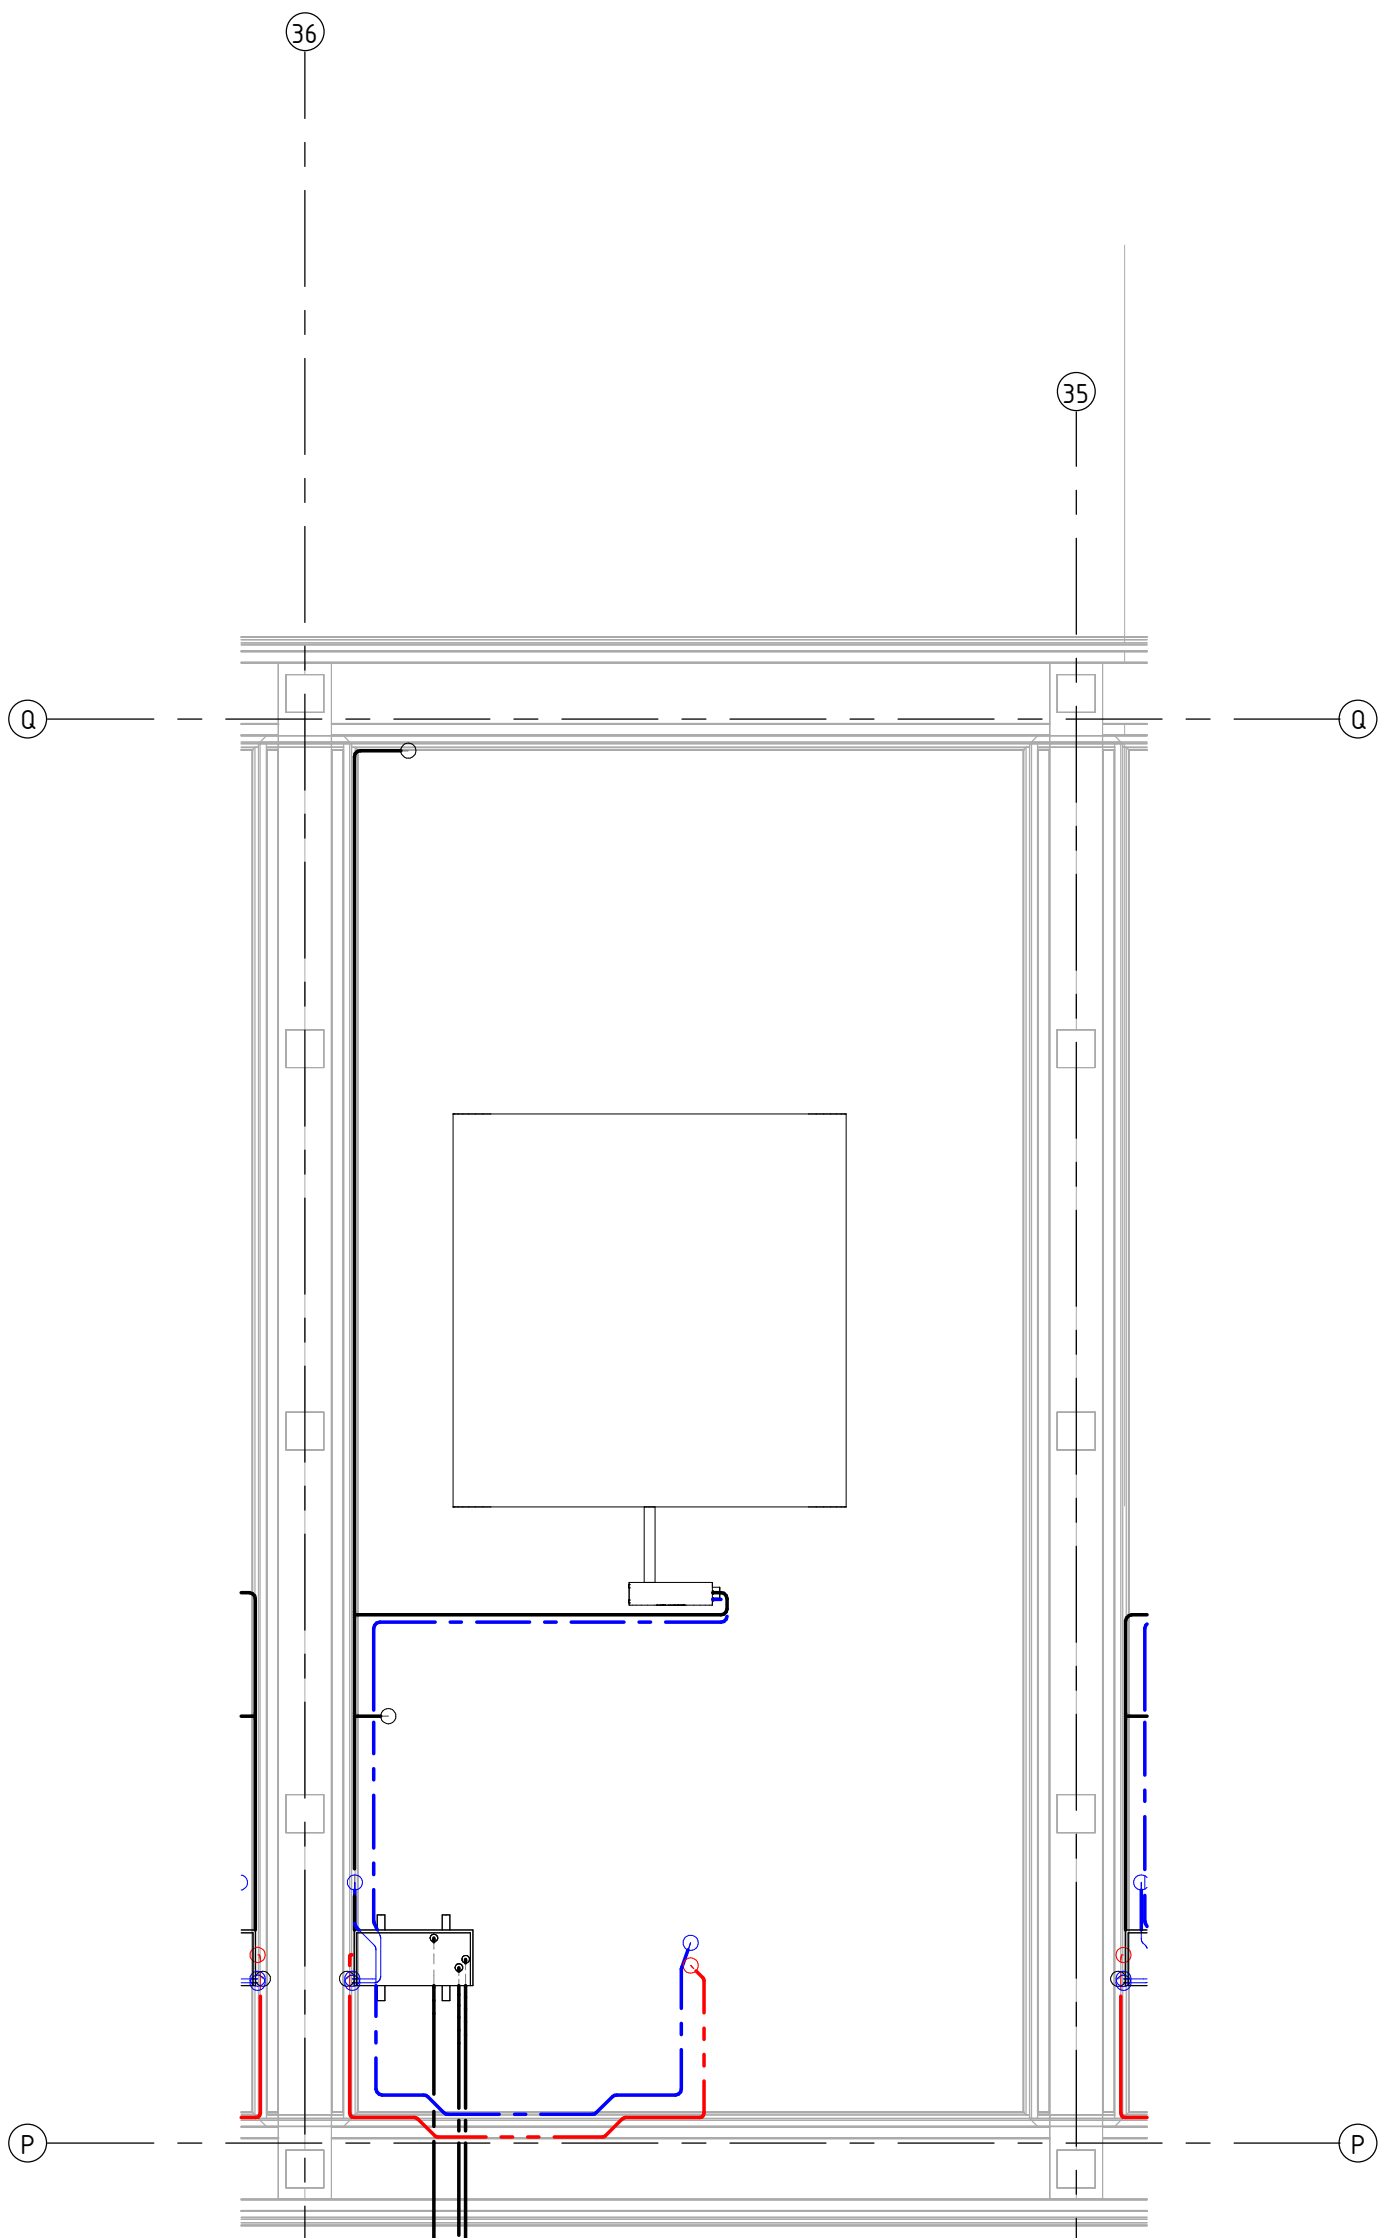

project
36

95 won. Harderwijk

omschrijving

Water
Fundering , 131

aannemer

Van Wijnen Harderwijk

opdrachtgever

Breman Harderwijk



Breman Harderwijk B.V.
Celsiusstraat 43
3846 BK Harderwijk
T 0341 - 41 48 44

I www.breman.nl

Revisie

14-05-2025	LvV	
datum	getekend	gezien
formaat A3	schaal 1 : 50	

projectnummer 22019	tekeningnummer W-FU-131